

排水凡例

| 記号 | 名称 |
|----|------|
| ○ | 排水機 |
| — | 排水管 |
| U | U型側溝 |
| L | L型側溝 |

循環凡例

| 記号 | 名称 |
|----|-------|
| → | 循環配管 |
| → | 暖房配管 |
| → | 吐出ノズル |
| → | 片流配管 |
| → | 仕切り弁 |

給水凡例


| 記号 | 名称 |
|----|-----|
| ● | 止水栓 |
| — | 給水管 |
| □ | 取水栓 |

電気凡例


| 記号 | 名称 |
|----|--------|
| — | 分電盤 |
| — | 配線 |
| ○ | ハンドホール |
| ◇ | 照明灯 |

施設凡例



| 記号 | 名称 |
|----|---------|
| ▲ | シンパングー錠 |
| ▲ | 防犯錠 |
| ▲ | シャッター錠 |
| □ | 引き戸錠 |

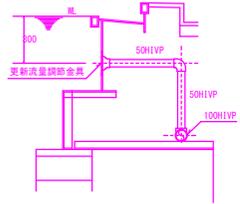

配管断面図 (改修後) S-1/20

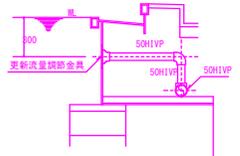

配管断面図 (改修後) S-1/20

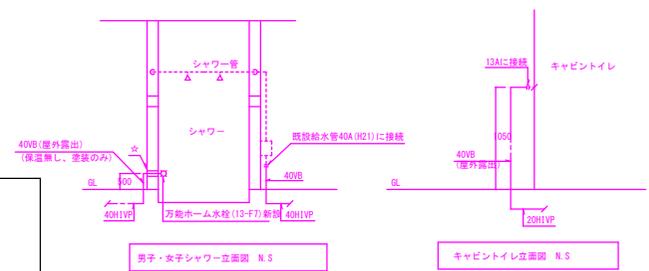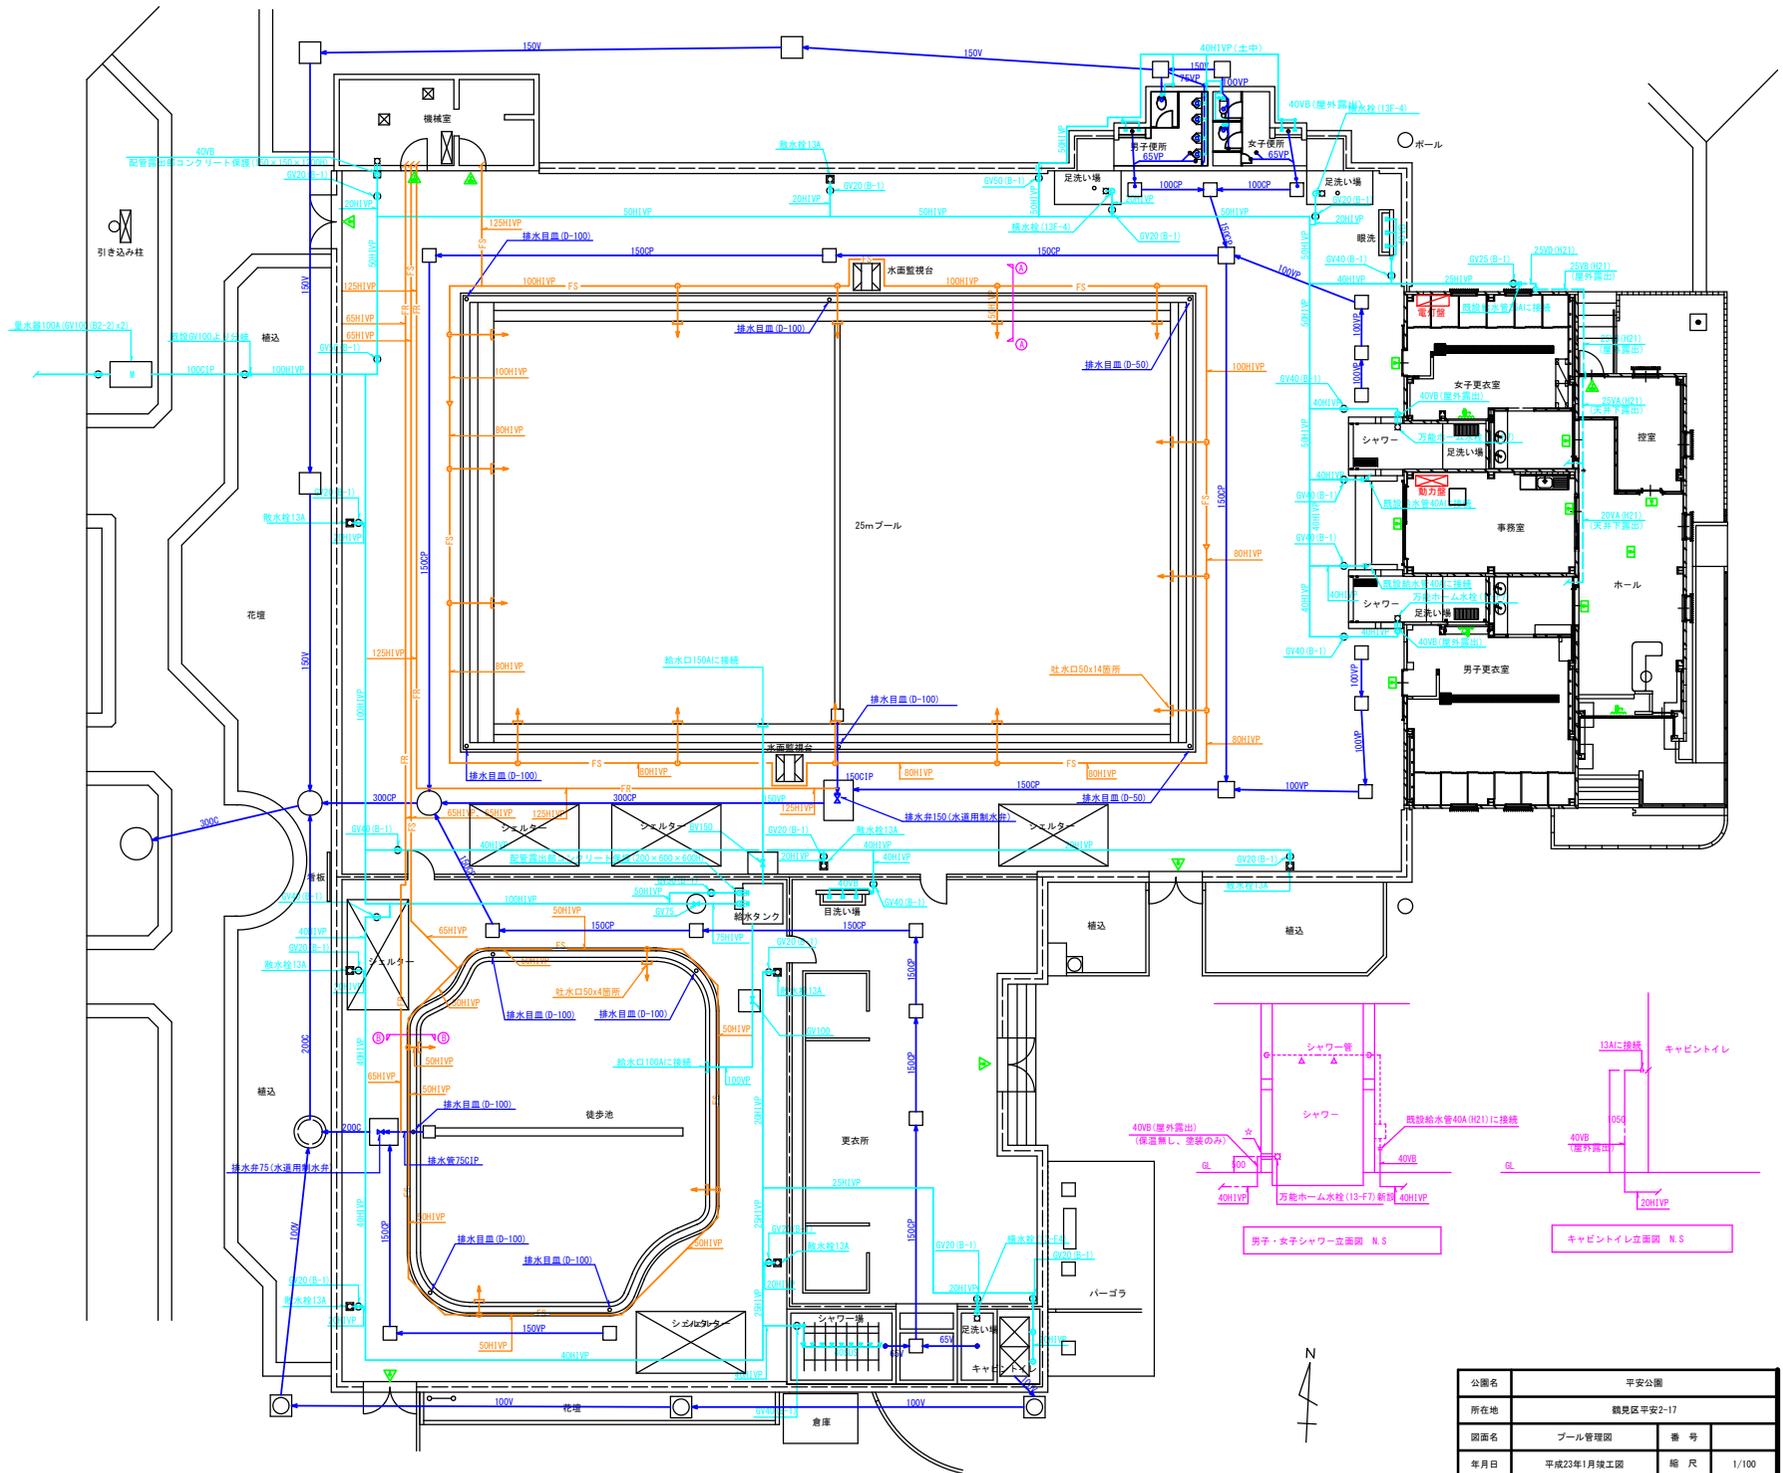

男子・女子シャワー立面図 N.S

キャビントイレ立面図 N.S

| | | | |
|-----------------|------------|-----|-------|
| 公開名 | 平安公園 | | |
| 所在地 | 鶴見区平安2-17 | | |
| 図面名 | プール管理図 | 番 号 | |
| 年月日 | 平成23年1月竣工図 | 縮 尺 | 1/100 |
| 環境創造局 北部公園緑地事務所 | | | |