


平面図参照
(No.2~4図)

approved: 青原建築設計研究所 checked: Y. ASHIMURA - ARCHITECT & ASSOCIATES drawn: 建築設備設計研究所 date: revision: mark:			structural consultant: 青本匠構造設計研究所 TAKUMI ORIMOTO - ENGINEER mech. & elec. consultant: 建築設備設計研究所 INUZUKA ENGINEERING CONSULTANTS			approved: 横浜市立市民病院再整備工事 checked: 市民病院西棟改築工事 drawn: 受変電設備平面図(1) date: scale: 1/20			trade: 電気 no. 137 revision:
---	--	--	--	--	--	---	--	--	-----------------------------------

図面番号 E3-01	株式会社 協和コンサルタンツ 一級建築士事務所 一級建築士事務所東京都登録第13109号 KYOWA ENGINEERING CONSULTANTS CO., LTD. CONSULTING ENGINEERS & ARCHITECTS		一級建築士 登録第122018号 嶋谷 廣宣		横浜市医療局病院経営本部		工事名 旧横浜市立市民病院 解体工事	
	年月日 令和 年 月 縮尺 NS		年月日 令和 年 月 縮尺 NS		図面名称 1991 市民病院 再整備工事(電気設備) 本工事1期, 2期, 西棟改築工事		図面番号 137	
	設計者 株式会社 協和コンサルタンツ 一級建築士事務所		図面種類 図面枚数 図面番号		完成年度 03		E 138 E3-01	

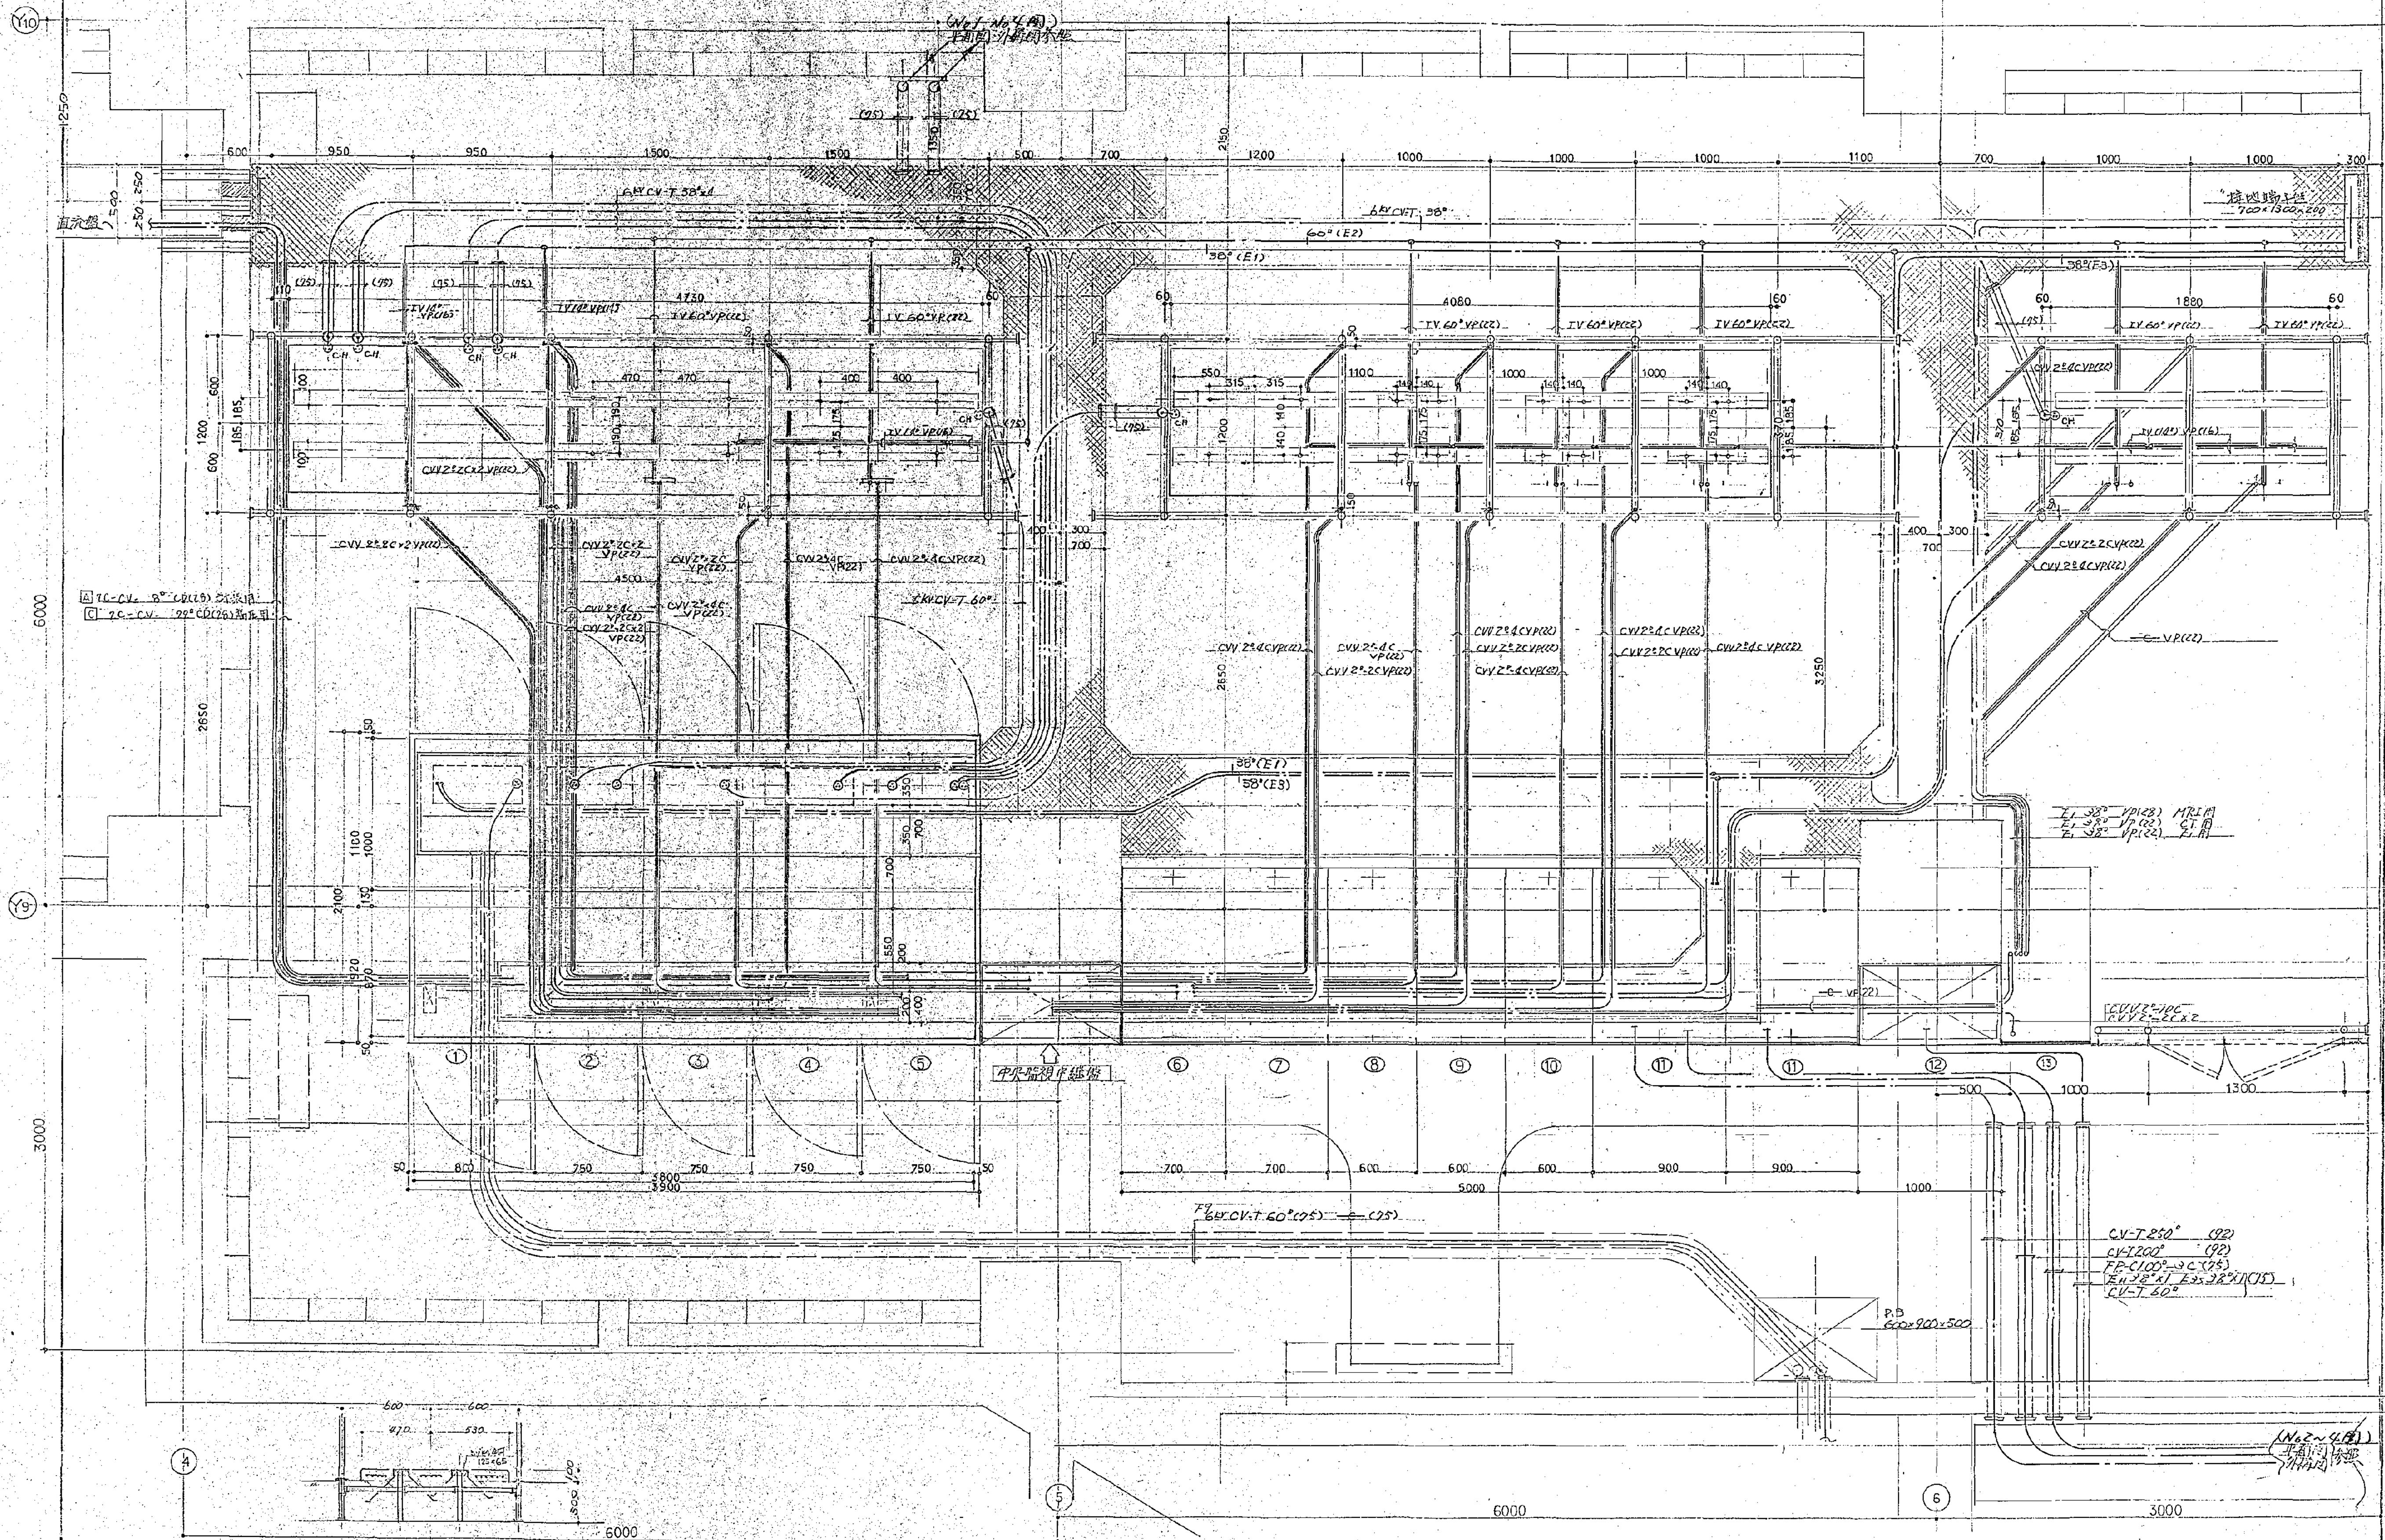

approved			structural consultant			consultant			approved			trade		
checked			電 気			checked			no			138		
drawn			date			drawn			scale			revision		
date			revision			scale			1/20					
mark														


芦原建築設計研究所
Y. ASHIMURA ARCHITECT & ASSOCIATES

structural consultant
電 気 工 程 設 計 研 究 所
TAKUMI OHMOTO ENGINEER
mech. & elec. consultant
建築設備設計研究所
INUZUKA ENGINEERING CONSULTANTS

承認
年 月 日
五 修 備 恒 進

横浜市立市民病院再整備工事
市民病院西病棟改築工事
変電設備平面図(2)

1991. 市民病院 再整備工事(電気設備)
本工事1期, 2期, 西病棟改築工事

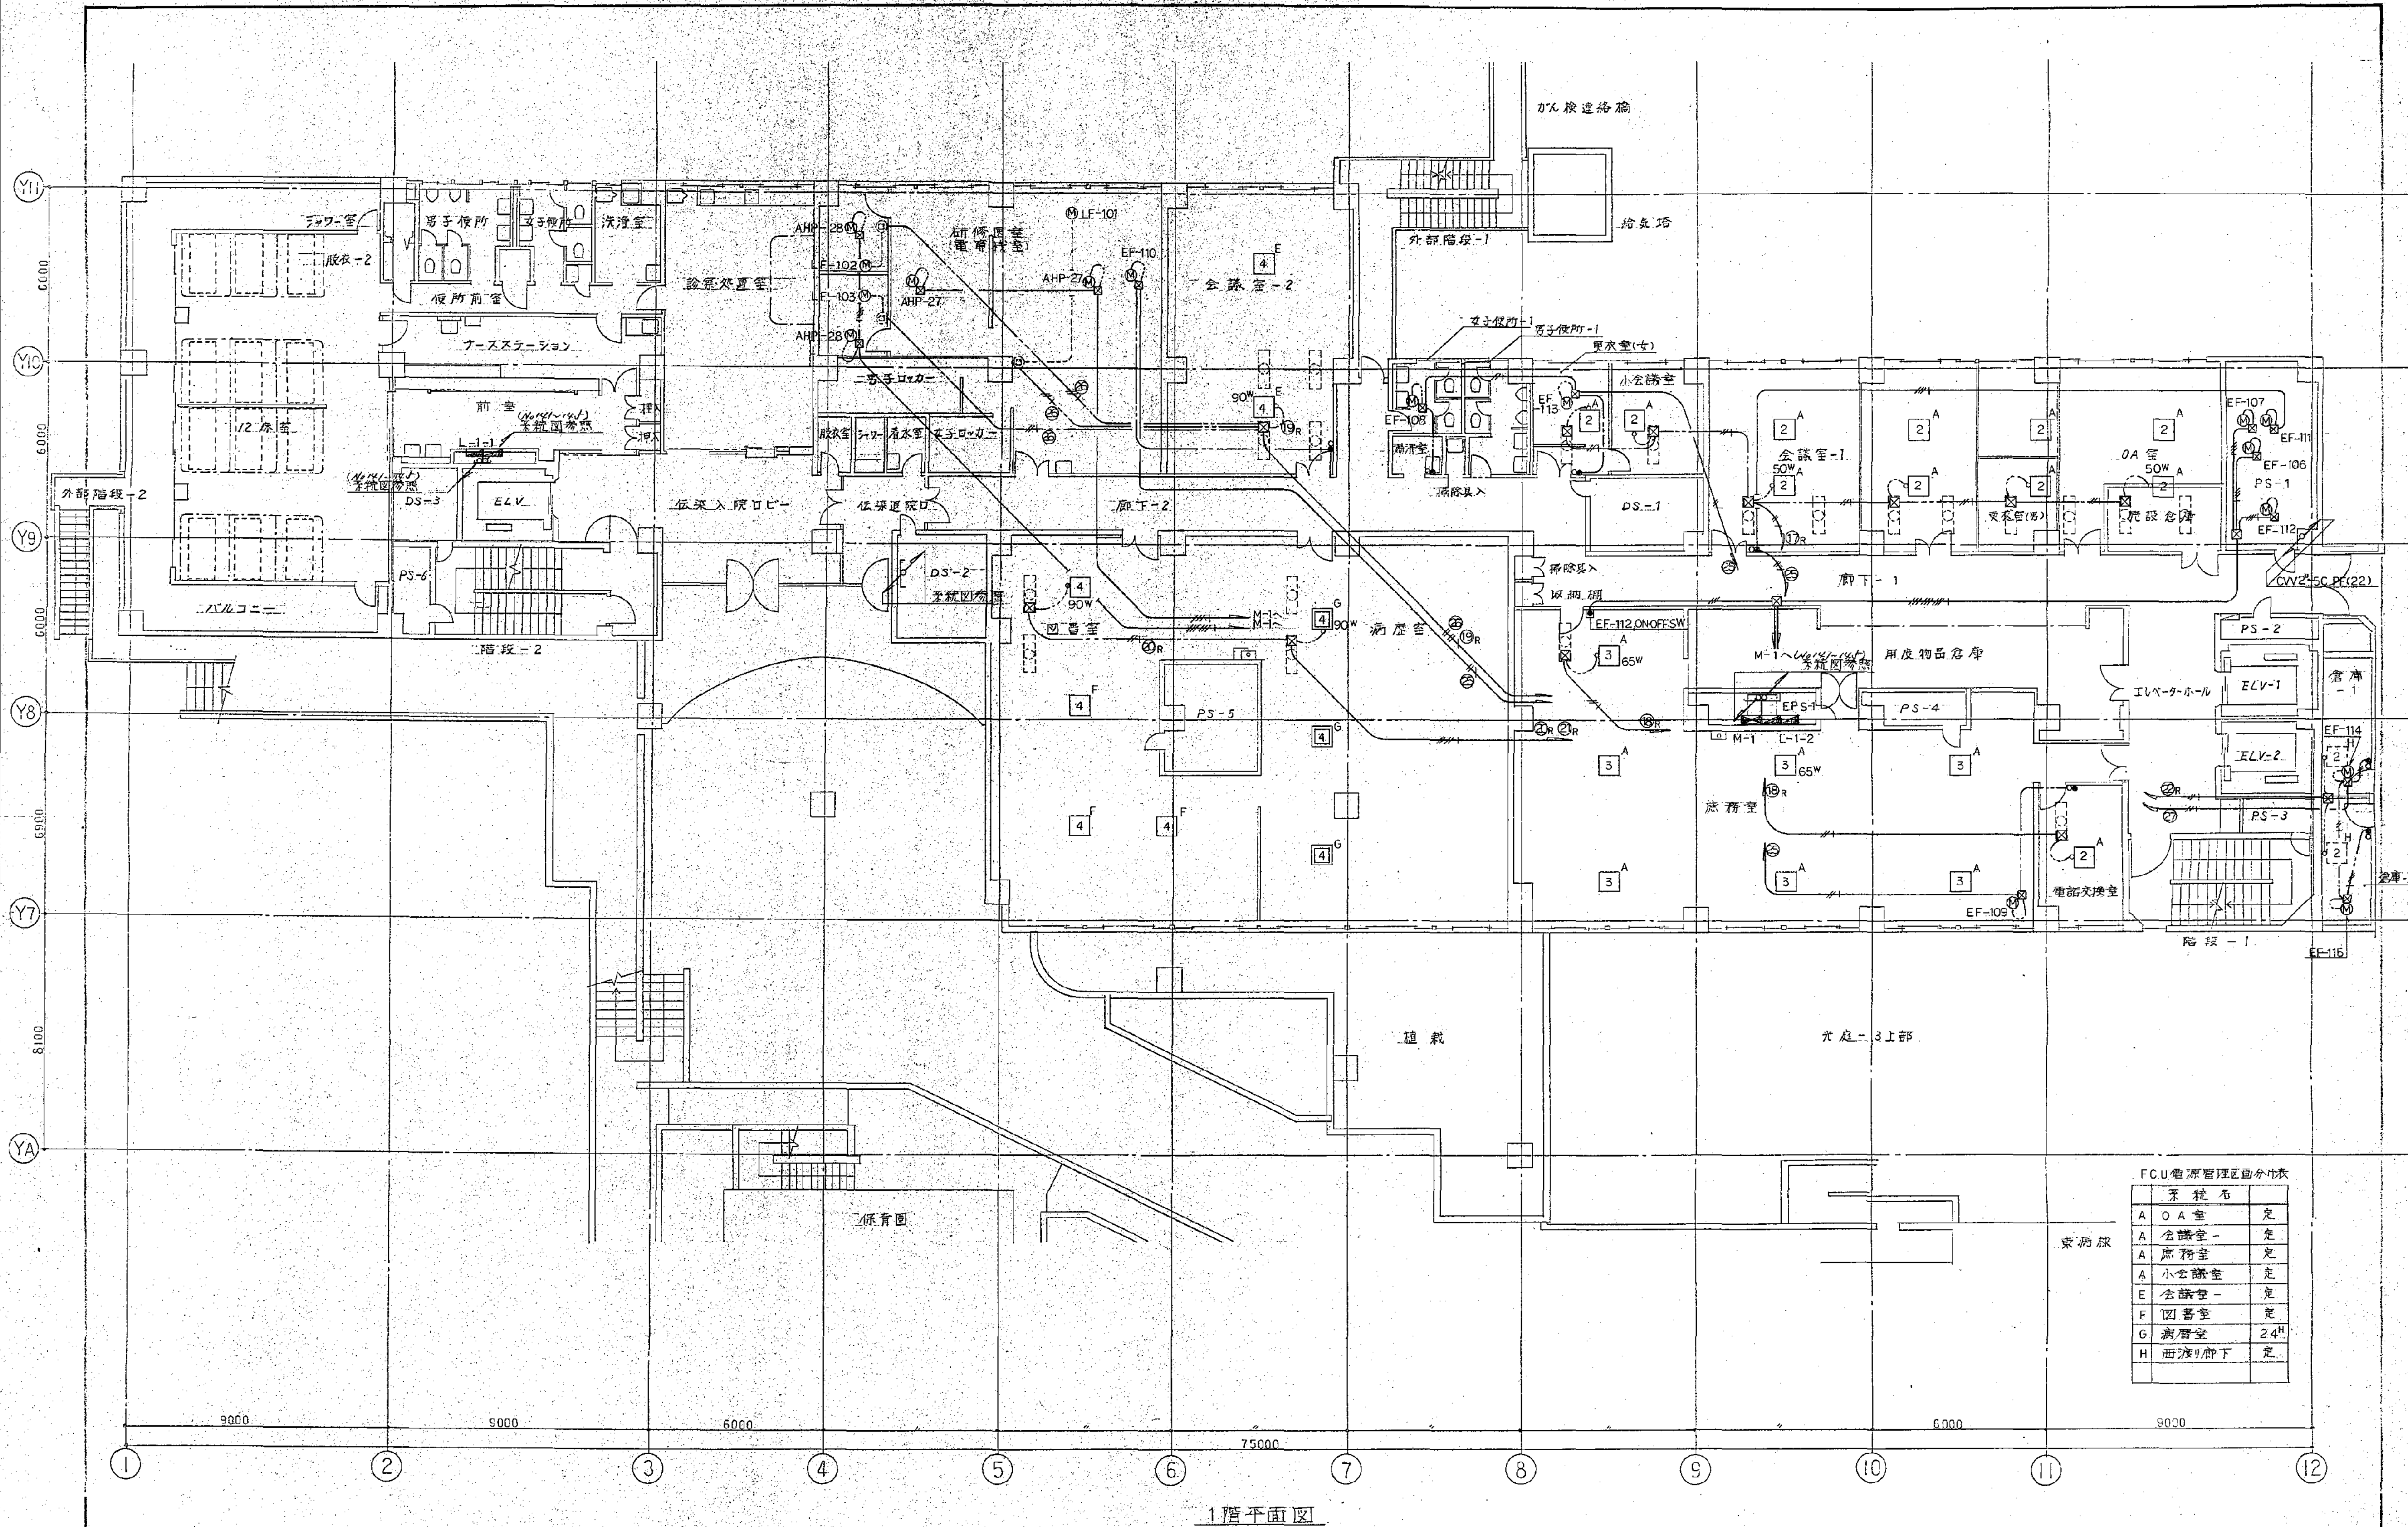


1階平面図

approved	structural consultant	approved	trade
checked	mechanical & electrical consultant	checked	no.
drawn	electrical equipment design consultant	drawn	revision
date	revision	date	scale
mark		scale	1/100


菅原建築設計研究所
Y. ASHIMURA · ARCHITECT & ASSOCIATES

approved
checked
drawn
structural consultant
機本匠構造設計研究所
TAKUMI ORIMOTO · ENGINEER
mechanical & electrical consultant
建築設備設計研究所
HIZUKA ENGINEERING CONSULTANTS

承認
年月日
再整備担当

横浜市立市民病院再整備工事
市民病院西産科改築工事
幹線・動力設備 1階平面図

電気
no. 149
revision

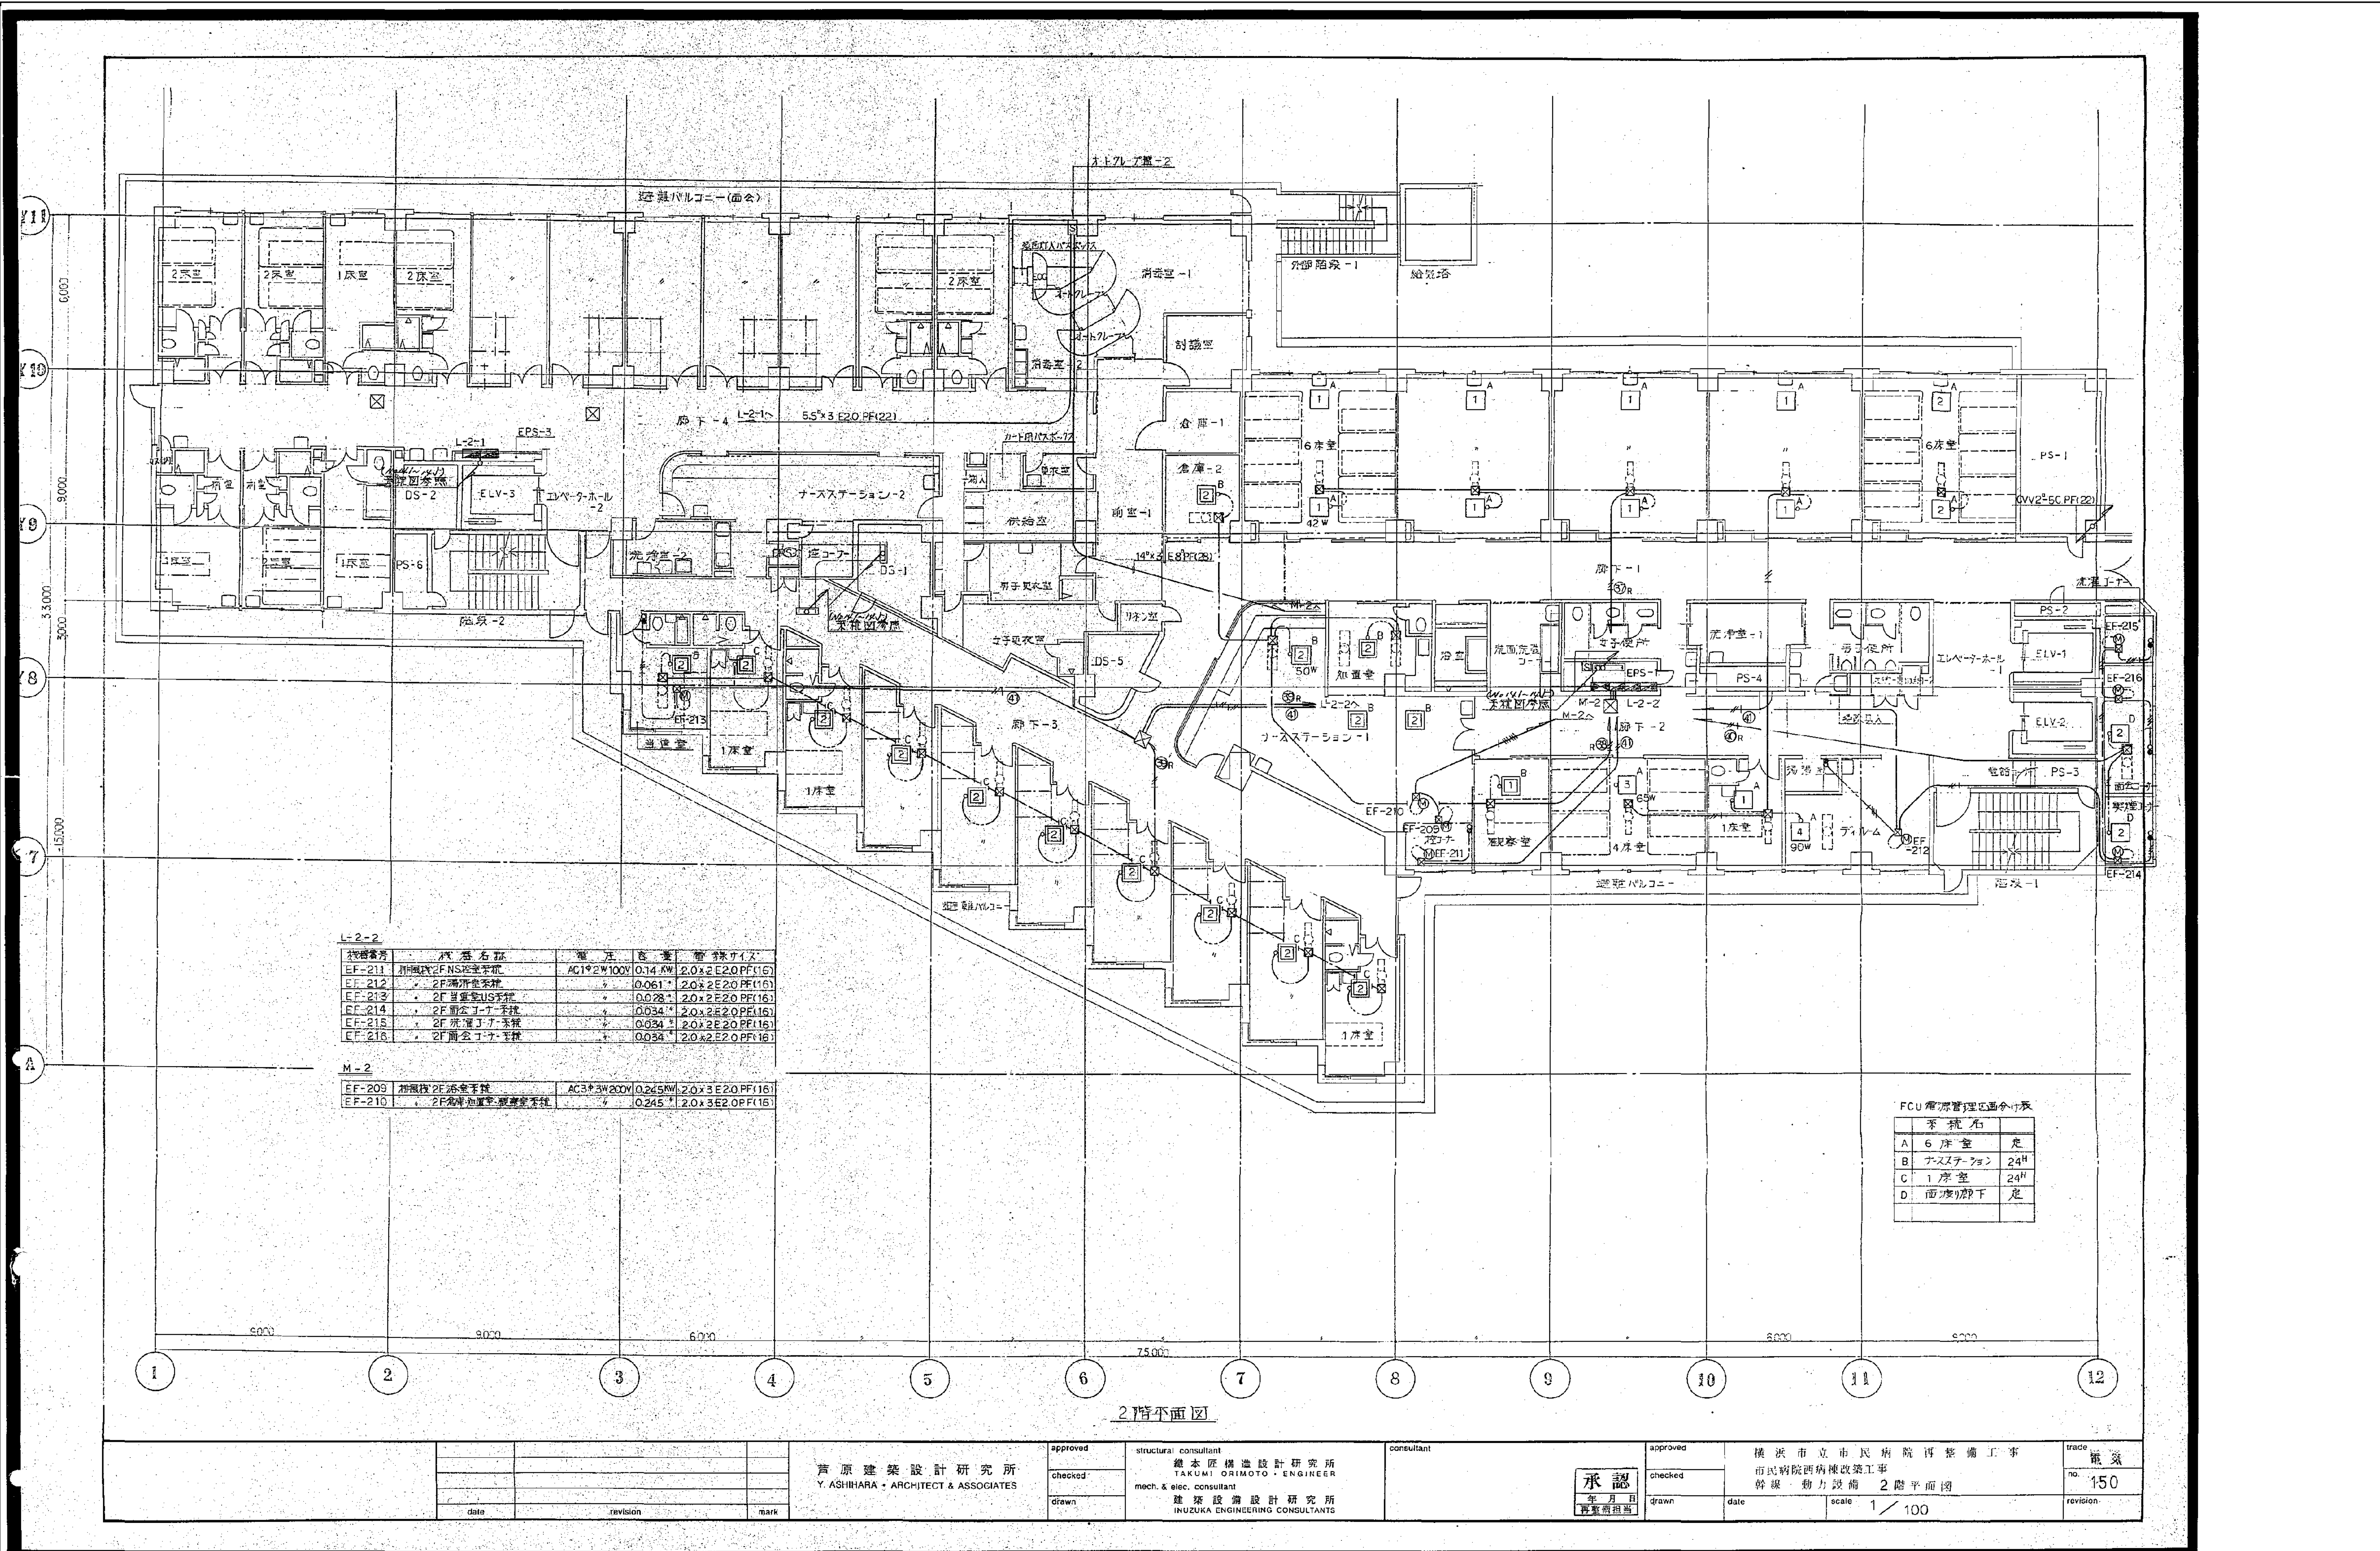


L-2-2					
機器番号	機器名称	電力	電圧	管径	管径
EF-211	加温機2FNS給水系統	AC1*2W100V	0.14kW	2.0x2E2.0PF(16)	
EF-212	2F給排水系統		0.061	2.0x2E2.0PF(16)	
EF-213	2F給排水US系統		0.028	2.0x2E2.0PF(16)	
EF-214	2F給排水給水系統		0.034	2.0x2E2.0PF(16)	
EF-215	2F給排水排水系統		0.034	2.0x2E2.0PF(16)	
EF-216	2F給排水排水系統		0.034	2.0x2E2.0PF(16)	

M-2					
EF-209	加温機2F給水系統	AC3*3W200V	0.245kW	2.0x3E2.0PF(16)	
EF-210	2F給排水排水系統		0.245	2.0x3E2.0PF(16)	

FCU層管理区通分表	
系統	名称
A	6床室
B	ナースステーション
C	1床室
D	面付廊下

2階平面図

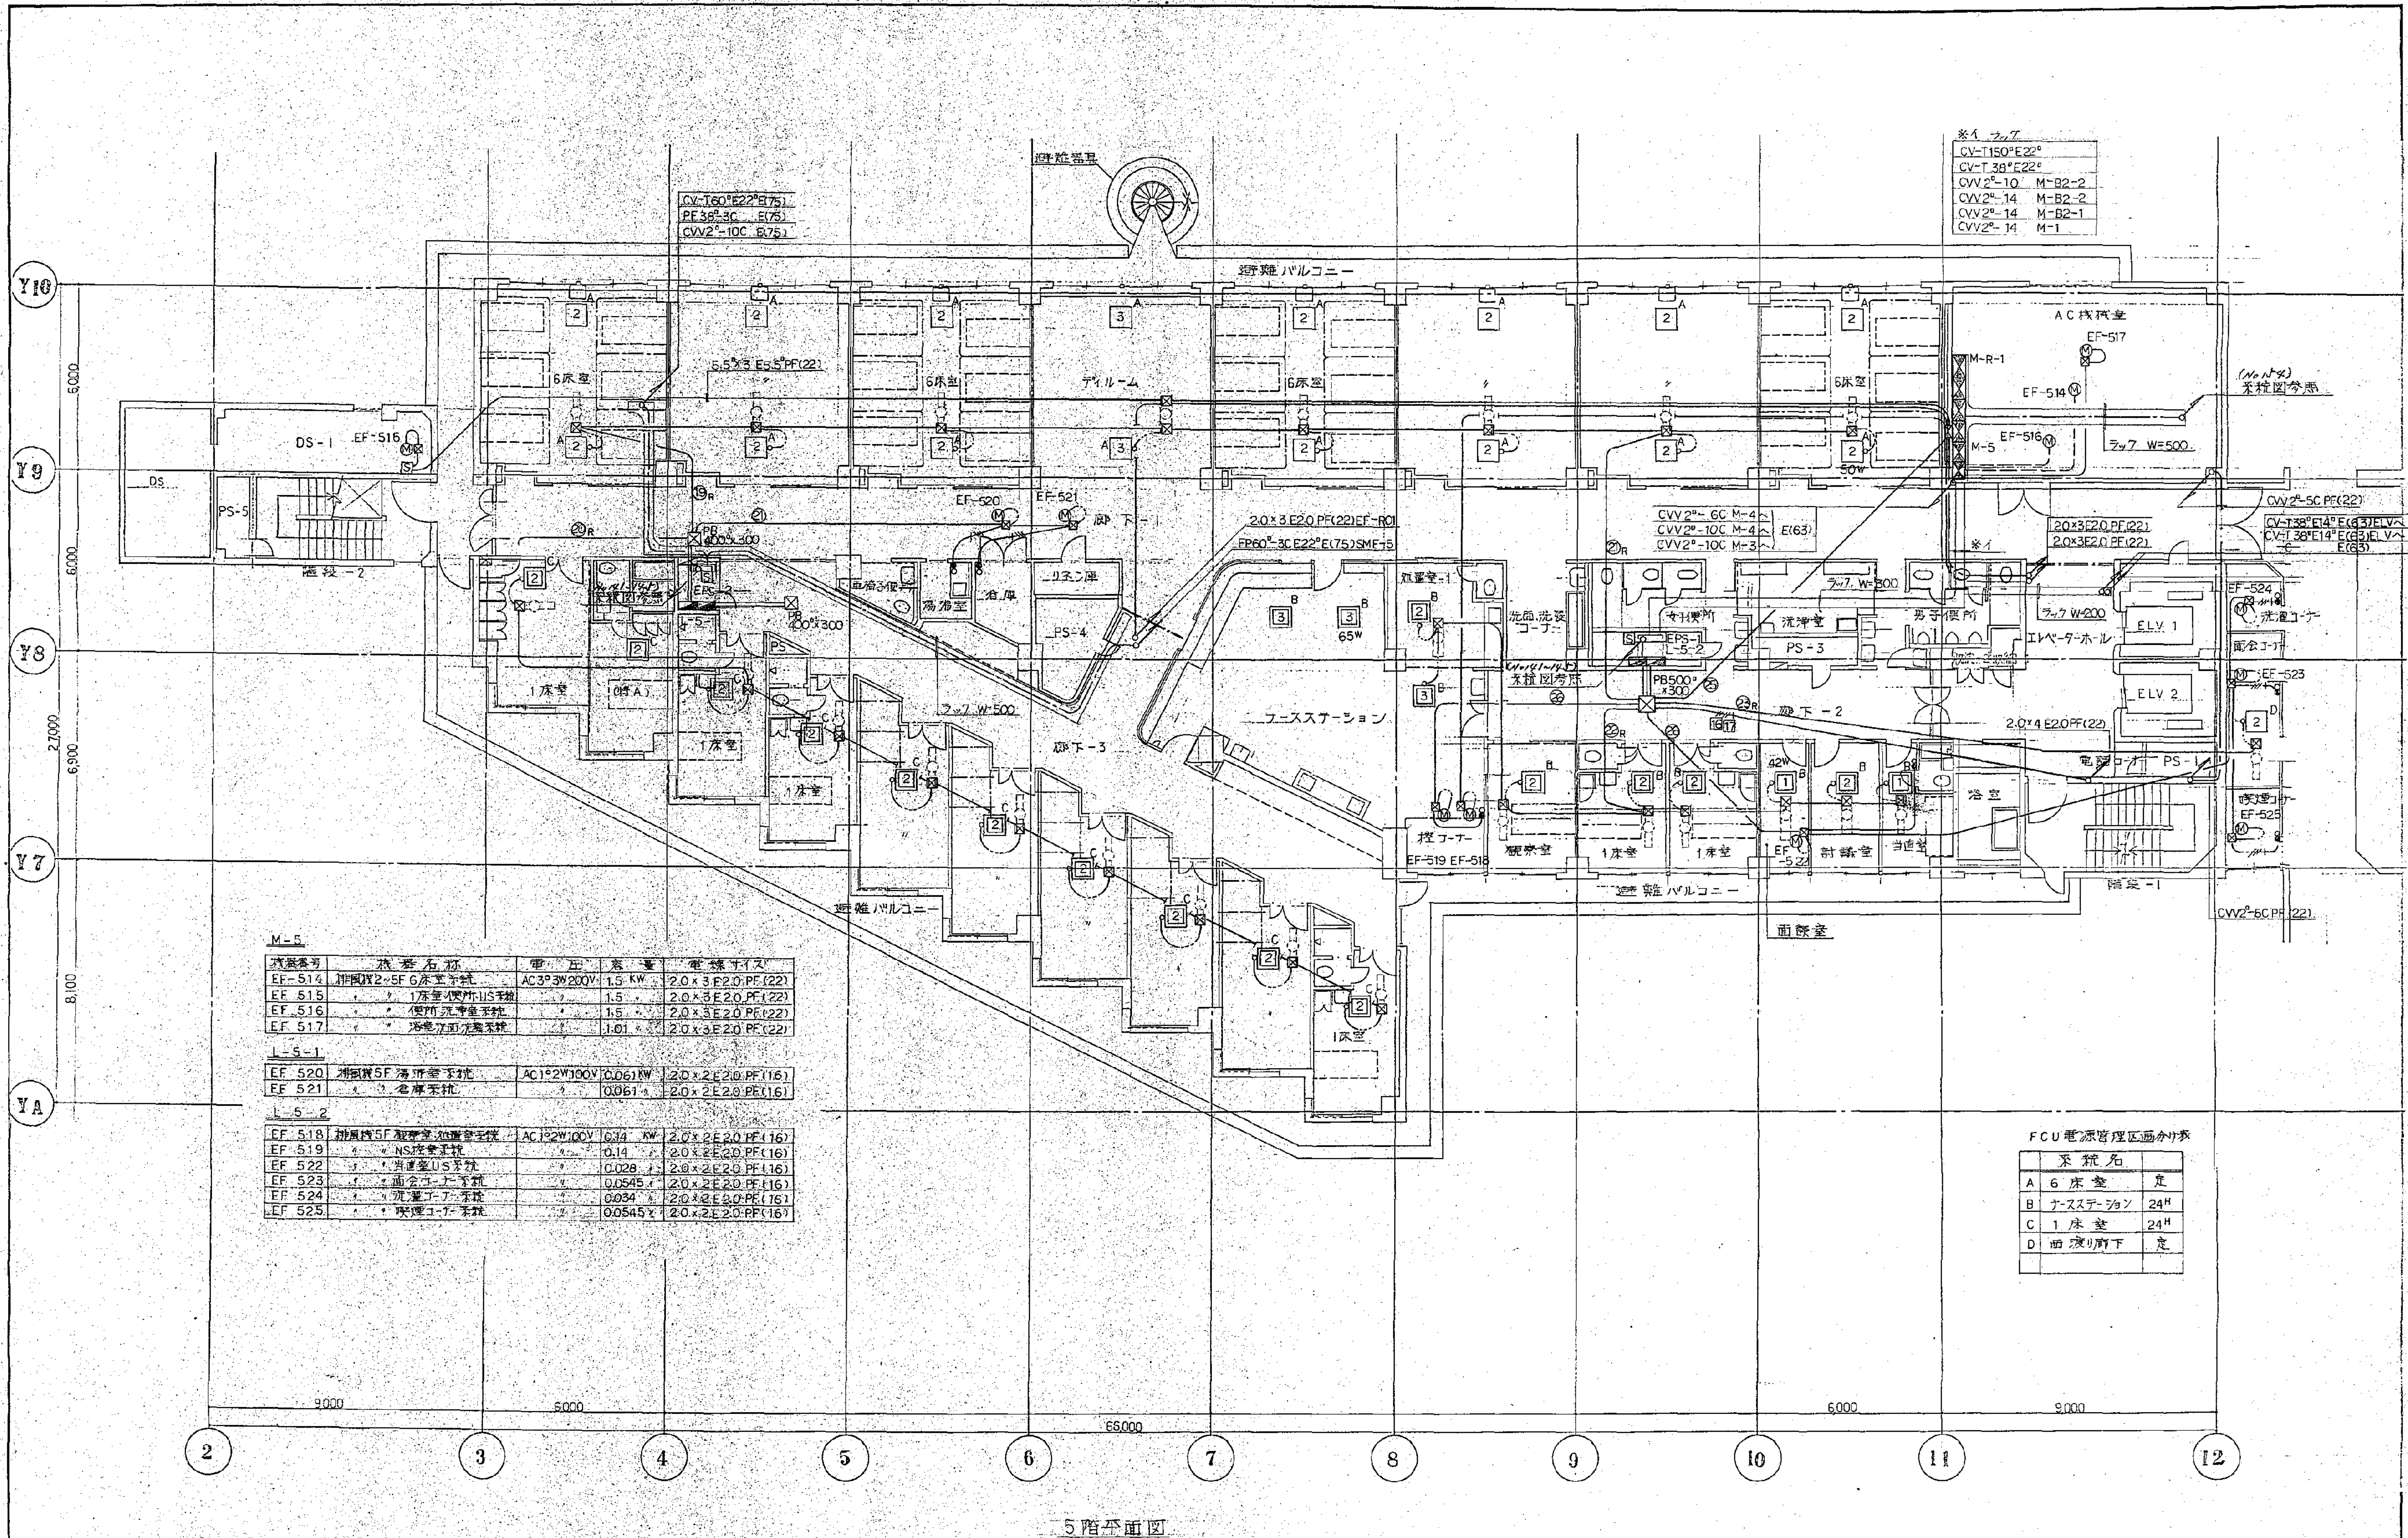

系統番号	設備名称	電圧	容量	電線サイズ
EF-514	2F 6床室系統	AC100V	1.5kW	2.0×3E2.0PF(22)
EF-515	1床室・洗面所・トイレ系統	AC100V	1.5kW	2.0×3E2.0PF(22)
EF-516	洗面所・洗濯機系統	AC100V	1.5kW	2.0×3E2.0PF(22)
EF-517	洗濯機・トイレ系統	AC100V	1.0kW	2.0×3E2.0PF(22)
L-5-1				
EF-520	2F 6床室系統	AC100V	0.061kW	2.0×2E2.0PF(16)
EF-521	洗面所・トイレ系統	AC100V	0.061kW	2.0×2E2.0PF(16)
L-5-2				
EF-518	2F 6床室・洗面所・トイレ系統	AC100V	0.14kW	2.0×2E2.0PF(16)
EF-519	洗面所・トイレ系統	AC100V	0.14kW	2.0×2E2.0PF(16)
EF-522	洗面所・トイレ系統	AC100V	0.028kW	2.0×2E2.0PF(16)
EF-523	洗面所・トイレ系統	AC100V	0.0545kW	2.0×2E2.0PF(16)
EF-524	洗面所・トイレ系統	AC100V	0.034kW	2.0×2E2.0PF(16)
EF-525	洗面所・トイレ系統	AC100V	0.0545kW	2.0×2E2.0PF(16)

FCU電源管理区分表		
系統名	区分	電圧
A 6床室	24H	度
B ナースステーション	24H	度
C 1床室	24H	度
D 洗面所・トイレ	度	

5階平面図

date	revision	mark

芦原建築設計研究所
Y. ASHIMURA ARCHITECT & ASSOCIATES

approved
checked
drawn

structural consultant
橋本匠 橋本設計研究所
TAKUMI ORIMOTO ENGINEER
mech. & elec. consultant
建築設備設計研究所
INUOKA ENGINEERING CONSULTANTS


consultant

承認
年月日
再審査担当

approved
checked
drawn


市民病院西病棟改築工事
給電・動力設備 5階平面図
scale 1/100

電気
no. 153
revision

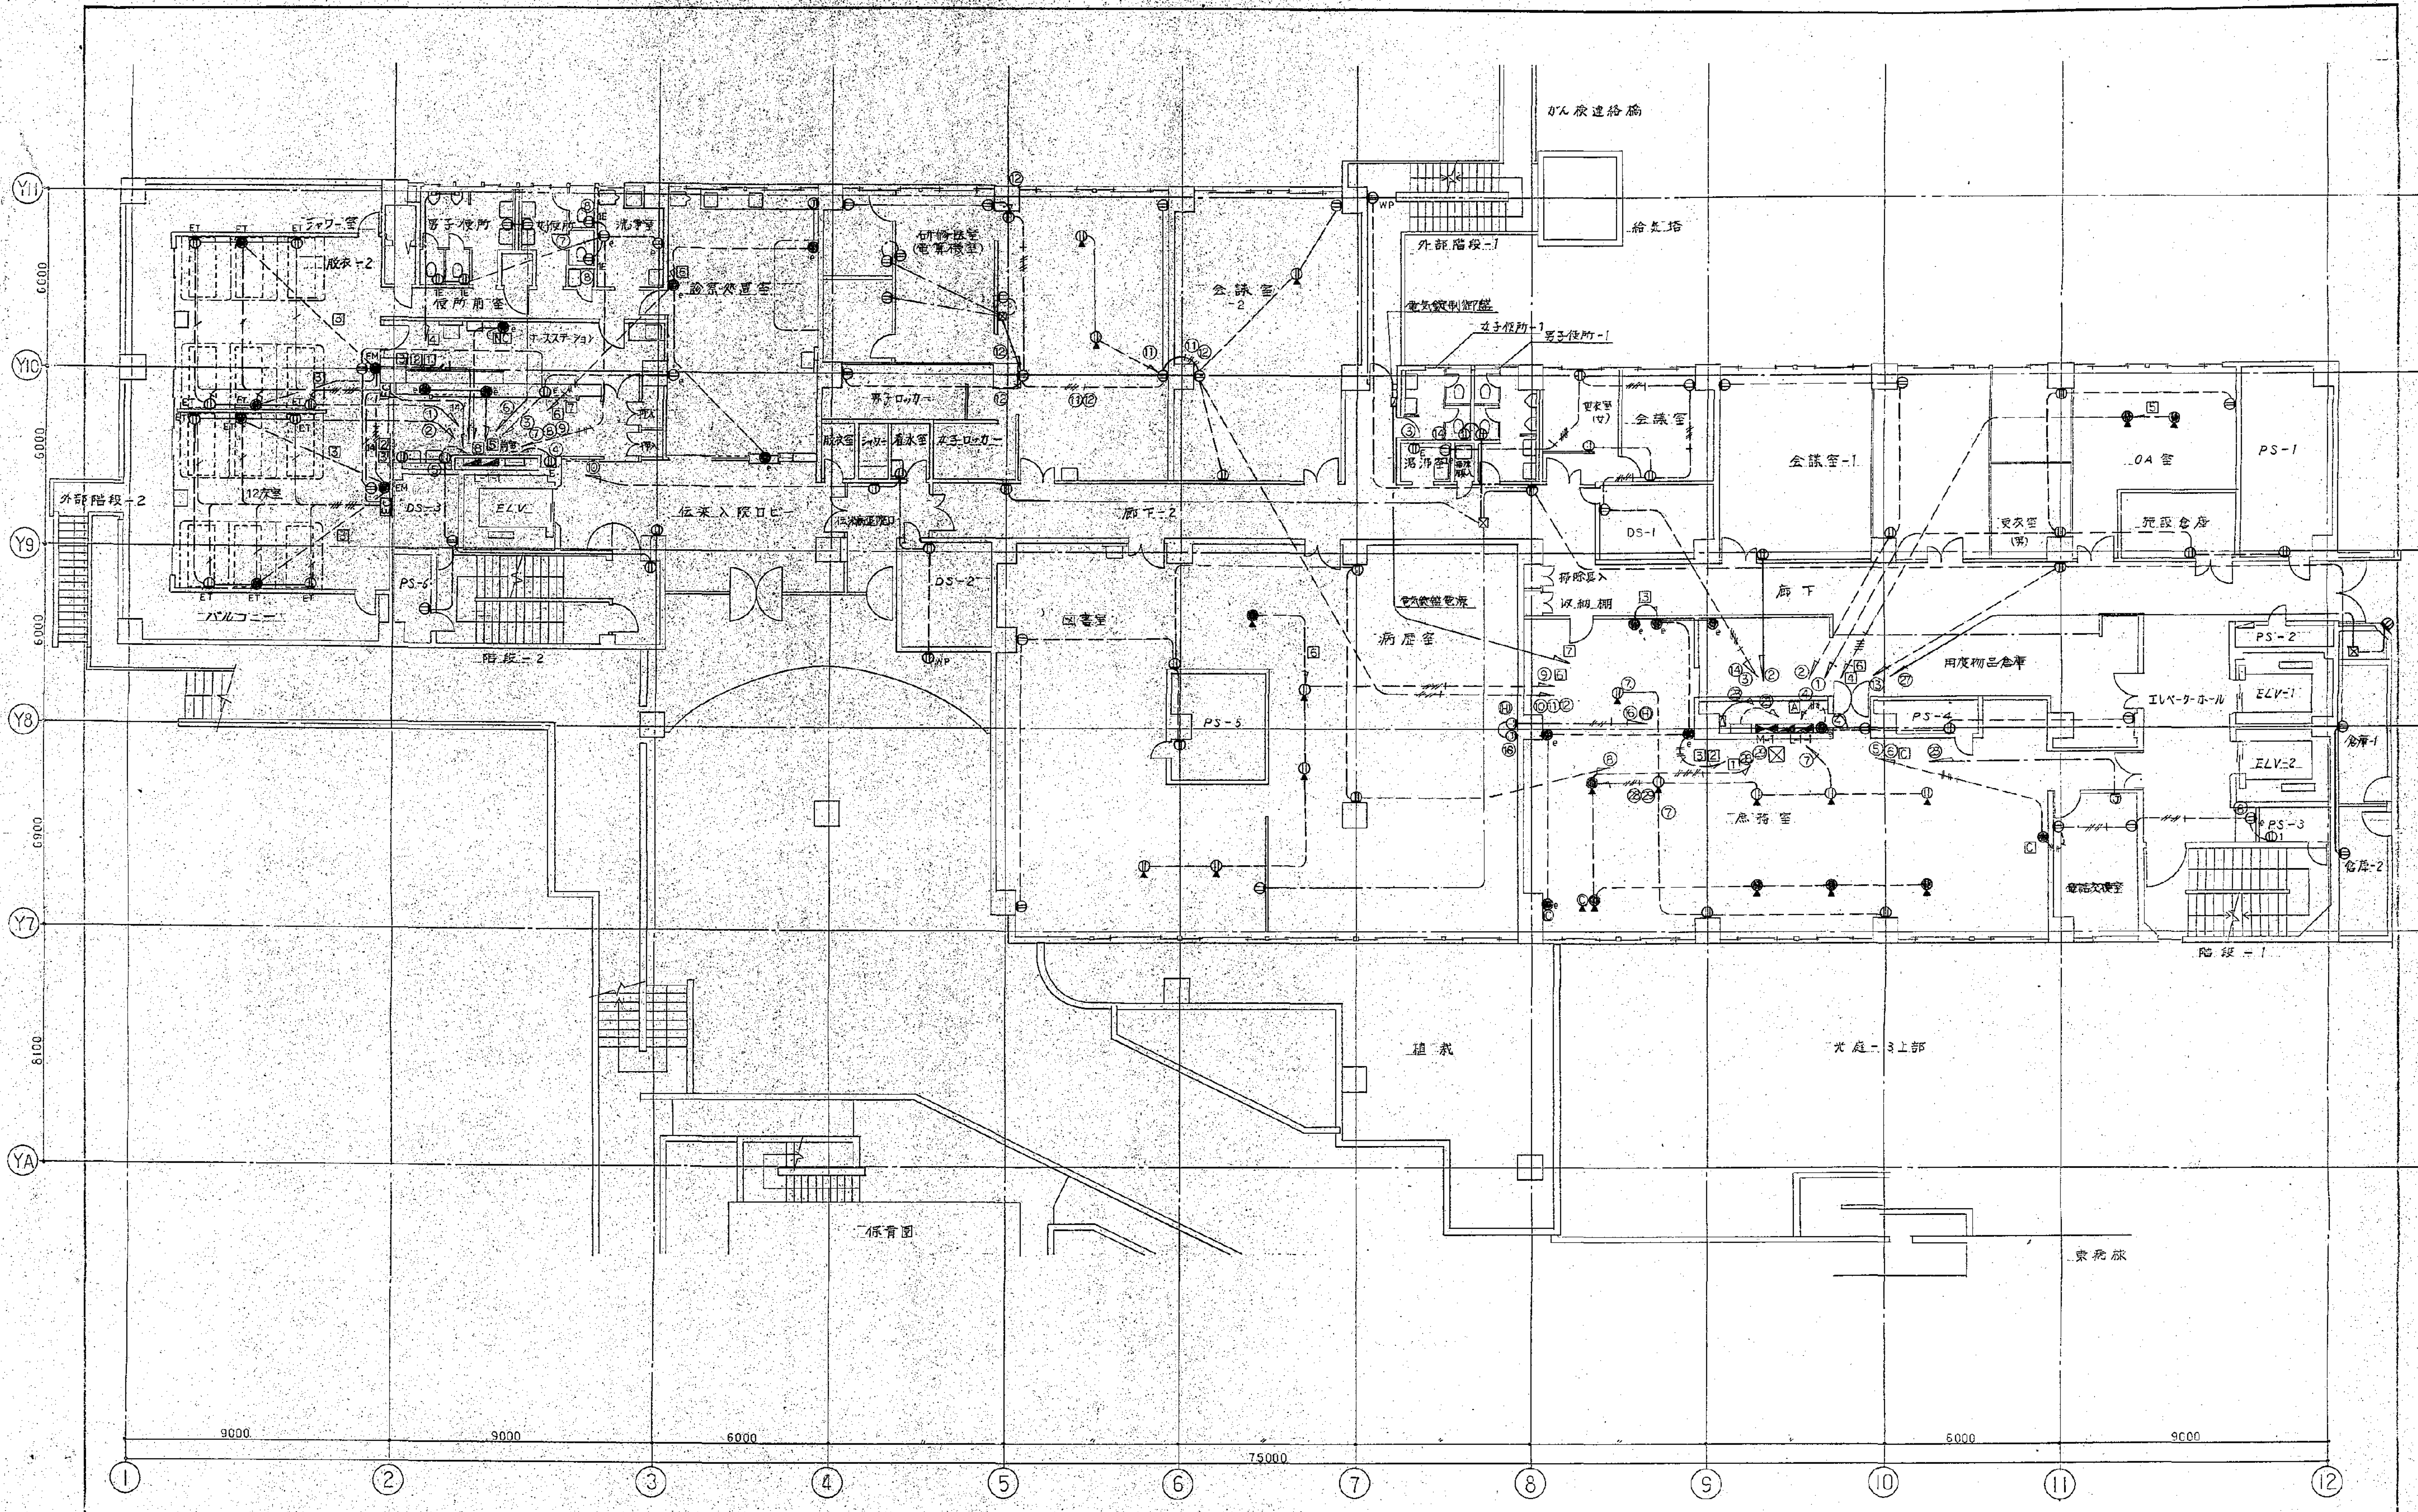

1階平面図

Y. ASHIHARA - ARCHITECT & ASSOCIATES			approved	structural consultant	consultant	approved	横浜 市立 市民 病院 再 整備 工 事		trade
Y. ASHIHARA - ARCHITECT & ASSOCIATES			checked	総 本 匠 構 造 設 計 研 究 所 TAKUMI OHIMOTO ENGINEER		checked	市民 病院 西 病 棟 改 築 工 事		no.
			drawn	機 械 設 備 設 計 研 究 所 INUZUKA ENGINEERING CONSULTANTS		drawn	コ ン セ ン ト 設 備 1 階 平 面 図		161
date	revision	mark					scale	1/100	revision

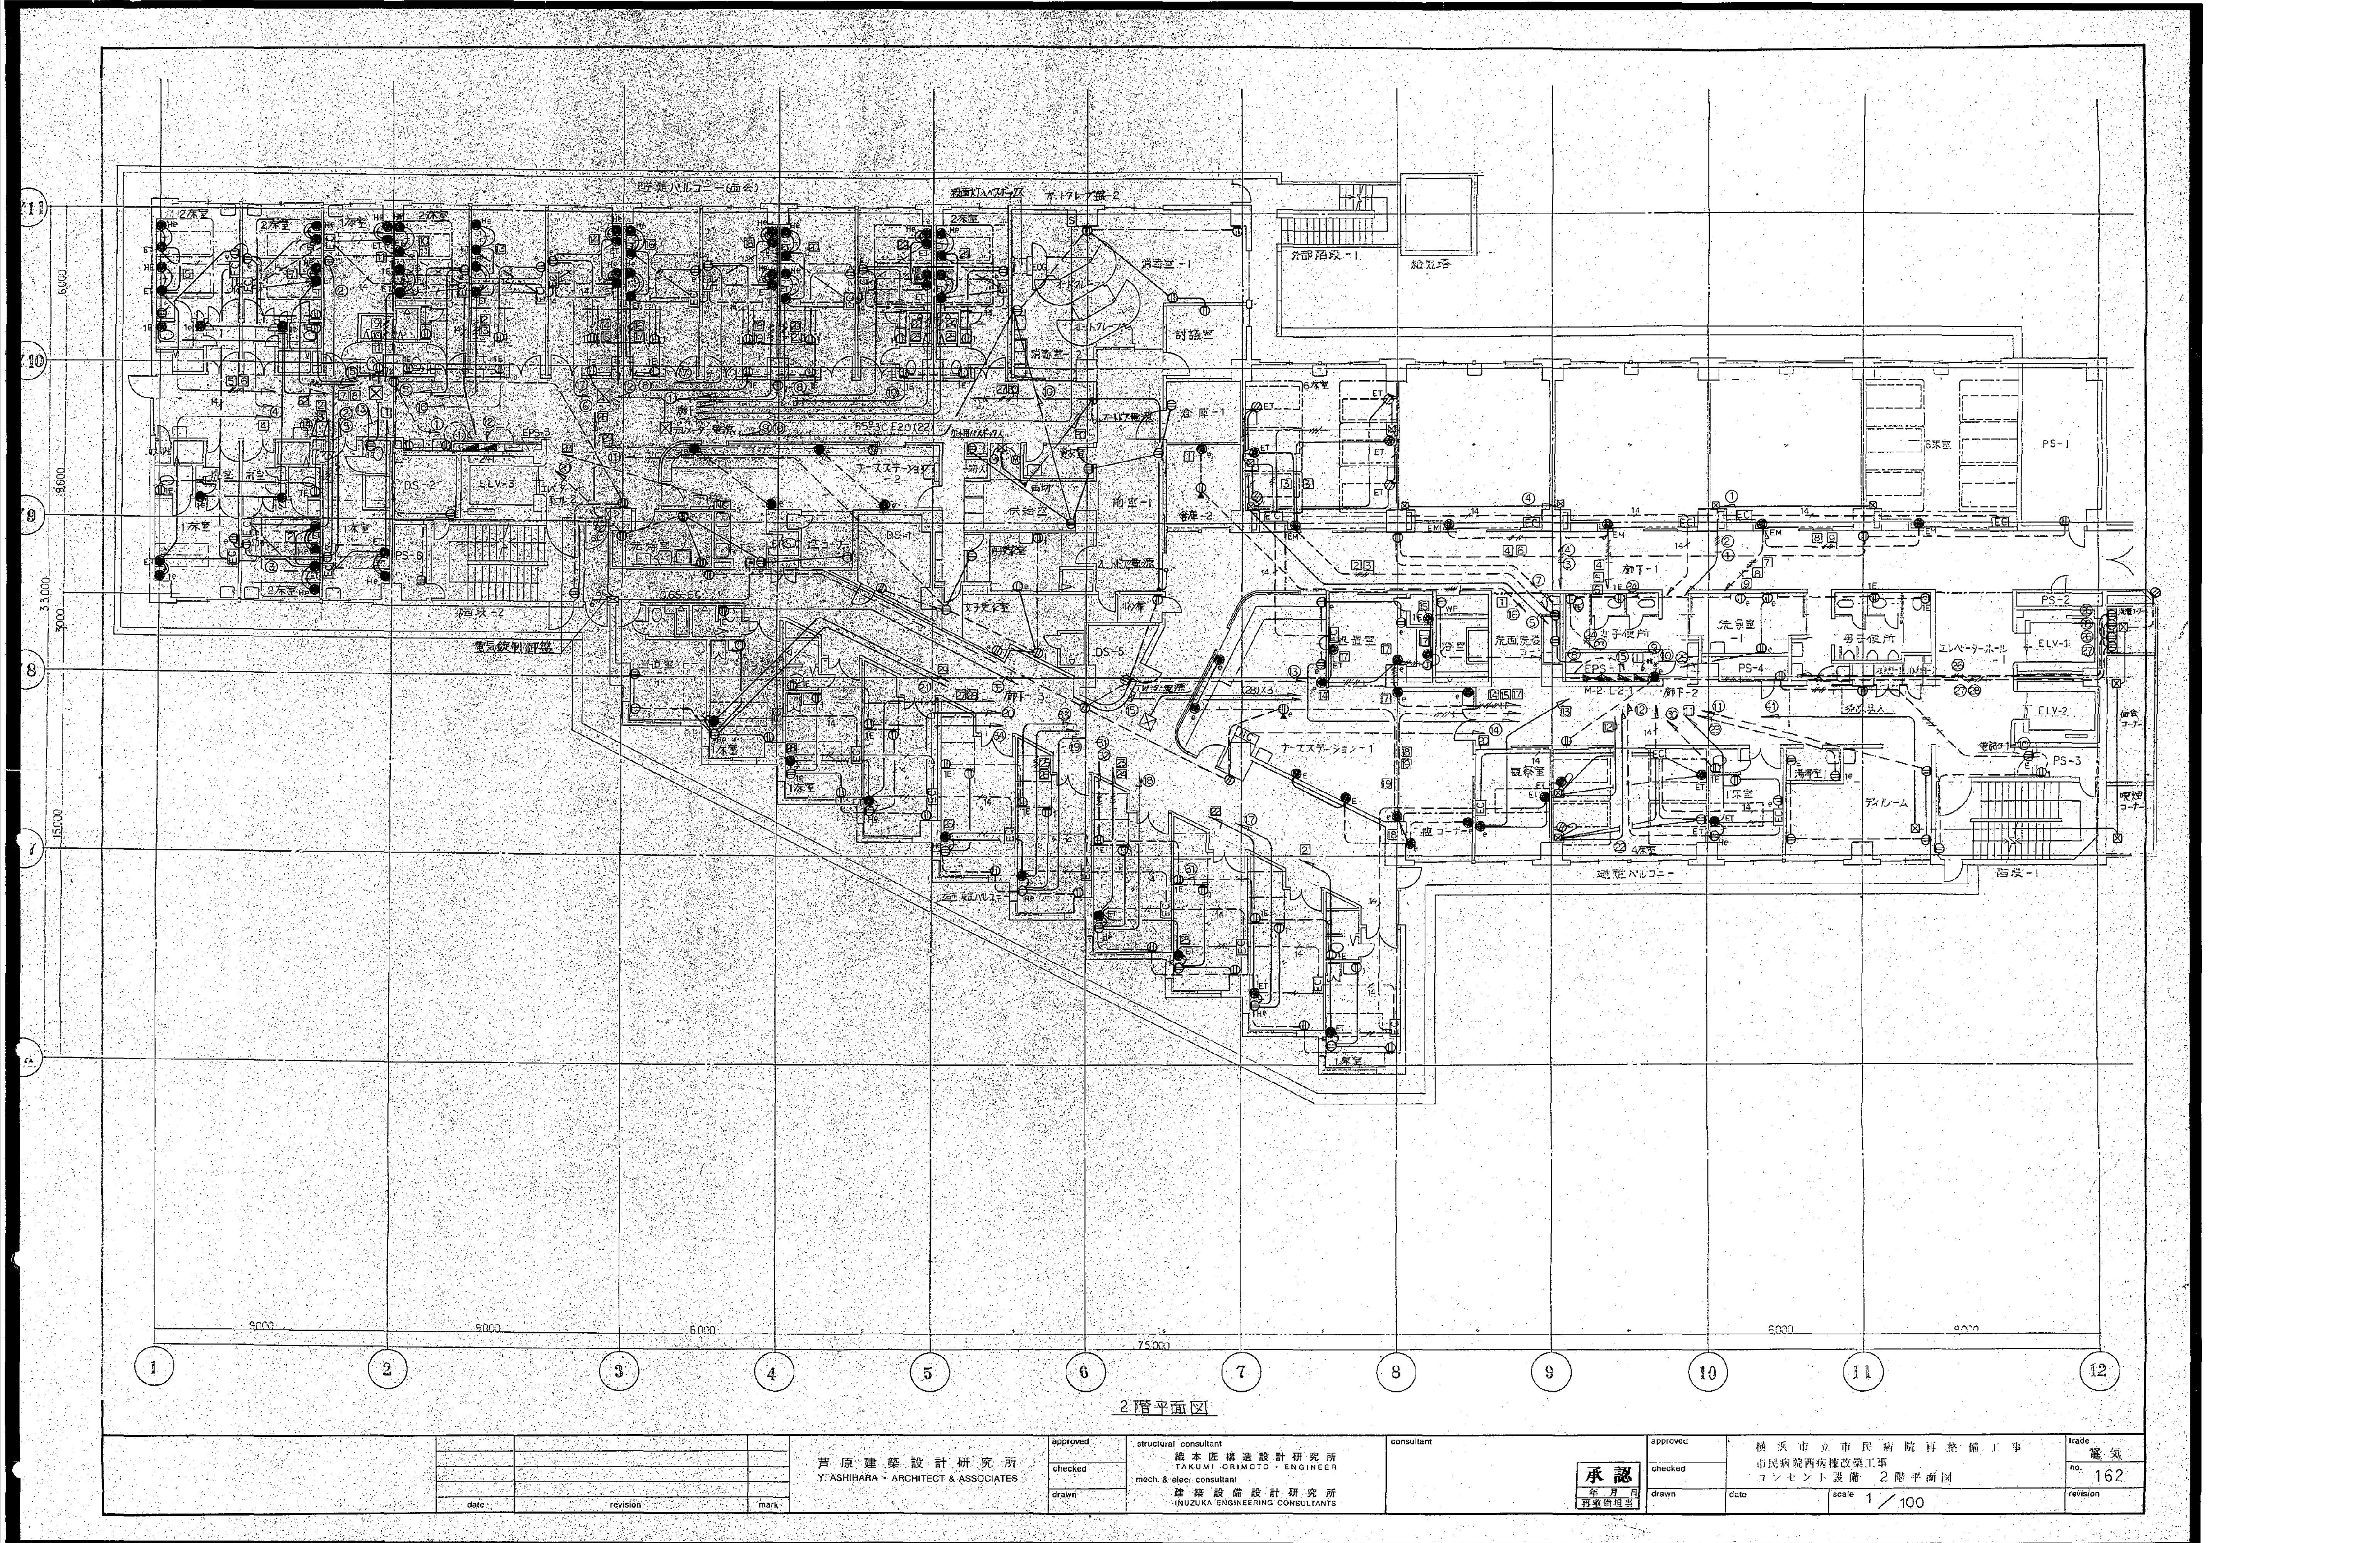

2階平面図

date	revision	mark

芦原建築設計研究所
Y. ASHIHARA ARCHITECT & ASSOCIATES

approved
checked
drawn
structural consultant
機本匠構造設計研究所
TAKUMI, GRIMOTO ENGINEER
mech. & elec. consultant
建築設備設計研究所
INUZUKA ENGINEERING CONSULTANTS

consultant


承認
年月日
有電機担当

approved
checked
drawn

横浜 市立市民病院再整備工事
市民病院西病棟改築工事
コンセント設備 2階平面図
date
scale 1/100

Trade
no. 162
revision

図面番号	E3-15	株式会社 協和コンサルタンツ 一級建築士事務所 一級建築士事務所東京都登録第13109号 KYOWA ENGINEERING CONSULTANTS CO., LTD. CONSULTING ENGINEERS & ARCHITECTS	一級建築士 登録第122018号 嶋谷 廣宣	横浜 市医療局病院経営本部 年月日 令和 年 月 縮尺 NS 設 計 者 株式会社 協和コンサルタンツ 一級建築士事務所	工 事 名 旧横浜 市立市民病院 解体工事 図面名称 1991 市民病院 再整備工事(電気設備) 本工事1期、2期、西病棟改築工事 施 設 番 号 棟番号 完成年度 図面種類 図面枚数 図面番号 0 3 E 1 3 8 E3-15
------	-------	---	---------------------------	--	--

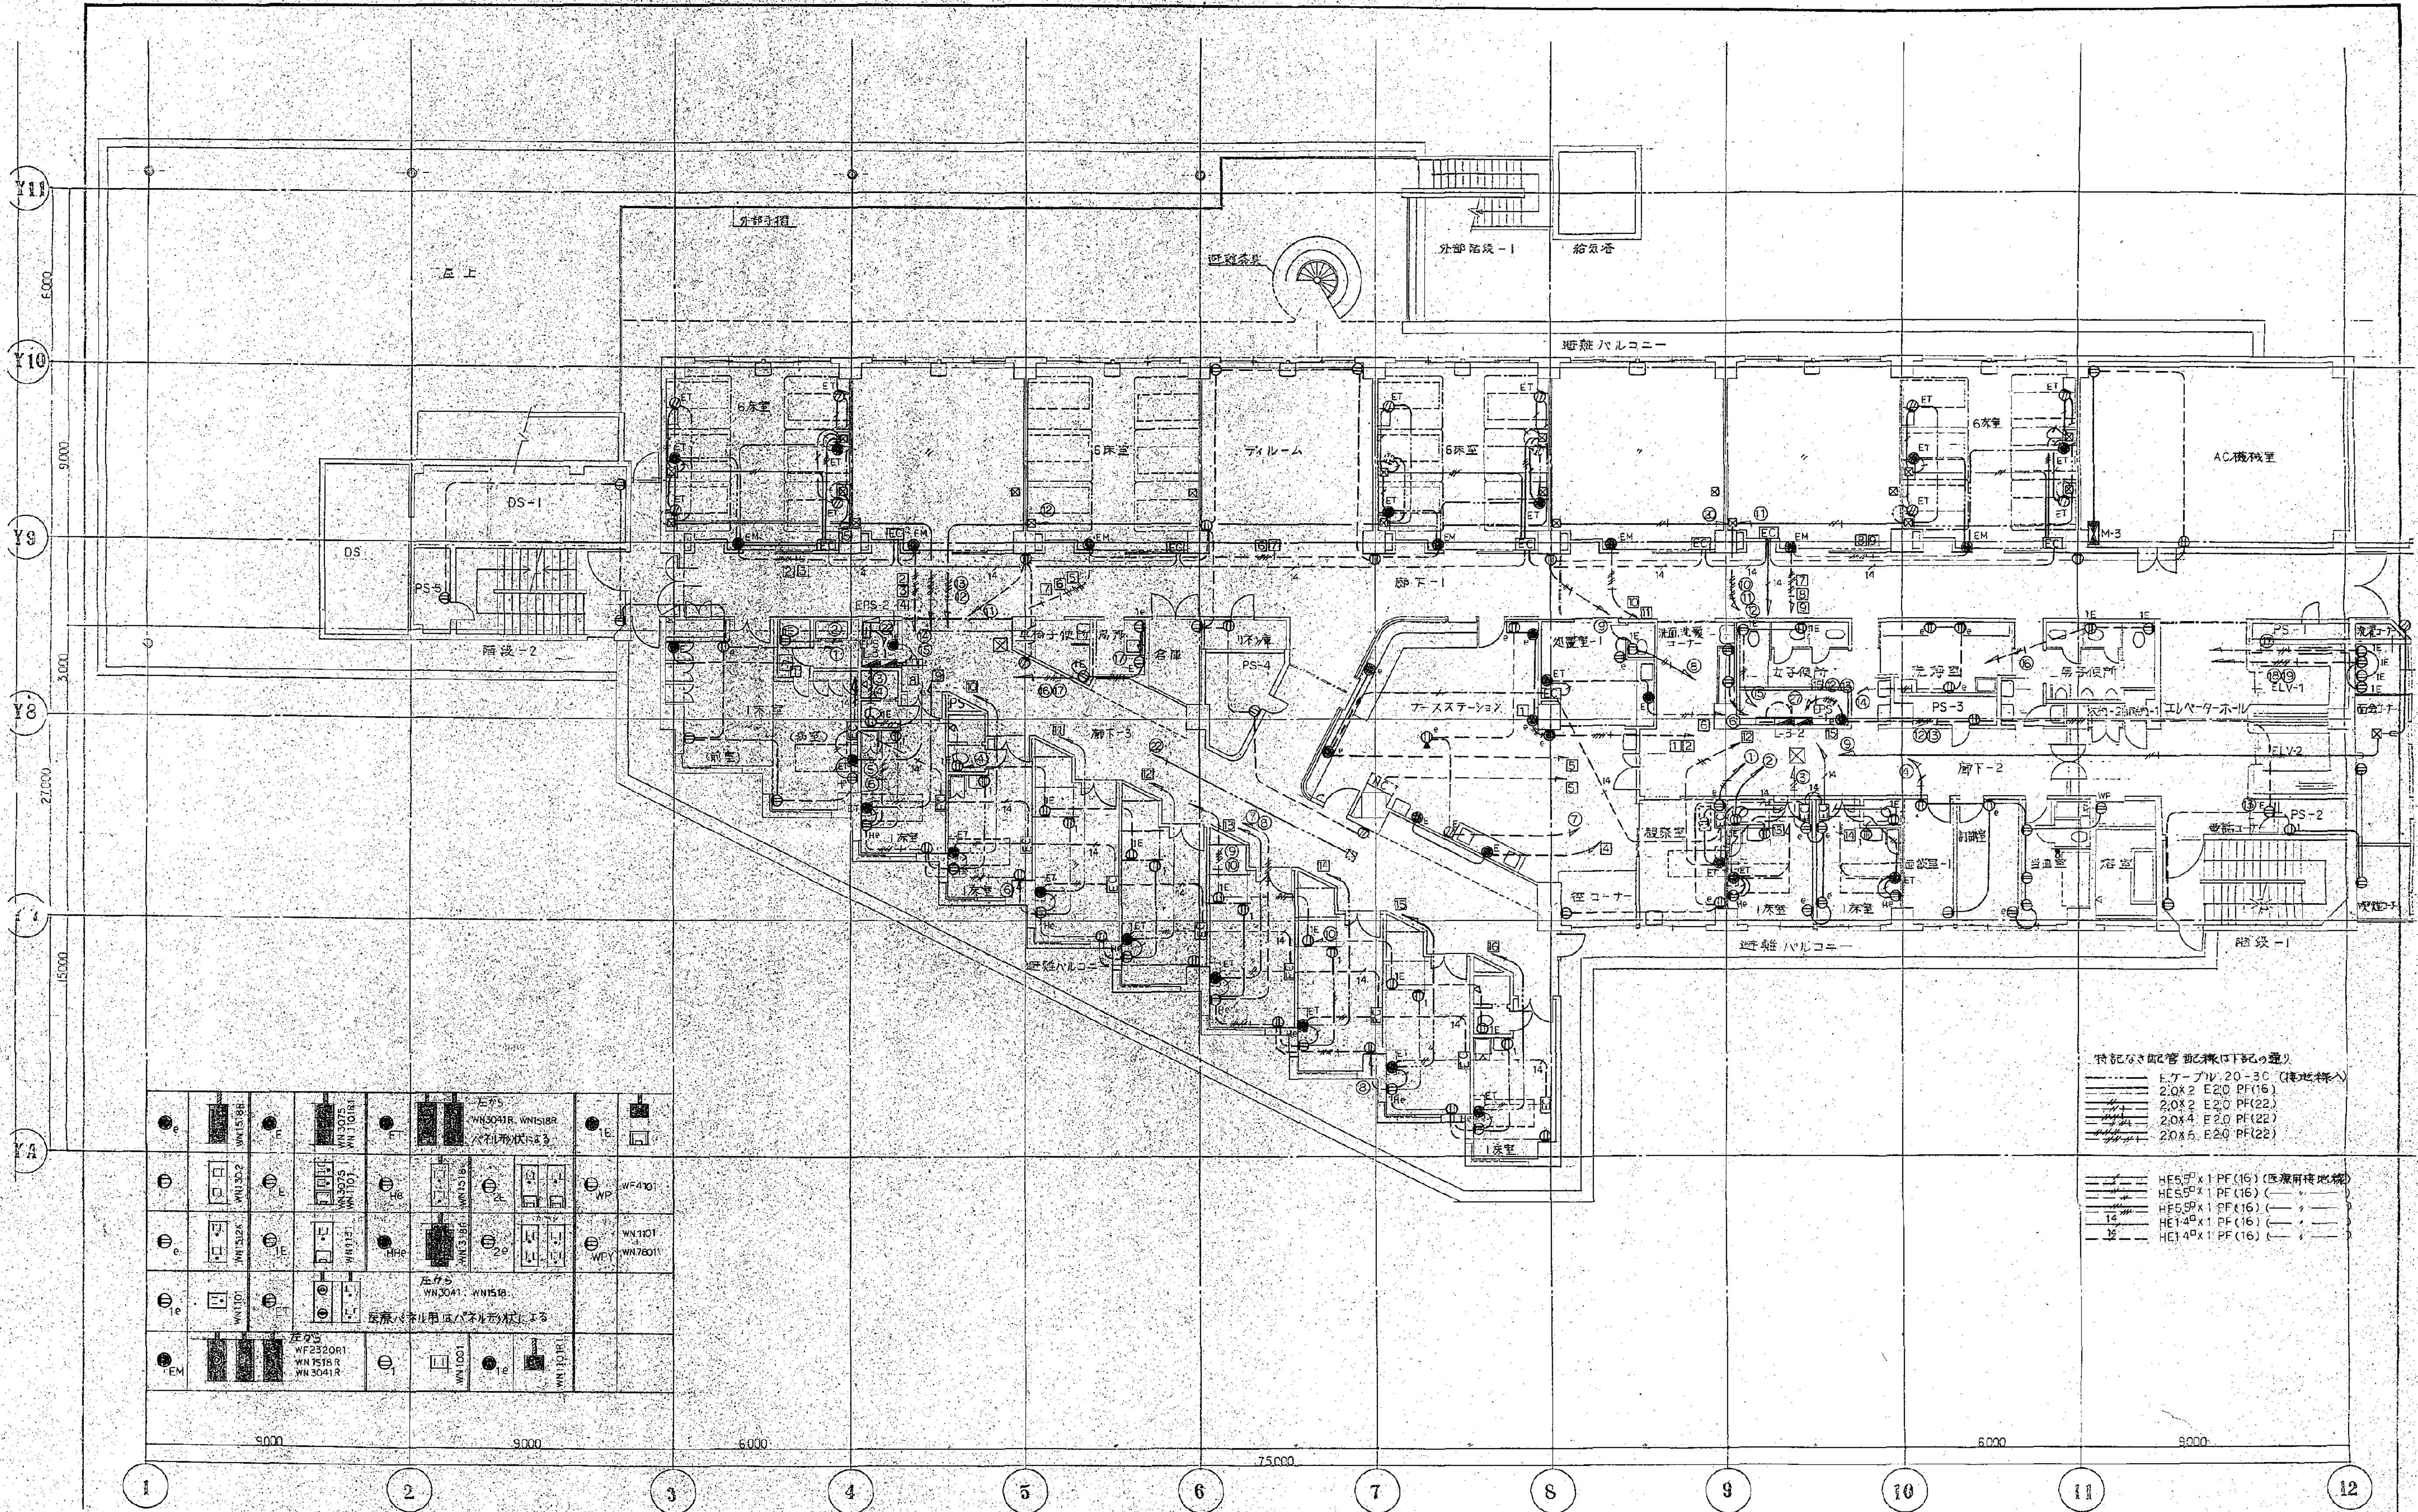

3階平面図

date			revision			mark		
approved			checked			drawn		
structural consultant			mech. & elec. consultant			electrical consultant		
approved			checked			drawn		
date			scale			1/100		


芦原建築設計研究所
Y. ASHIMURA ARCHITECT & ASSOCIATES

構造設計研究所
TAKUMI GRIMOTO ENGINEER
機械・電気設計研究所
INUOKA ENGINEERING CONSULTANTS

承認
年月日
再発注当

横浜市民病院再整備工事
市民病院西棟改築工事
コンセント設備 3階平面図

電気
no. 163
revision

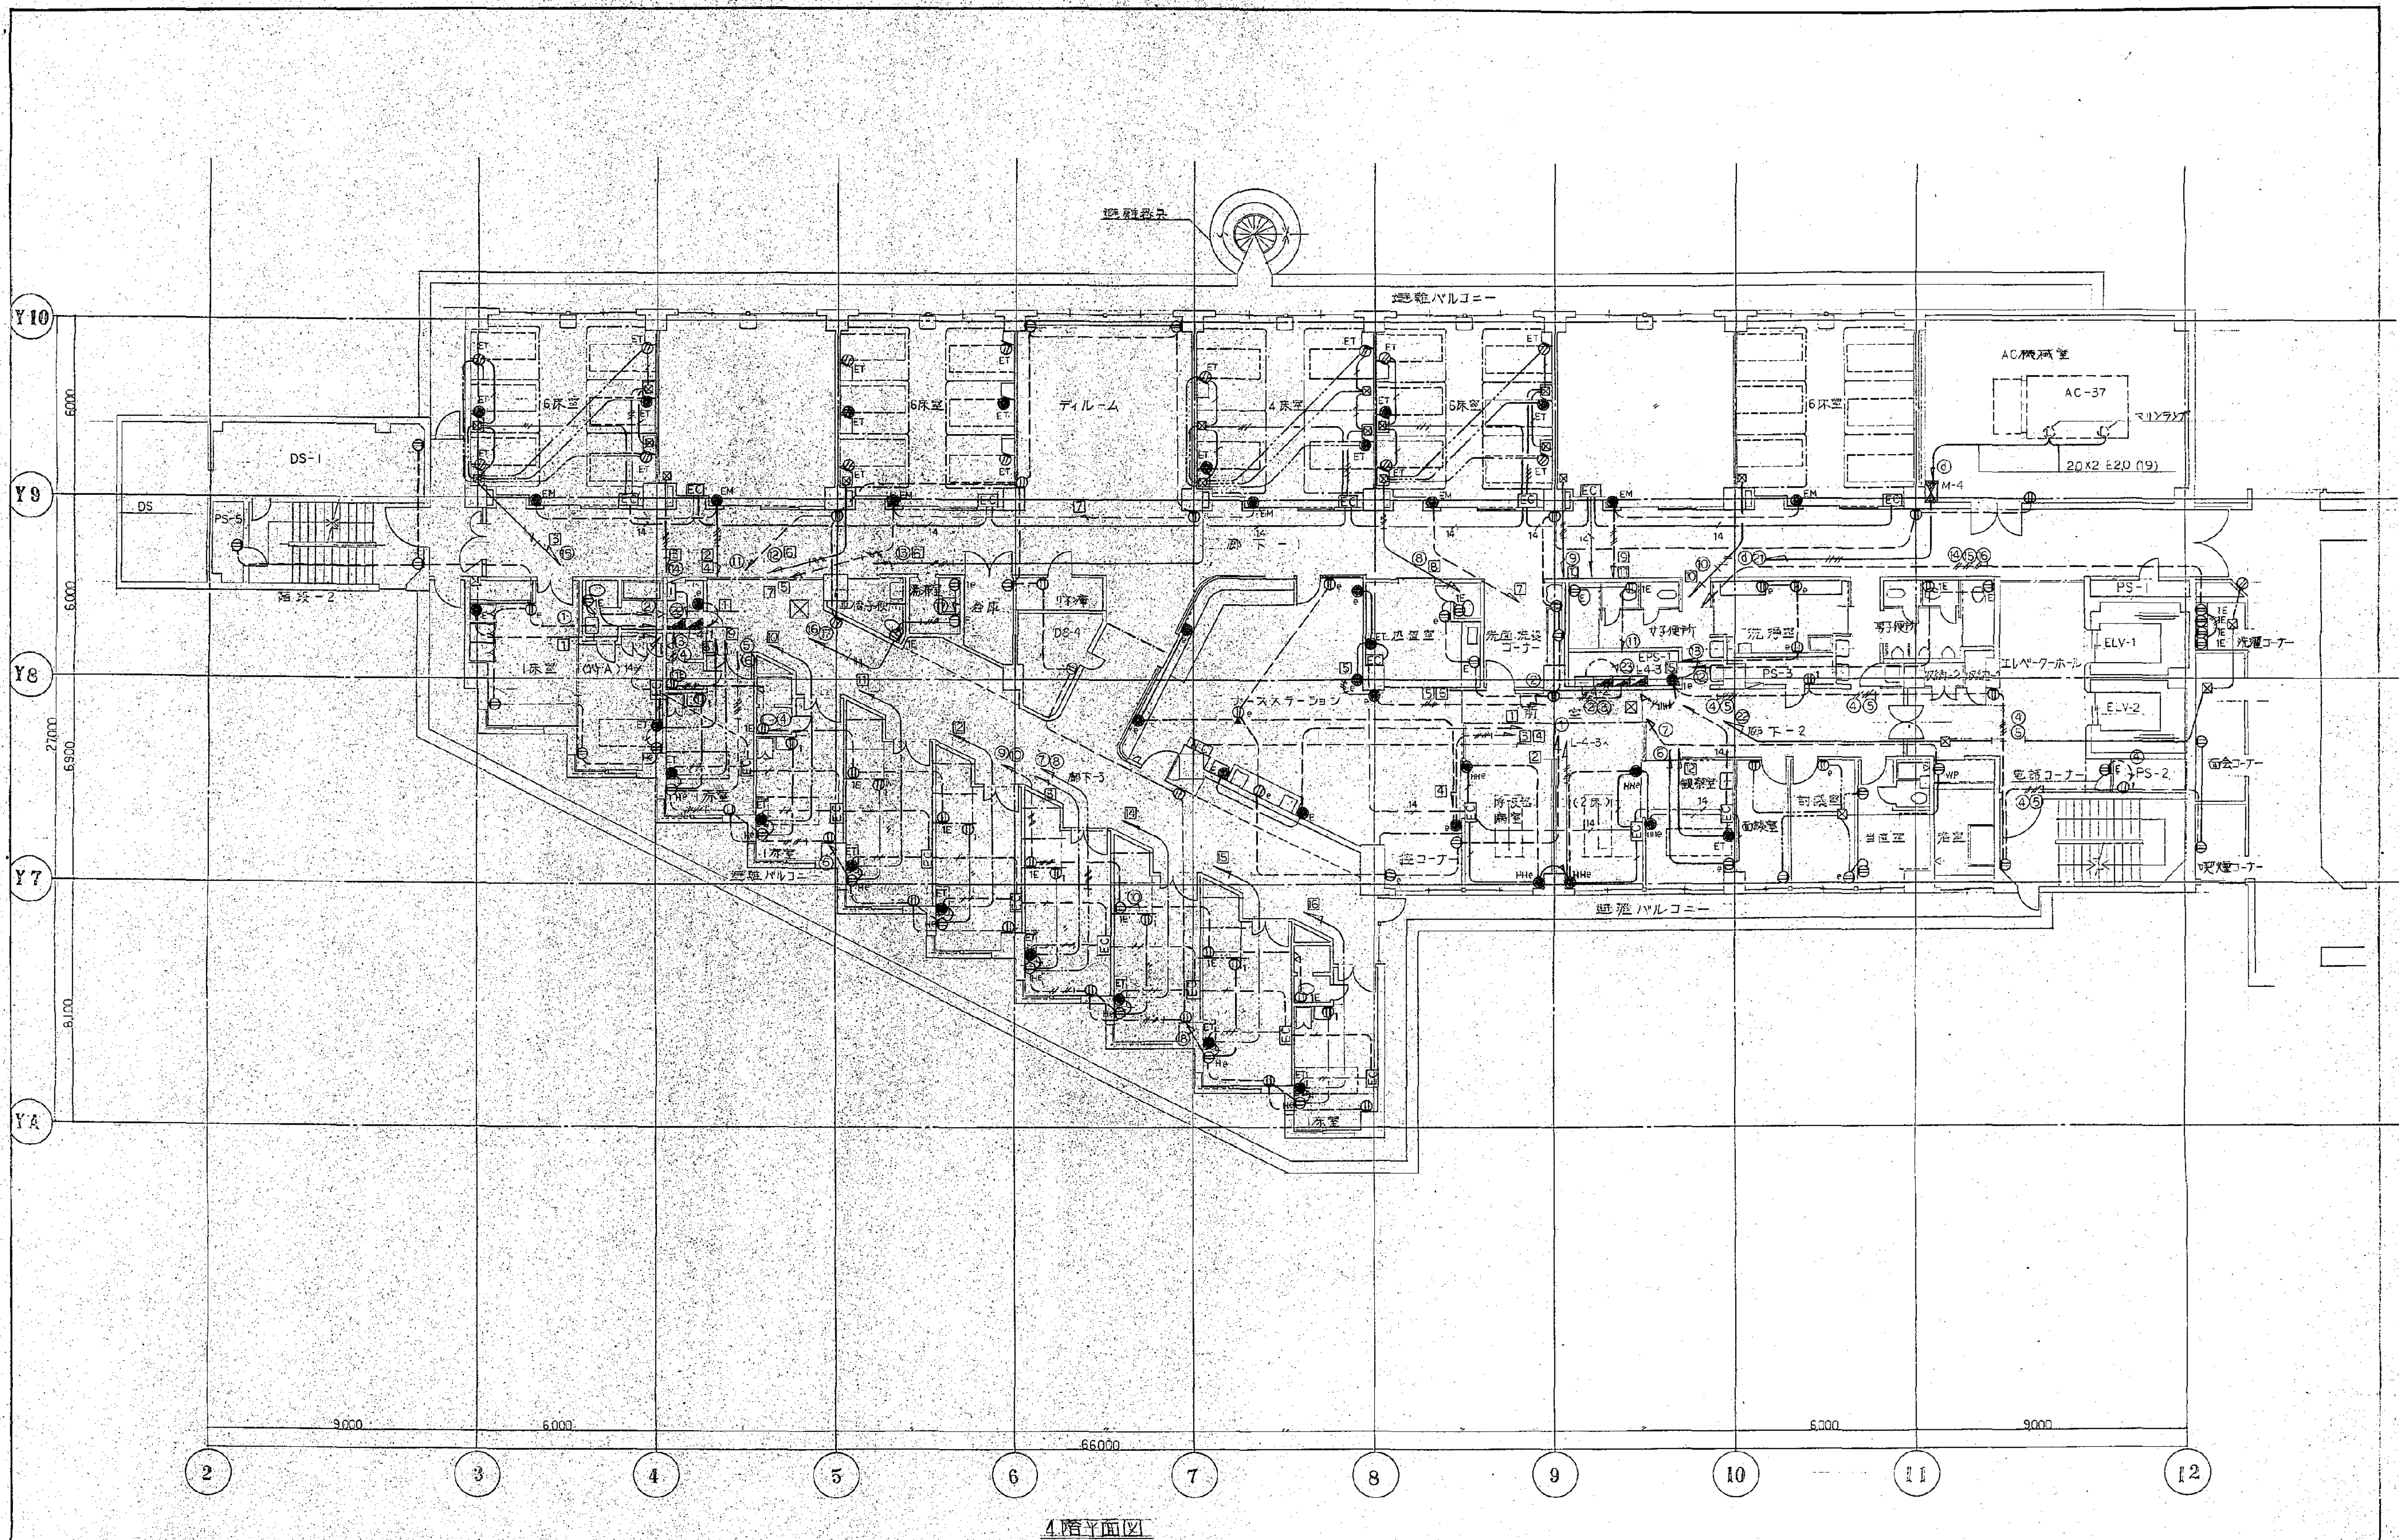

4階平面図


approved			structural consultant			consultant			approved			trade		
checked			TAKUMI ORIMOTO ENGINEER						checked			no.		
drawn			INUZUKA ENGINEERING CONSULTANTS						drawn			revision		
date			revision			scale			date			1/100		
mark														

芦原建築設計研究所
Y. ASHIHARA ARCHITECT & ASSOCIATES

approved
checked
drawn
structural consultant
TAKUMI ORIMOTO ENGINEER
mech. & elec. consultant
建築設備設計研究所
INUZUKA ENGINEERING CONSULTANTS

承認
年月日
再整備担当

横浜市立市民病院再整備工事
市民病院西病棟改築工事
コンセント設備 4階平面図
scale 1/100
trade 電気
no. 164
revision

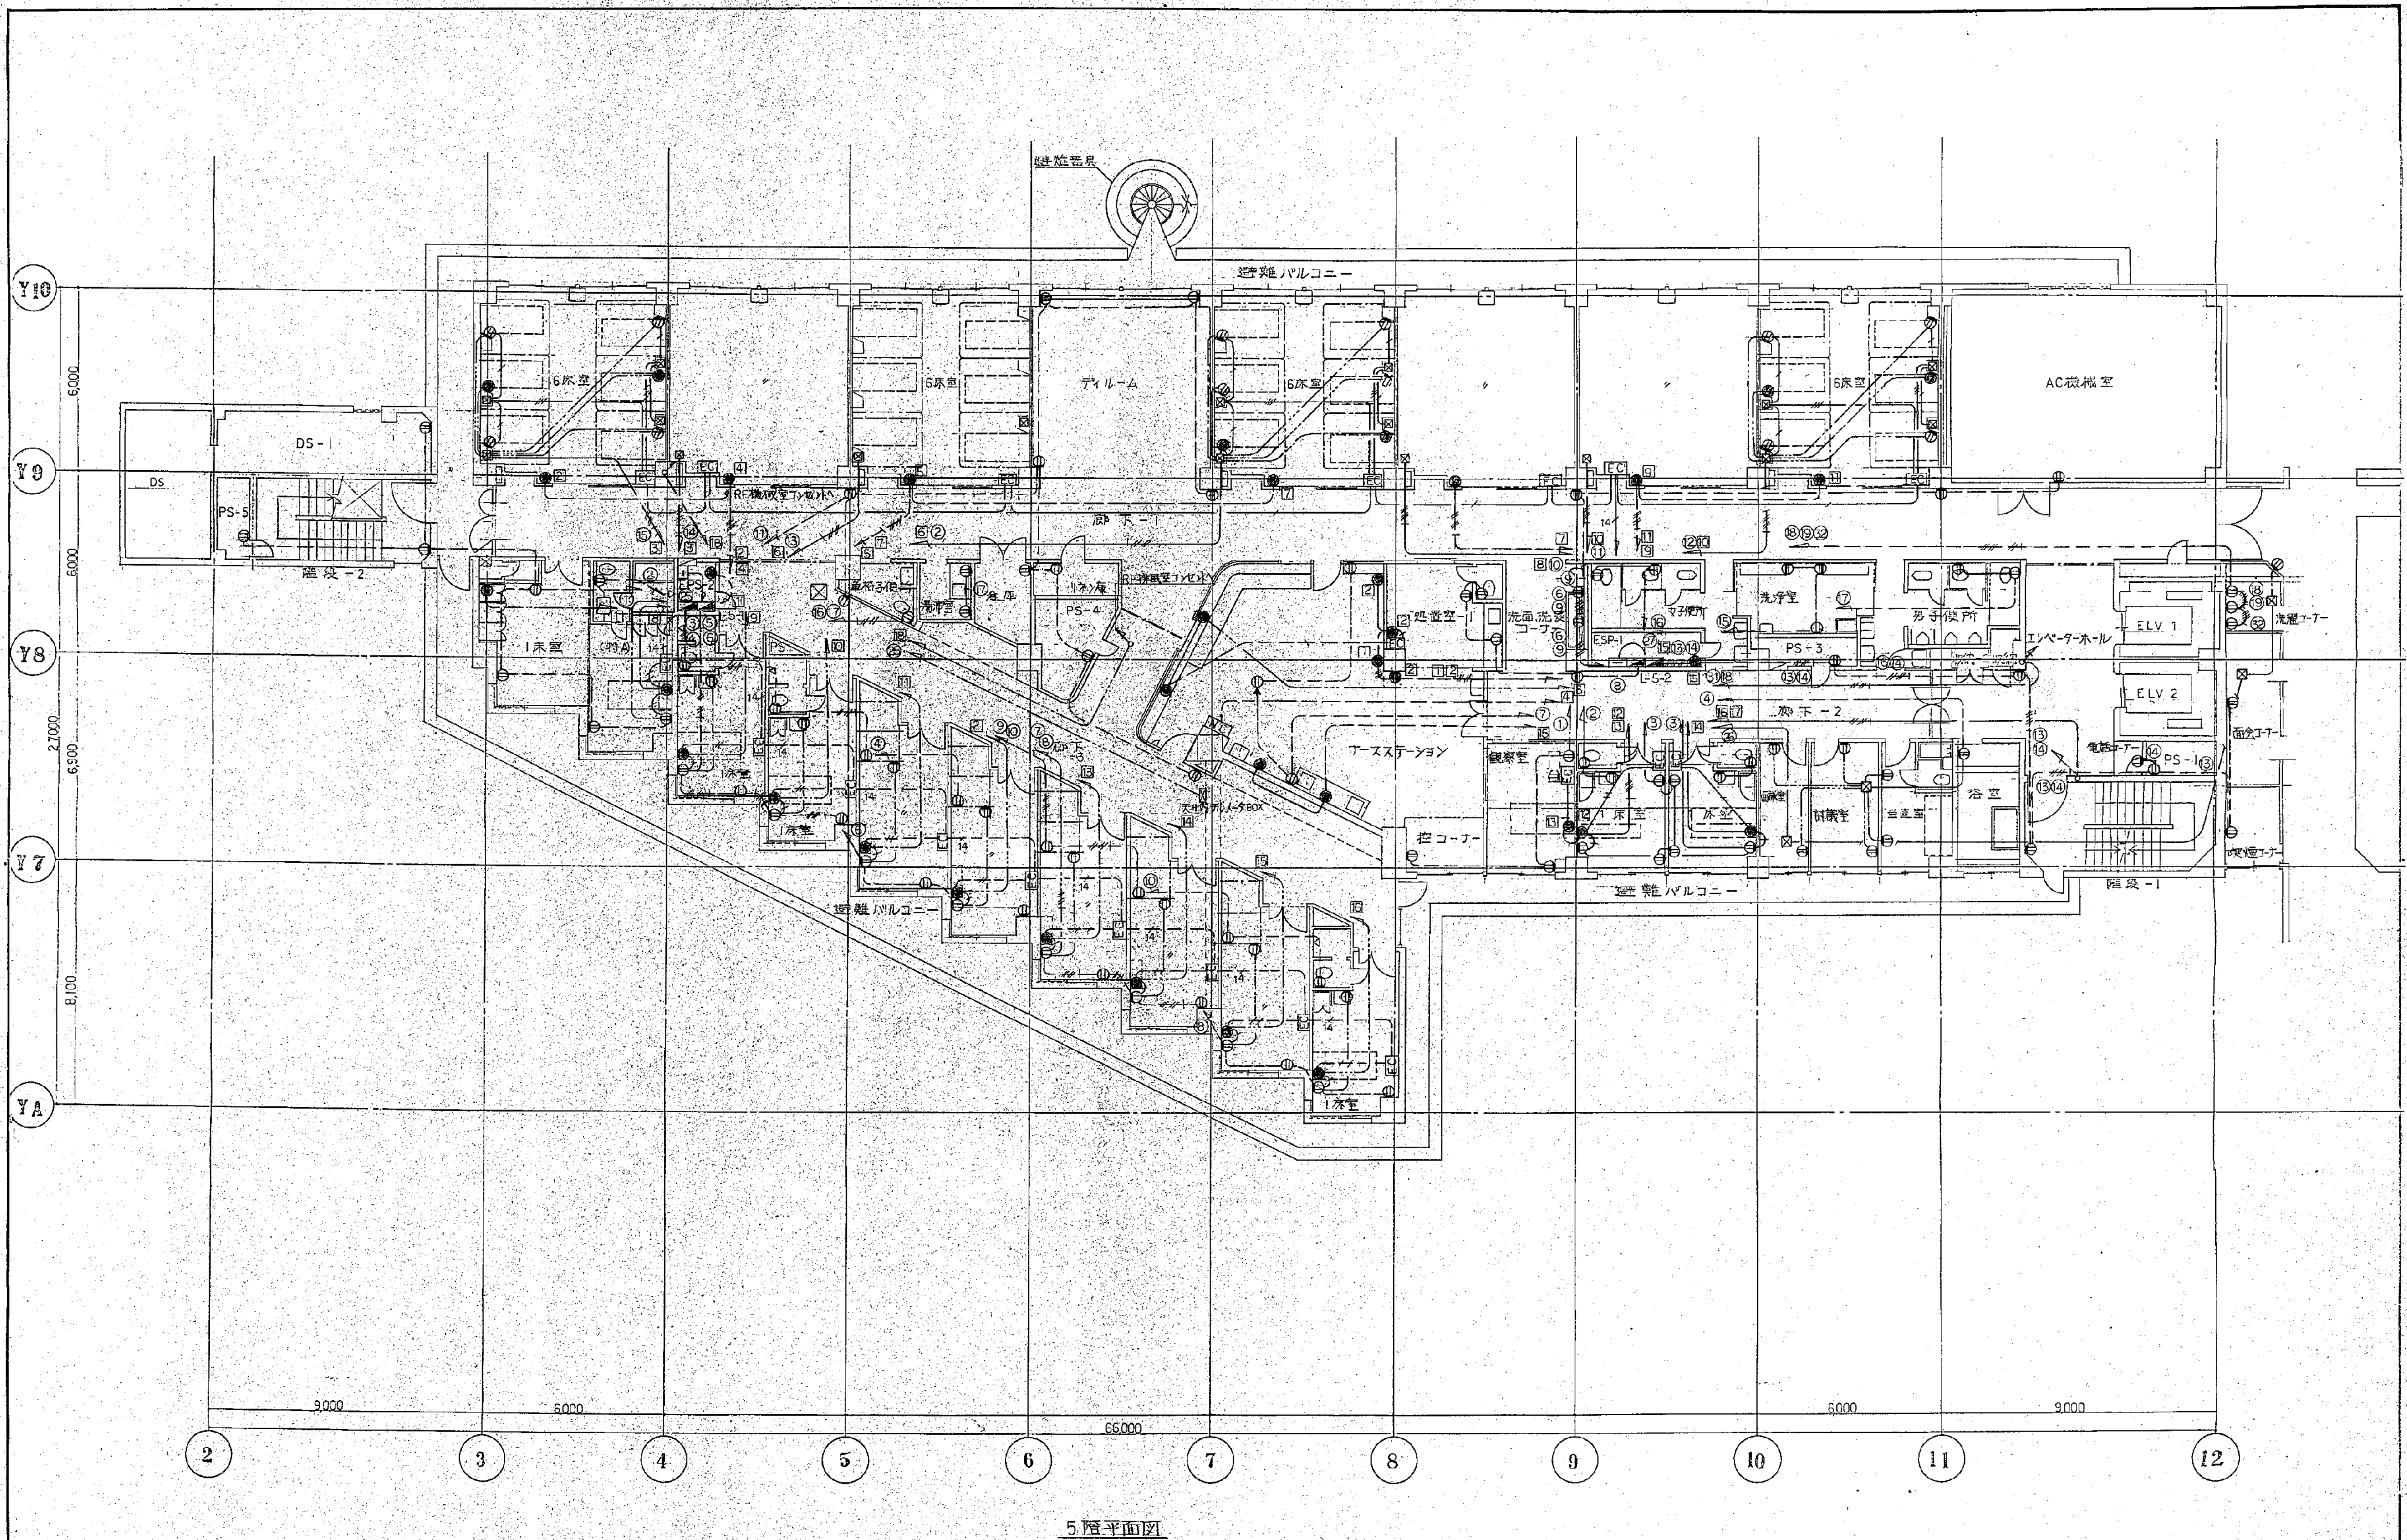


5階平面図

date: revision: mark:			approved: checked: drawn:			structural consultant: 鶴本匠 構造設計研究所 TAKUMI ORIMOTO ENGINEER mach. & elec. consultant: 建築設備設計研究所 INUZUKA ENGINEERING CONSULTANTS			consultant:			approved: checked: drawn:			横浜 市立 市 民 病 院 再 整 備 工 事 市 民 病 院 西 病 棟 改 築 工 事 ゴ ン セ ン ト 設 備 5 階 平 面 図			trade: 電 気 no. 165 revision:		
承認
年月日
再整備担当

scale 1 / 100

図面番号 E3-18	株式会社 協和コンサルタンツ 一級建築士事務所 一級建築士事務所東京都登録第13109号 KYOWA ENGINEERING CONSULTANTS CO., LTD. CONSULTING ENGINEERS & ARCHITECTS										一級建築士 登録第122018号 嶋谷 廣宣		横浜市医療局病院経営本部		工 事 名 旧横浜市立市民病院 解体工事	
	年月日 令和 年 月 縮尺 NS										図面名称 1991 市民病院 再整備工事(電気設備) 本工事1期, 2期, 西病棟改築工事		図面番号 E3-18		図面枚数 138	
	設 計 者 株式会社 協和コンサルタンツ 一級建築士事務所										図面種類 E		図面枚数 138		図面番号 E3-18	
	完成年度 03										図面種類 E		図面枚数 138		図面番号 E3-18	

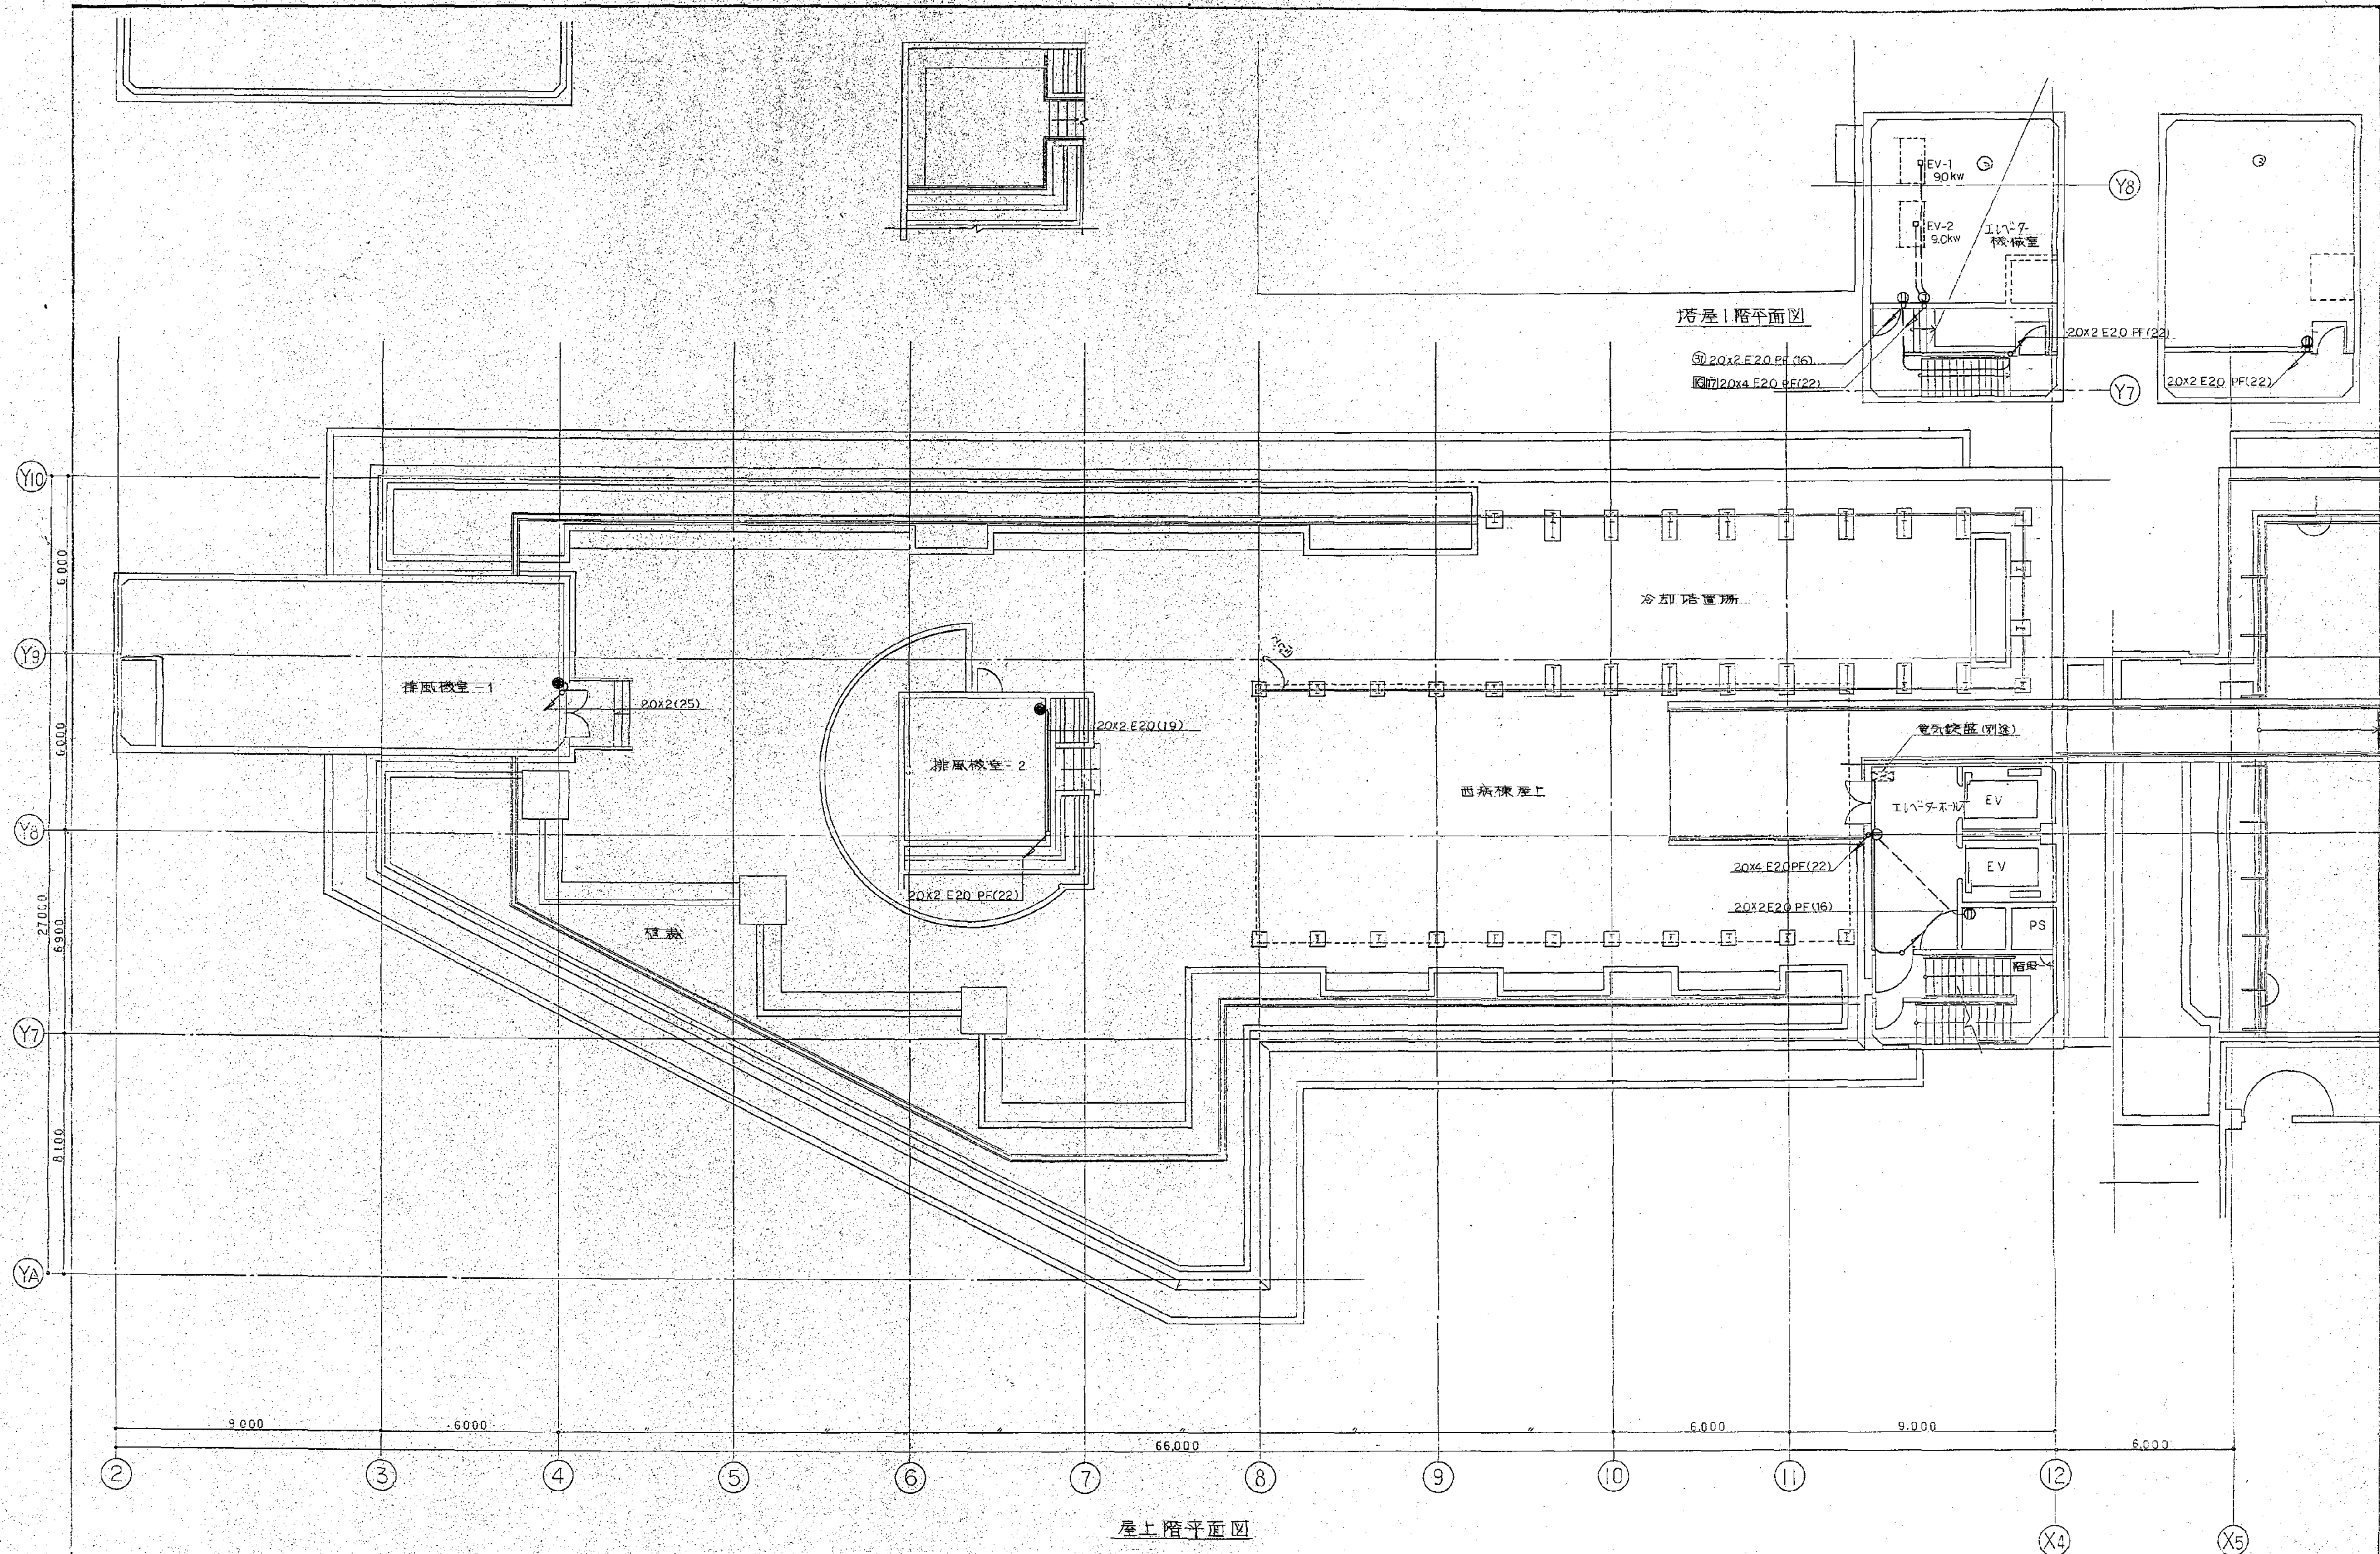

屋上階平面図

date	revision	mark


吉原建築設計研究所
Y. ASHIMURA・ARCHITECT & ASSOCIATES

approved	structural consultant	consultant
checked	総本匠構造設計研究所 TAKUMI ORIMOTO・ENGINEER	
drawn	mech. & elec. consultant 建築設備設計研究所 INUJUKA ENGINEERING CONSULTANTS	

approved	横浜市立市民病院再整備工事 市民病院西病棟改築工事 コンセント設備 屋上階平面図	trade 電気 no. 166
checked		
drawn	date	revision
	scale 1/100	


承認
年 月 日
再検査担当

株式会社 協和コンサルタンツ一級建築士事務所 一級建築士事務所東京都登録第13109号 KYOWA ENGINEERING CONSULTANTS CO., LTD. CONSULTING ENGINEERS & ARCHITECTS	一級建築士 登録第122018号 嶋谷 廣宣	横浜市医療局病院経営本部	工事名 旧横浜市立市民病院 解体工事
		年月日 令和 年 月 縮尺 NS	図面名称 1991 市民病院 再整備工事(電気設備) 本工事1期, 2期, 西病棟改築工事
		設計者 株式会社 協和コンサルタンツ 一級建築士事務所	施設番号 棟番号 完成年度 図面種類 図面枚数 図面番号 0 3 E 1 3 8 E3-19

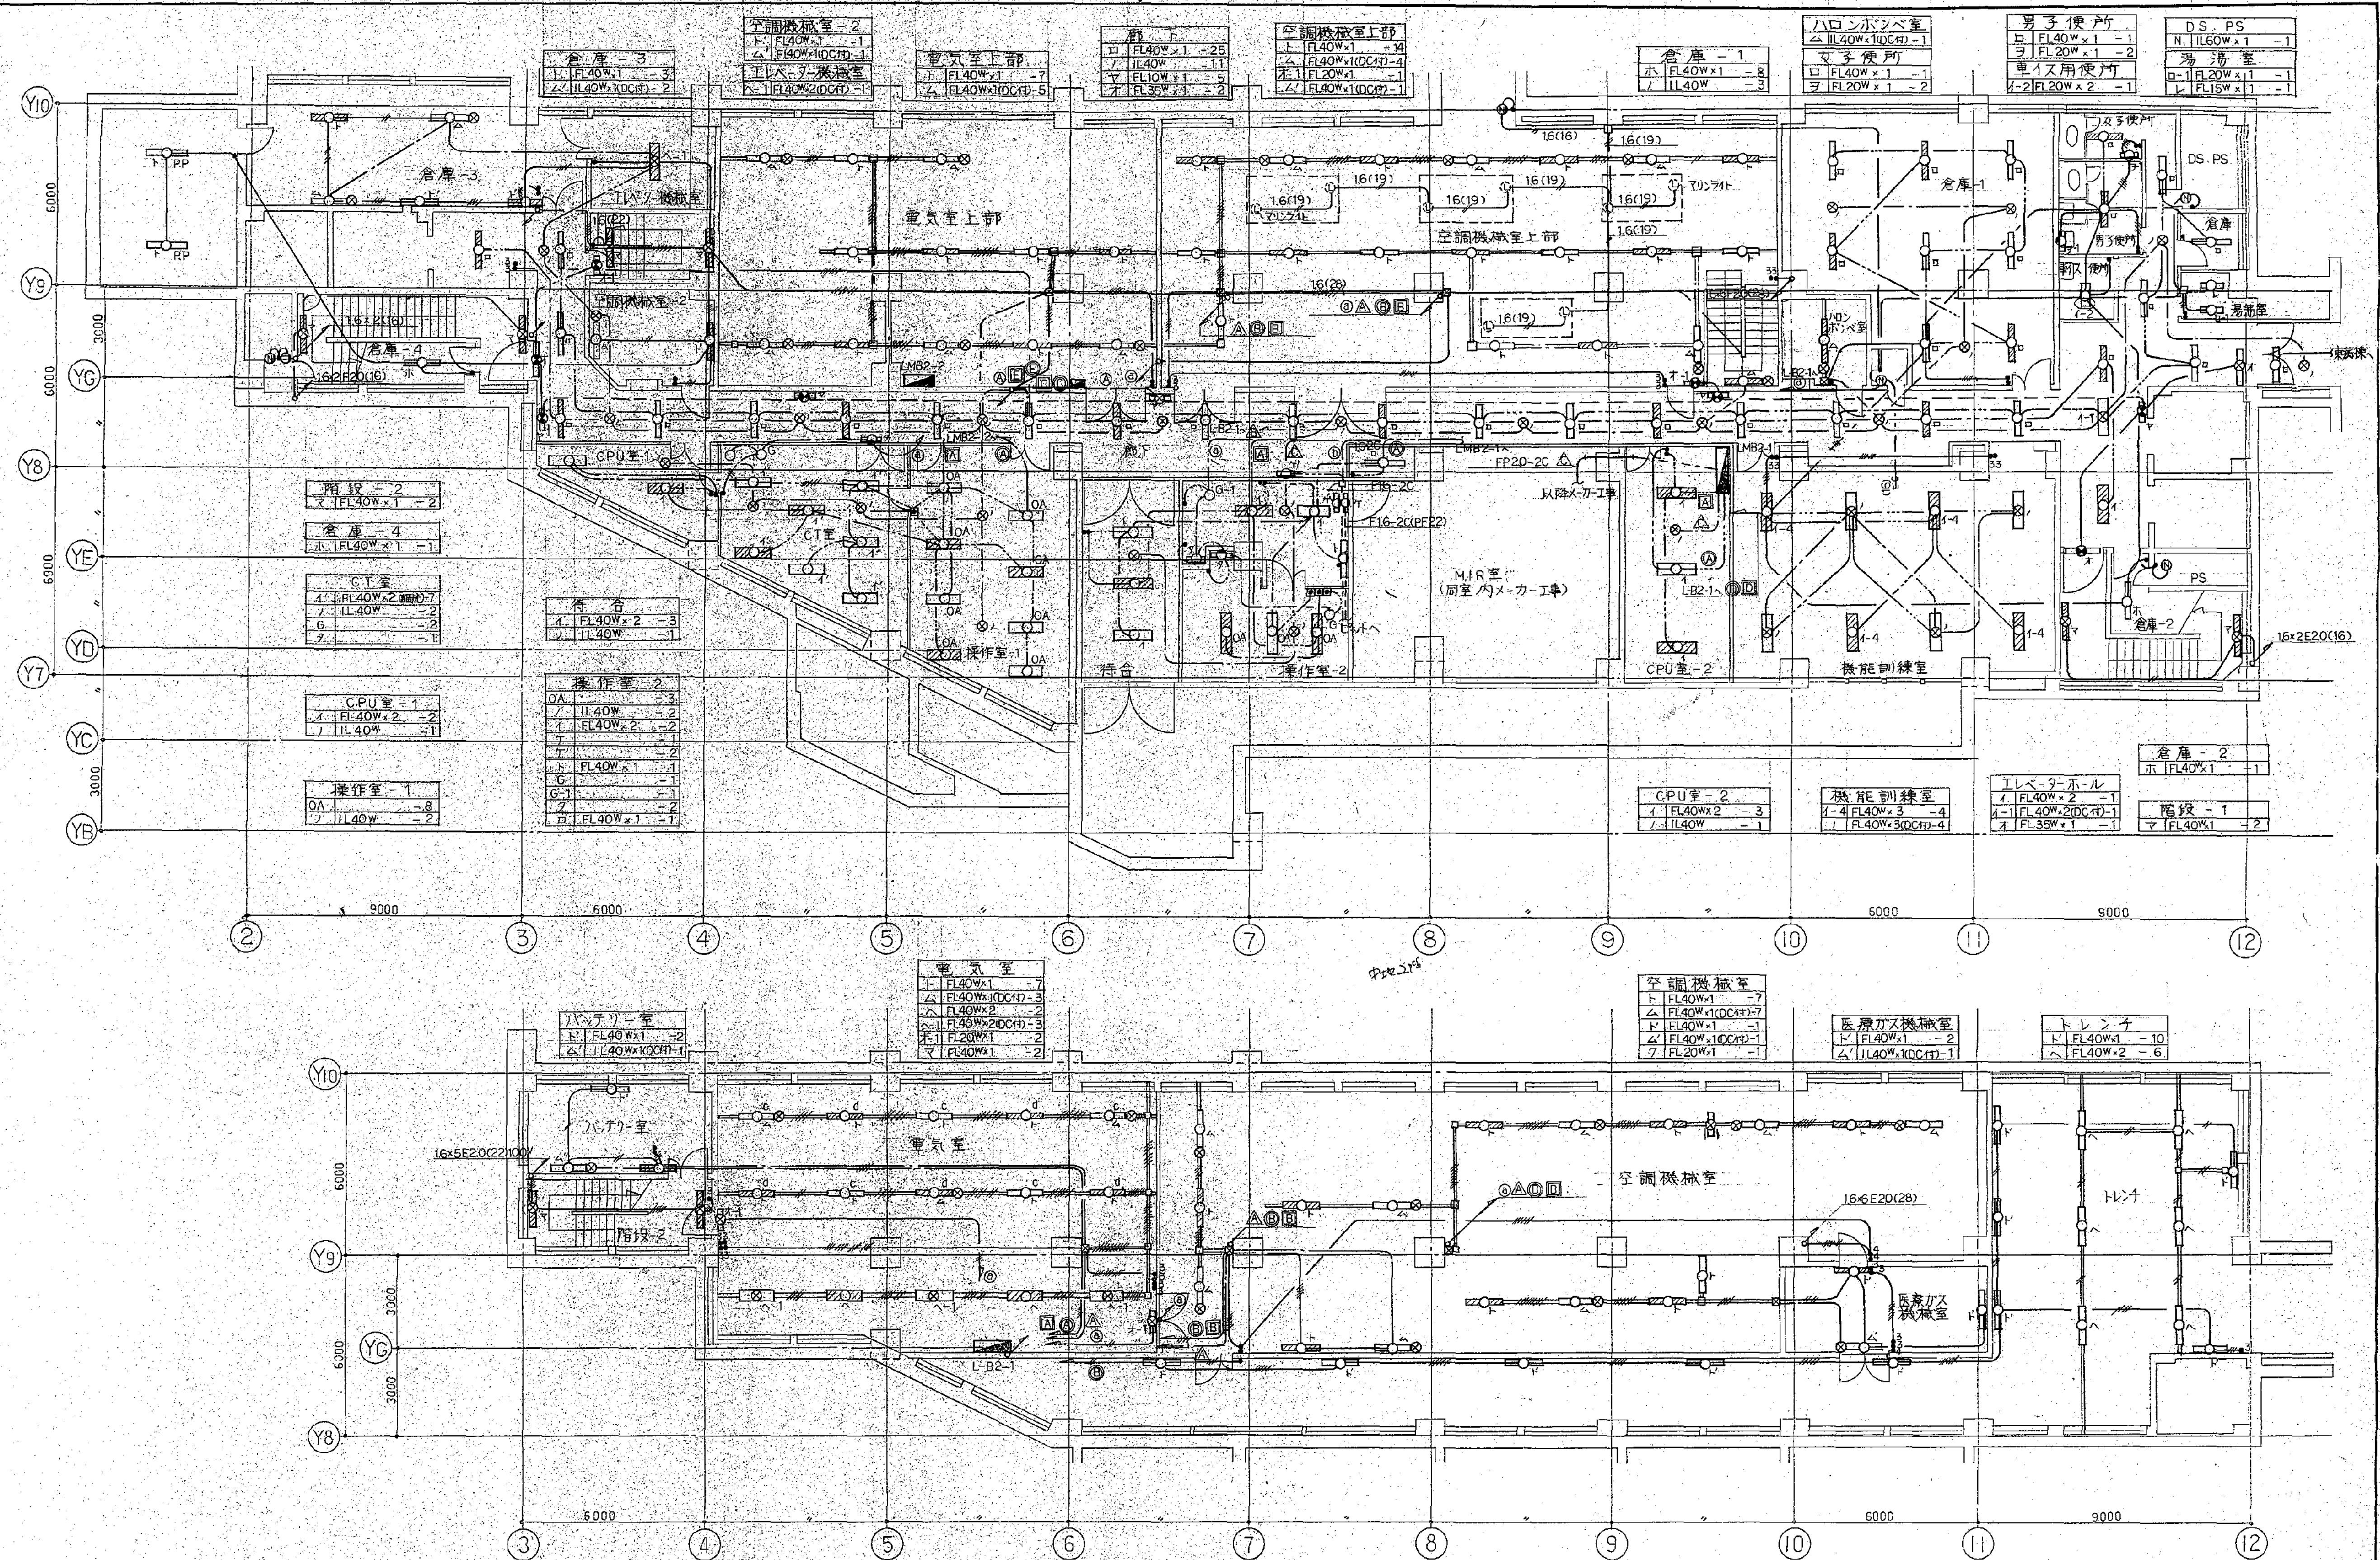

<div> <div>date</div> <div>revision</div> <div>mark</div> </div>	<div> <div>芦原建築設計研究所</div> <div>Y. ASHIMURA ARCHITECT & ASSOCIATES</div> </div>	<div> <div>approved</div> <div>structural consultant</div> <div>橋本匠構造設計研究所</div> <div>TAKUMI ORIMOTO ENGINEER</div> <div>checked</div> <div>mech. & elec. consultant</div> <div>建築設備設計研究所</div> <div>INUOKA ENGINEERING CONSULTANTS</div> <div>drawn</div> </div>	<div> <div>consultant</div> <div>承認</div> <div>年月日</div> <div>再整備担当</div> </div>	<div> <div>approved</div> <div>checked</div> <div>drawn</div> <div>date</div> <div>横浜市民病院再整備工事</div> <div>市民病院西棟改築工事</div> <div>電灯設備 地下2・2'階平面図</div> <div>scale 1/100</div> </div>	<div> <div>trade</div> <div>電気</div> <div>no. 172</div> <div>revision</div> </div>
--	---	---	--	---	--

<div>図面番号</div> <div>E3-20</div>	<div> <div>株式会社 協和コンサルタンツ 一級建築士事務所</div> <div>一級建築士事務所 東京都登録第13109号</div> <div>KYOWA ENGINEERING CONSULTANTS CO., LTD.</div> <div>CONSULTING ENGINEERS & ARCHITECTS</div> </div>	<div> <div>一級建築士 登録第122018号</div> <div>嶋谷 廣宣</div> <div>年月日 令和 年 月 日 縮尺 NS</div> <div>設計者</div> <div>株式会社 協和コンサルタンツ</div> <div>一級建築士事務所</div> </div>	<div> <div>横浜市民病院再整備工事</div> <div>図面名称</div> <div>1991 市民病院 再整備工事(電気設備)</div> <div>本工事1期, 2期, 西棟改築工事</div> <div>図面種類</div> <div>図面枚数</div> <div>図面番号</div> </div>	<div> <div>工 事 名</div> <div>旧横浜市民病院 解体工事</div> <div>図面番号</div> <div>03</div> <div>年度</div> <div>E</div> <div>図面種類</div> <div>138</div> <div>図面枚数</div> <div>E3-20</div> </div>
----------------------------------	--	--	---	--

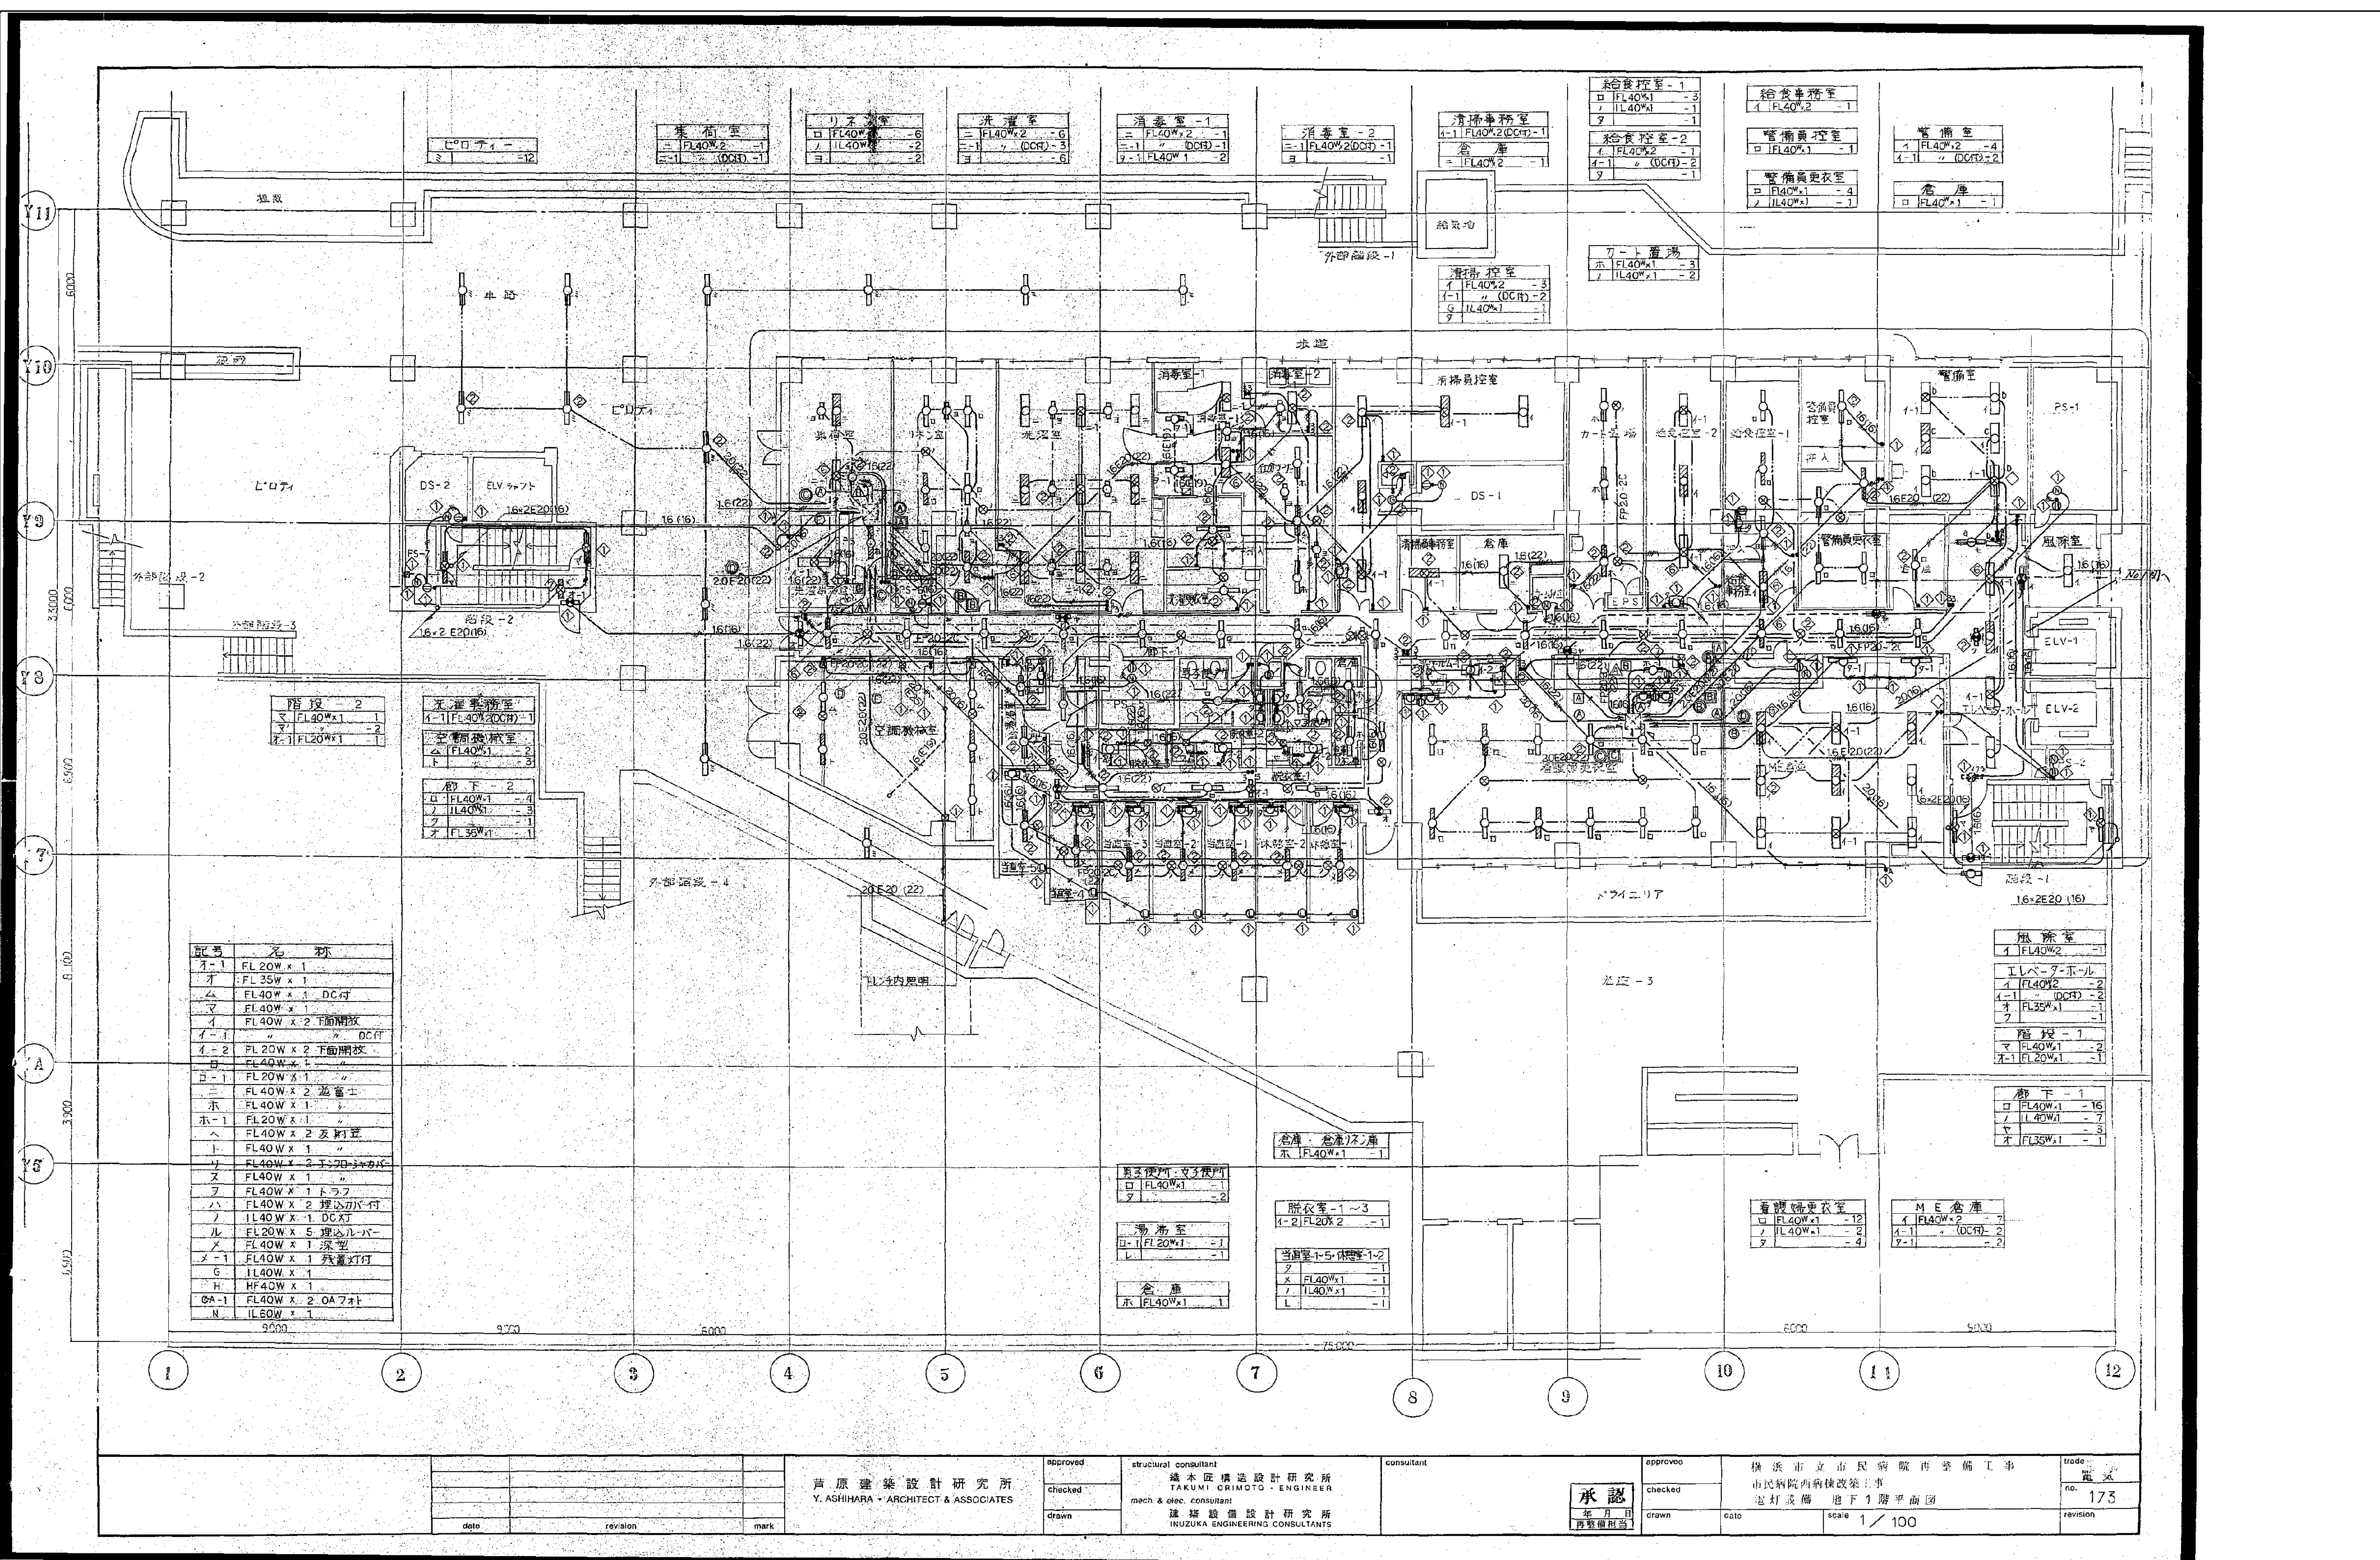

記号	名称
1-1	FL 20W x 1
2	FL 35W x 1
3	FL 40W x 1 DC付
4	FL 40W x 1
5	FL 40W x 2 下面開放
6-1	DC付
7-2	FL 20W x 2 下面開放
8	FL 40W x 1
9-1	FL 20W x 1
10	FL 40W x 2 並置
11	FL 40W x 1
12	FL 40W x 2 320mm
13	FL 40W x 1
14	FL 40W x 1 トラフ
15	FL 40W x 2 埋込カバー
16	FL 40W x 1 DC付
17	FL 20W x 5 埋込カバー
18	FL 40W x 1 深型
19-1	FL 40W x 1 残量灯付
20	FL 40W x 1
21	FL 40W x 2 OAフロ
22	FL 60W x 1

approved			structural consultant			approved			trade		
checked			TAKUMI CRIMOTO - ENGINEER			checked			no. 173		
drawn			mech. & elec. consultant			drawn			revision		
date			revision			date			revision		
mark			mark			mark			mark		

芦原建築設計研究所
Y. ASHIMURA ARCHITECT & ASSOCIATES


一級建築士事務所 協和コンサルタンツ
KYOWA ENGINEERING CONSULTANTS CO., LTD.
CONSULTING ENGINEERS & ARCHITECTS

一級建築士 登録第122018号
嶋谷 宣宜

横浜 市立市民病院西病棟改築工事
市立市民病院西病棟改築工事
電灯設備 地下1階平面図

scale 1/100

Y11
Y10
Y9
Y8
Y7
Y6
Y5
Y4

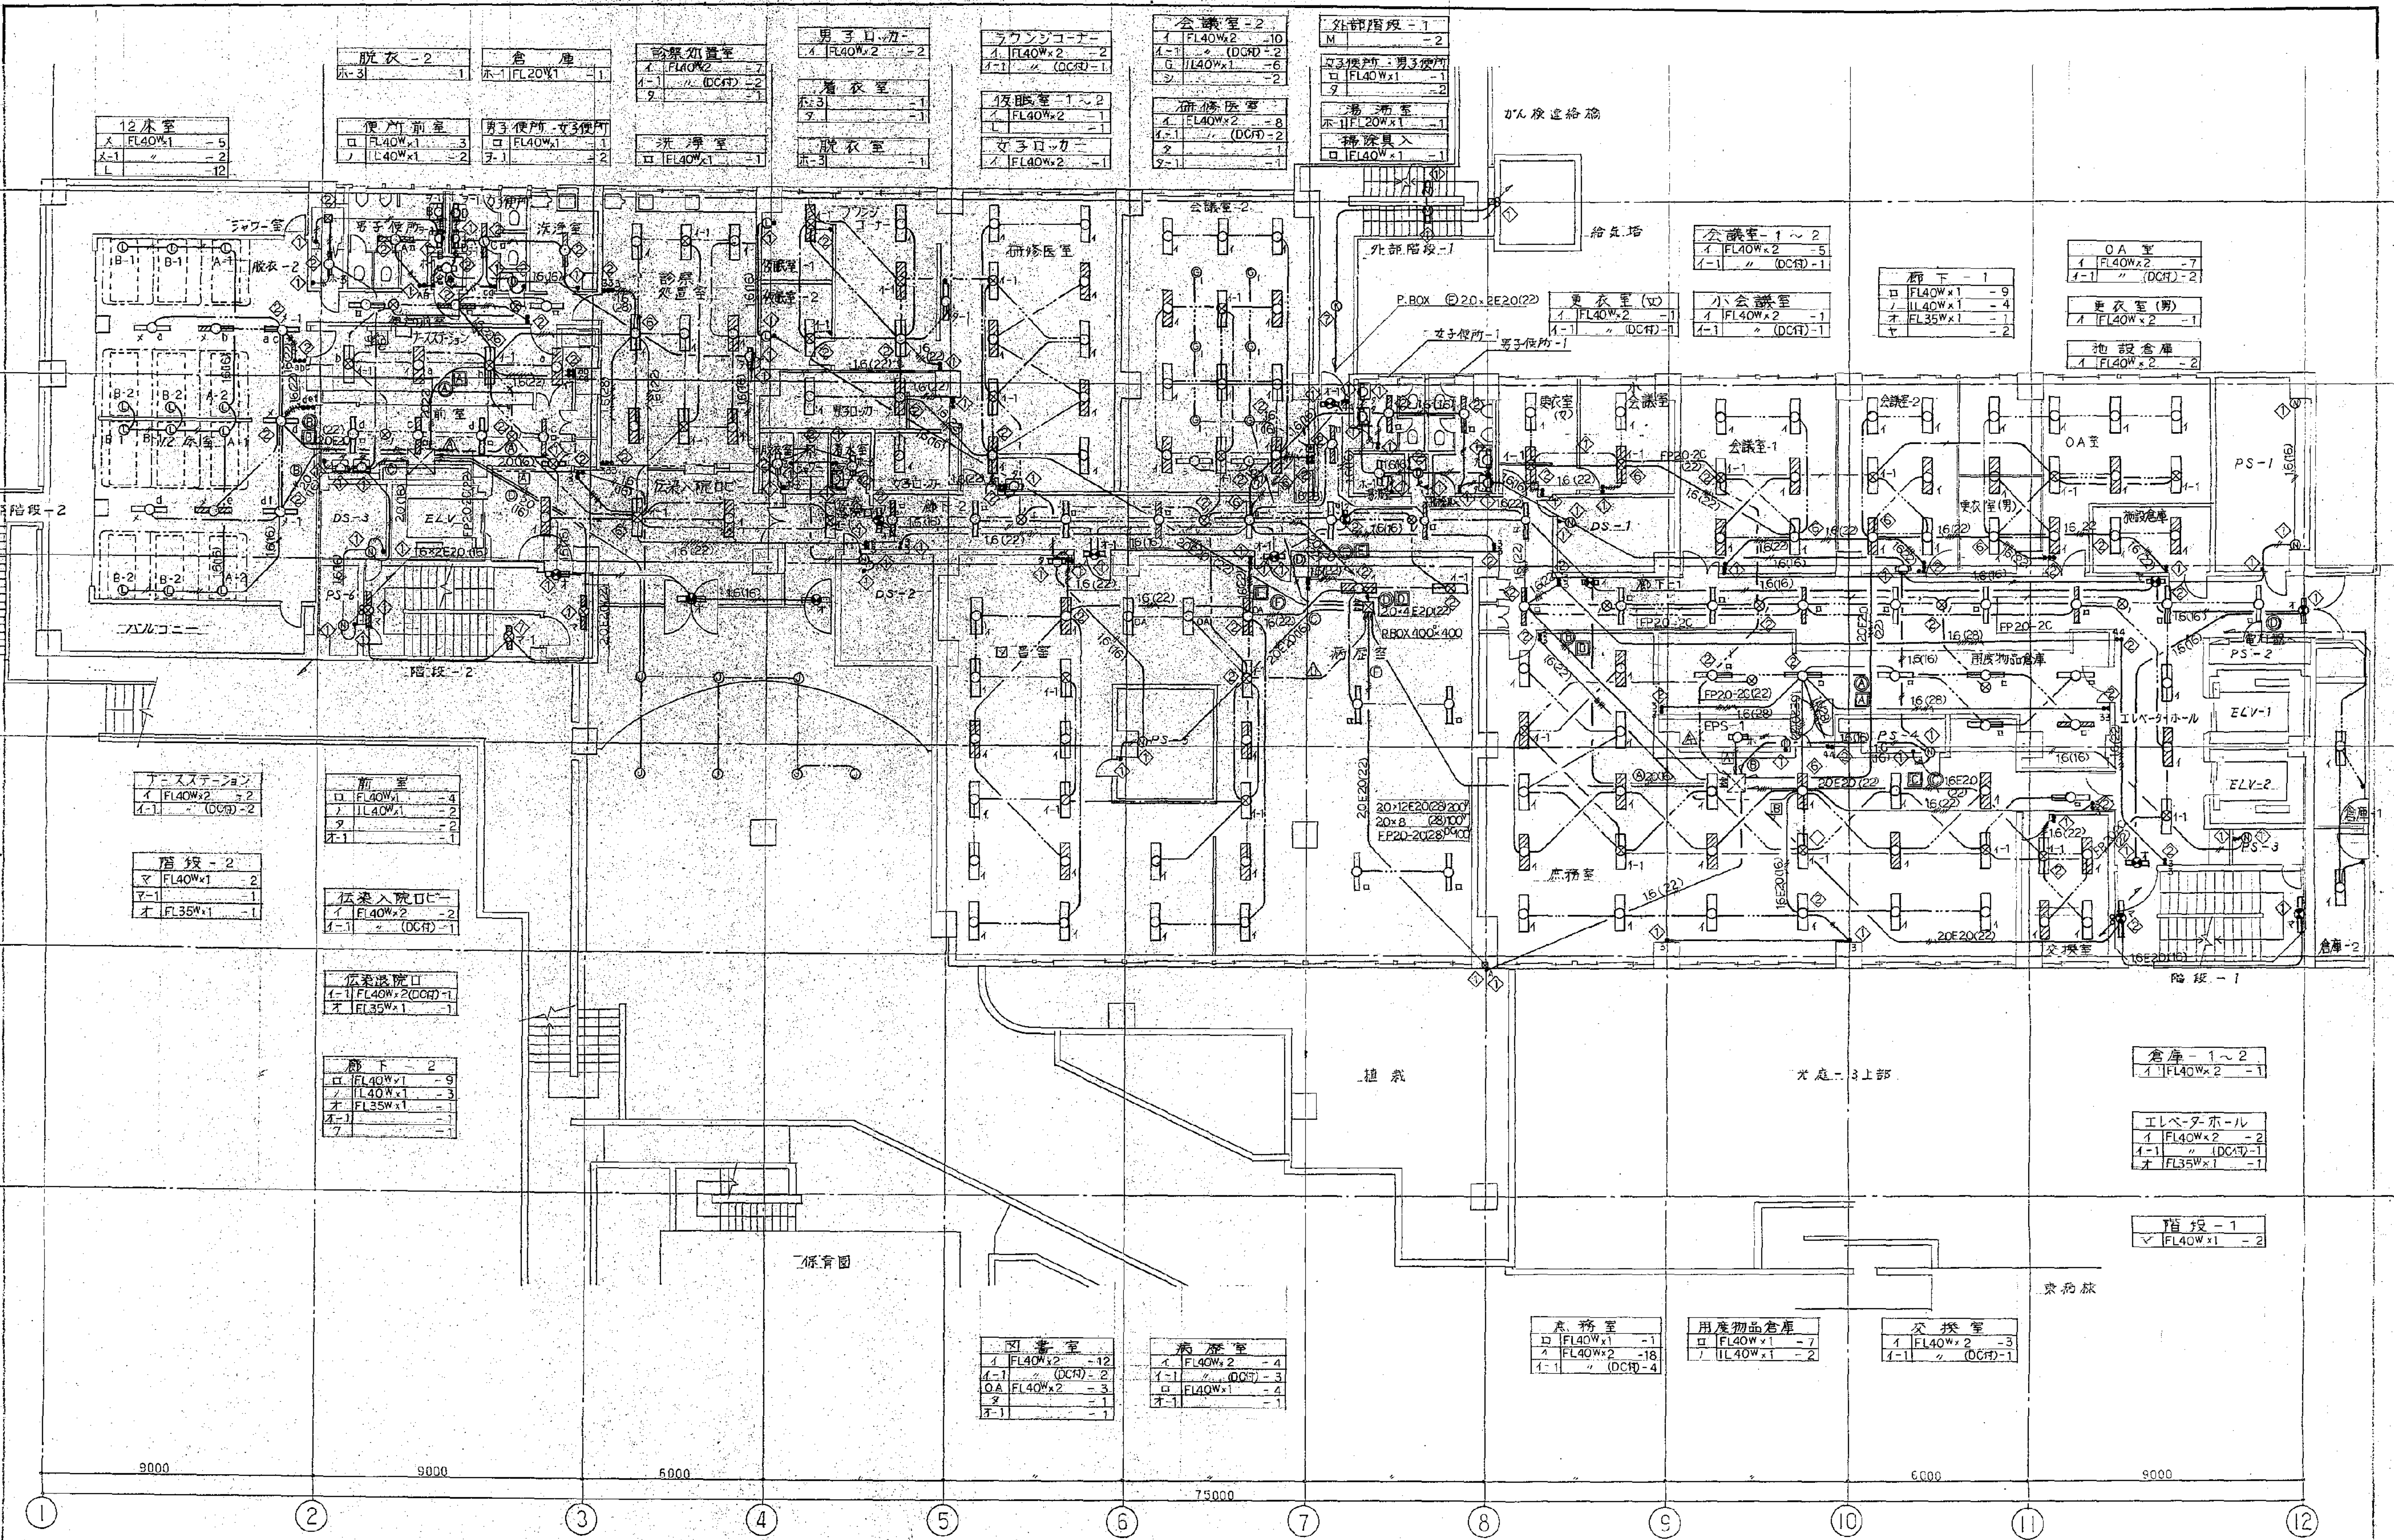

9000

9000

6000

73000

6000

9000

date	revision	mark

芦原建築設計研究所
Y. ASHIMURA ARCHITECT & ASSOCIATES

approved	structural consultant	consultant
checked	機本匠構造設計研究所 TAKUMI ORIMOTO ENGINEER	
drawn	mech. & elec. consultant 建築設備設計研究所 INUZUKA ENGINEERING CONSULTANTS	

承認
年月日
再審査有無

approved	横浜 市立市民病院再整備工事 市民病院内病棟改築工事 電気設備 1 階平面図	trade no. 174
checked		revision
drawn	date	scale 1/100

図面番号

E3-22


株式会社 協和コンサルタンツ 一級建築士事務所
一級建築士事務所東京都登録第13109号
KYOWA ENGINEERING CONSULTANTS CO., LTD.
CONSULTING ENGINEERS & ARCHITECTS


一級建築士 登録第122018号
嶋谷 廣宣


横浜 市立市民病院再整備工事
年月日 令和 年 月 縮尺 NS
設計者
株式会社 協和コンサルタンツ
一級建築士事務所


工事名	旧横浜 市立市民病院 解体工事
図面名称	1991 市民病院 再整備工事(電気設備) 本工事 1 期、2 期、西病棟改築工事
施設番号	棟番号
完成年度	図面種類
図面枚数	図面番号
03	E 138 E3-22



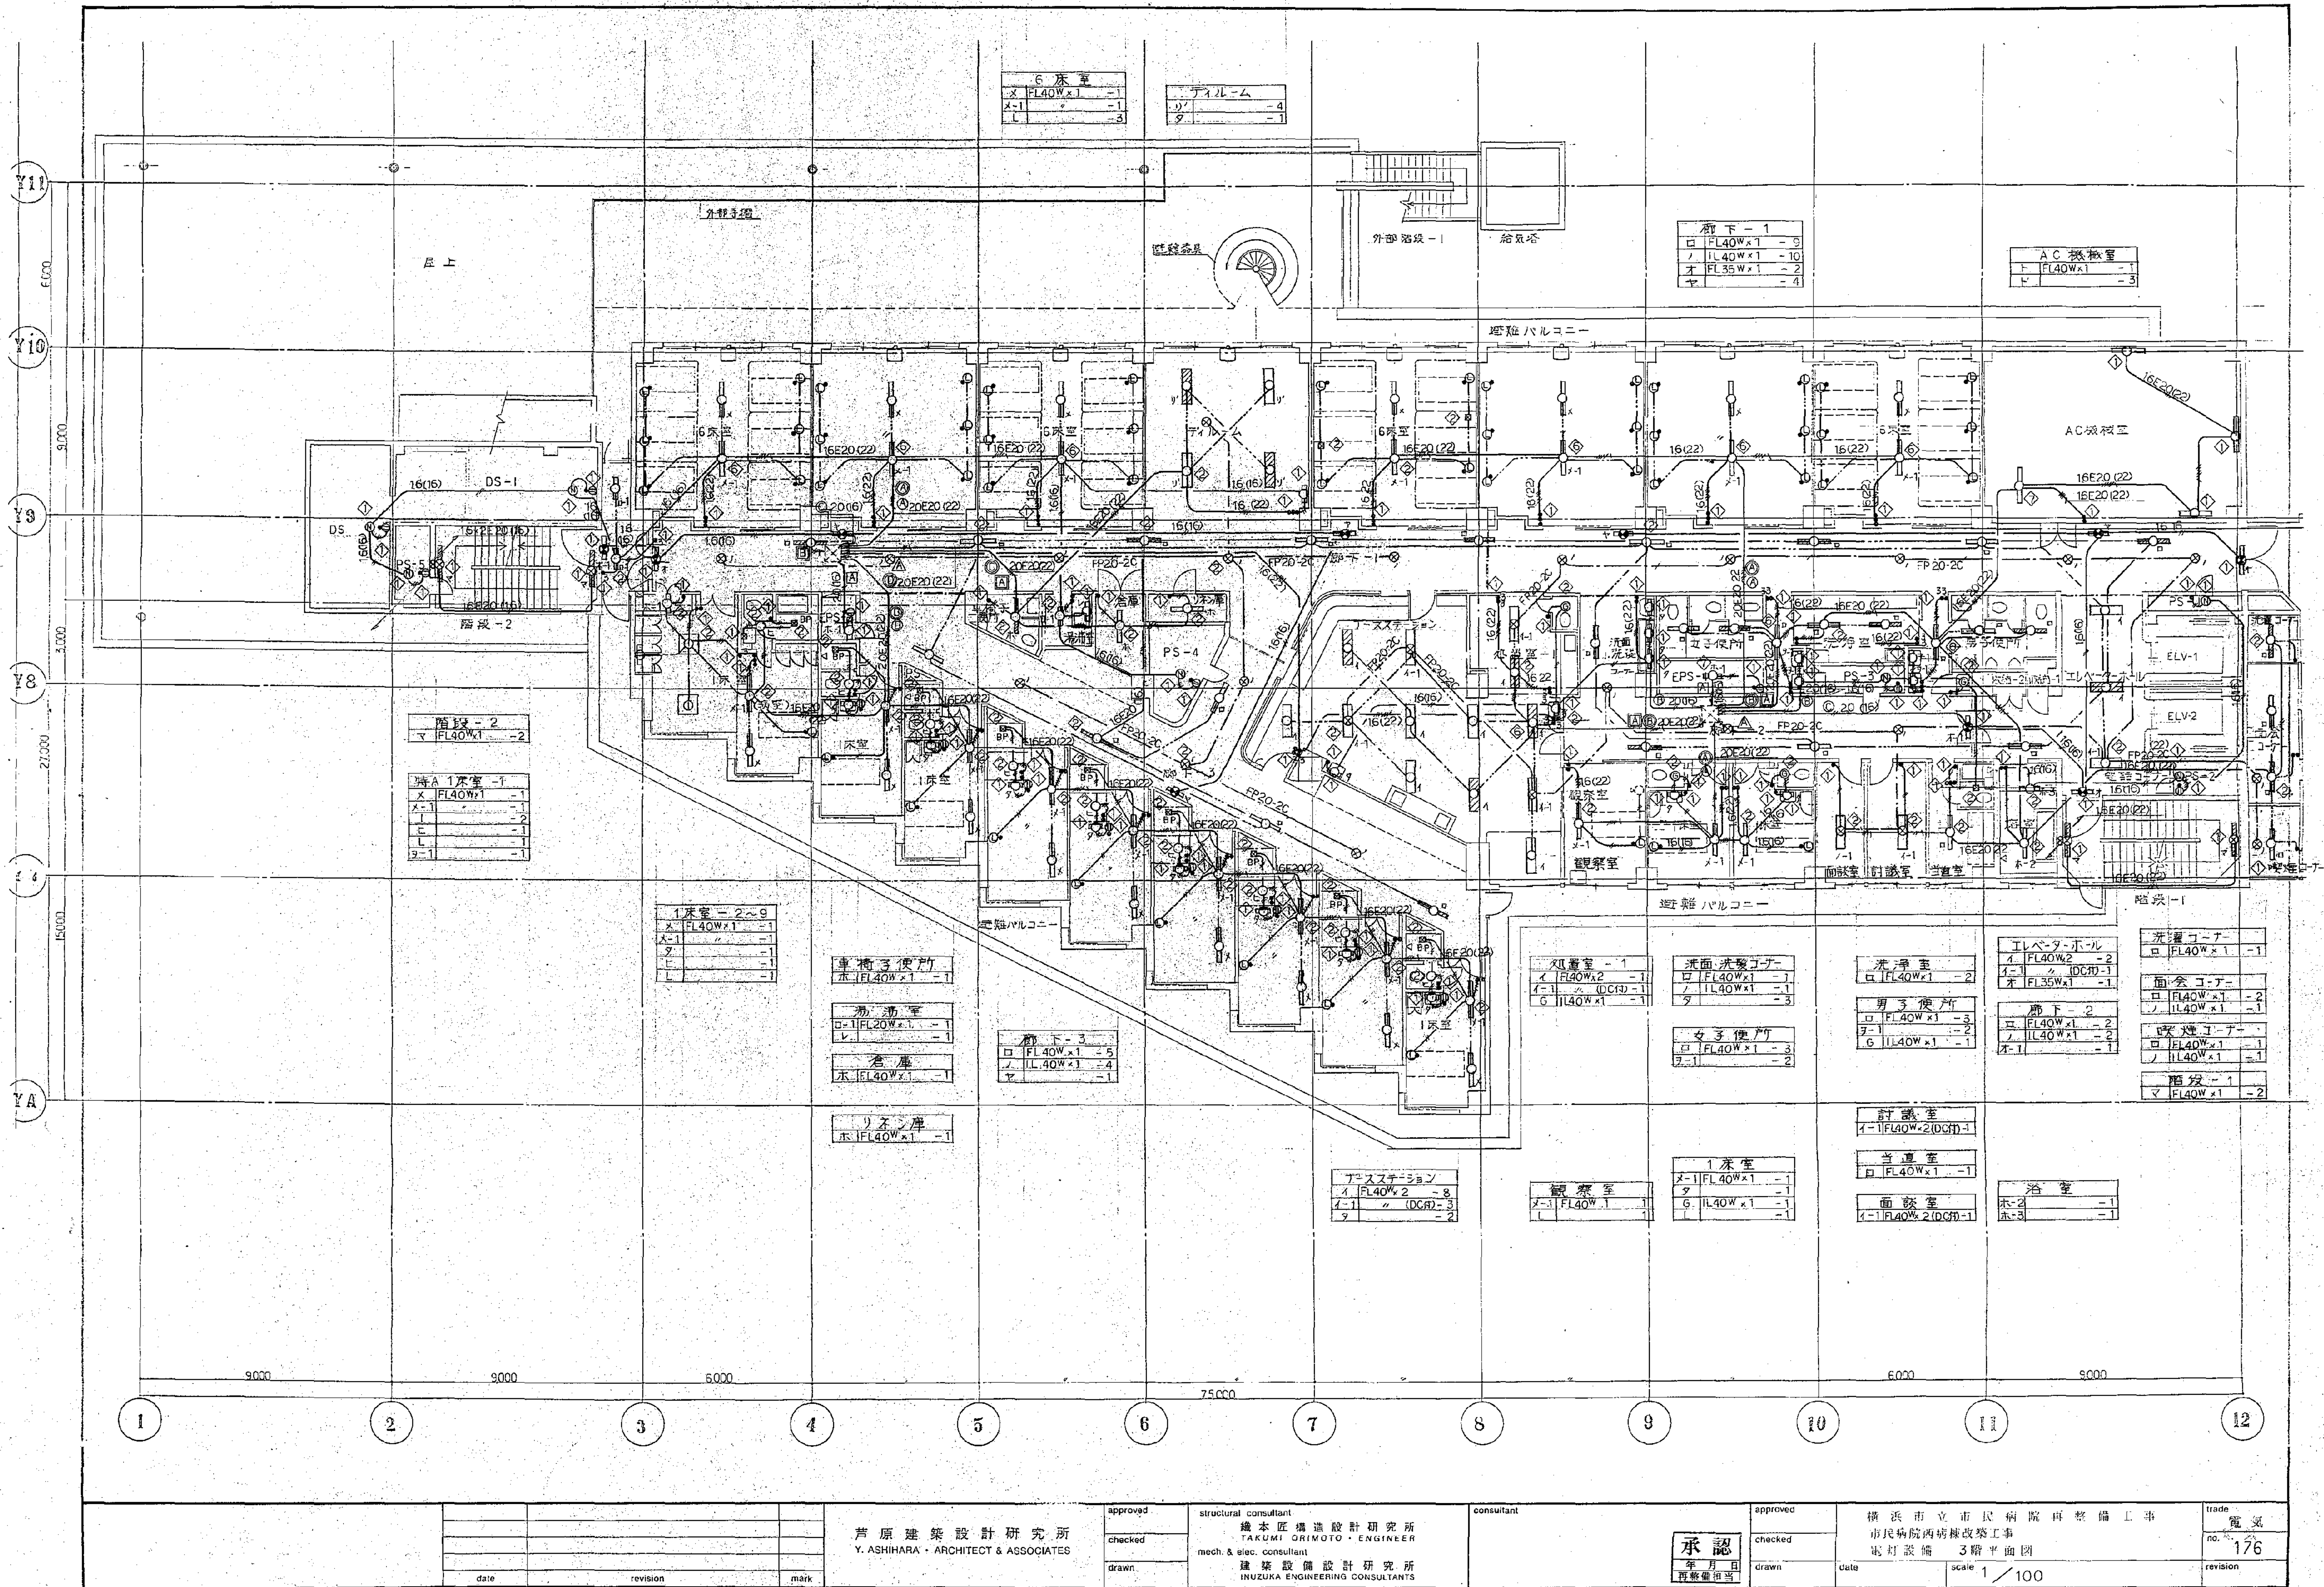


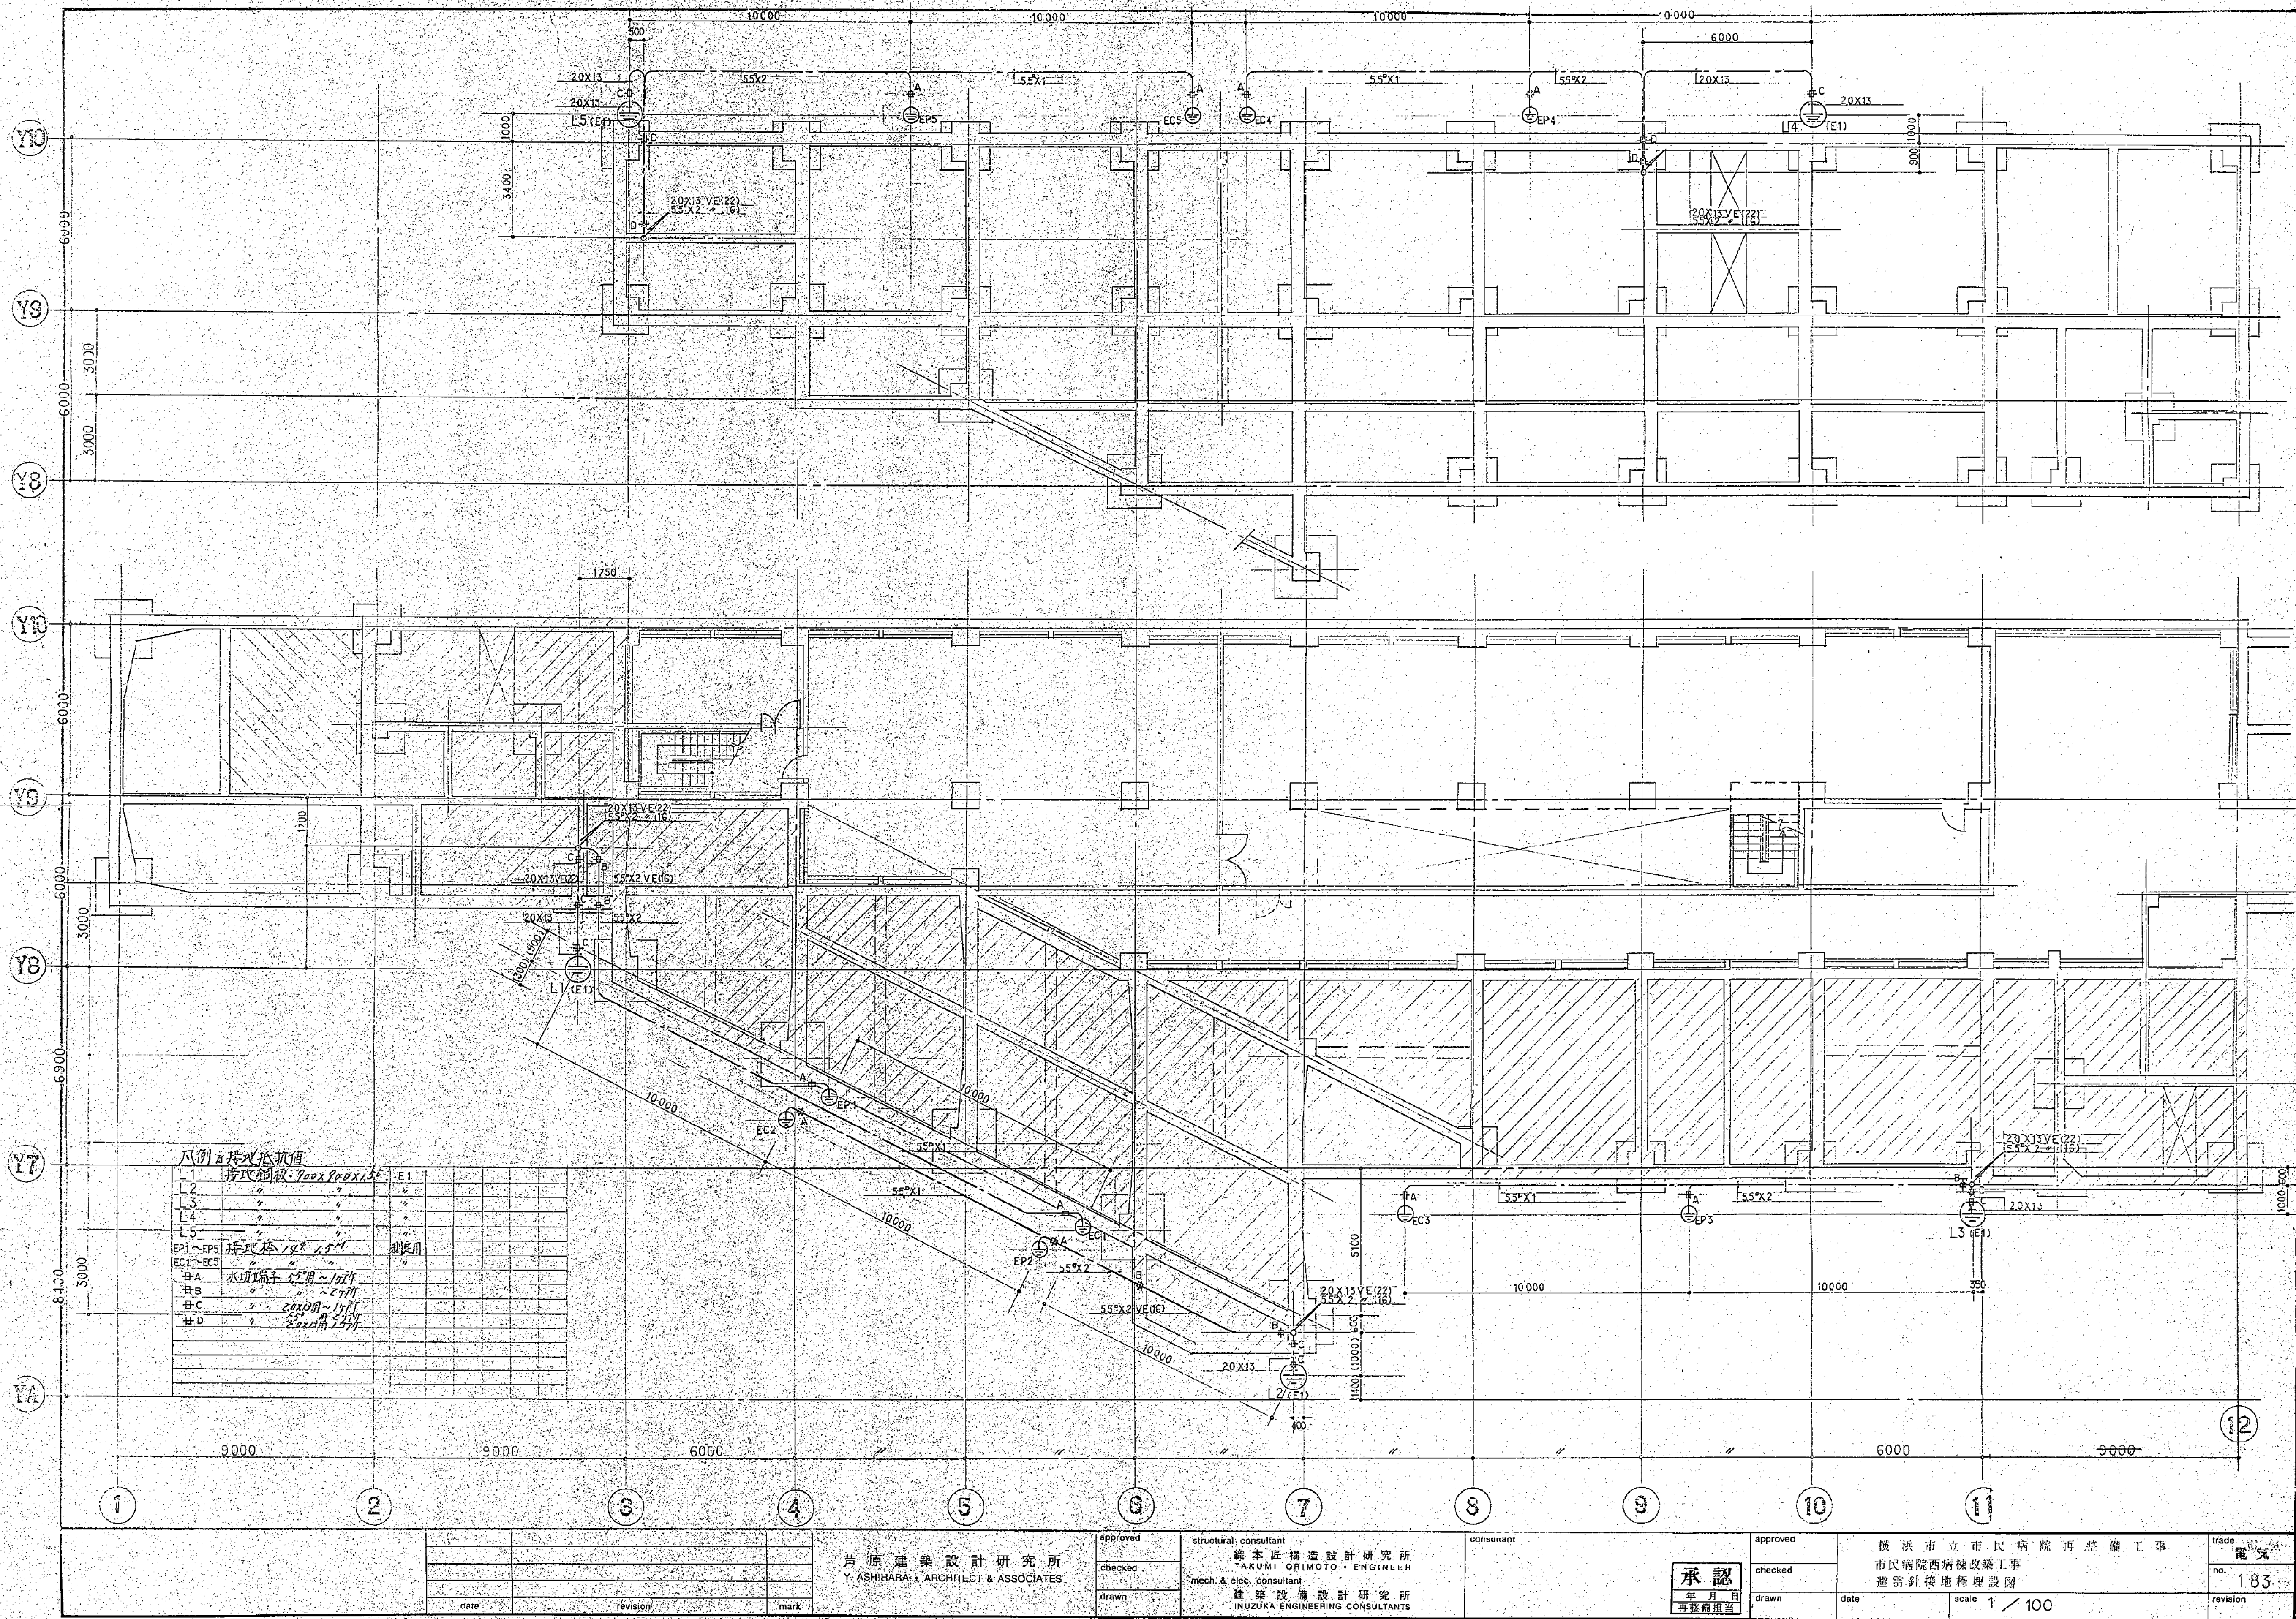

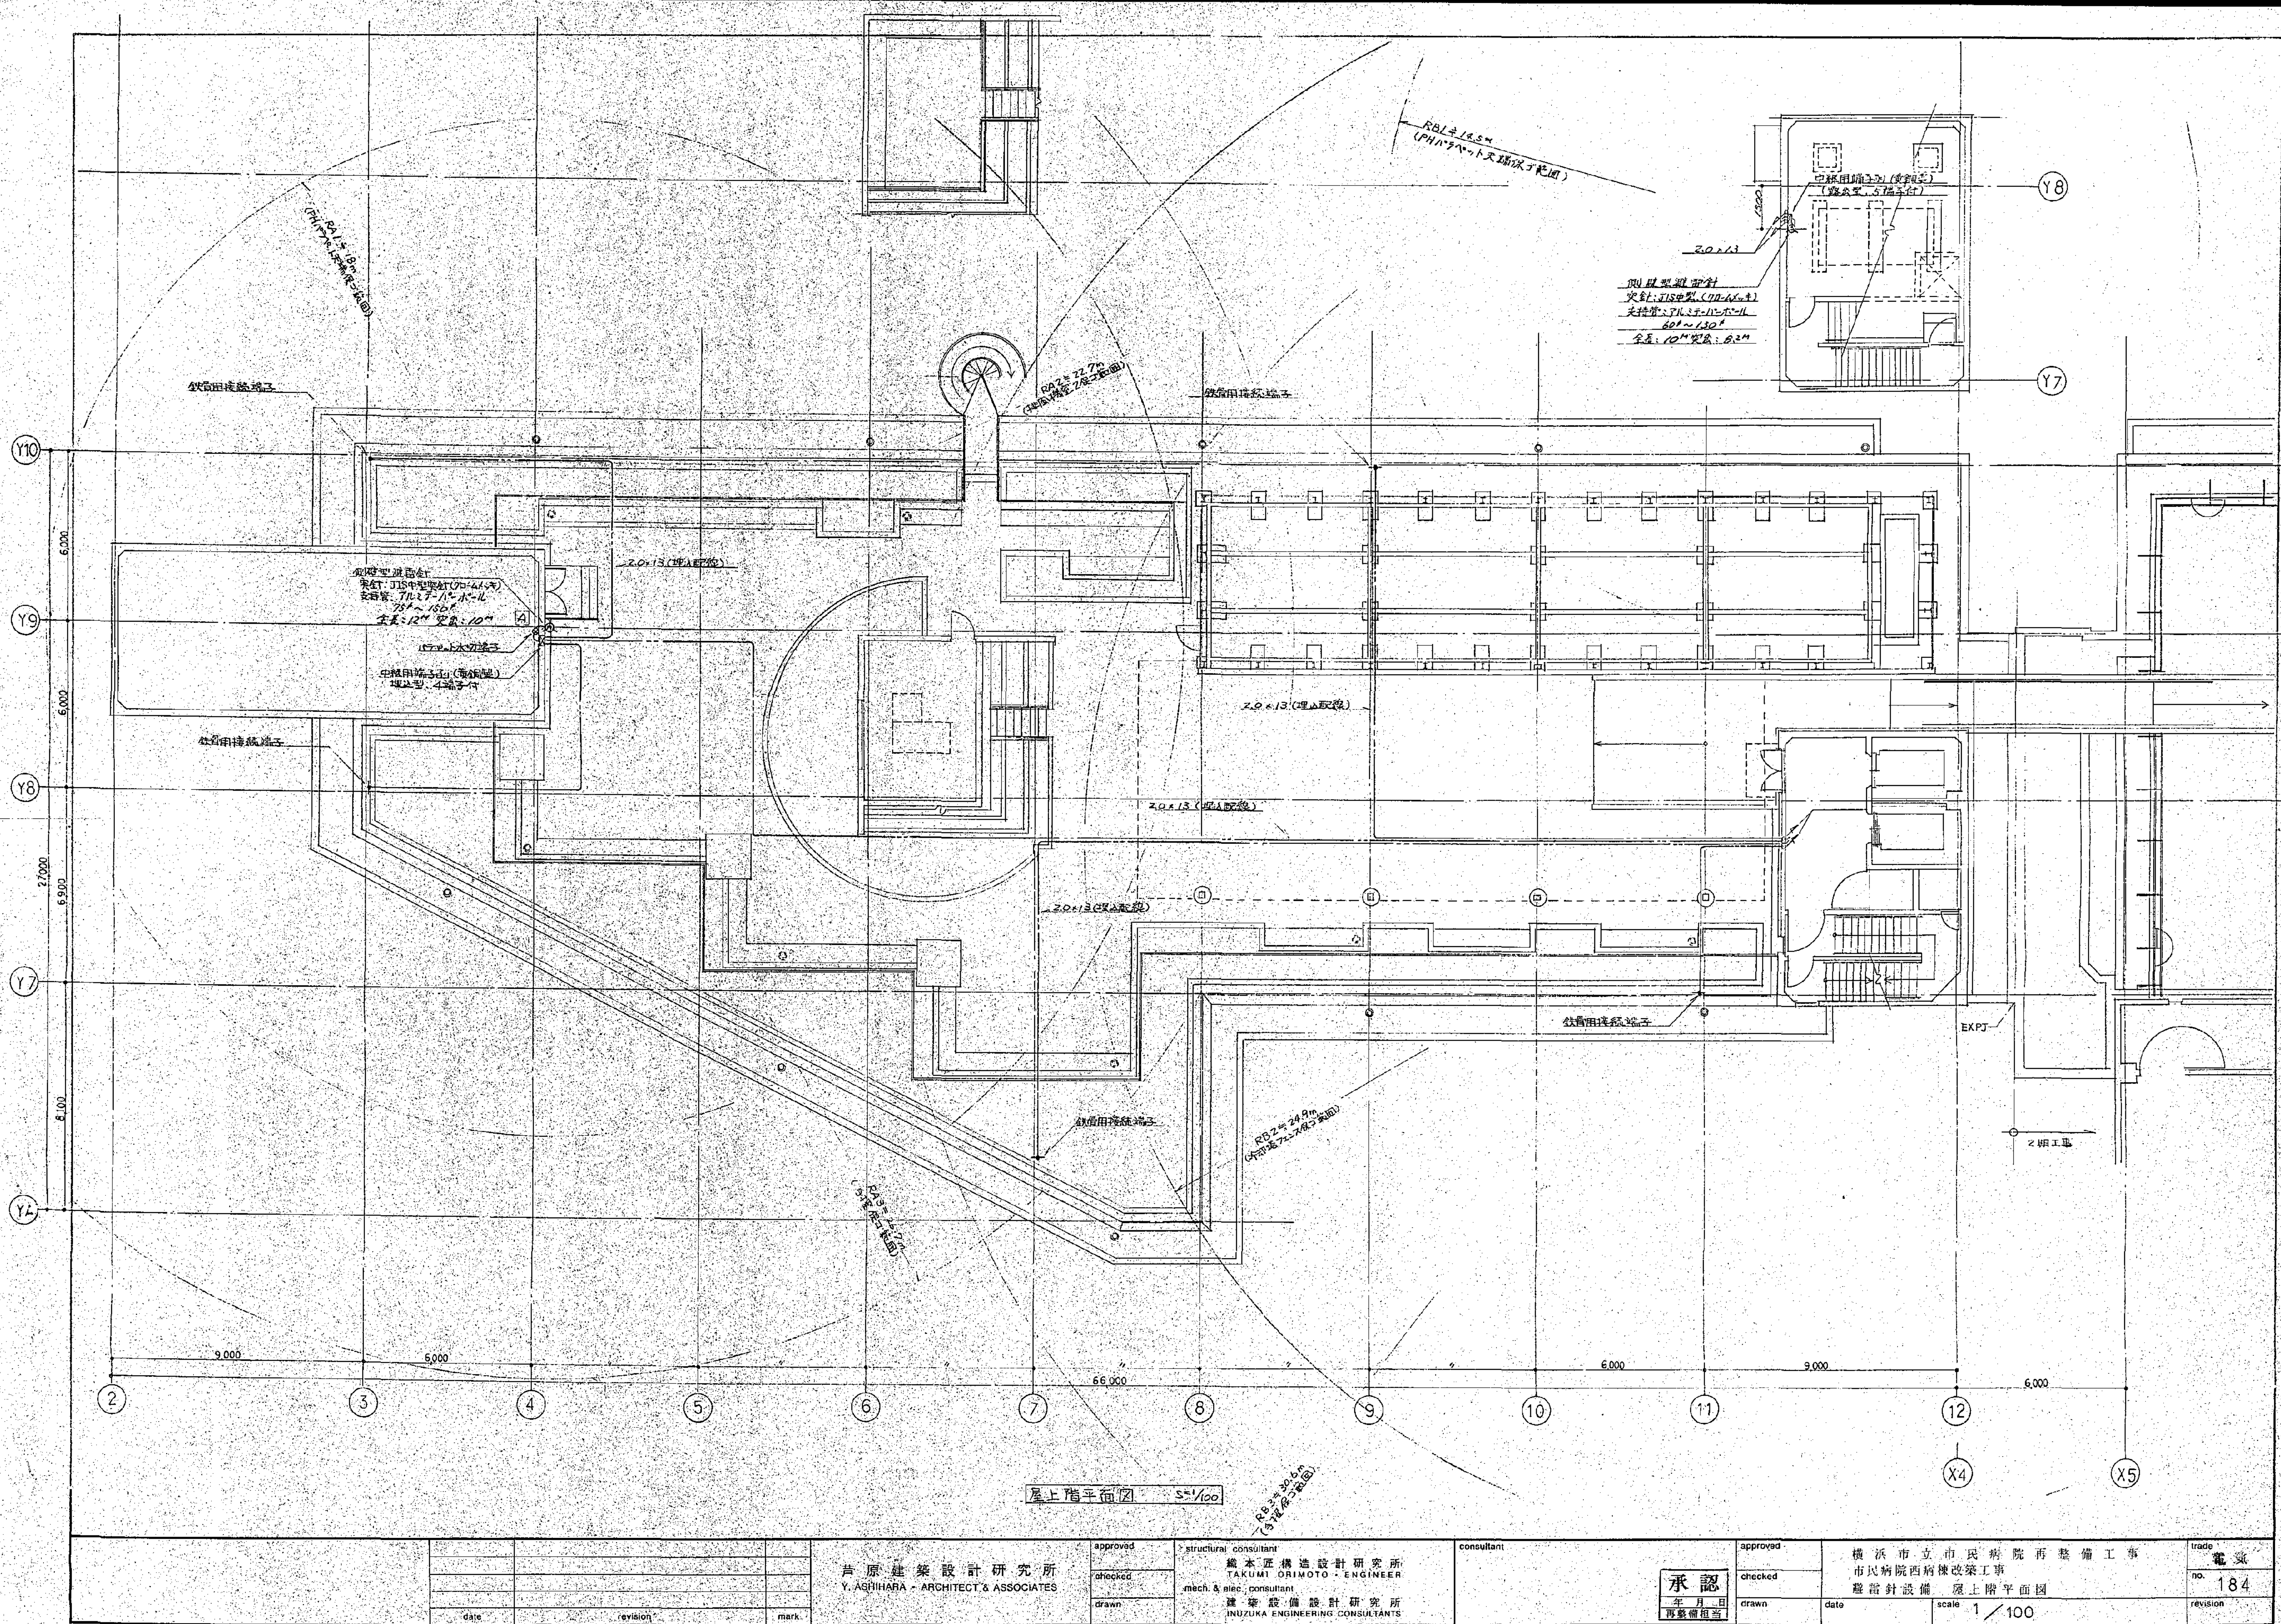

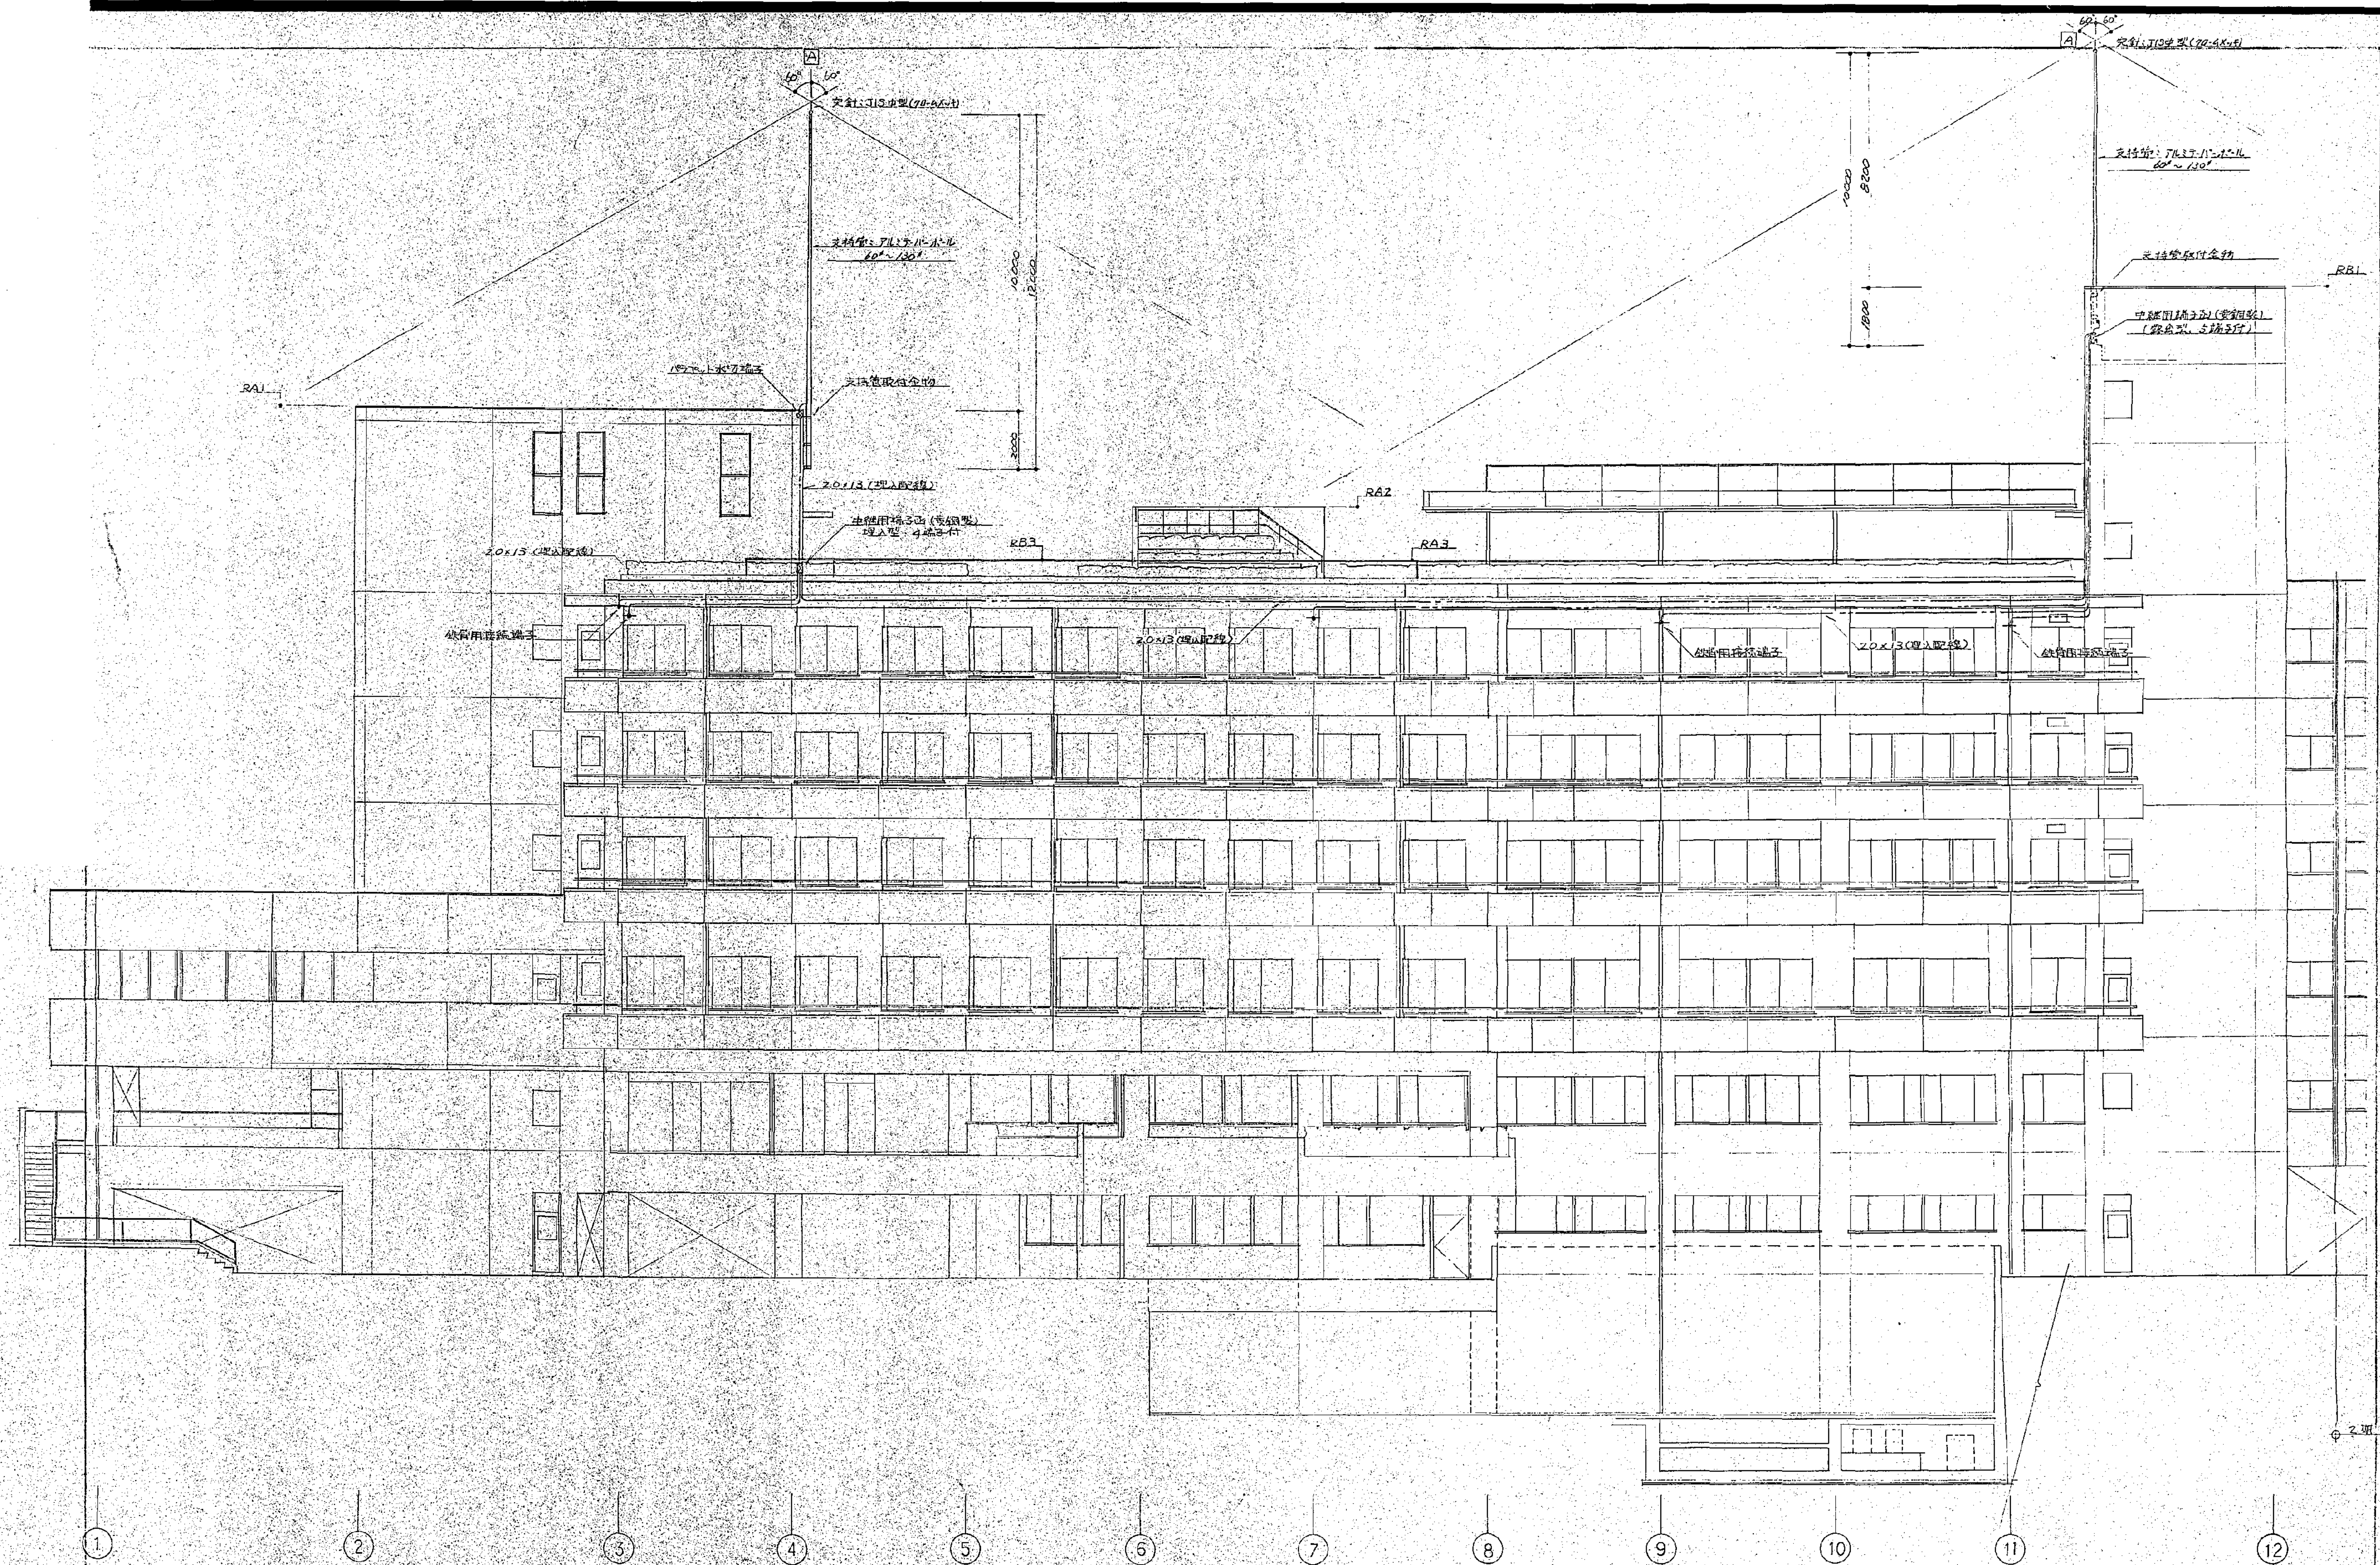

承認 年月日 再整備担当			checked date scale 1/100			approved date trade no. 185 revision		
approved checked drawn			checked date scale 1/100			approved date trade no. 185 revision		
approved checked drawn			checked date scale 1/100			approved date trade no. 185 revision		

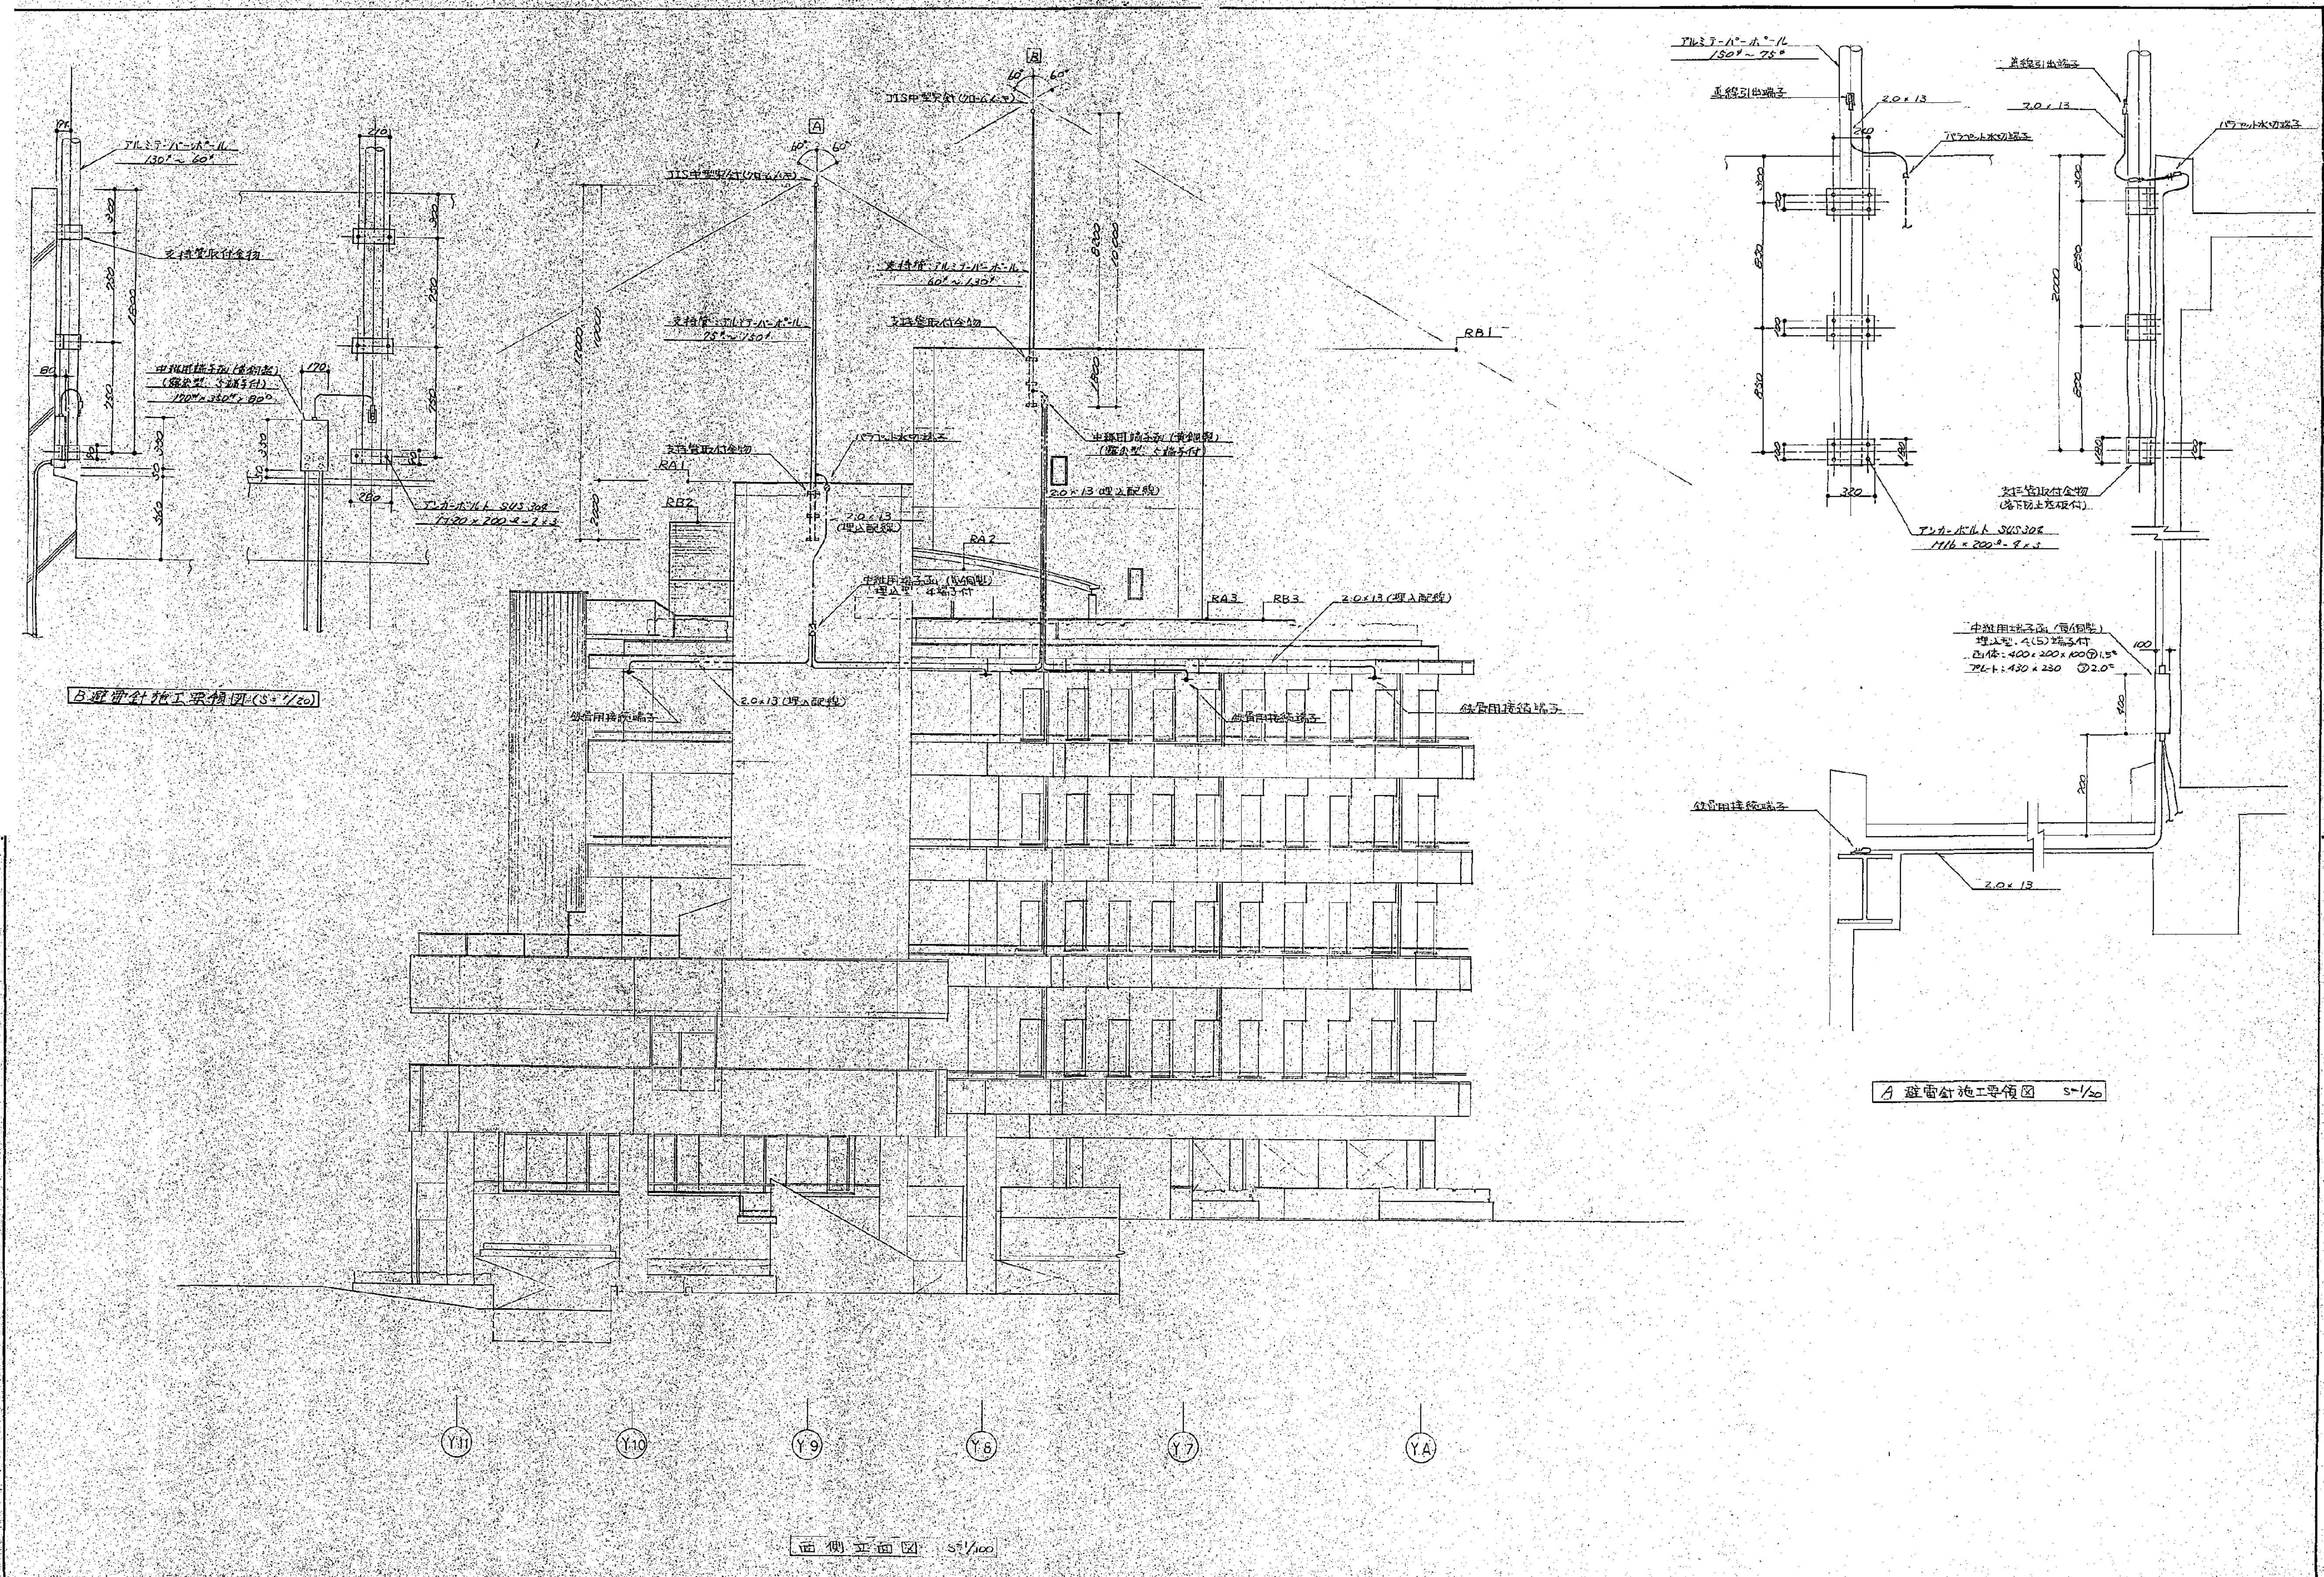


 
 
 


 

 
 









 











 



			芦原 建築 設計 研究所 Y. ASHIHARA - ARCHITECT & ASSOCIATES			approved structural consultant 綾本 匠 構造 設計 研究所 TAKUMI ORIMOTO - ENGINEER mech. & elec. consultant 建築 設備 設計 研究所 INUZUKA ENGINEERING CONSULTANTS			consultant			approved checked drawn date			approved checked drawn date			横 浜 市 立 市 民 病 院 再 整 備 工 事 市 民 病 院 西 側 改 築 工 事 選 針 設 備 制 面 図 - 2			trade 電 気 no. 186		
date			revision			mark			承認 年 月 日 西 暦 舊 暦 担 当			scale			1/100 · 1/20			revision					



[illegible]


芦原建築設計研究所 Y. ASHIHARA・ARCHITECT & ASSOCIATES	approved	structural consultant	consultant 橋本匠構造設計研究所 TAKUMI ORIMOTO・ENGINEER mech. & elec. consultant 建築設備設計研究所 Kenchiku Sobouki Sekkai Kenkyusyo
	checked		
	drawn		

<div style="display: flex; justify-content: space-between; align-items: center;"> <div style="border: 1px solid black; border-radius: 50%; width: 40px; height: 40px; display: flex; align-items: center; justify-content: center;"> <div style="border: 1px solid black; width: 20px; height: 20px; margin: 5px;"></div> </div> <div>凡例</div> </div>	
	電灯・照明機
	ノルマシス
	アウトレッパ・ジャンプス
	実用・実在の区別標準
<div style="border: 1px solid black; border-radius: 50%; width: 40px; height: 40px; display: flex; align-items: center; justify-content: center;"> <div style="border: 1px solid black; width: 20px; height: 20px; margin: 5px;"></div> </div>	
	A C 1 5 P 0 0 V 1 P 2 A (a)
	A C 1 5 0 0 V L 2 2 A (a)
	A C 1 5 0 0 V 1 P 2 A (b)
	A C 0 G 0 1 5 0 V L 2 2 A (b)
	A C 1 5 0 0 V 1 P 2 A (c)
	A C 0 G 0 1 5 0 V L 2 2 A (c)
	A C 1 5 0 0 V 1 P 2 A (d)
	A C 0 G 0 1 5 0 V L 2 2 A (d)
	A C 1 5 0 0 V
	A 1 付録A/付
	付録A/付
	付録A/付
1、 の部分は、き国工事範囲外とする


2、 は、電線・ケーブルの敷設、貯留設備、ボックスは残すこと

approved		
checked		
drawn		
date	revision	mark

1. 民開院 内臓センター (仮称) 等整備工事 (電気設備工事) 東沢振 2 名 内臓センター、呼吸器科外来 電灯、コンタクト設備 等計画	508	508	508	508	508	508

図面番号 E3-32		株式会社 協和コンサルタンツ一級建築士事務所 一級建築士事務所東京都登録第13109号 KYOWA ENGINEERING CONSULTANTS CO.,LTD. CONSULTING ENGINEERS & ARCHITECTS 一級建築士事務所	一級建築士 登録第122018号 嶋谷 廣直	横浜市医療局病院経営本部				工 事 名		旧横浜市立市民病院 解体工事	
			年月日 令和 年 月 日 縮尺 計 画 者 株式会社 協和コンサルタンツ 一級建築士事務所	図面枚数 図面種類	NS	図面名称	1991.市民病院.再整備工事(電気設備) 本体工事1期,2期,西病棟改築工事	
						施 設 番 号	完成 年度	図面 種類	図面枚数	図面番号	

5

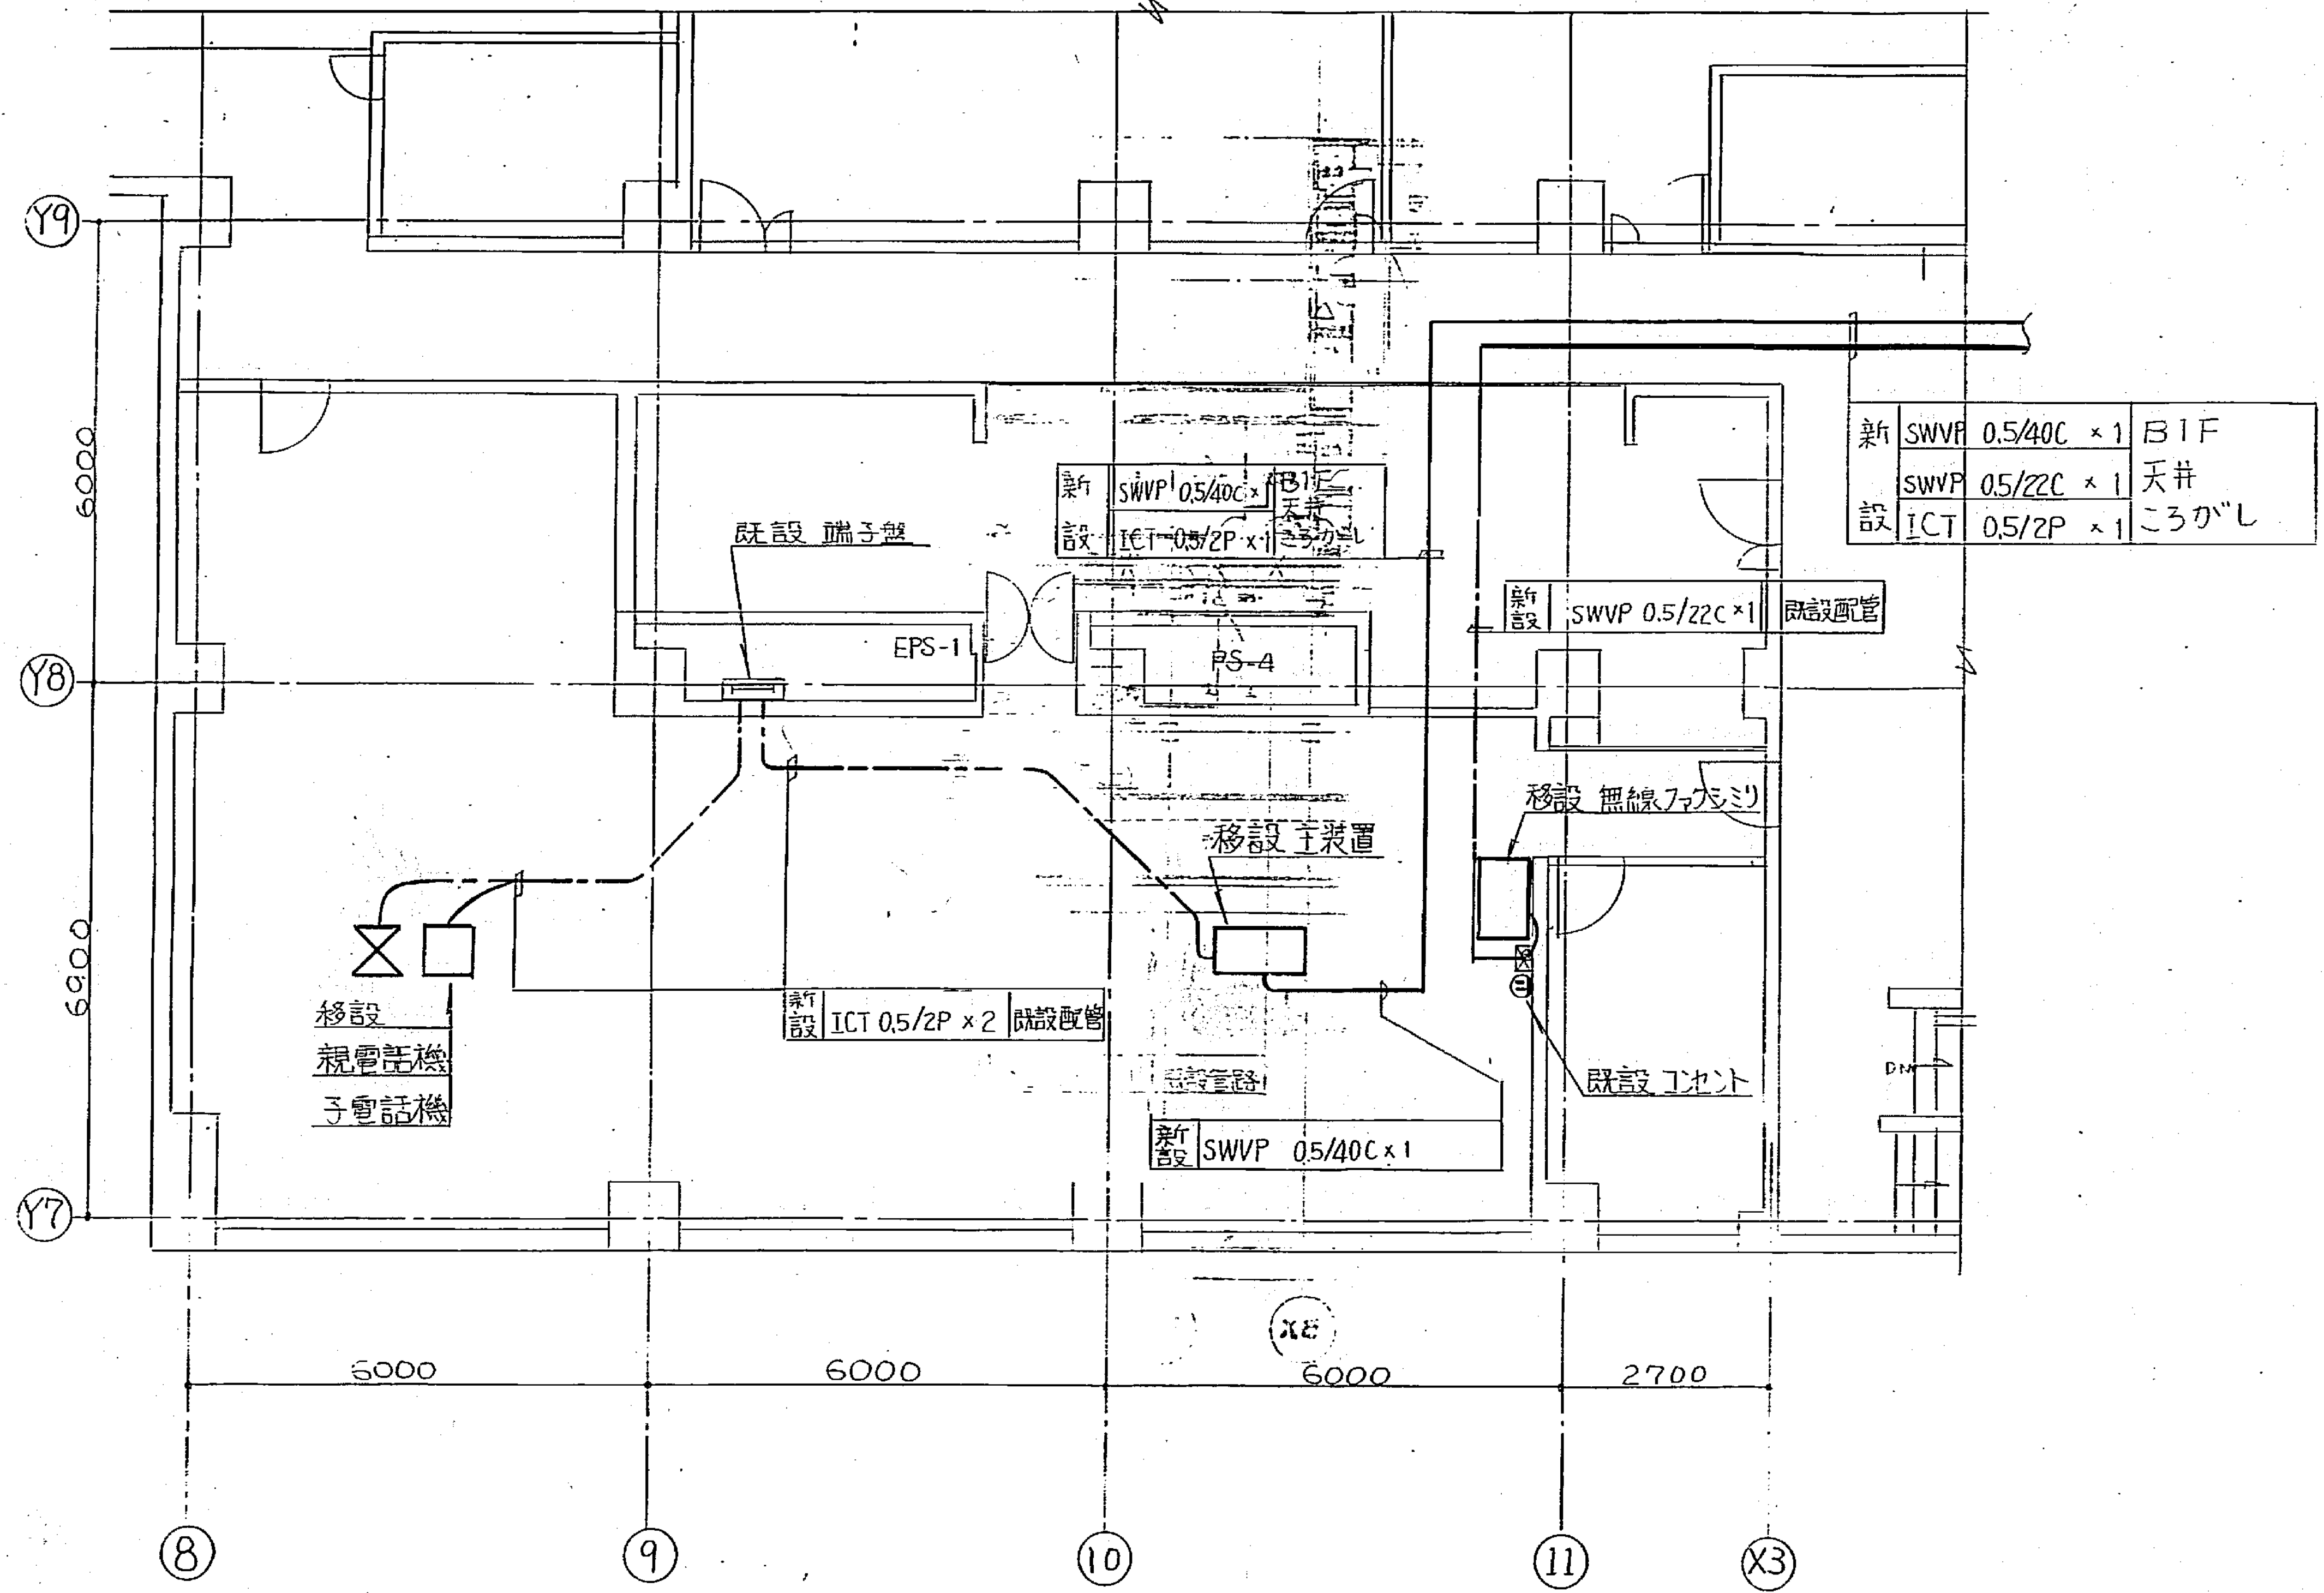


工事用途	建物所有番号	施設番号	図面番号	図面所有番号	特別記号
92		9124005			


幹線配線図 (1F 事務室)

工事名	市民病院 病院棟等改修工事に伴う防災	年月日	H3.10
図面番号	56 行政用無線設備移設工事	格尺	
建築局長	建築部長	課長	課長
横浜市建築局			

工事種別 用途 建物固番 施設番 図面固番 特記
 315009764003

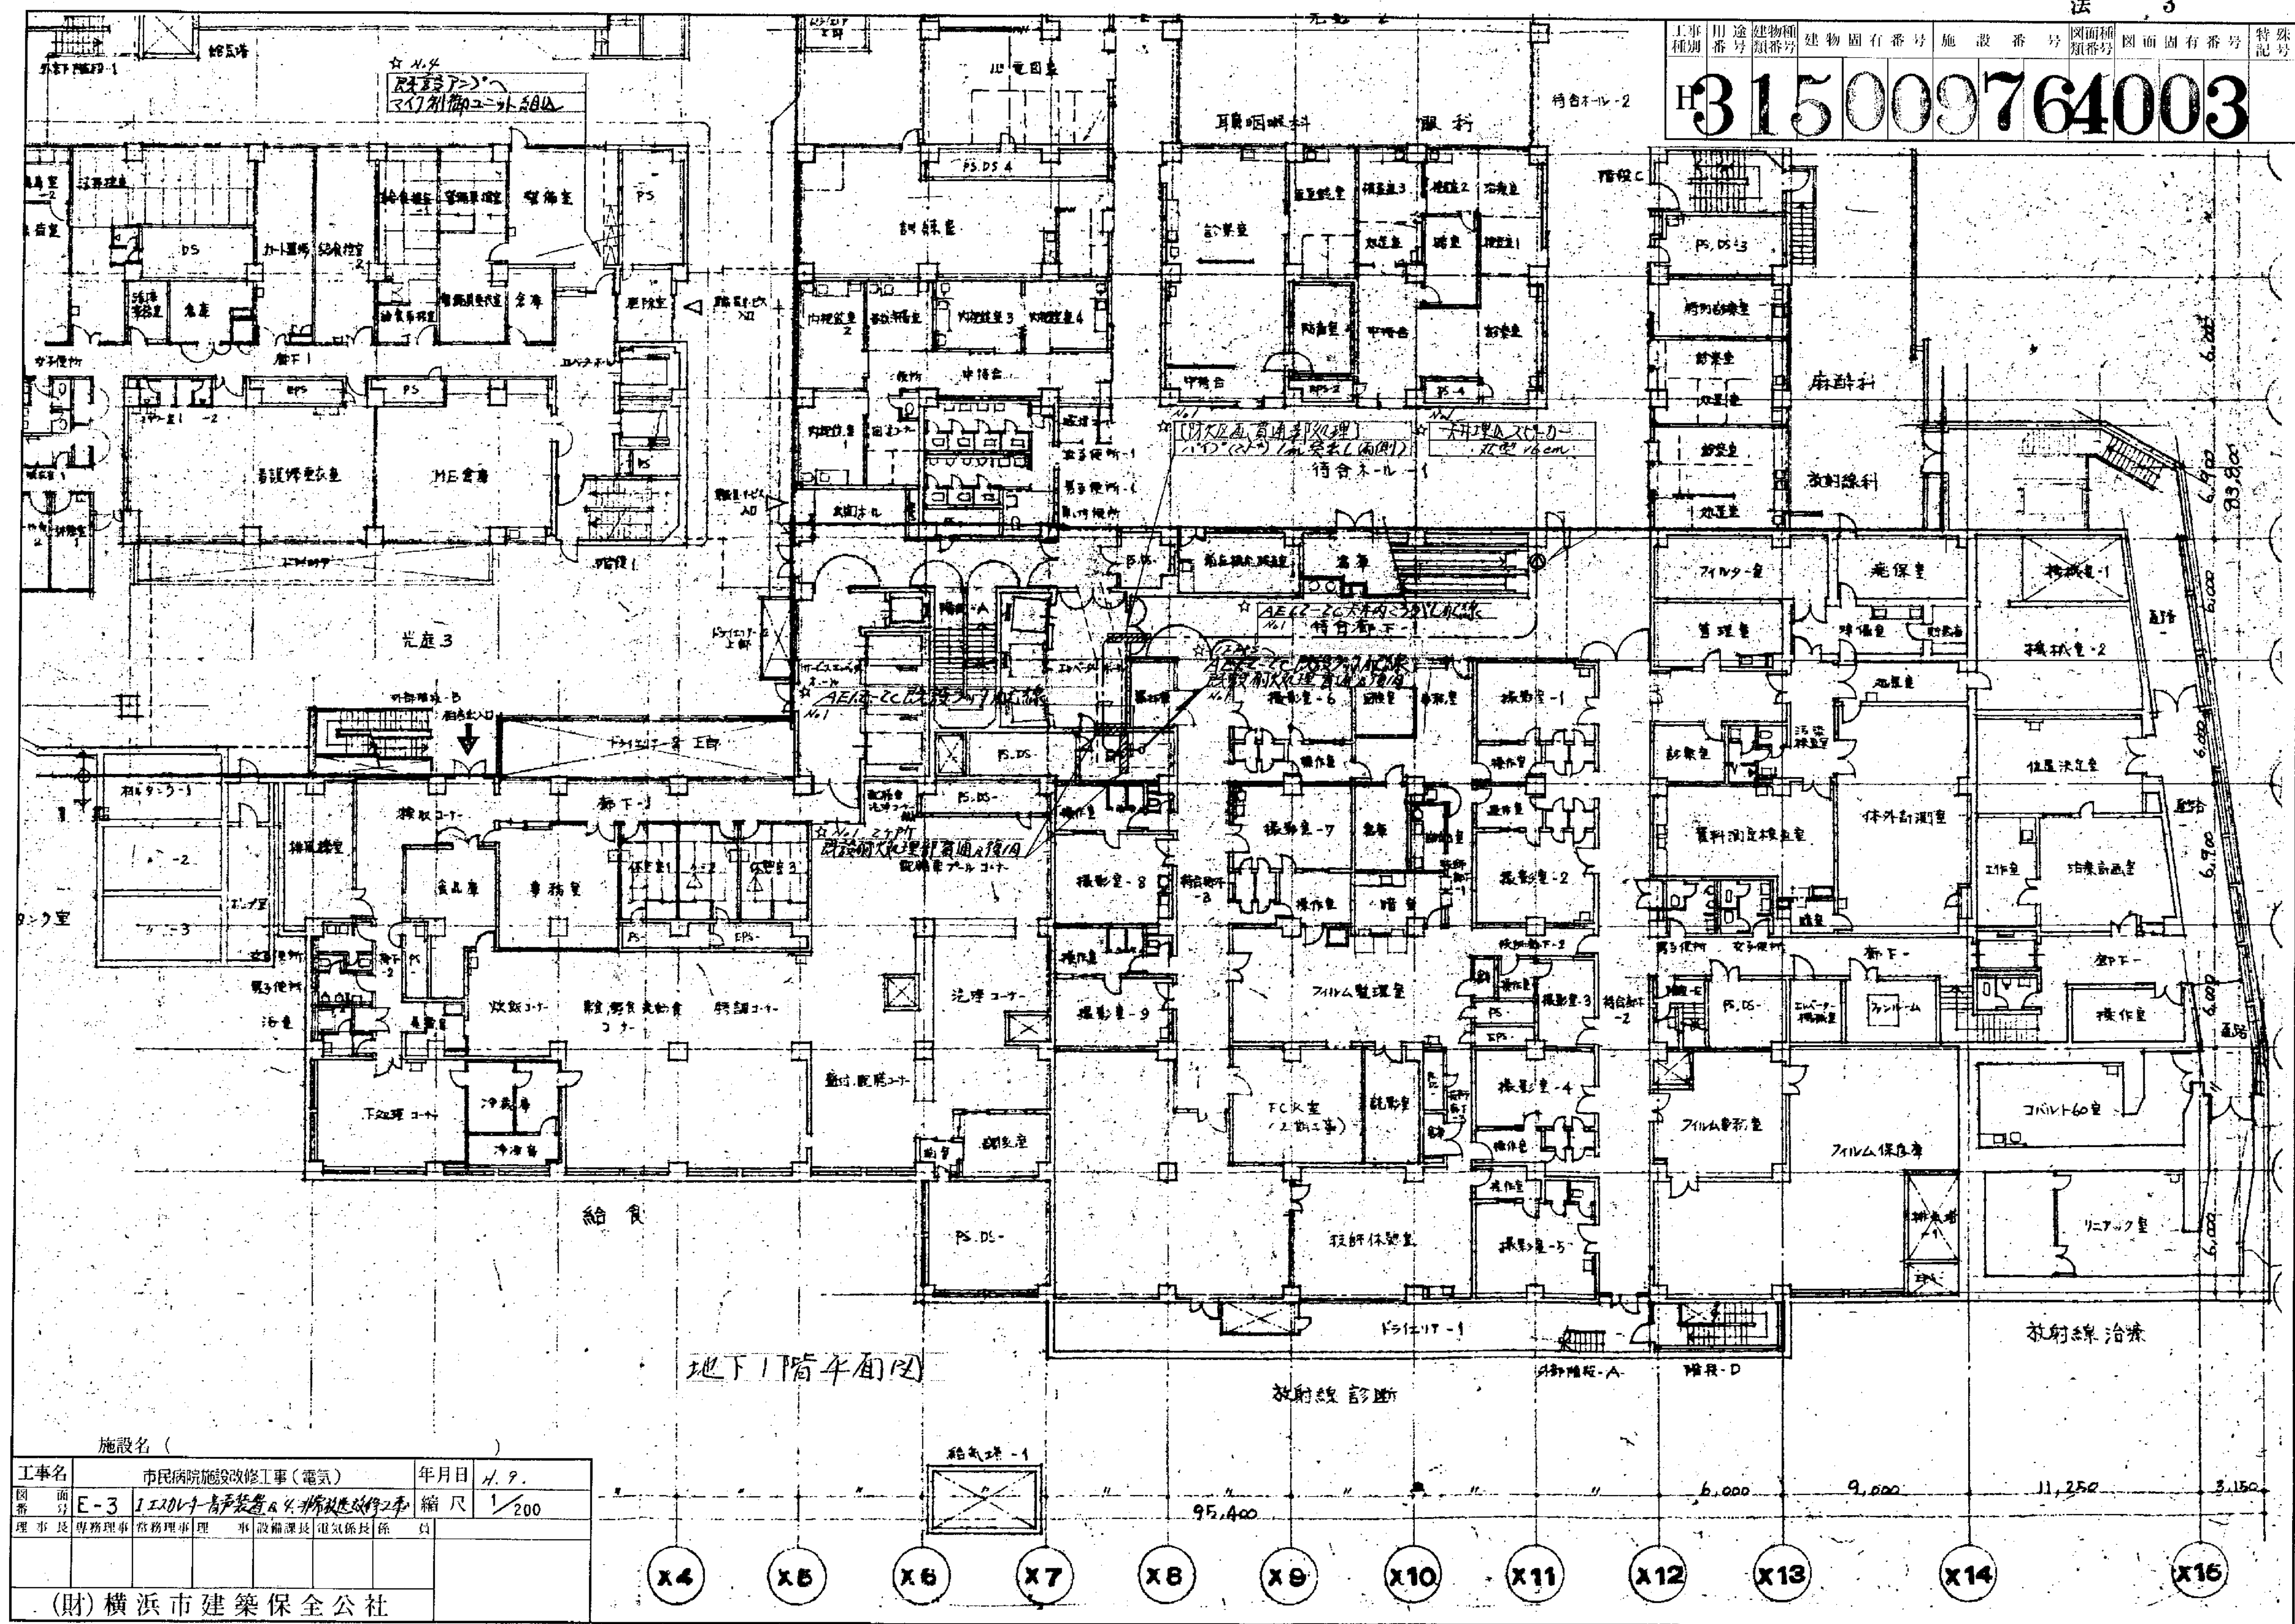

施設名 ()			
工事名	市民病院施設改修工事 (電気)	年月日	H. 9.
図面番号	E-3	縮尺	1/200
理事	専務理事	事務理事	事務理事
(財)横浜市建築保全公社			

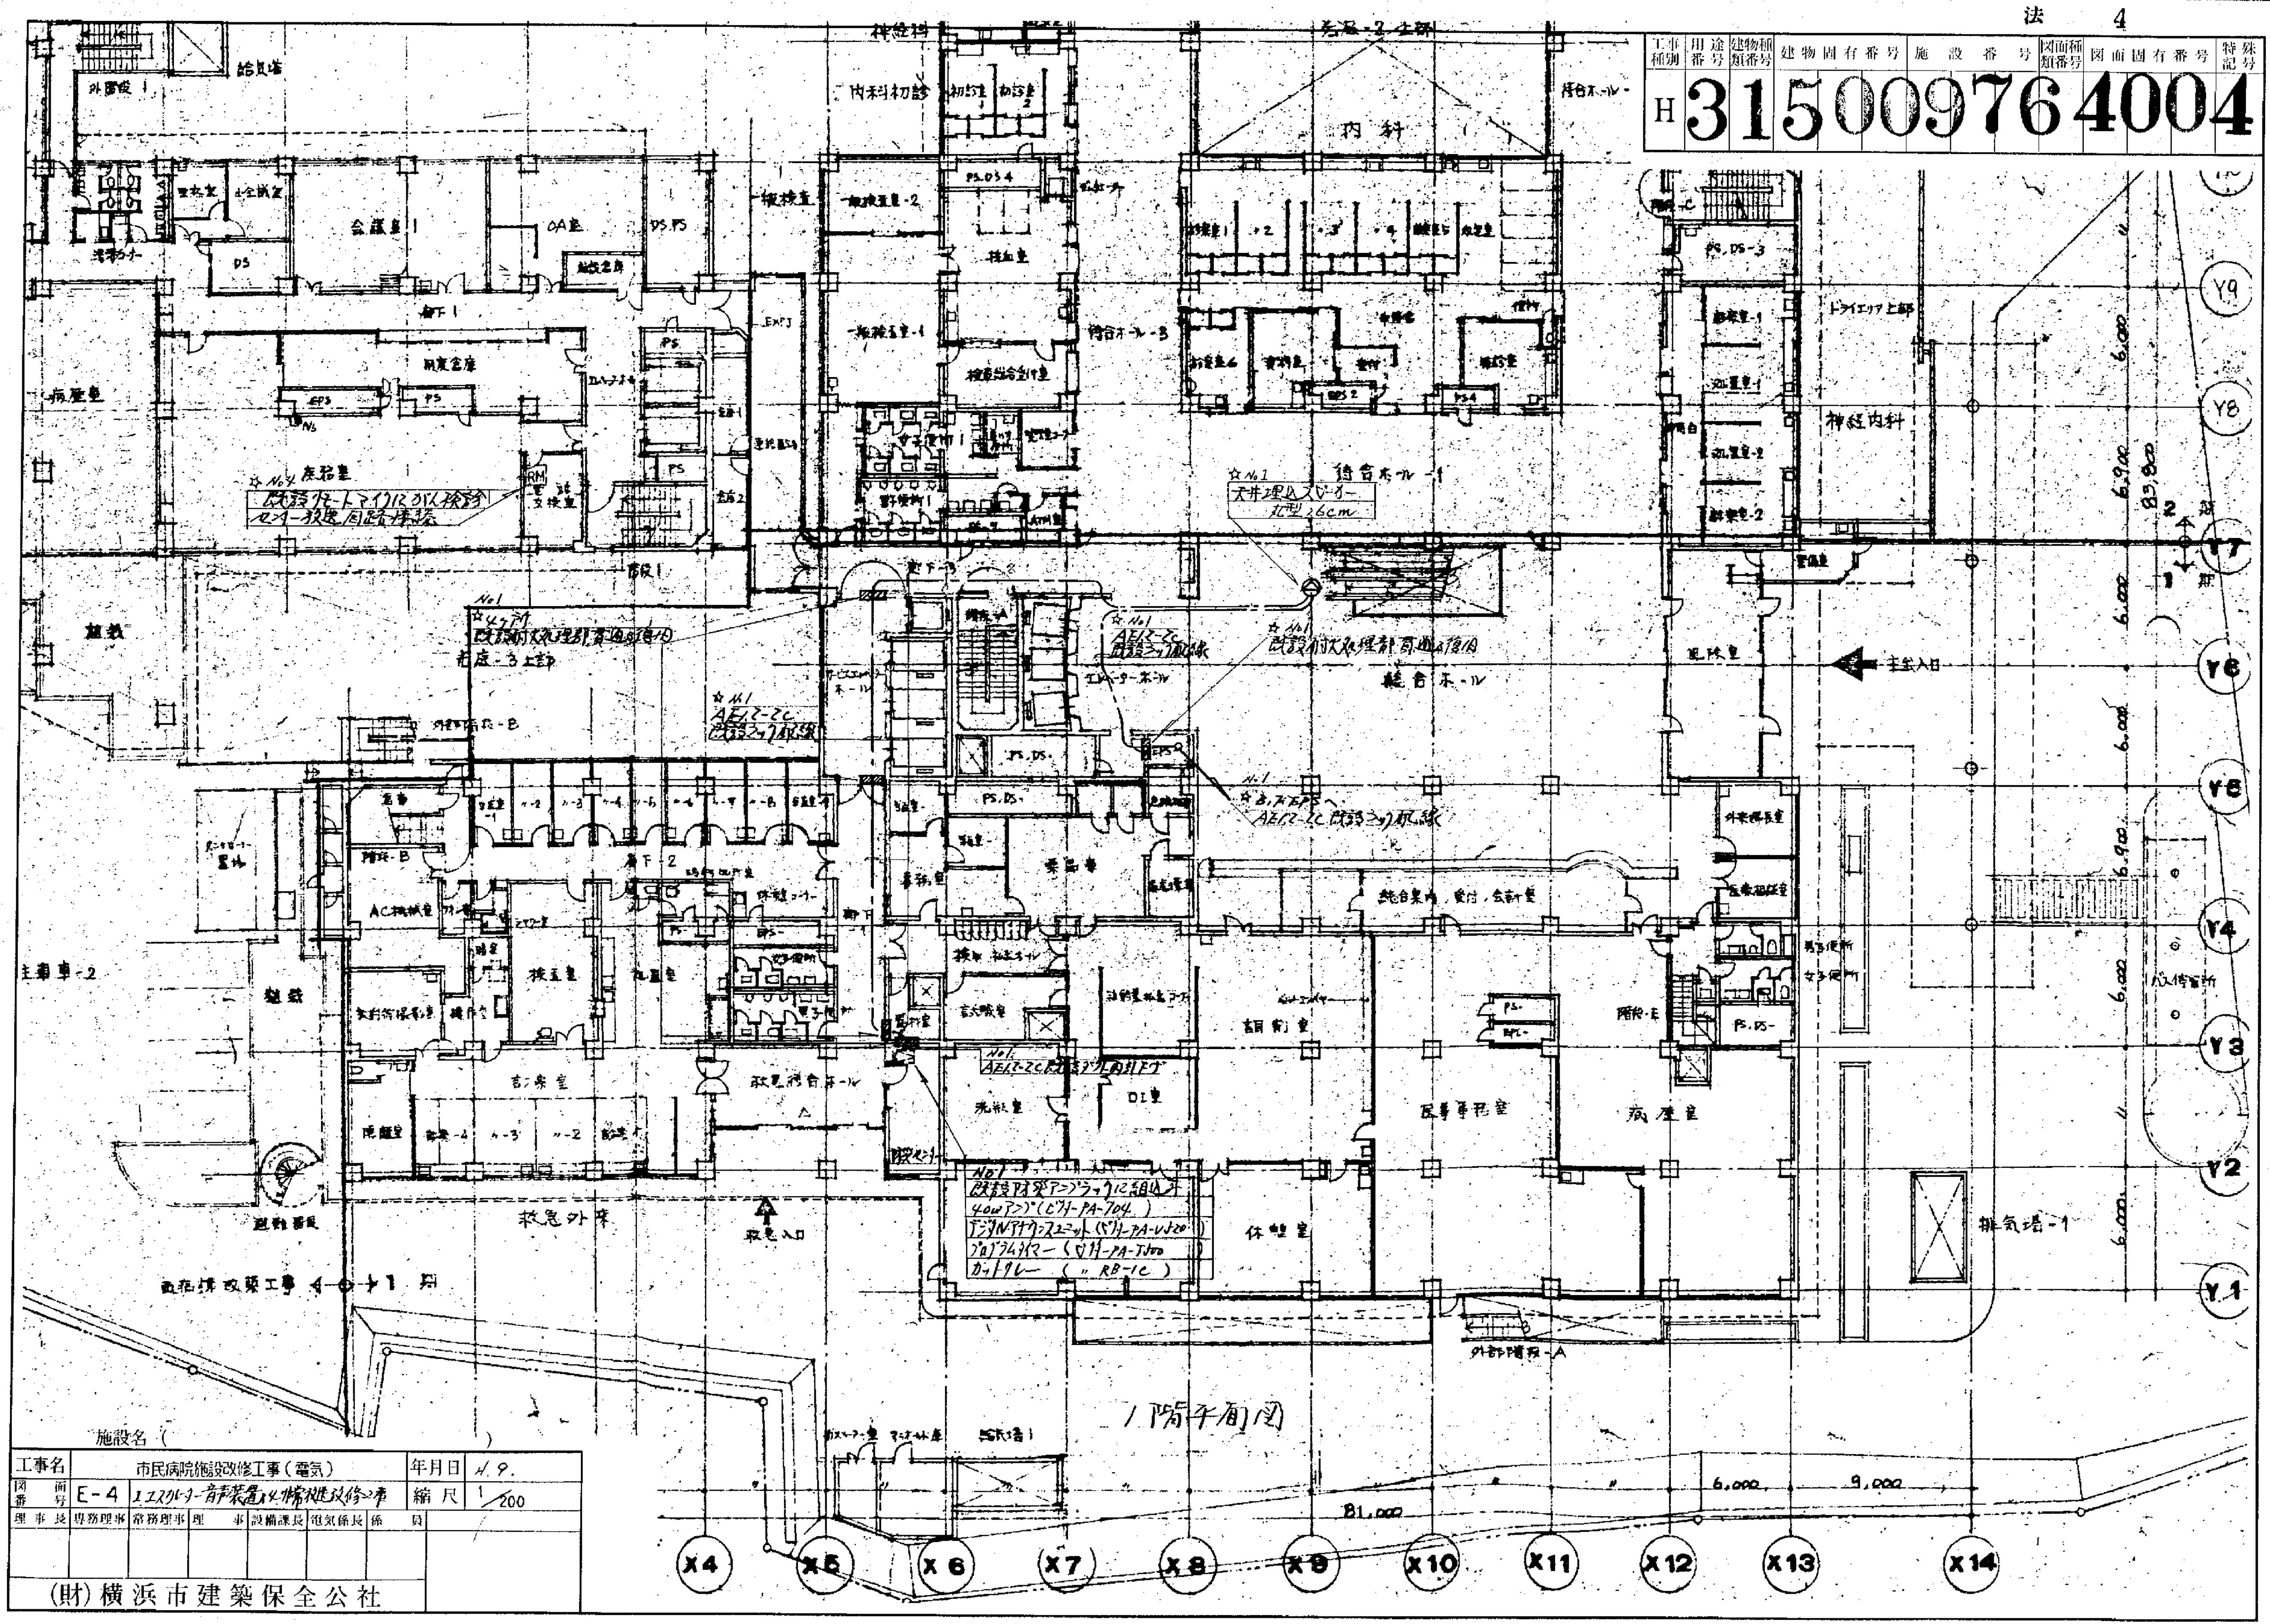

施設名 (
理事長	事務理事 常務理事 理事 設備課長 電気係長 係員		
(財)横浜市建築保全公社			


Architectural floor plan showing electrical wiring and components. The plan includes rooms such as 空調機室-1 (Air Conditioning Room-1), 倉庫-2 (Warehouse-2), and 理学診療科 (Physics Clinic). Key electrical components and wiring are labeled:

- CV-T22°E55° 既設配線ラック2
- 電表室：上部
- 空調機室-1
- (e) [M-B2-2] (b) (a)
- (d) (C)
- MCCB 3P 50/50AT*1 1増設
- L-MB2-2
- 倉庫-2
- 倉庫 No2/3 CVT100° AC 3P 3W 210V
- [M-B2-2]
- MCB 3P 225/225AT
- (MR撮影室)
- MCCB 3P 50/50 (1増設)
- (b) (C) (d)
- P BOX (WP) 200° x 150 浴槽用メッキ
- 理学診療科
- CV-T22°E55° 大井町中ロタン
- 屋外機 (7.4KW)
- 防水ブリカ
- 間断器 (WP) ELCB 3P 50/50AT

Dimensions and grid lines are indicated: Y7, Y8, Y9, Y10, 4, 5, 6, 7, 8, 9, 10, 11. Horizontal dimensions are 6000 units.

地下中2階平面図

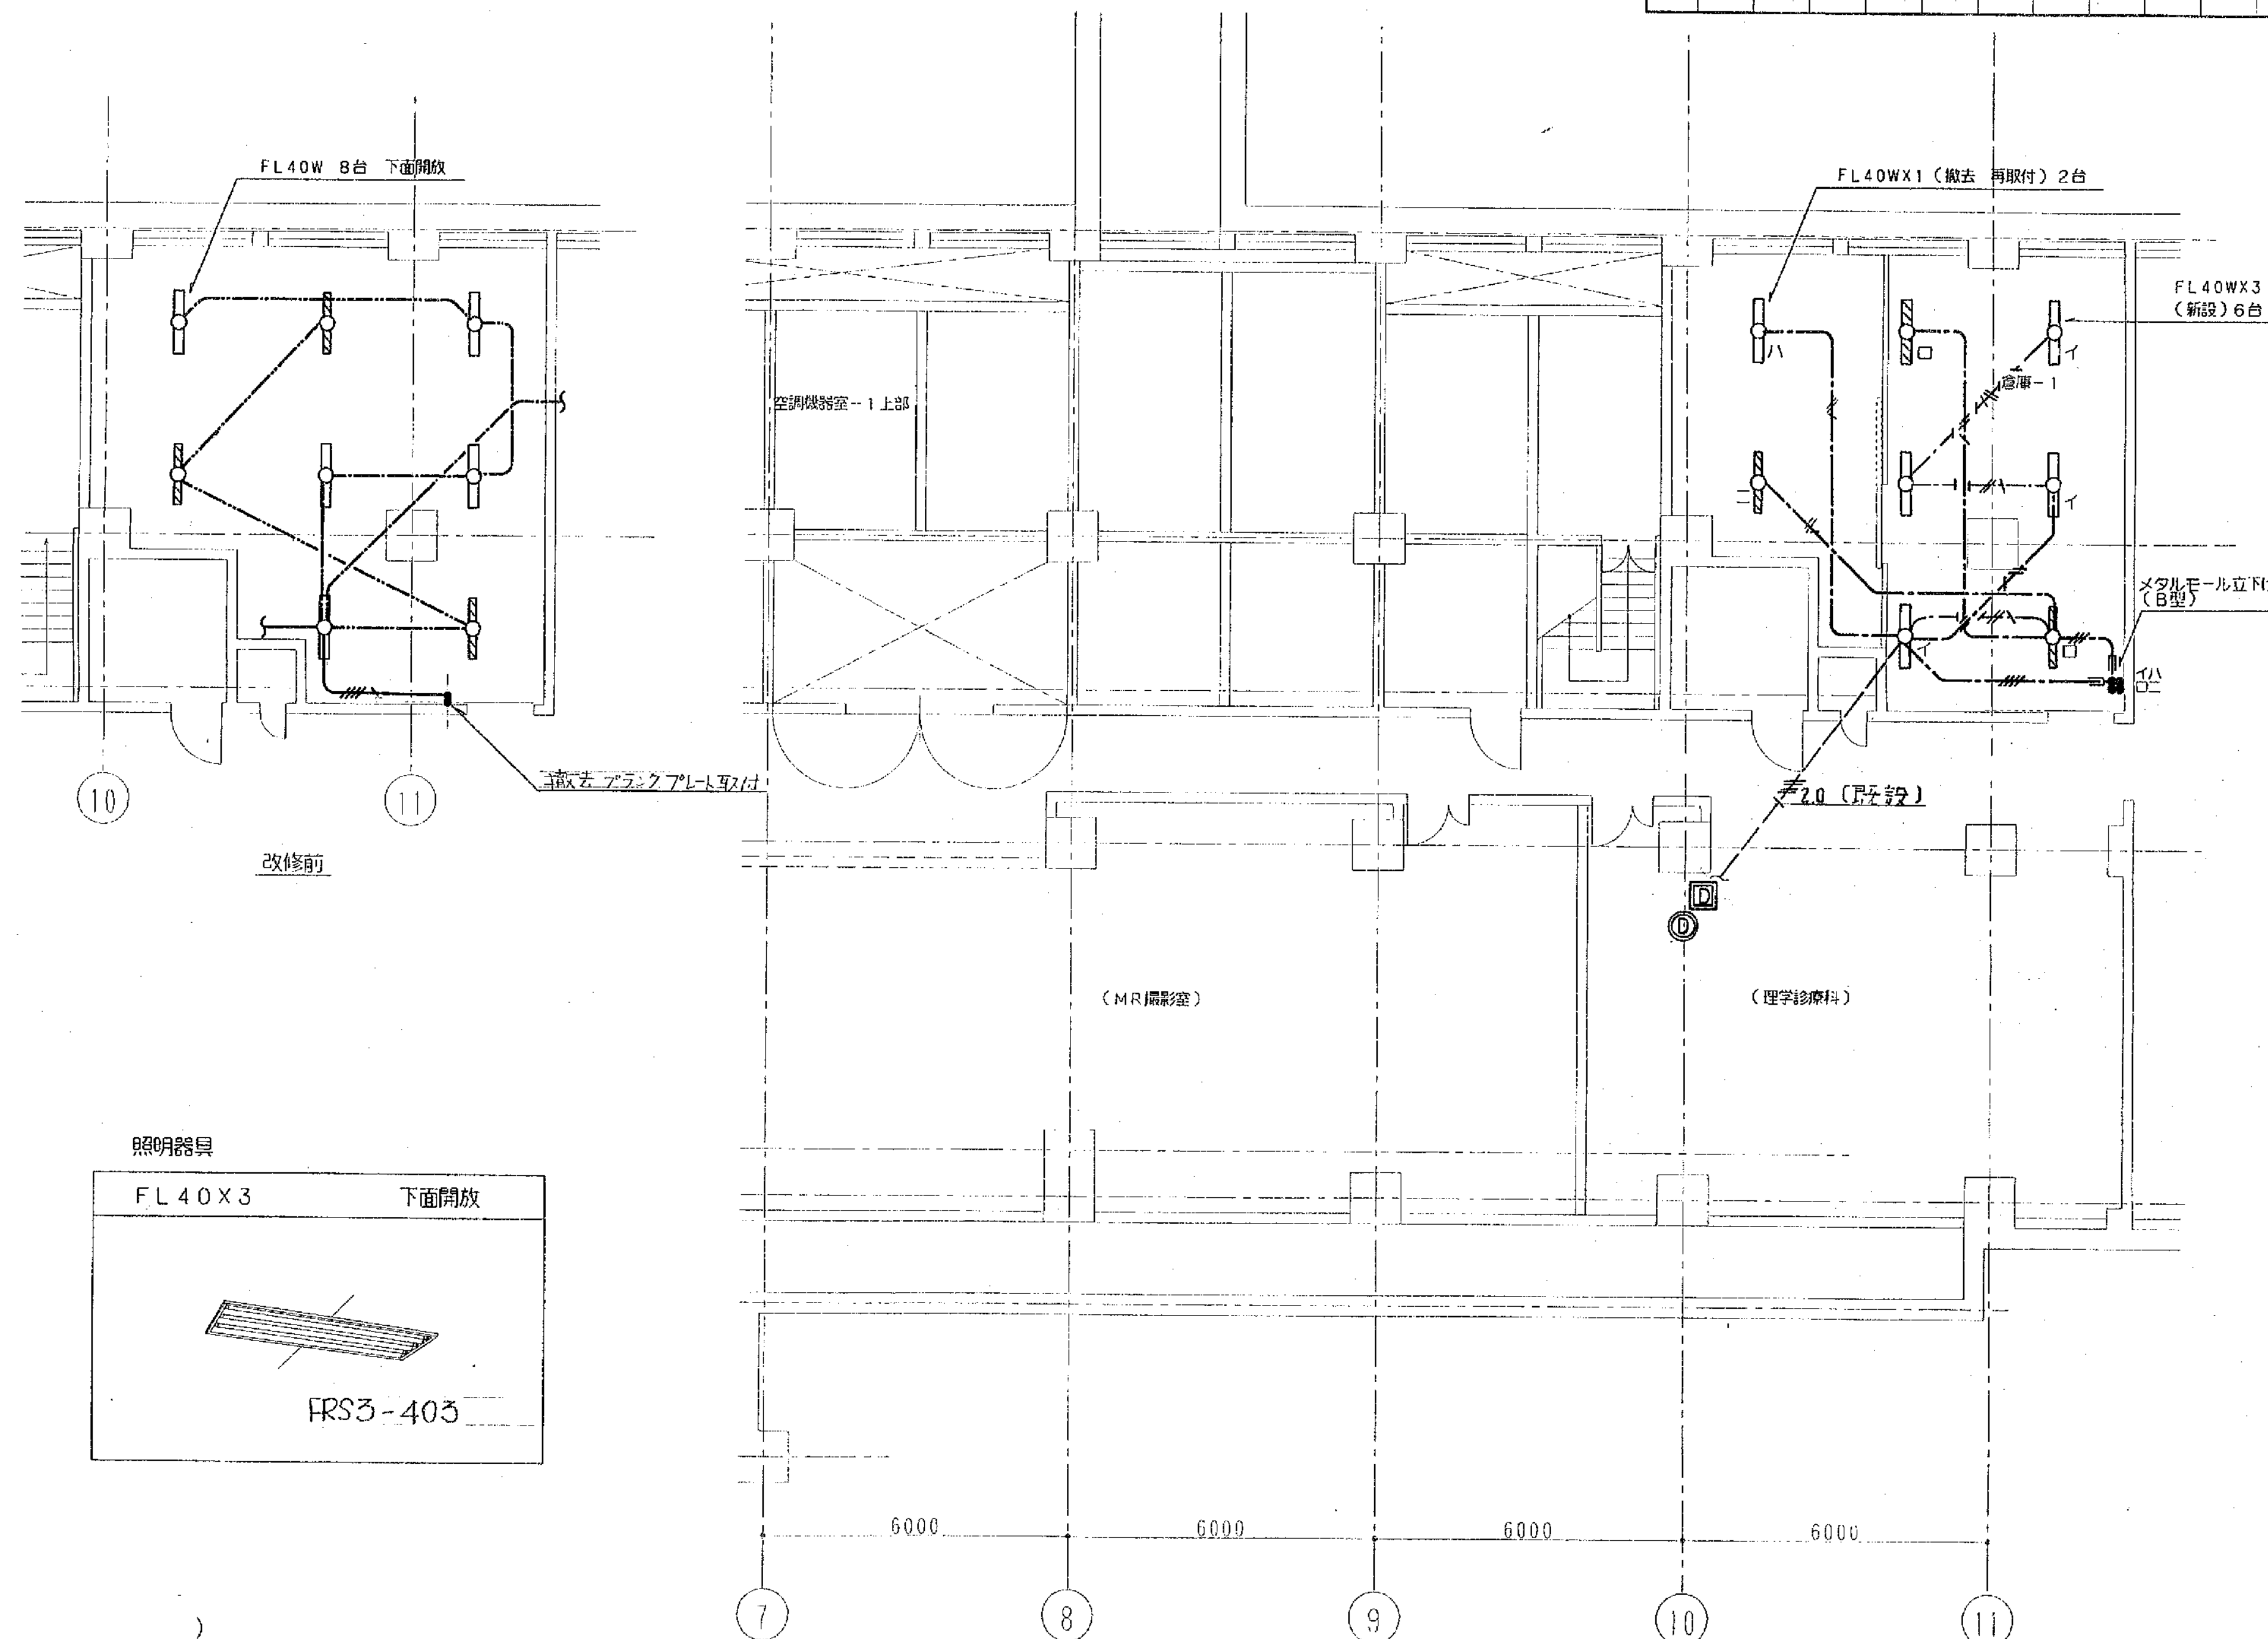

1) 屋外は配管(42) にて保護する



地下中2階平面図


改修後

(註)特記なきは下記とする.

- 1)  VVF 1.6-3C 天井内コロガシ
1) VVF 1.6-3C 天井内コロガシ
1)  VVF 1.6-4C 天井内コロガシ

<div> <div>施設名 ()</div> <div>市民病院旧廃倉庫改修工事（電気）</div> </div>										年月日		H12.4	
図番		面		E-3		電灯設備				縮尺		1/100	
理事長		専務理事		常務理事		理事		設備課長		電気係長		係員	
(財)横浜市建築保全公社													

工事 種別	川 番	途 号	建物種 類番号	建物固有番号			施 設 番 号			図面種 類番号	図面固有番号			特 殊 記 号
H	3	1	5	0	0	0	0	6	4	0	0	4		

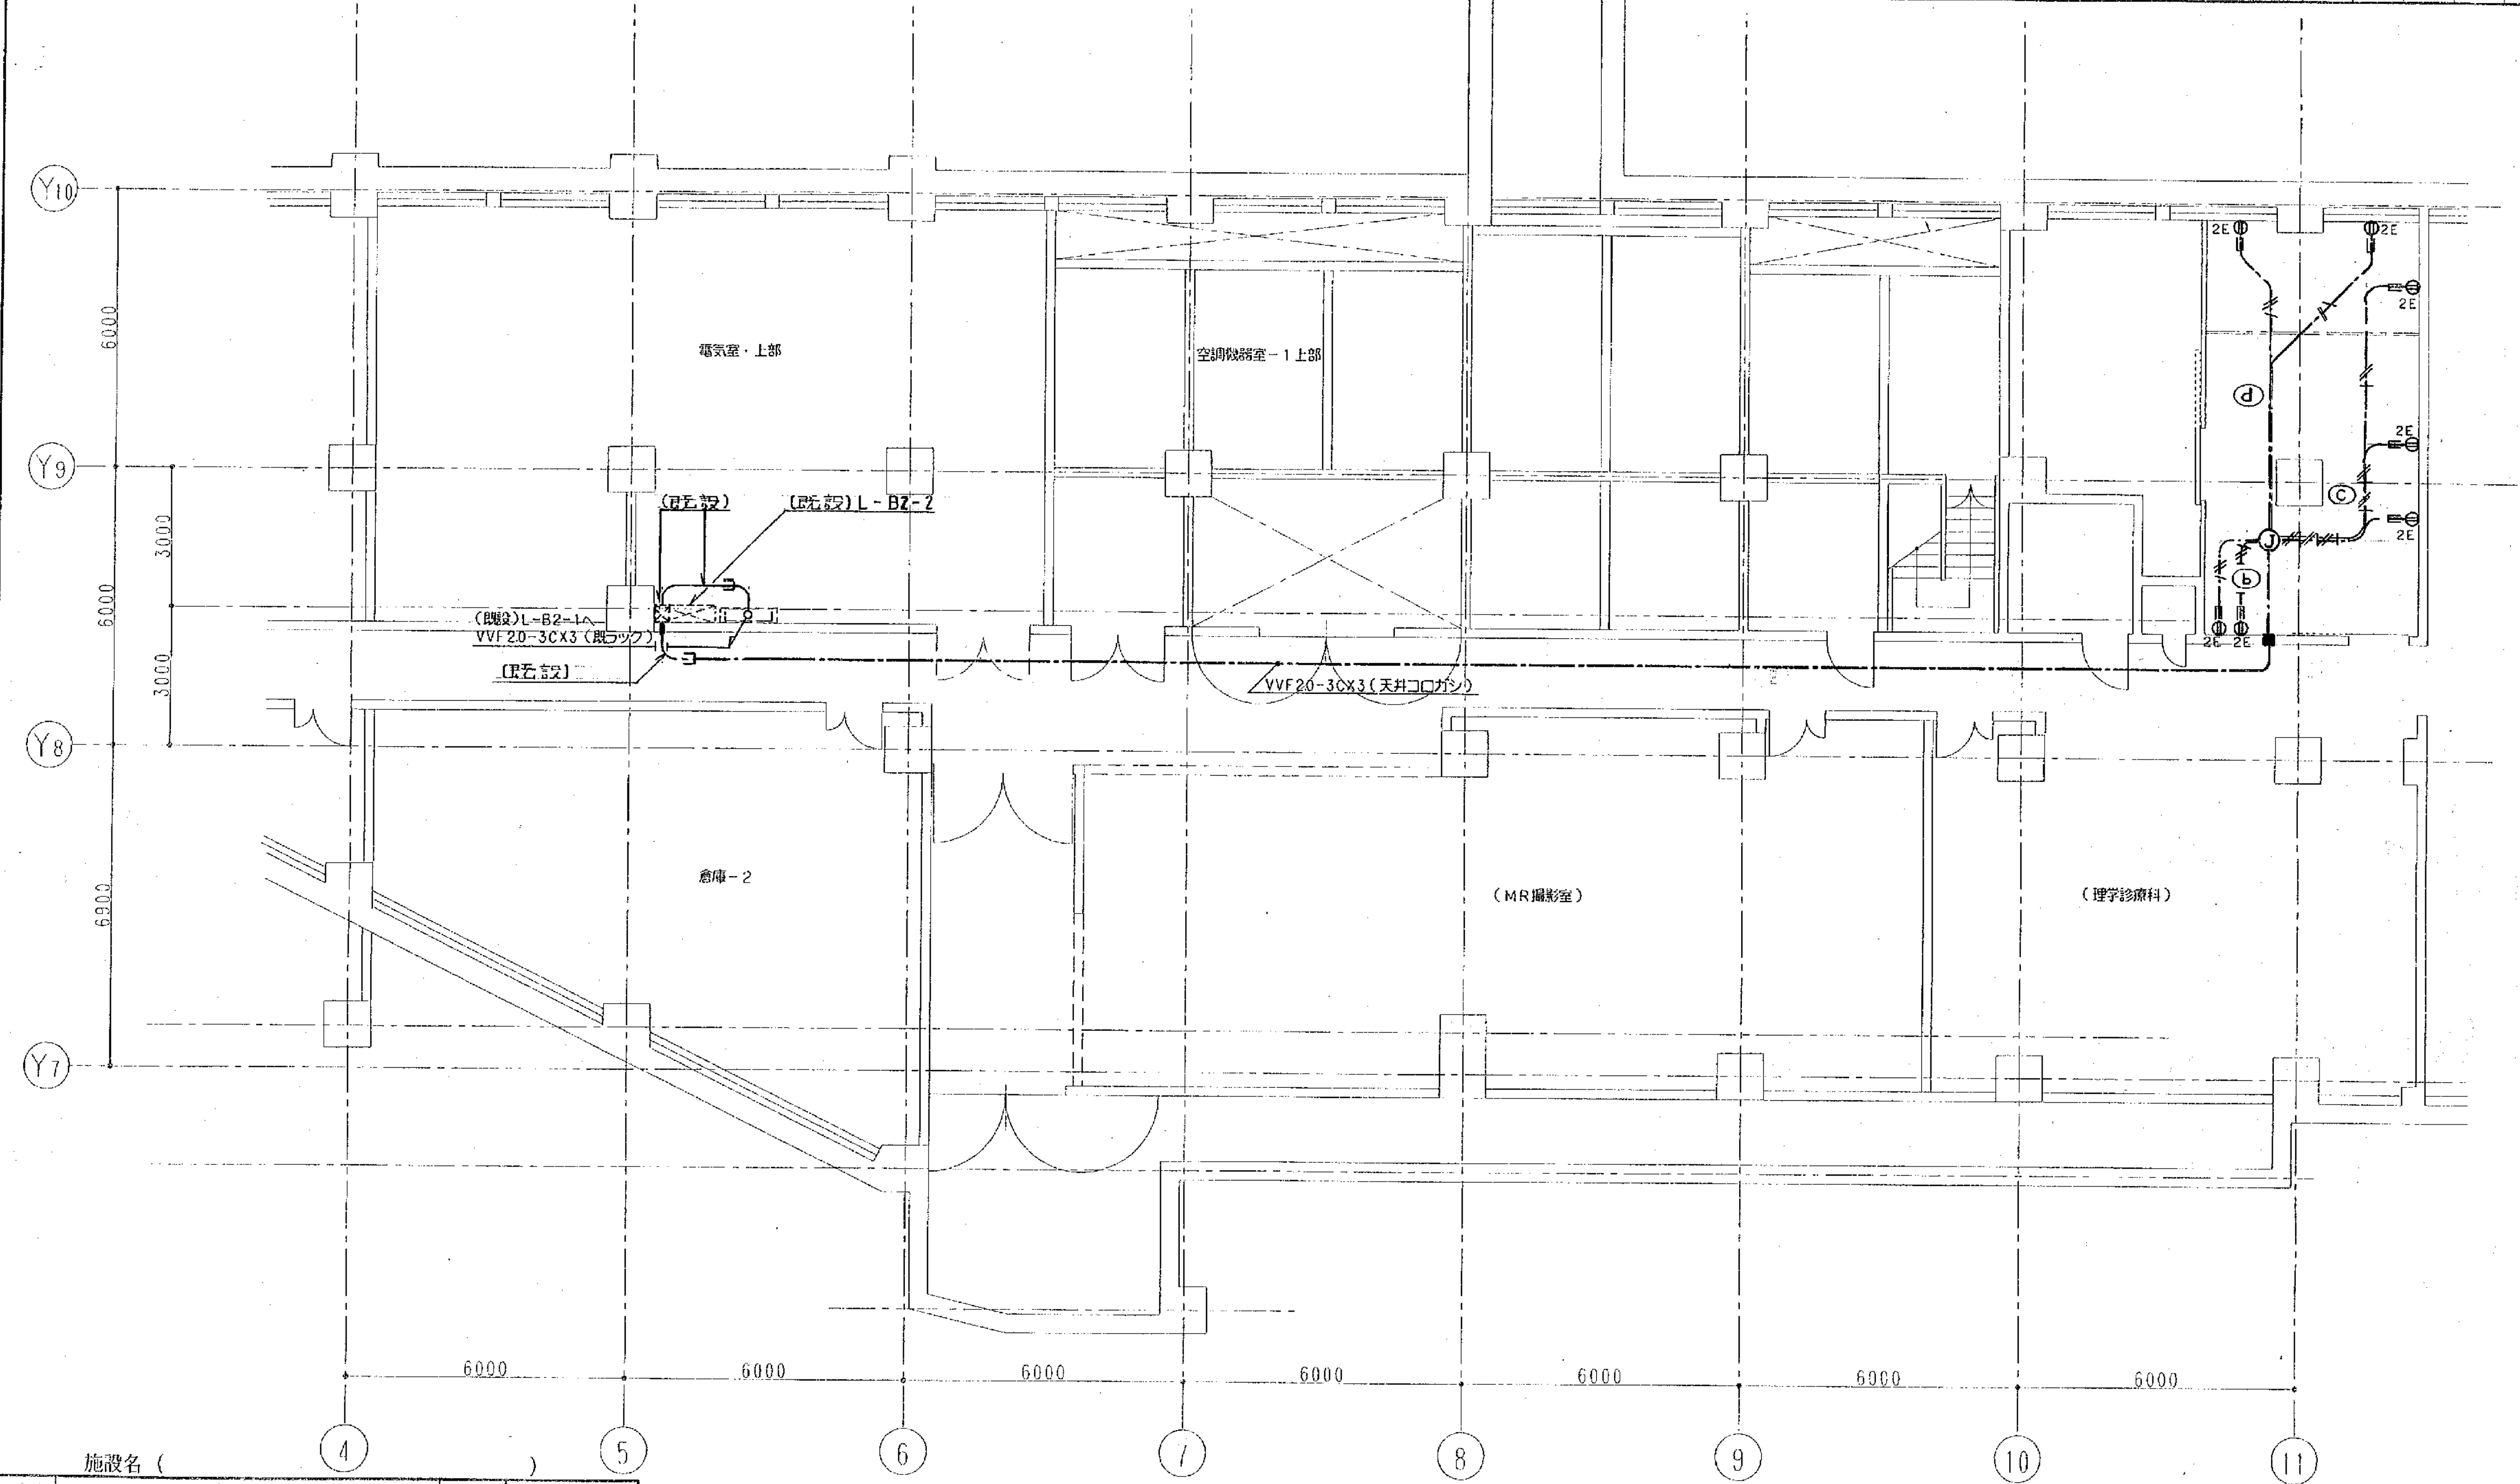


施設名 (4)									
工事名		市民病院新倉庫改修工事(電気)						年月日	H12.4
図面 番号	E-4	コンセント設備 (NO. 1)						縮 尺	1/100
理事長	専務理事	常務理事	理 事	設備課長	電気係長	係 員			
(財)横浜市建築保全公社									

地下中2階平面図

- (註)特記なきは下記とする。
- 1) VVF20-3C 天井内コロッサ
 - 1) メタルメッシュフロア(A型)
 - 1) 壁貫通(防火区画処理)

法										5	
工事 種別	用途 番号	建物 種類 番号	建物固有番号			施設番号			図面種 類番号	図面固有番号	特記 殊記
H	3	1	5	0	0	0	0	6	4	0	05

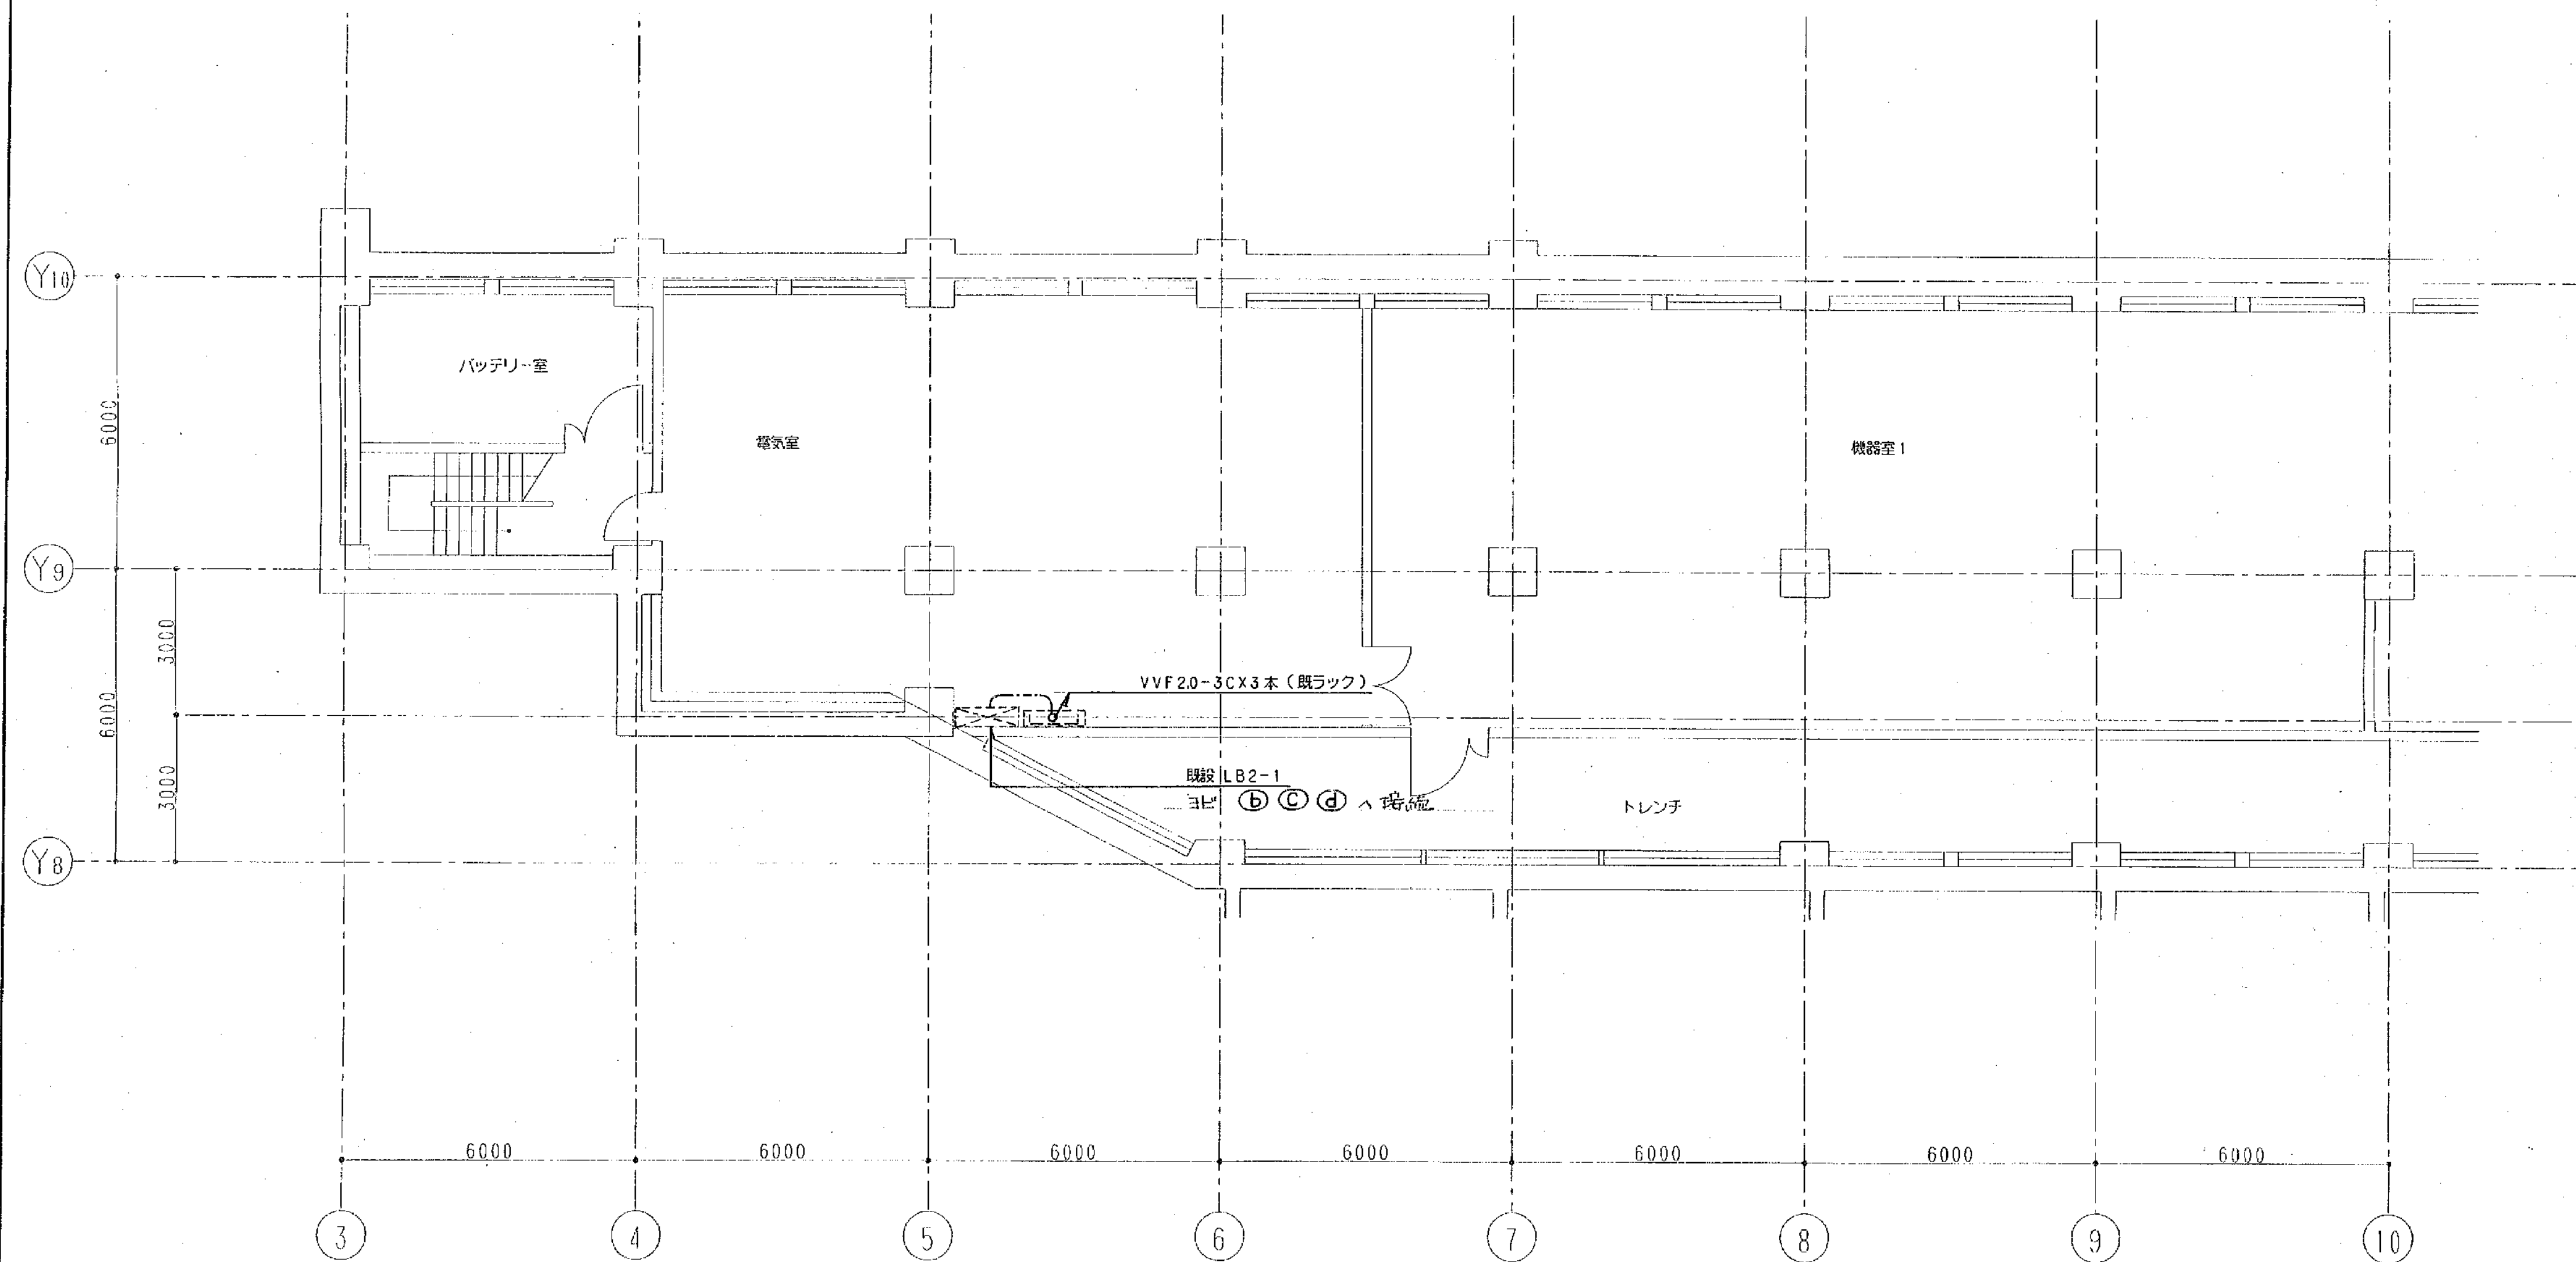

地下2階平面図

施設名 ()									
工事名	市民病院用 倉庫改修工事(電気)				年月日	H12.4			
図面番号	E-5 コンセント設備 (NO. 2)				縮尺	1/100			
理事長	専務理事	常務理事	理事	設備課長	電気係長	係員			
(財)横浜市建築保全公社									

Y10
6000
Y9
5000
3000
3000
Y8
6000
Y7

4 5 6 7 8 9 10 11


5000 6000 6000 5000 6000 6000 6000

電気室
空調機器室 - 1 上部
宿舎 - 2
(MR撮影室)
(理学診療科)


PVC0.4-2P
(天井コロガシ)
既設 プラント 取付

(注) 特記なきは下記とする。

1) メタルモール引下げ (A型)

1)  壁貫通 (防火区画処理)

工事種別	用途	建物種別	建物固有番号	施設番号	図面種類	図面固有番号	特記
H	3	1	5	0	0	0	65003

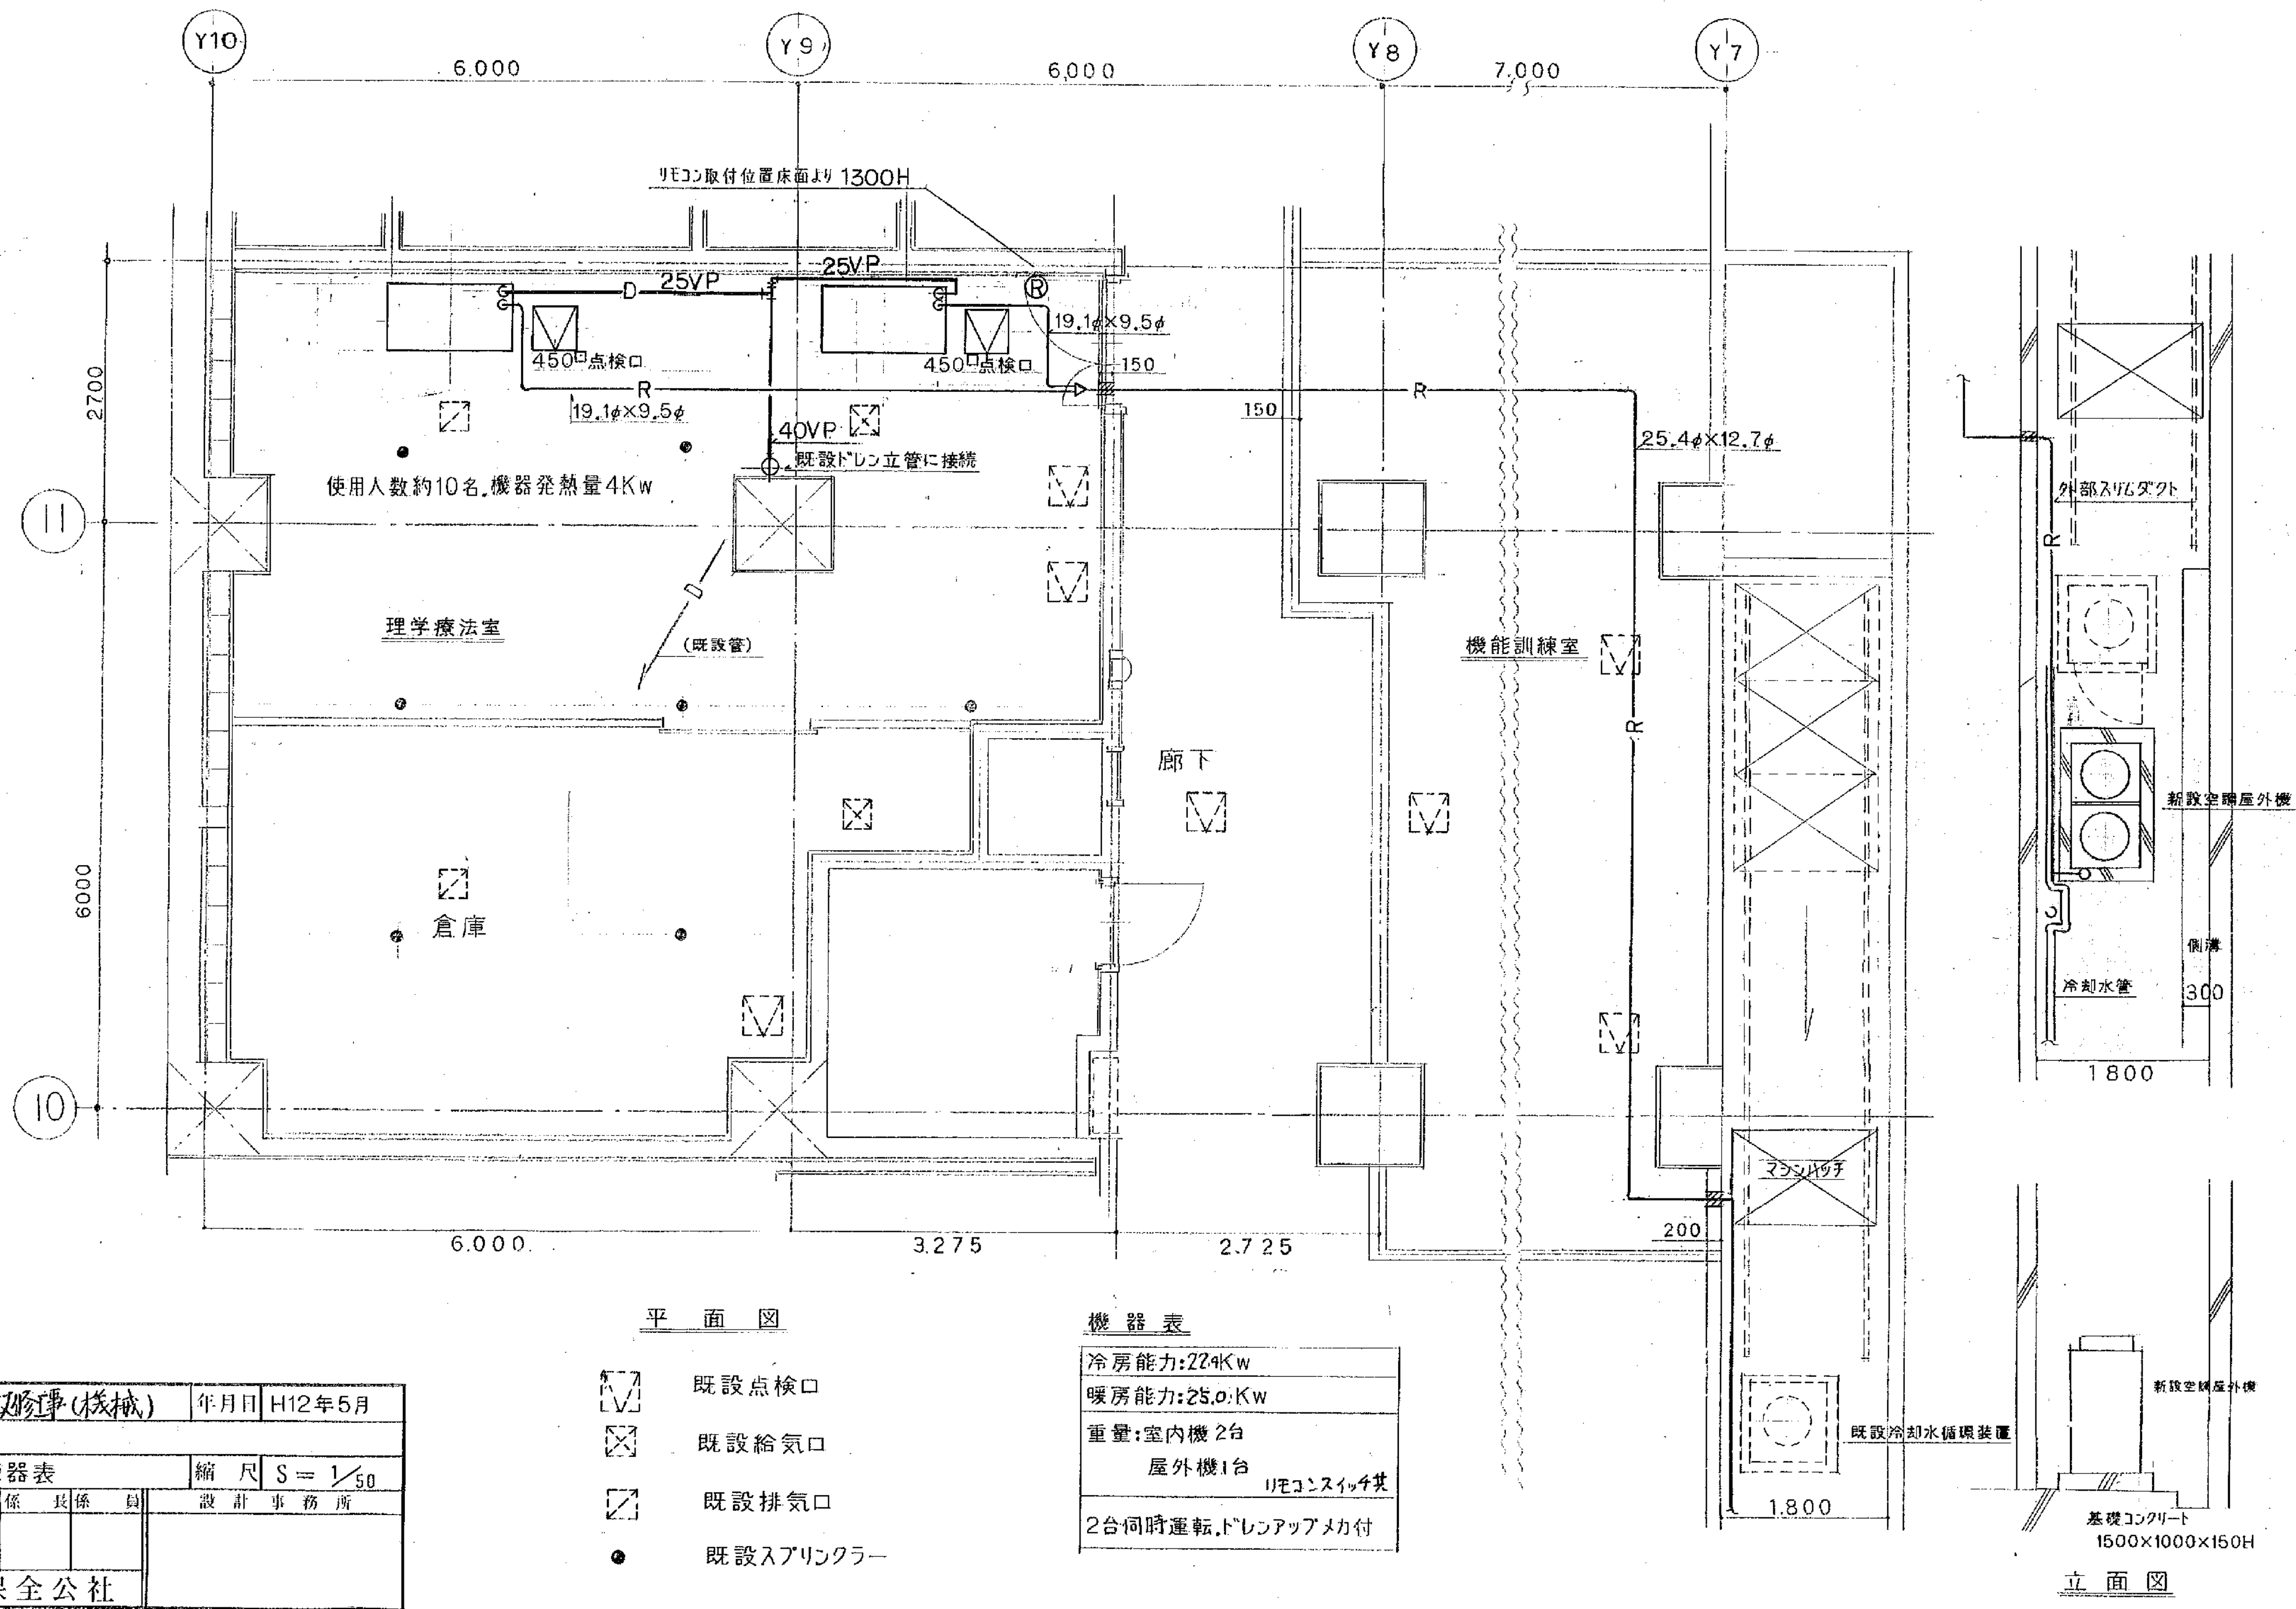

完成図


工事名	市民病院用度倉庫改修工事(機械)	年月日	H12年5月
図番	3	平面図, 機器表	縮尺 S=1/50
図番	10	常務理事 設備課長 係長 係員	設計事務所
(財) 横浜市建築保全公社			

- 既設点検口
- 既設給気口
- 既設排気口
- 既設スプリンクラー


機器表
冷房能力: 224kW
暖房能力: 25.0kW
重量: 室内機 2台
屋外機 1台
リモコンスイッチ付
2台同時運転, ドレナアップメカ付

9 9 120 1 2 3 4 5 6 7 8 9 130 1 2 3 4 5 6 7 8 9 140 1 2 3 4 5 6 7 8 9 150 1 2 3 4 5 6 7 8 9 160 1 2 3 4 5 6 7 8 9 170 1 2 3 4 5 6 7 8 9 180 1 2 3

工事 種別	用途 番号	建物種 類番号	建物固有番号			施設番号			図面種 類番号	図面固有番号			特殊 記号
H													

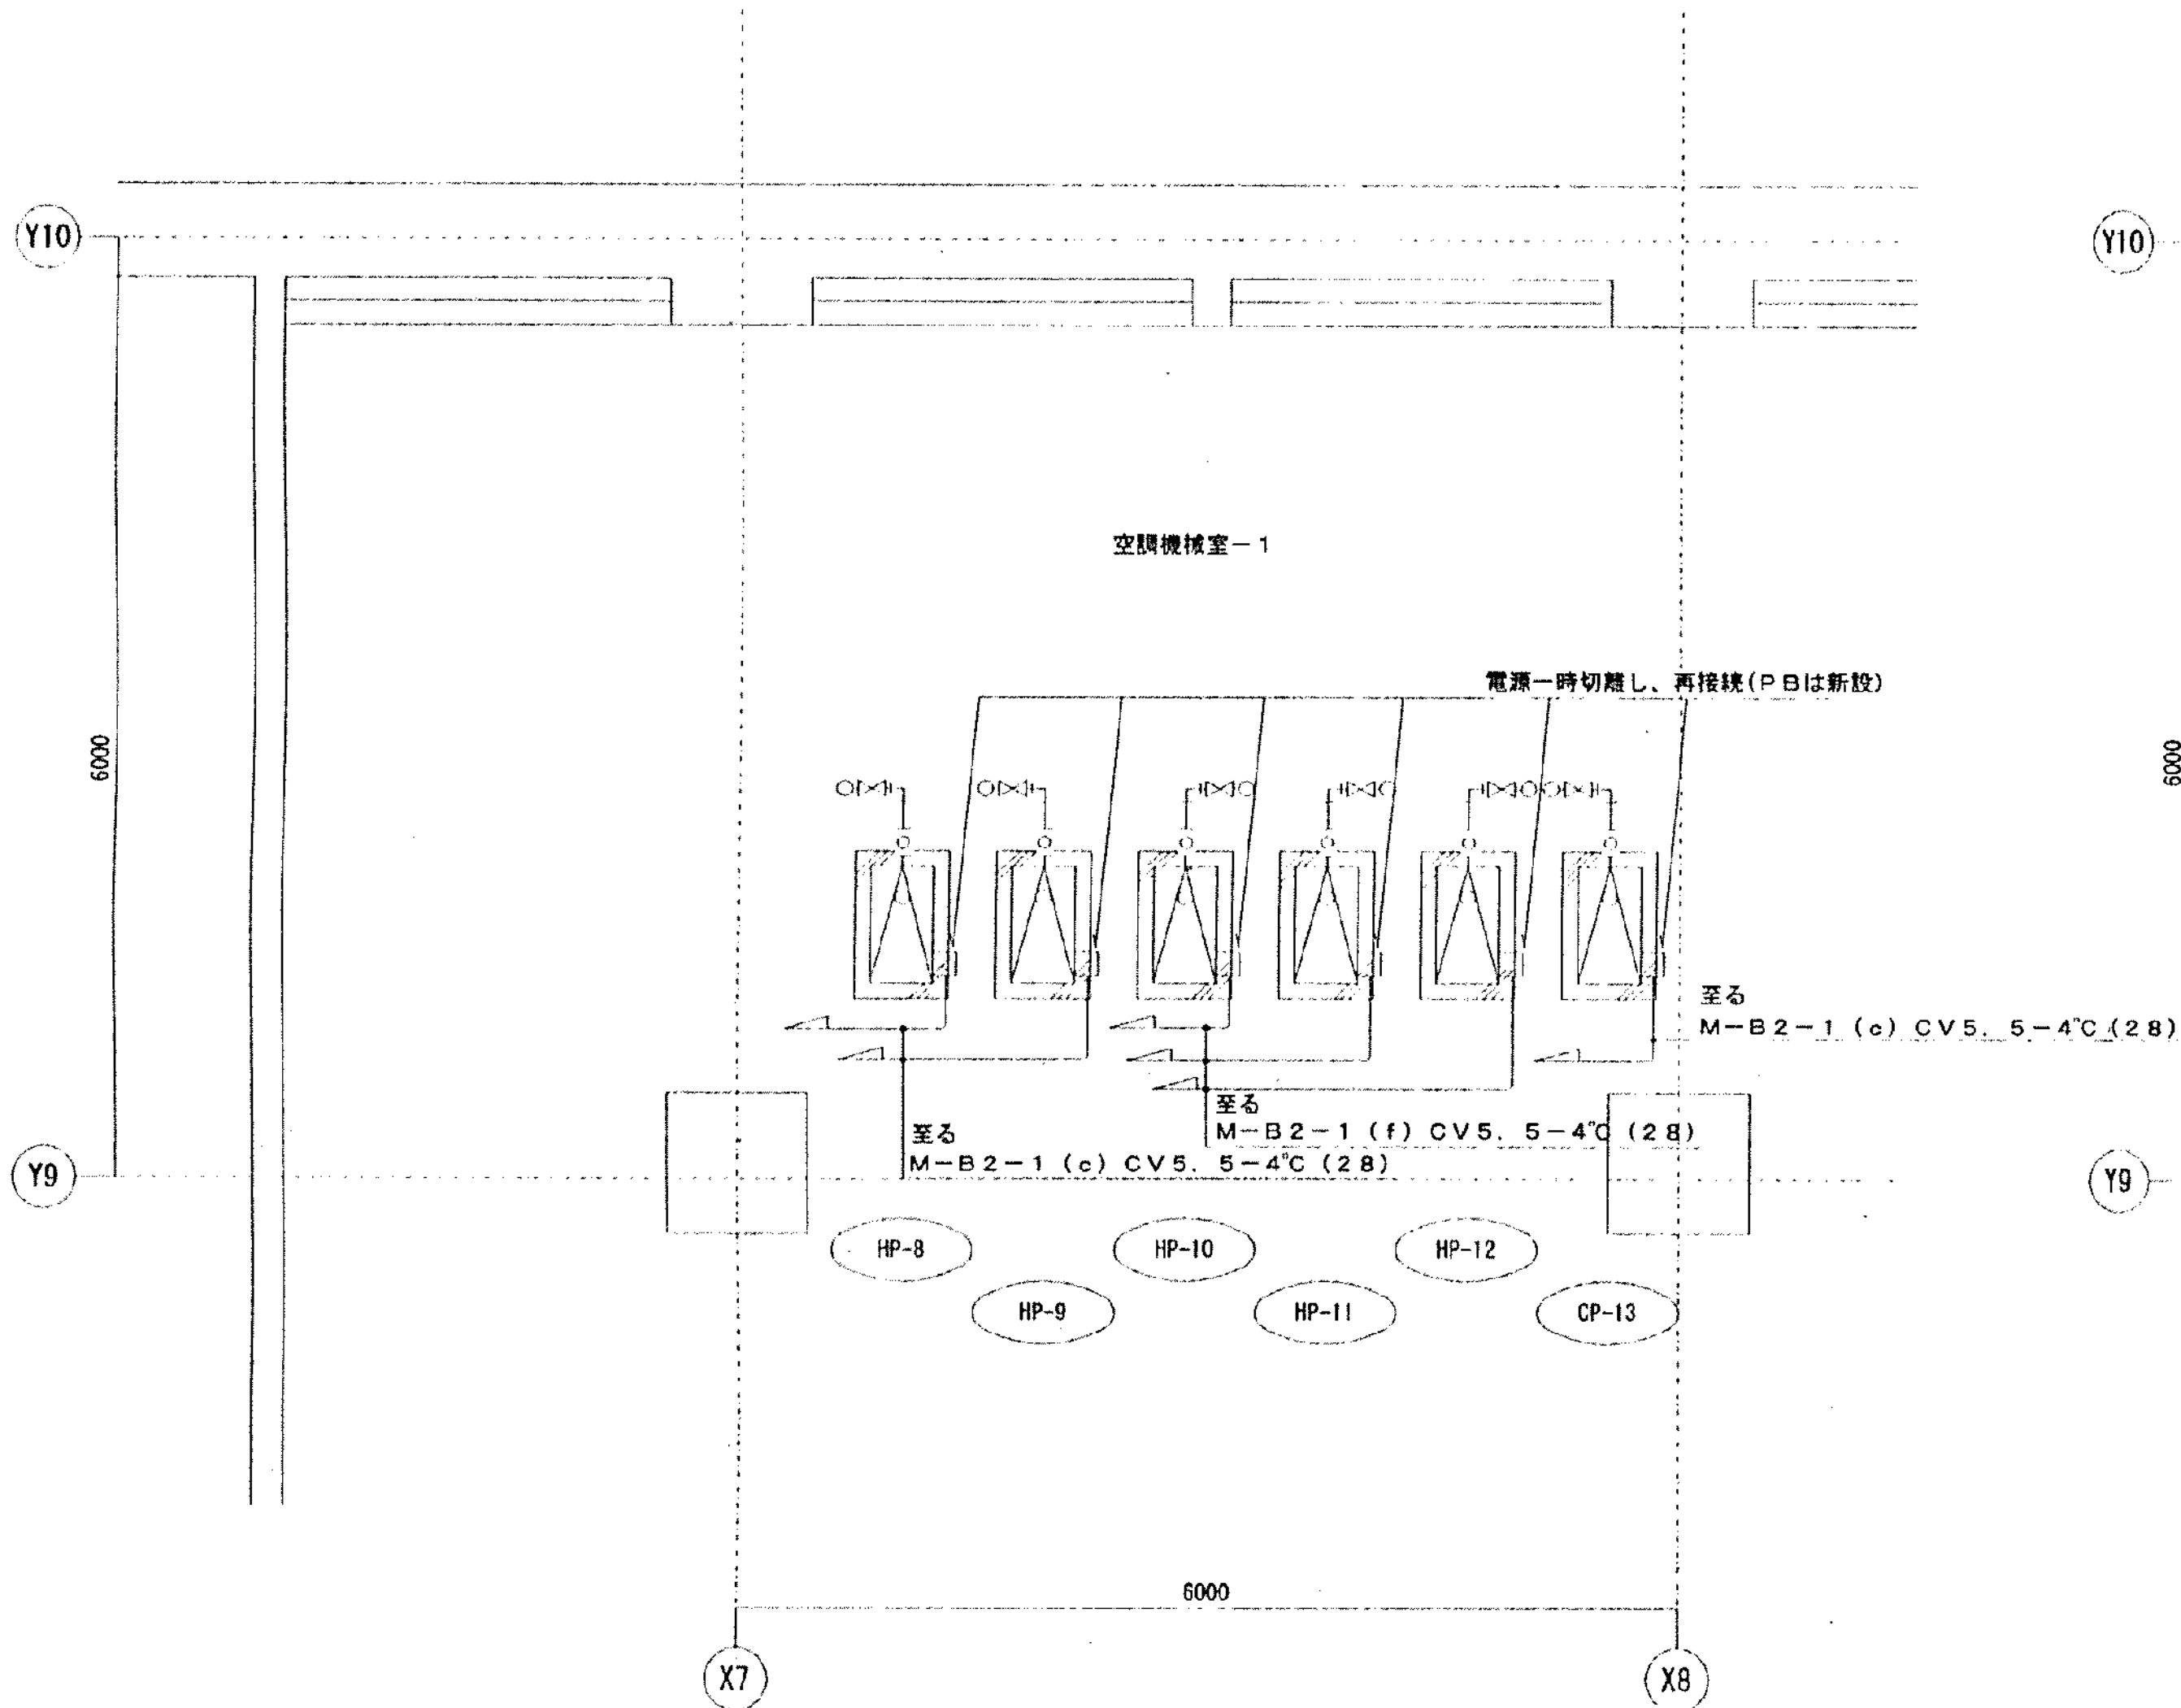

西病棟 地下3階空調機械室-1平面図 (改修図) S = 1 / 50

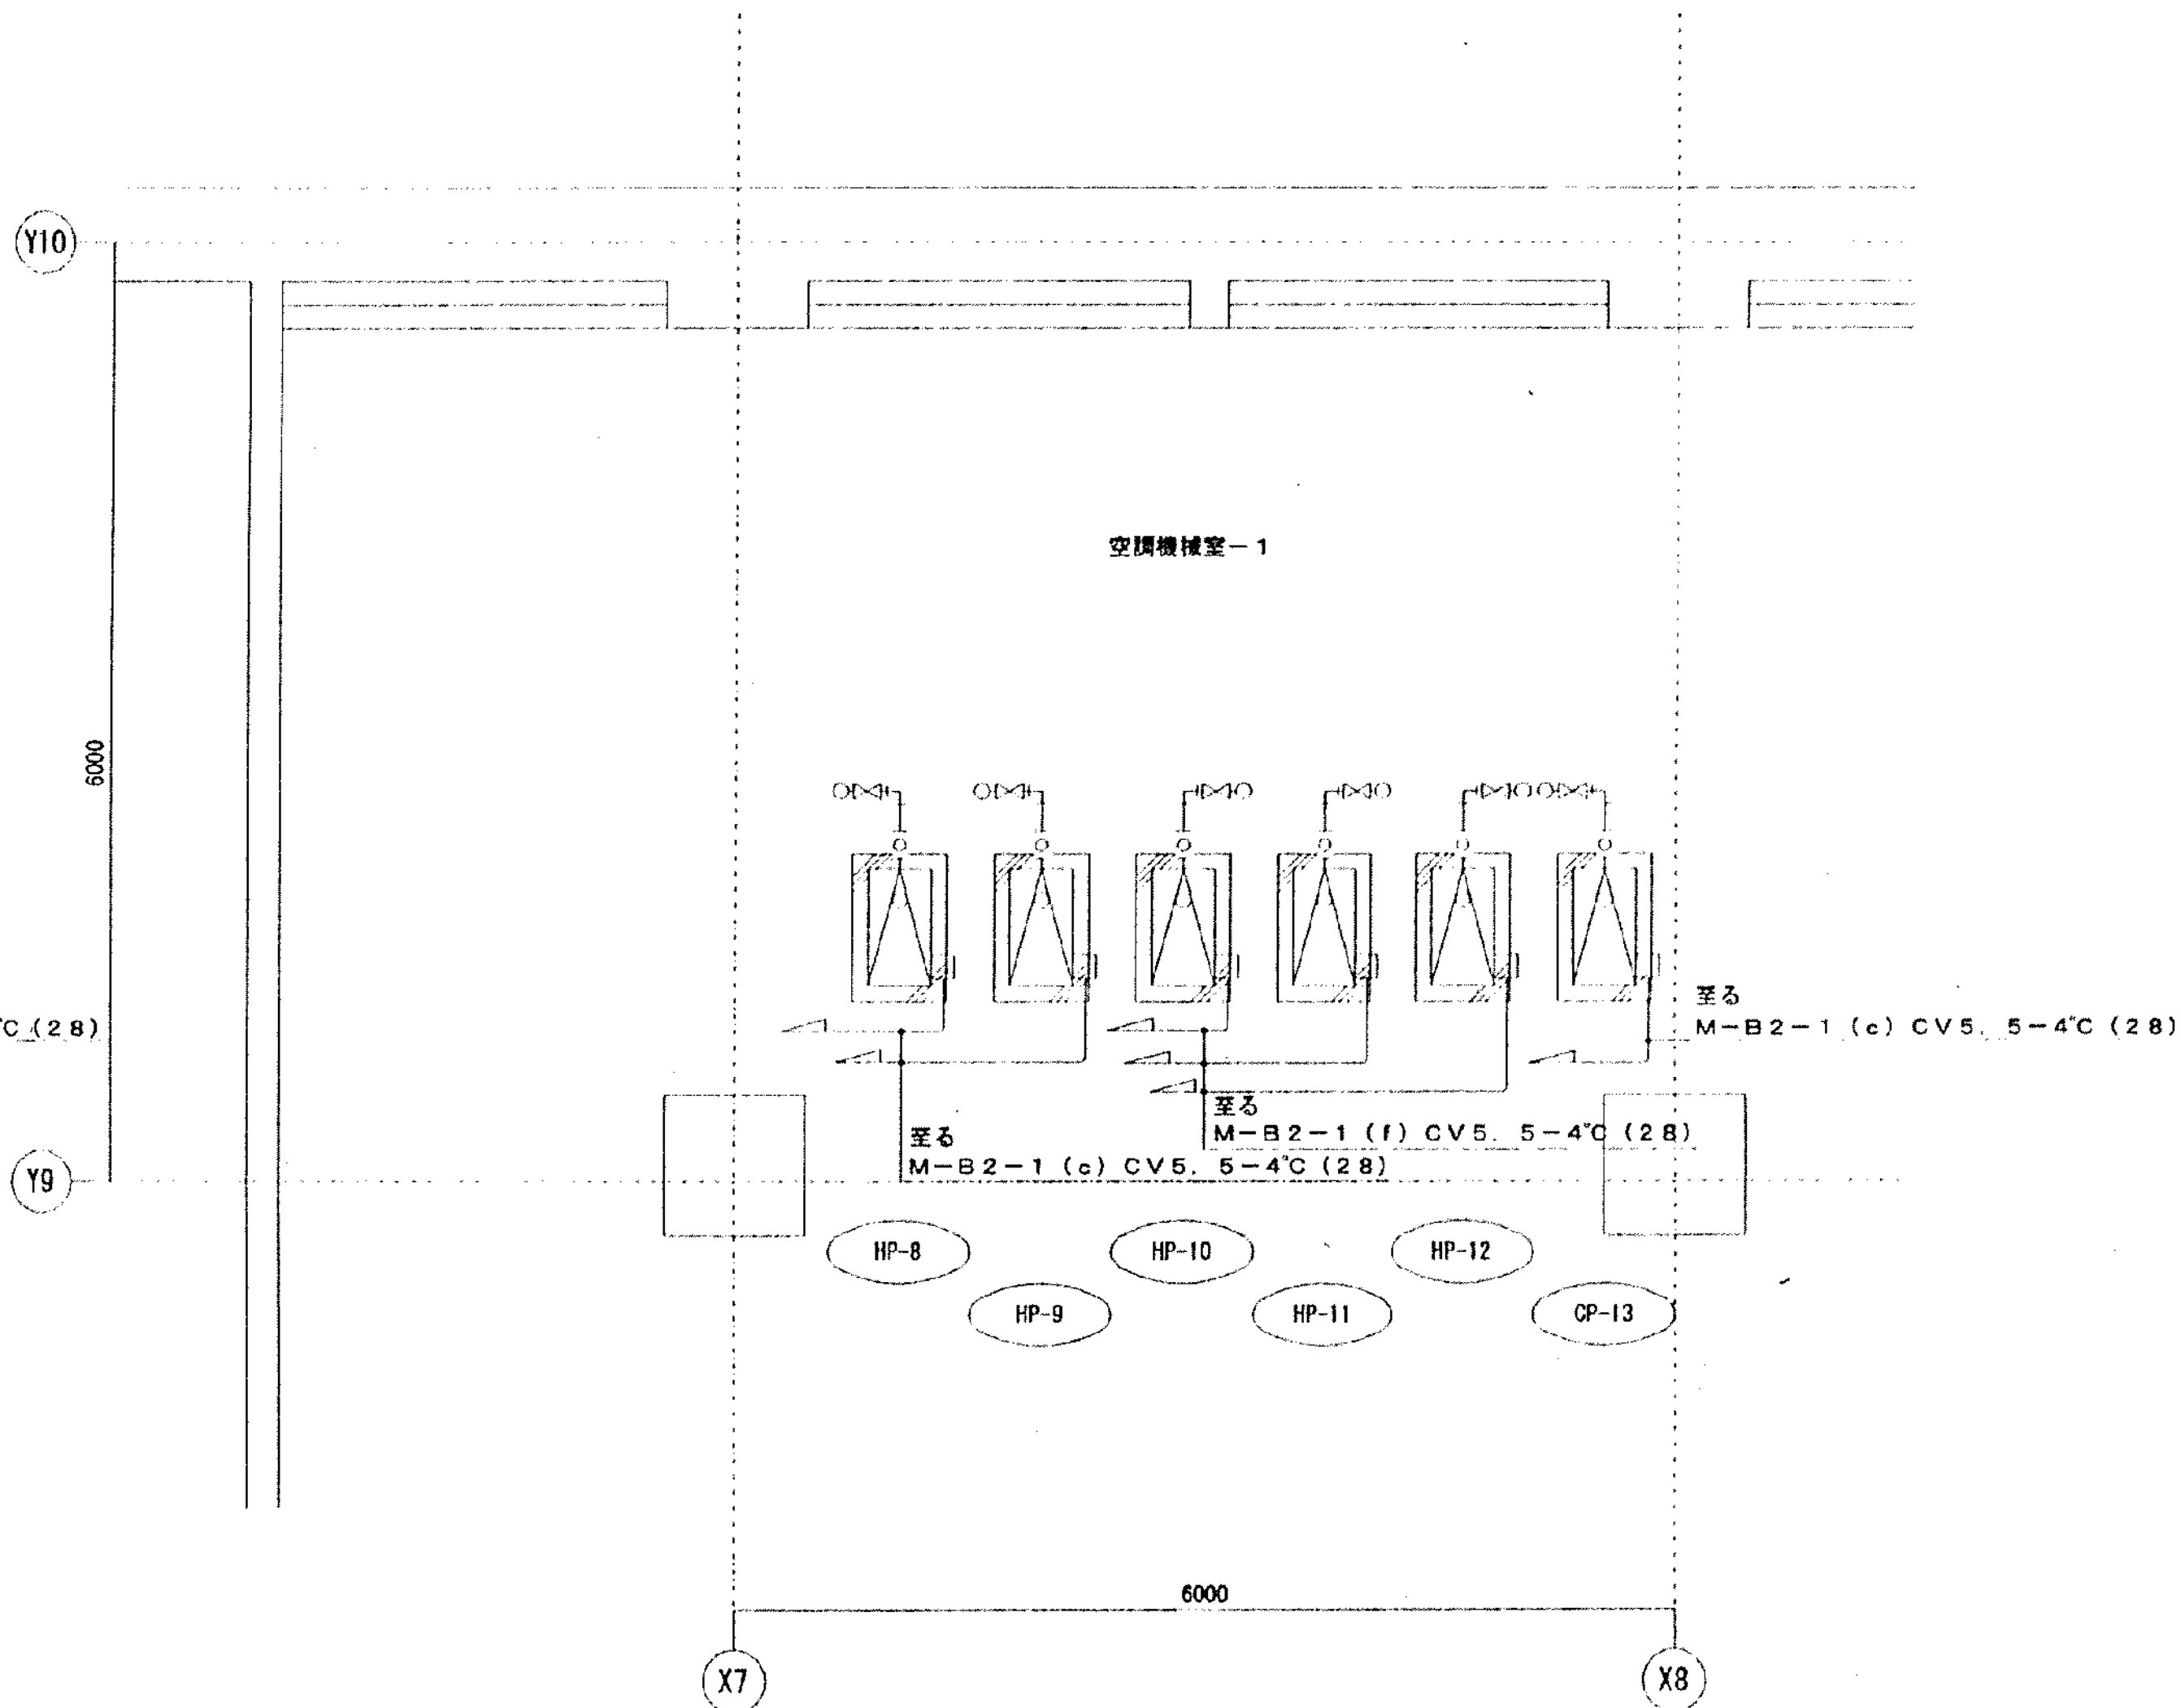

西病棟 地下3階空調機械室-1平面図 (撤去図) S = 1 / 50



工事名	市民病院施設改修工事（機械・電気）				年月日	H13・11	
30-6	(3)-2 温水ポンプ他更新工事						
図面 番号	E					縮 尺	1/50
		常務理事	設備課長	係 長	係 員	設計事務所	
(財) 横浜市建築保全公社							

E3 - 44

図 面 番 号		株式会社 協和コンサルタンツ一級建築士事務所 一級建築士事務所東京都登録第13109号 KYOWA ENGINEERING CONSULTANTS CO., LTD. CONSULTING ENGINEERS & ARCHITECTS	一級建築士 登録第122018号 嶋谷 廣宣	横浜市医療局病院経営本部				工 事 名	旧横浜市立市民病院 解体工事							
								図面名称	2001_市民病院_施設改修工事 (機械・電気)							
				年月日	令和	年	月	縮尺	NS		施 設 番 号	棟番号	完成年度	図面種類	図面枚数	図面番号
				設 計 者												
				株式会社 協和コンサルタンツ 一級建築士事務所												

--	--	
工事 種別	用途 番号	建物種 類番号	建物固有 番号	施設 番号	図面種 類番号	図面固有 番号	特殊 記号
H							

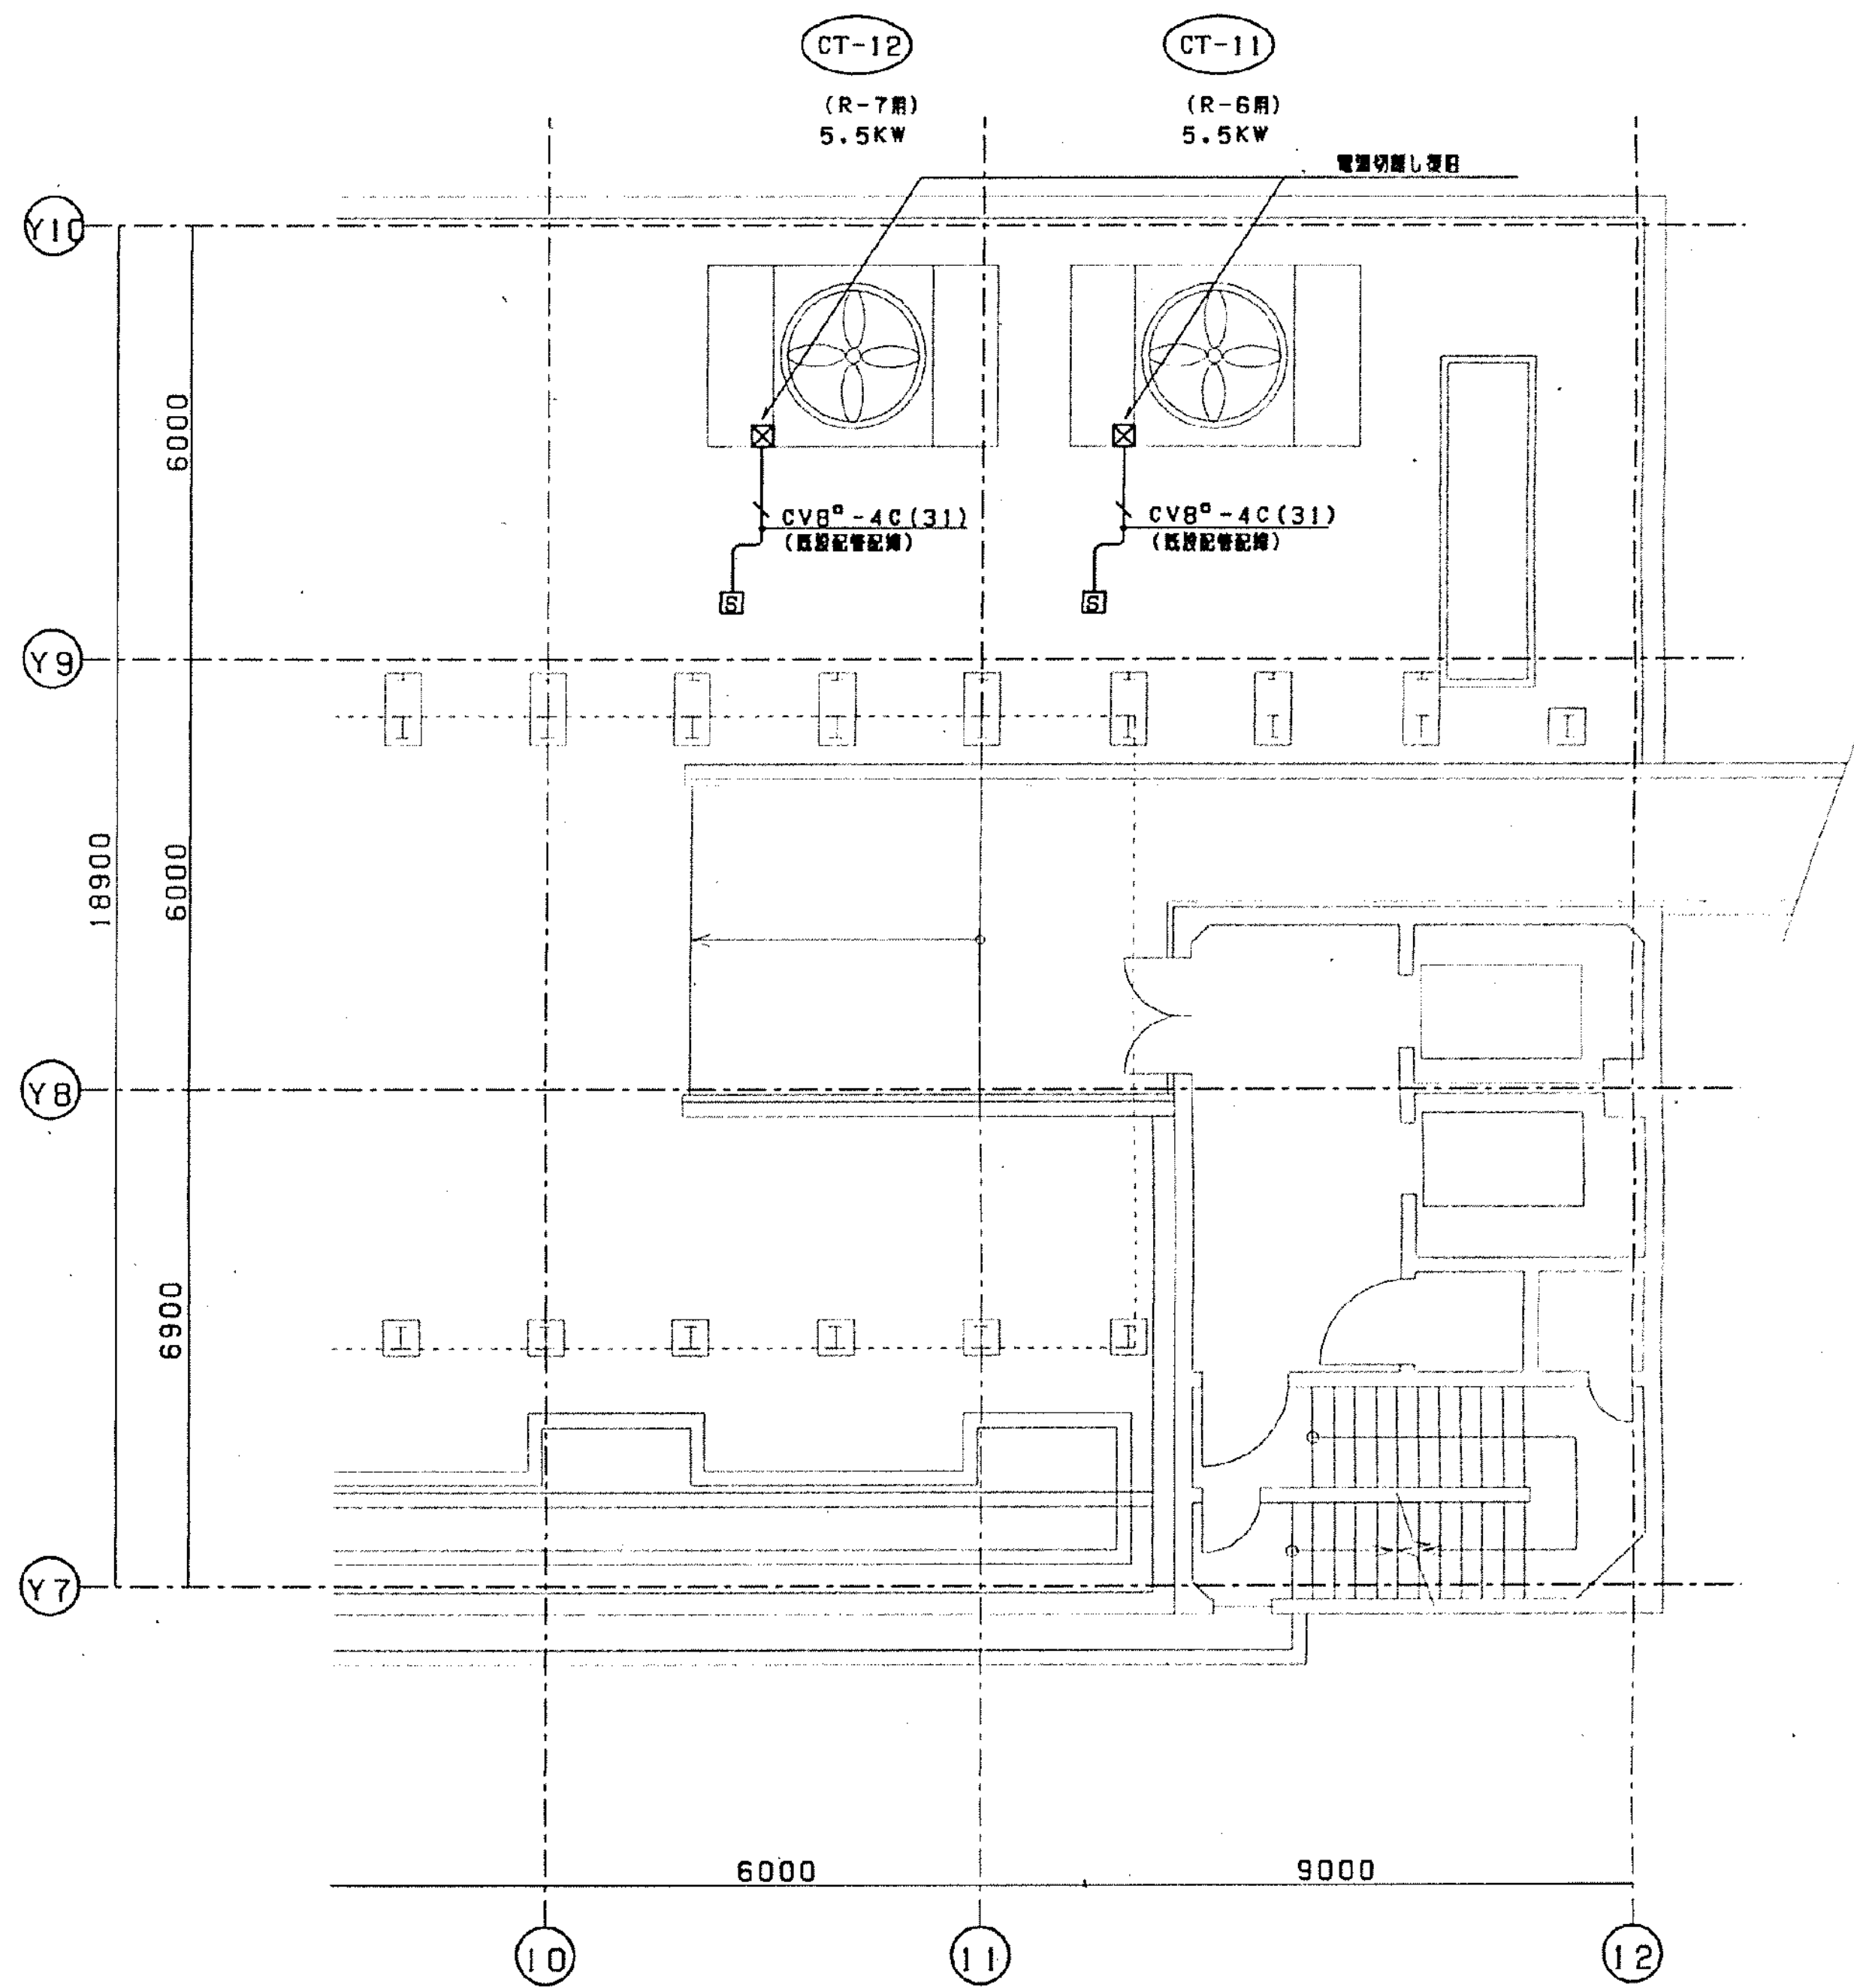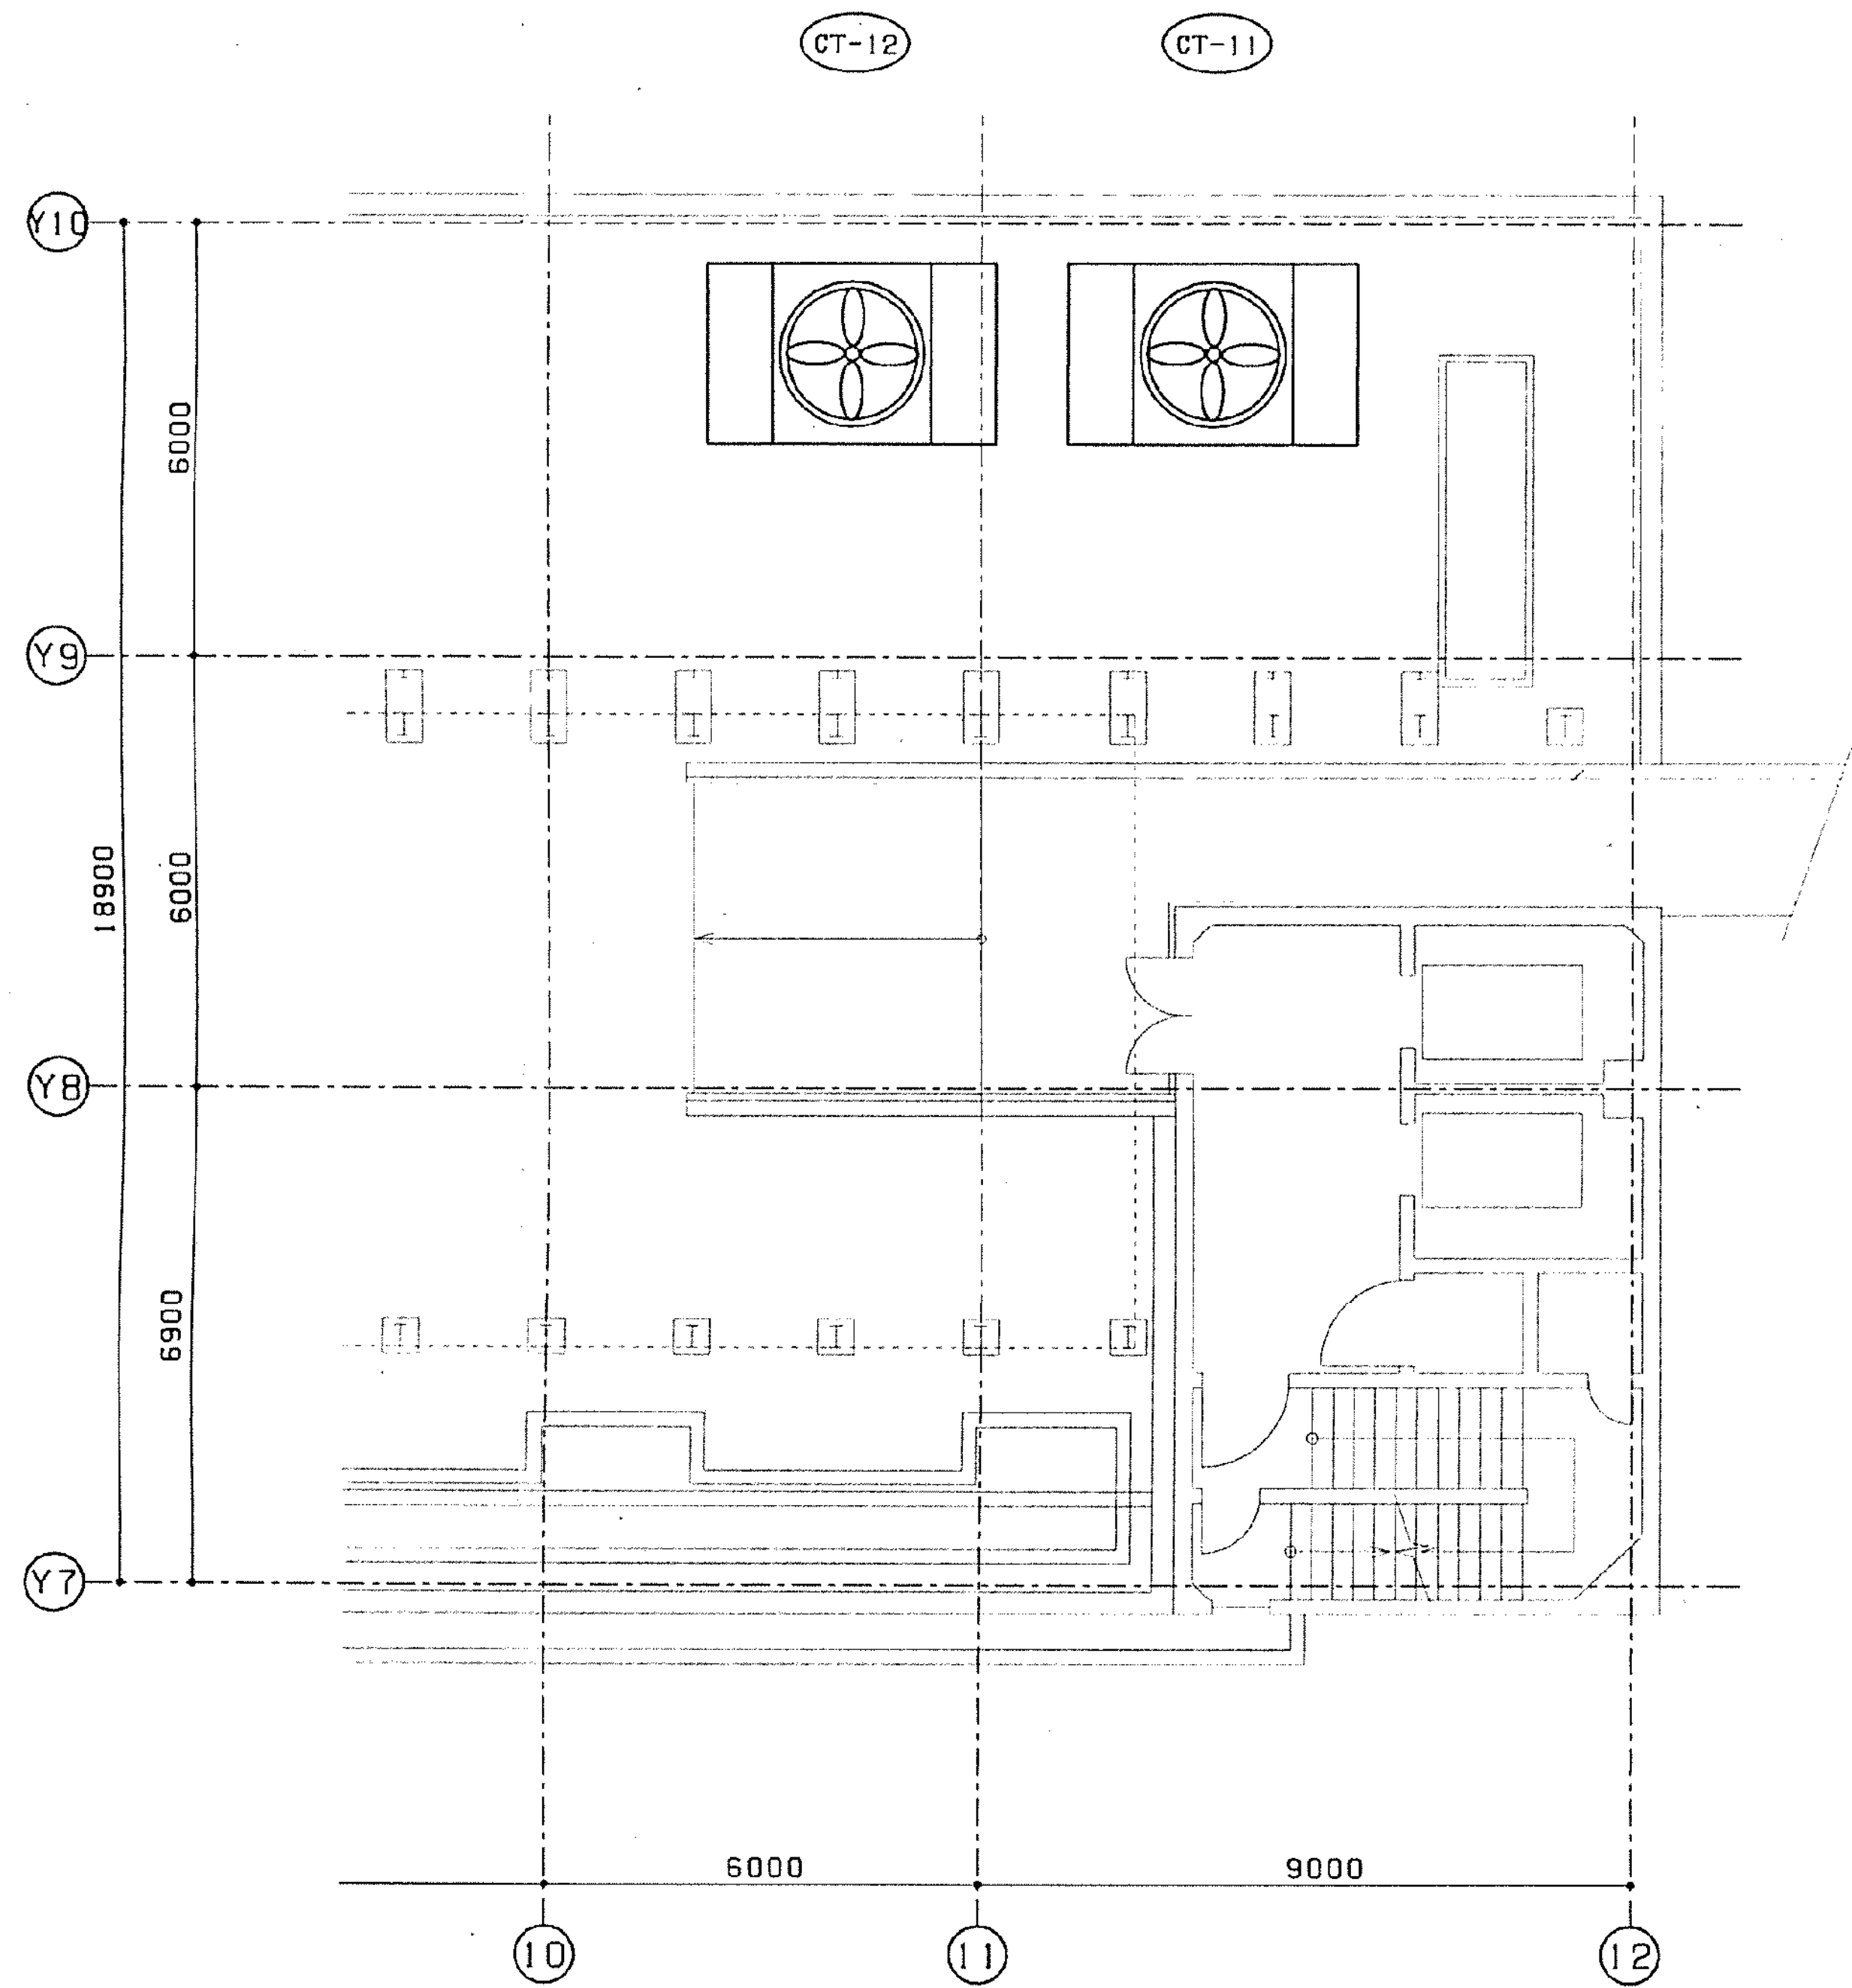



工事名	市民病院空調機等改修工事	年月日	H15・2
ME	(3) 冷却塔ベアリング交換工事	縮尺	1/100
図面 番号	21-5	設計事務所	
常務理事	設備課長	係長	技士
(財) 横浜市建築保全公社			

西病棟 屋上機器設置スペース(機械) S=1/100

* 図示油却略のベアリングの交換を行う。
(電動機 3φ 200V 5.5KW 4P)

西病棟 屋上機器設置スペース(電気) S=1/100

工事種別	用途番号	建物種類番号	建物固有番号	施設番号	図面種類番号	図面固有番号	特殊記号
H							

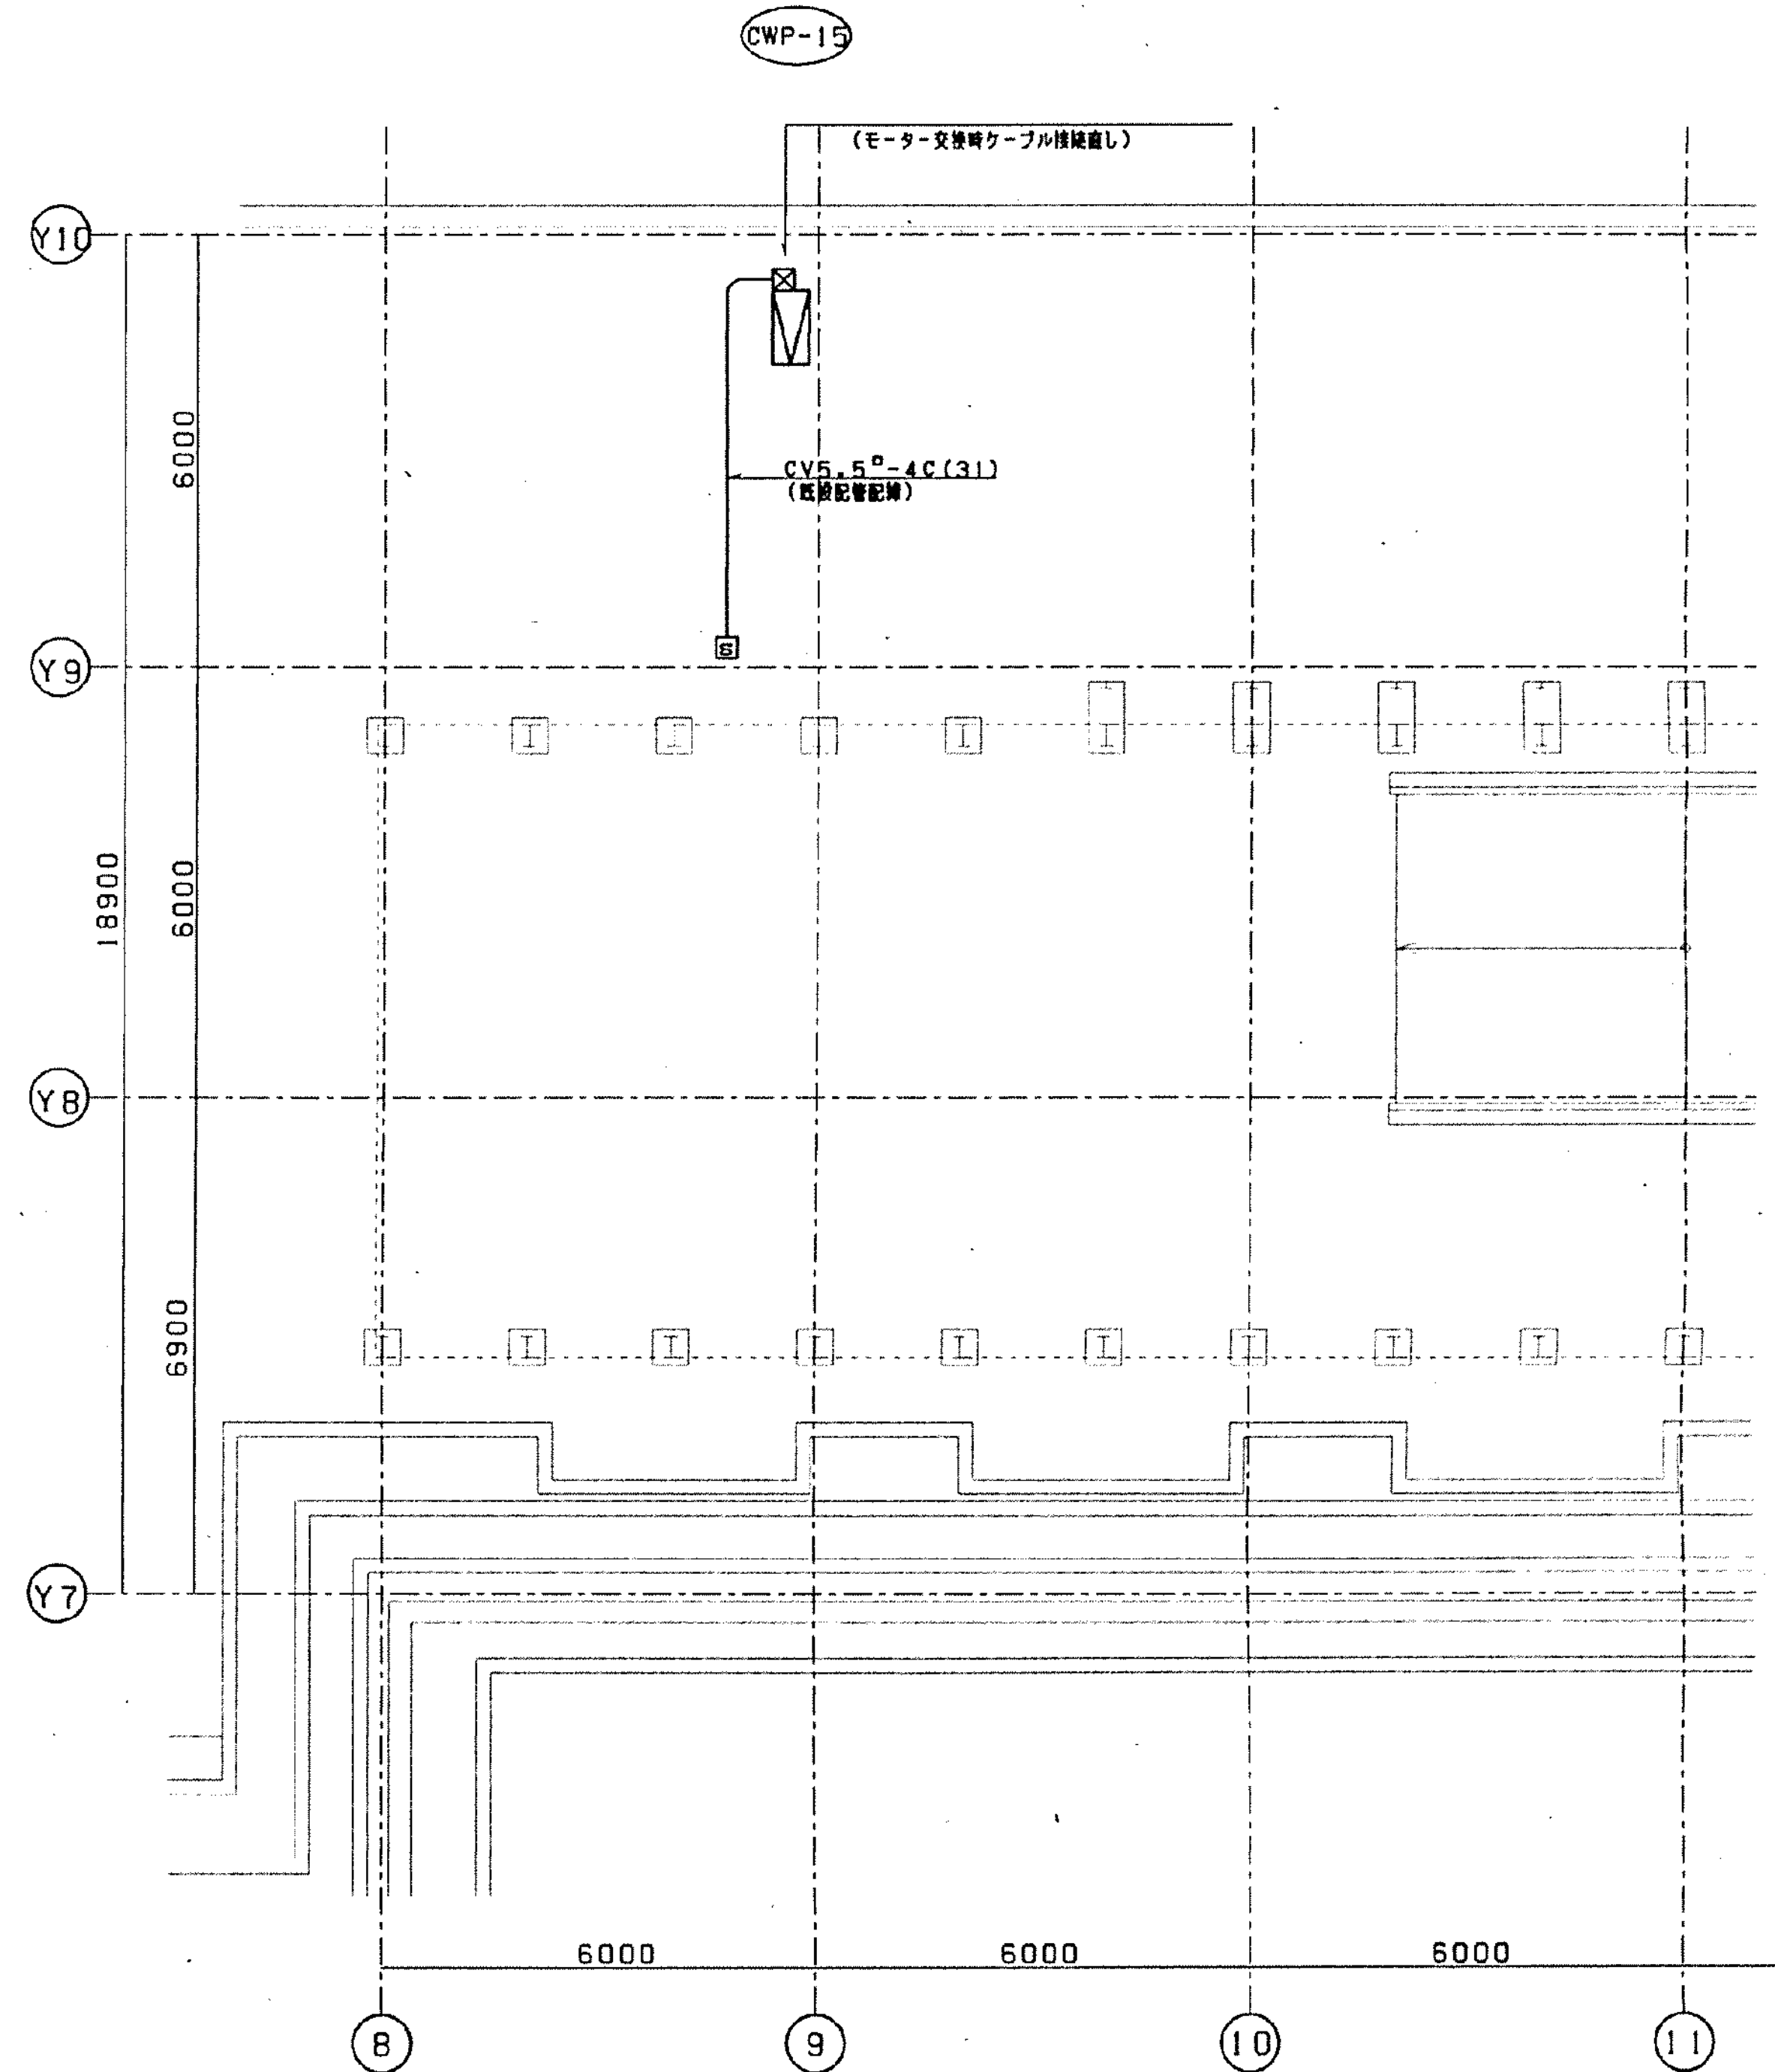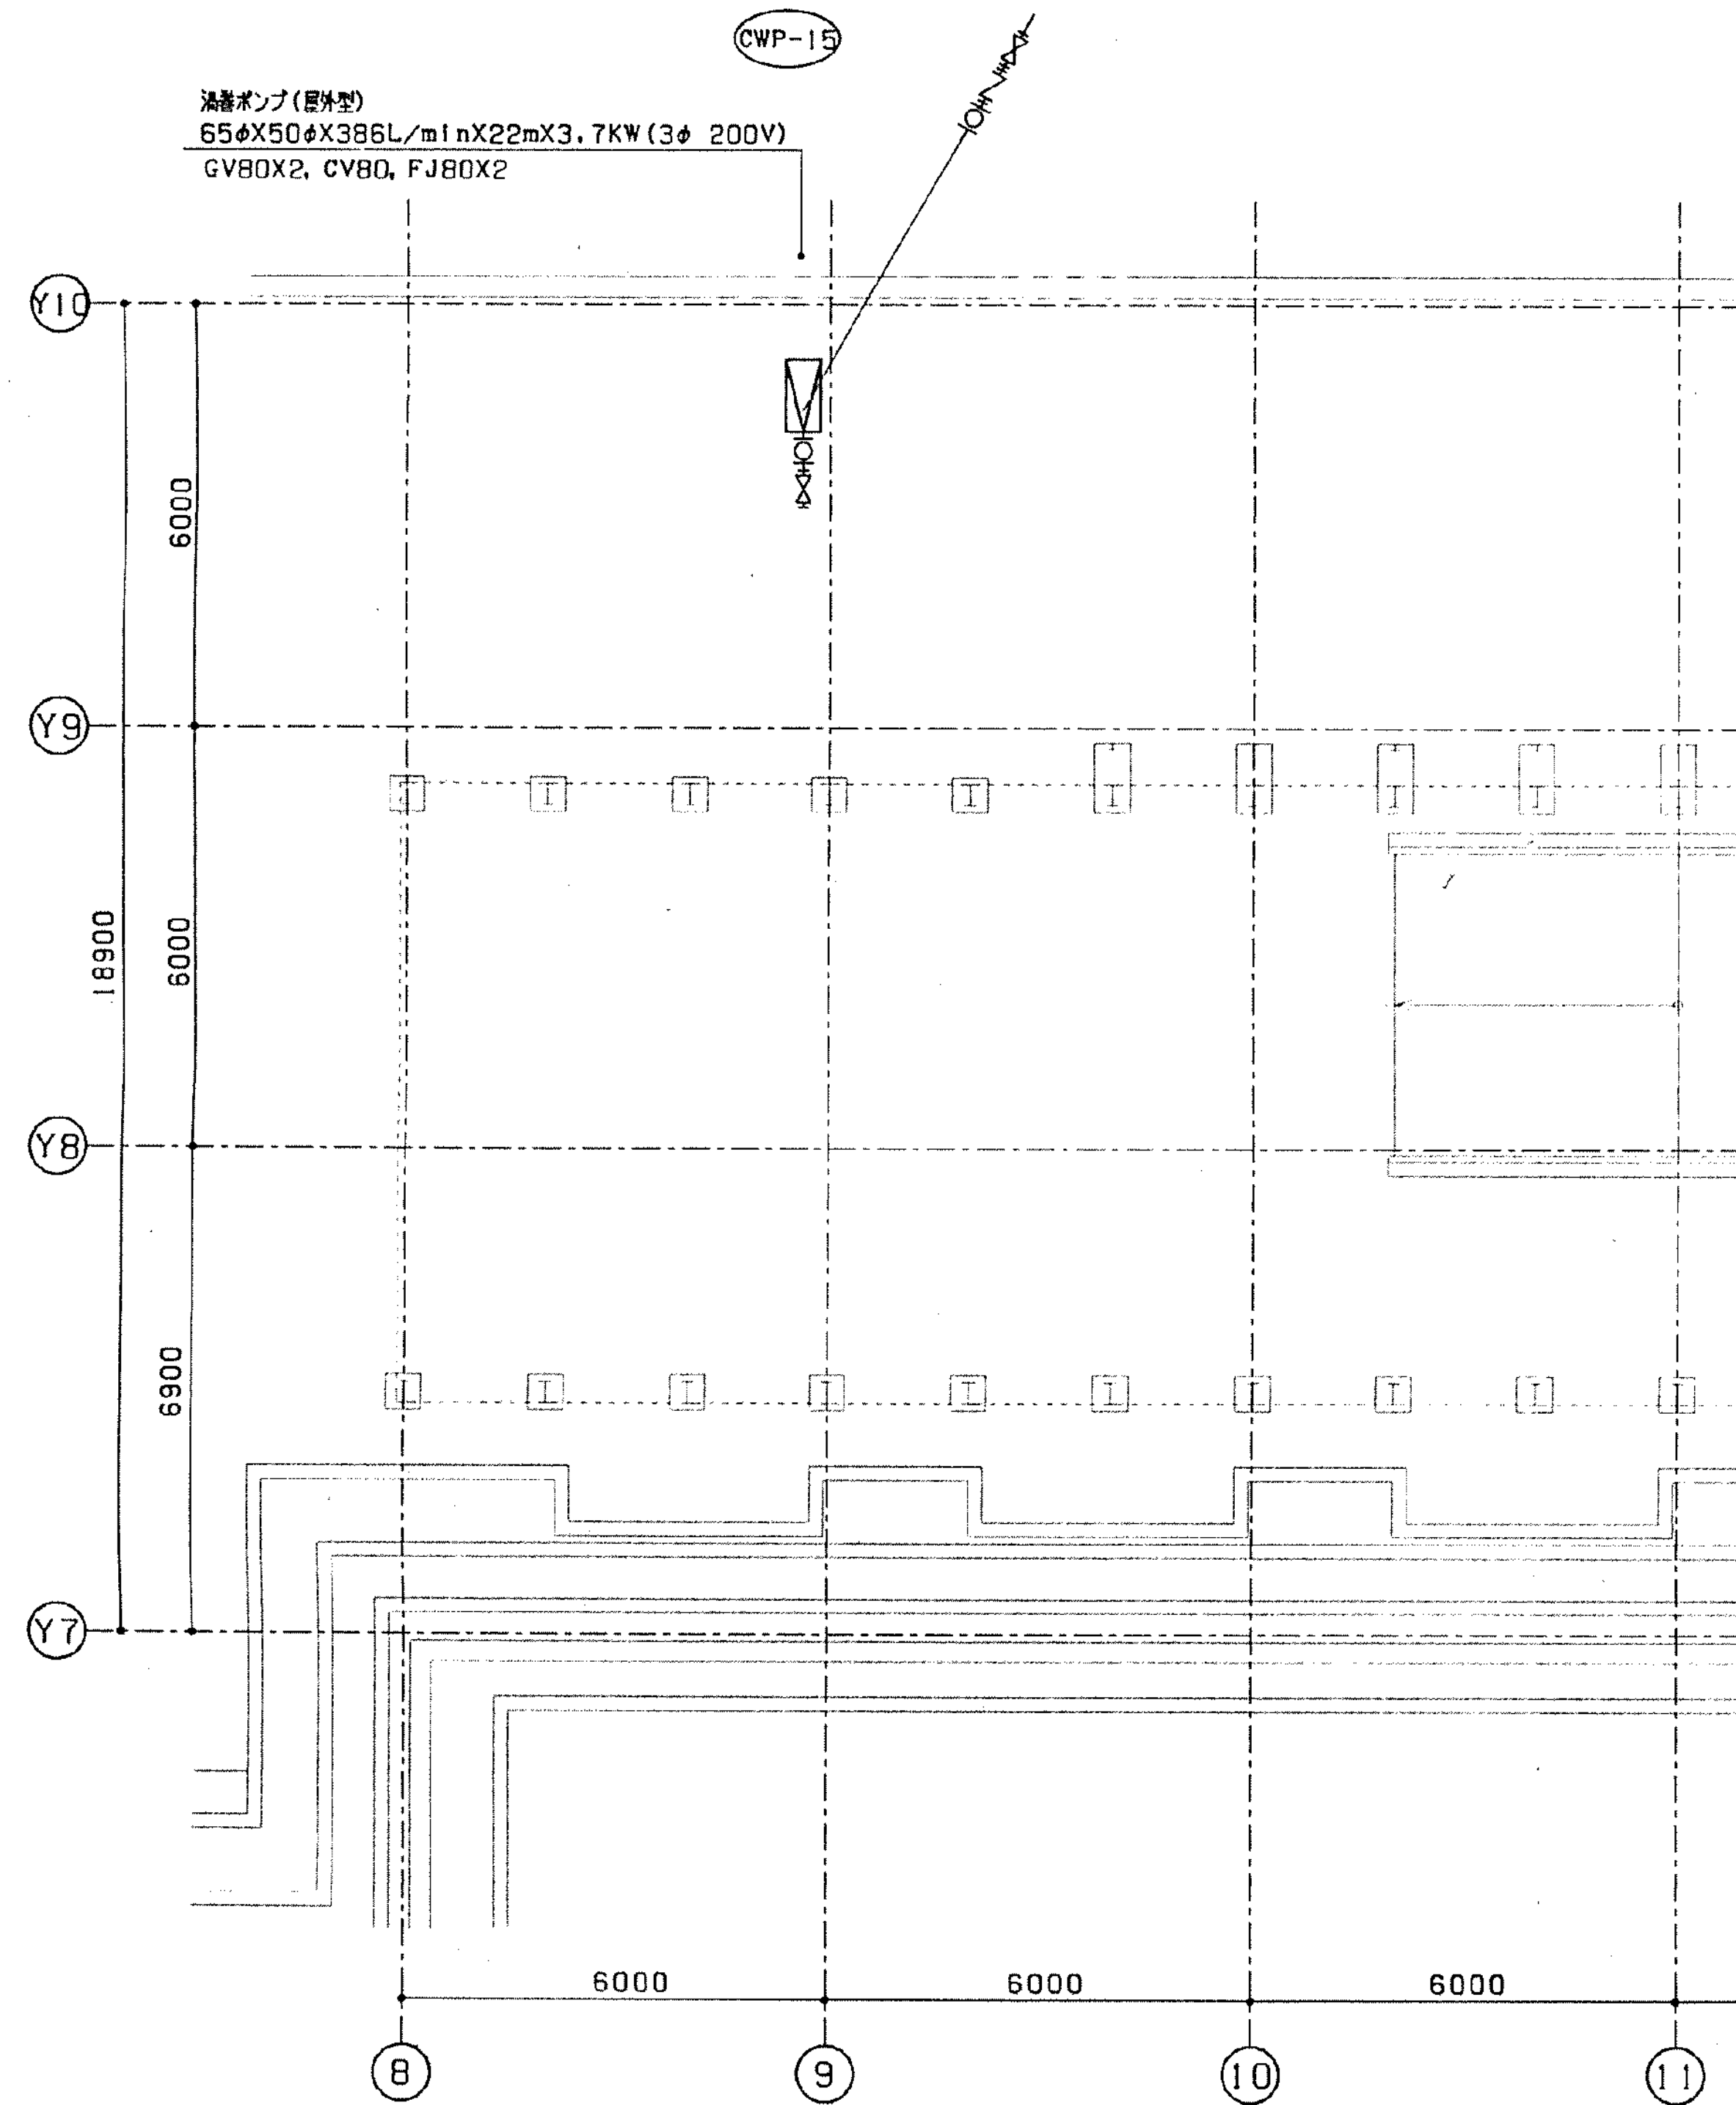


工事名	市民病院空調機等改修工事	年月日	H15.2
ME	(4) 冷却水ポンプ更新工事	縮尺	1/100
図面番号	21-6	設計事務所	
常務理事	設備課長	設計士	設計士
(財) 横浜市建築保全公社			


西病棟 屋上機器設置スペース(機械) S=1/100


※図示のポンプ本体及びその廻りの配管付属品を撤去、新設する。

西病棟 屋上機器設置スペース(電気) S=1/100

図面番号 E3－46											株式会社 協和コンサルタンツ一級建築士事務所										一級建築士 登録第122018号 嶋谷 廣宣										横浜市医療局病院経営本部										工 事 名 旧横浜市立市民病院 解体工事									
											一級建築士事務所東京都登録第13109号										年月日 令和 年 月 縮尺 N S										図面名称 2002_市民病院_空調機等改修工事																			
											KYOWA ENGINEERING CONSULTANTS CO., LTD.										設 計 者										施 設 番 号										棟番号 完成年度 図面種類 図面枚数 図面番号									
											CONSULTING ENGINEERS & ARCHITECTS										株式会社 協和コンサルタンツ 一級建築士事務所																				0 3 1 3 8 E3 - 46									

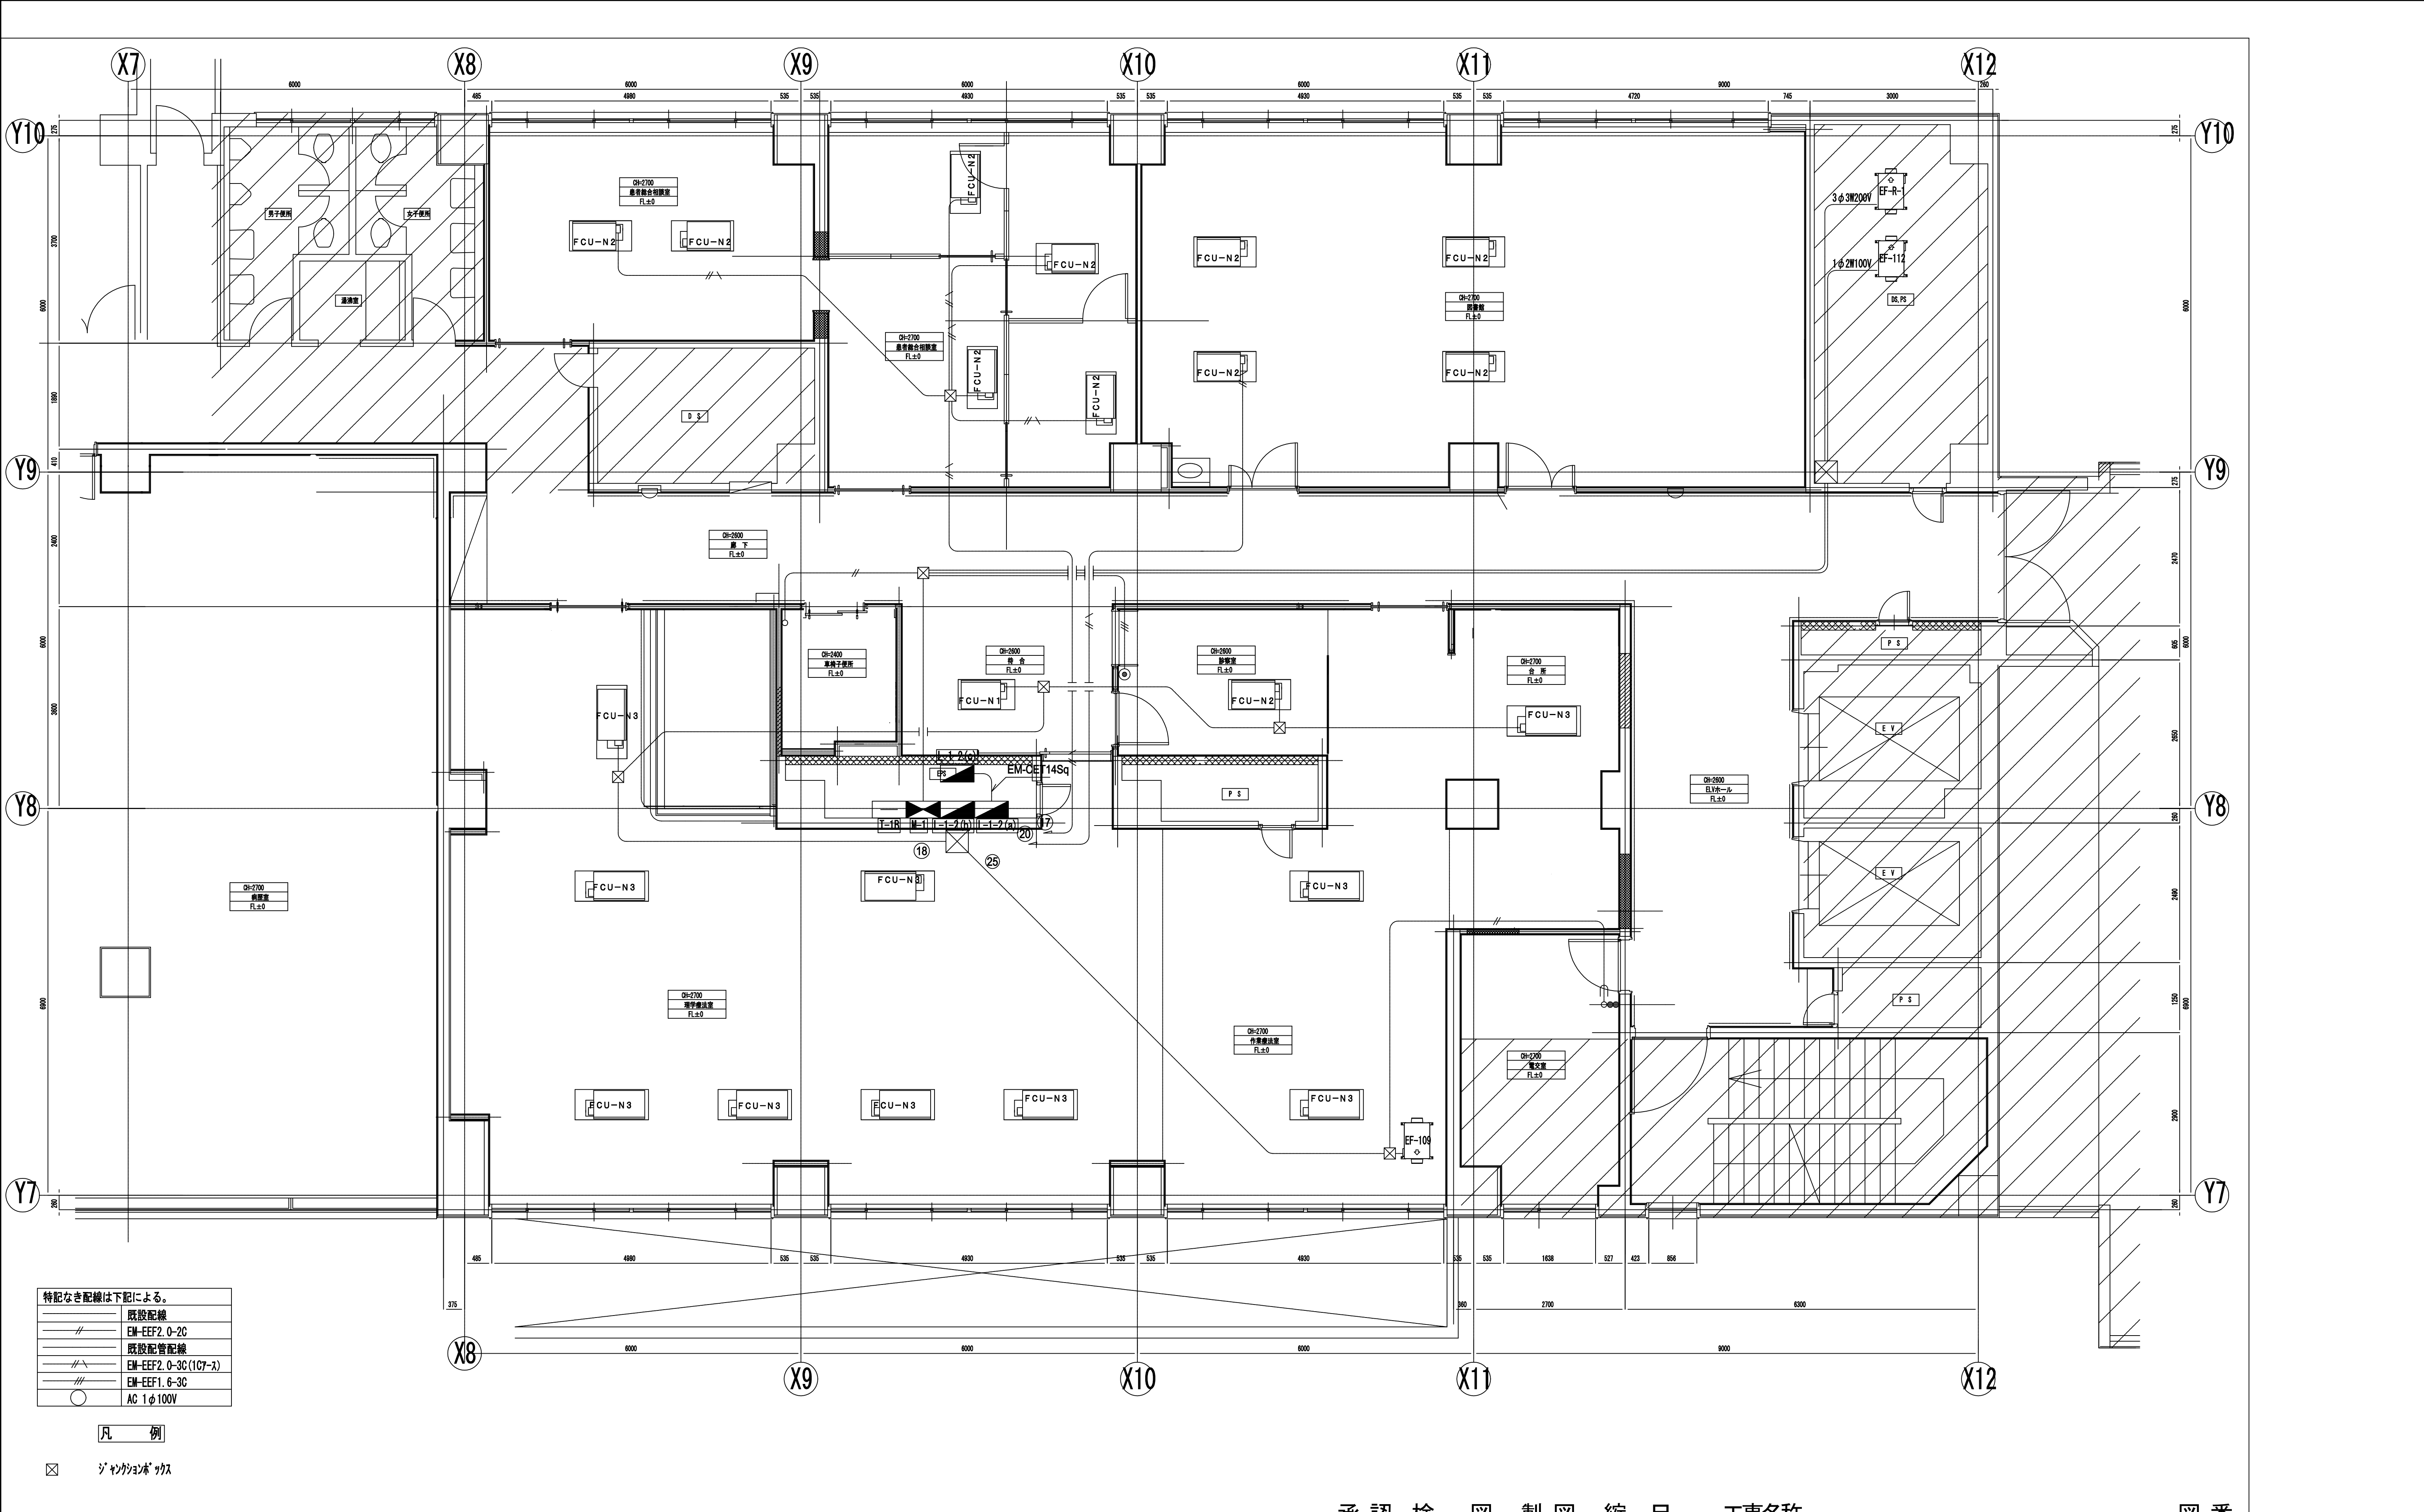

訂 正			<div></div> <div>会津電業株式会社</div> <div>AIDU DENGYO CO., LTD.</div>	承認	検	図	製	図	縮	尺	1/50	付	工事名称 市民病院内視鏡センター（仮称）等整備工事（電気設備工事）		図面名称 西病棟1階 リハビリ室 患者相談室 図書室 幹線・動力設備 平面図	図 番										
													E-23													
図 面 番 号 E3-47													株式会社 協和コンサルタンツ 一級建築士事務所		一級建築士 登録第122018号 嶋谷 廣宣		横浜市医療局病院経営本部		工 事 名 旧横浜市立市民病院 解体工事							
													一級建築士事務所東京都登録第13109号 KYOWA ENGINEERING CONSULTANTS CO., LTD. CONSULTING ENGINEERS & ARCHITECTS				年 月 日 令和 年 月 縮 尺 1/50		図面名称 2006.市民病院 内視鏡センター（仮称）等 整備工事（電気設備工事）							
															設 計 者		施 設 番 号		棟 番 号		完 成 年度		図 面 枚 数		図 面 番 号	
															株式会社 協和コンサルタンツ 一級建築士事務所				03		E		138		E3-47	

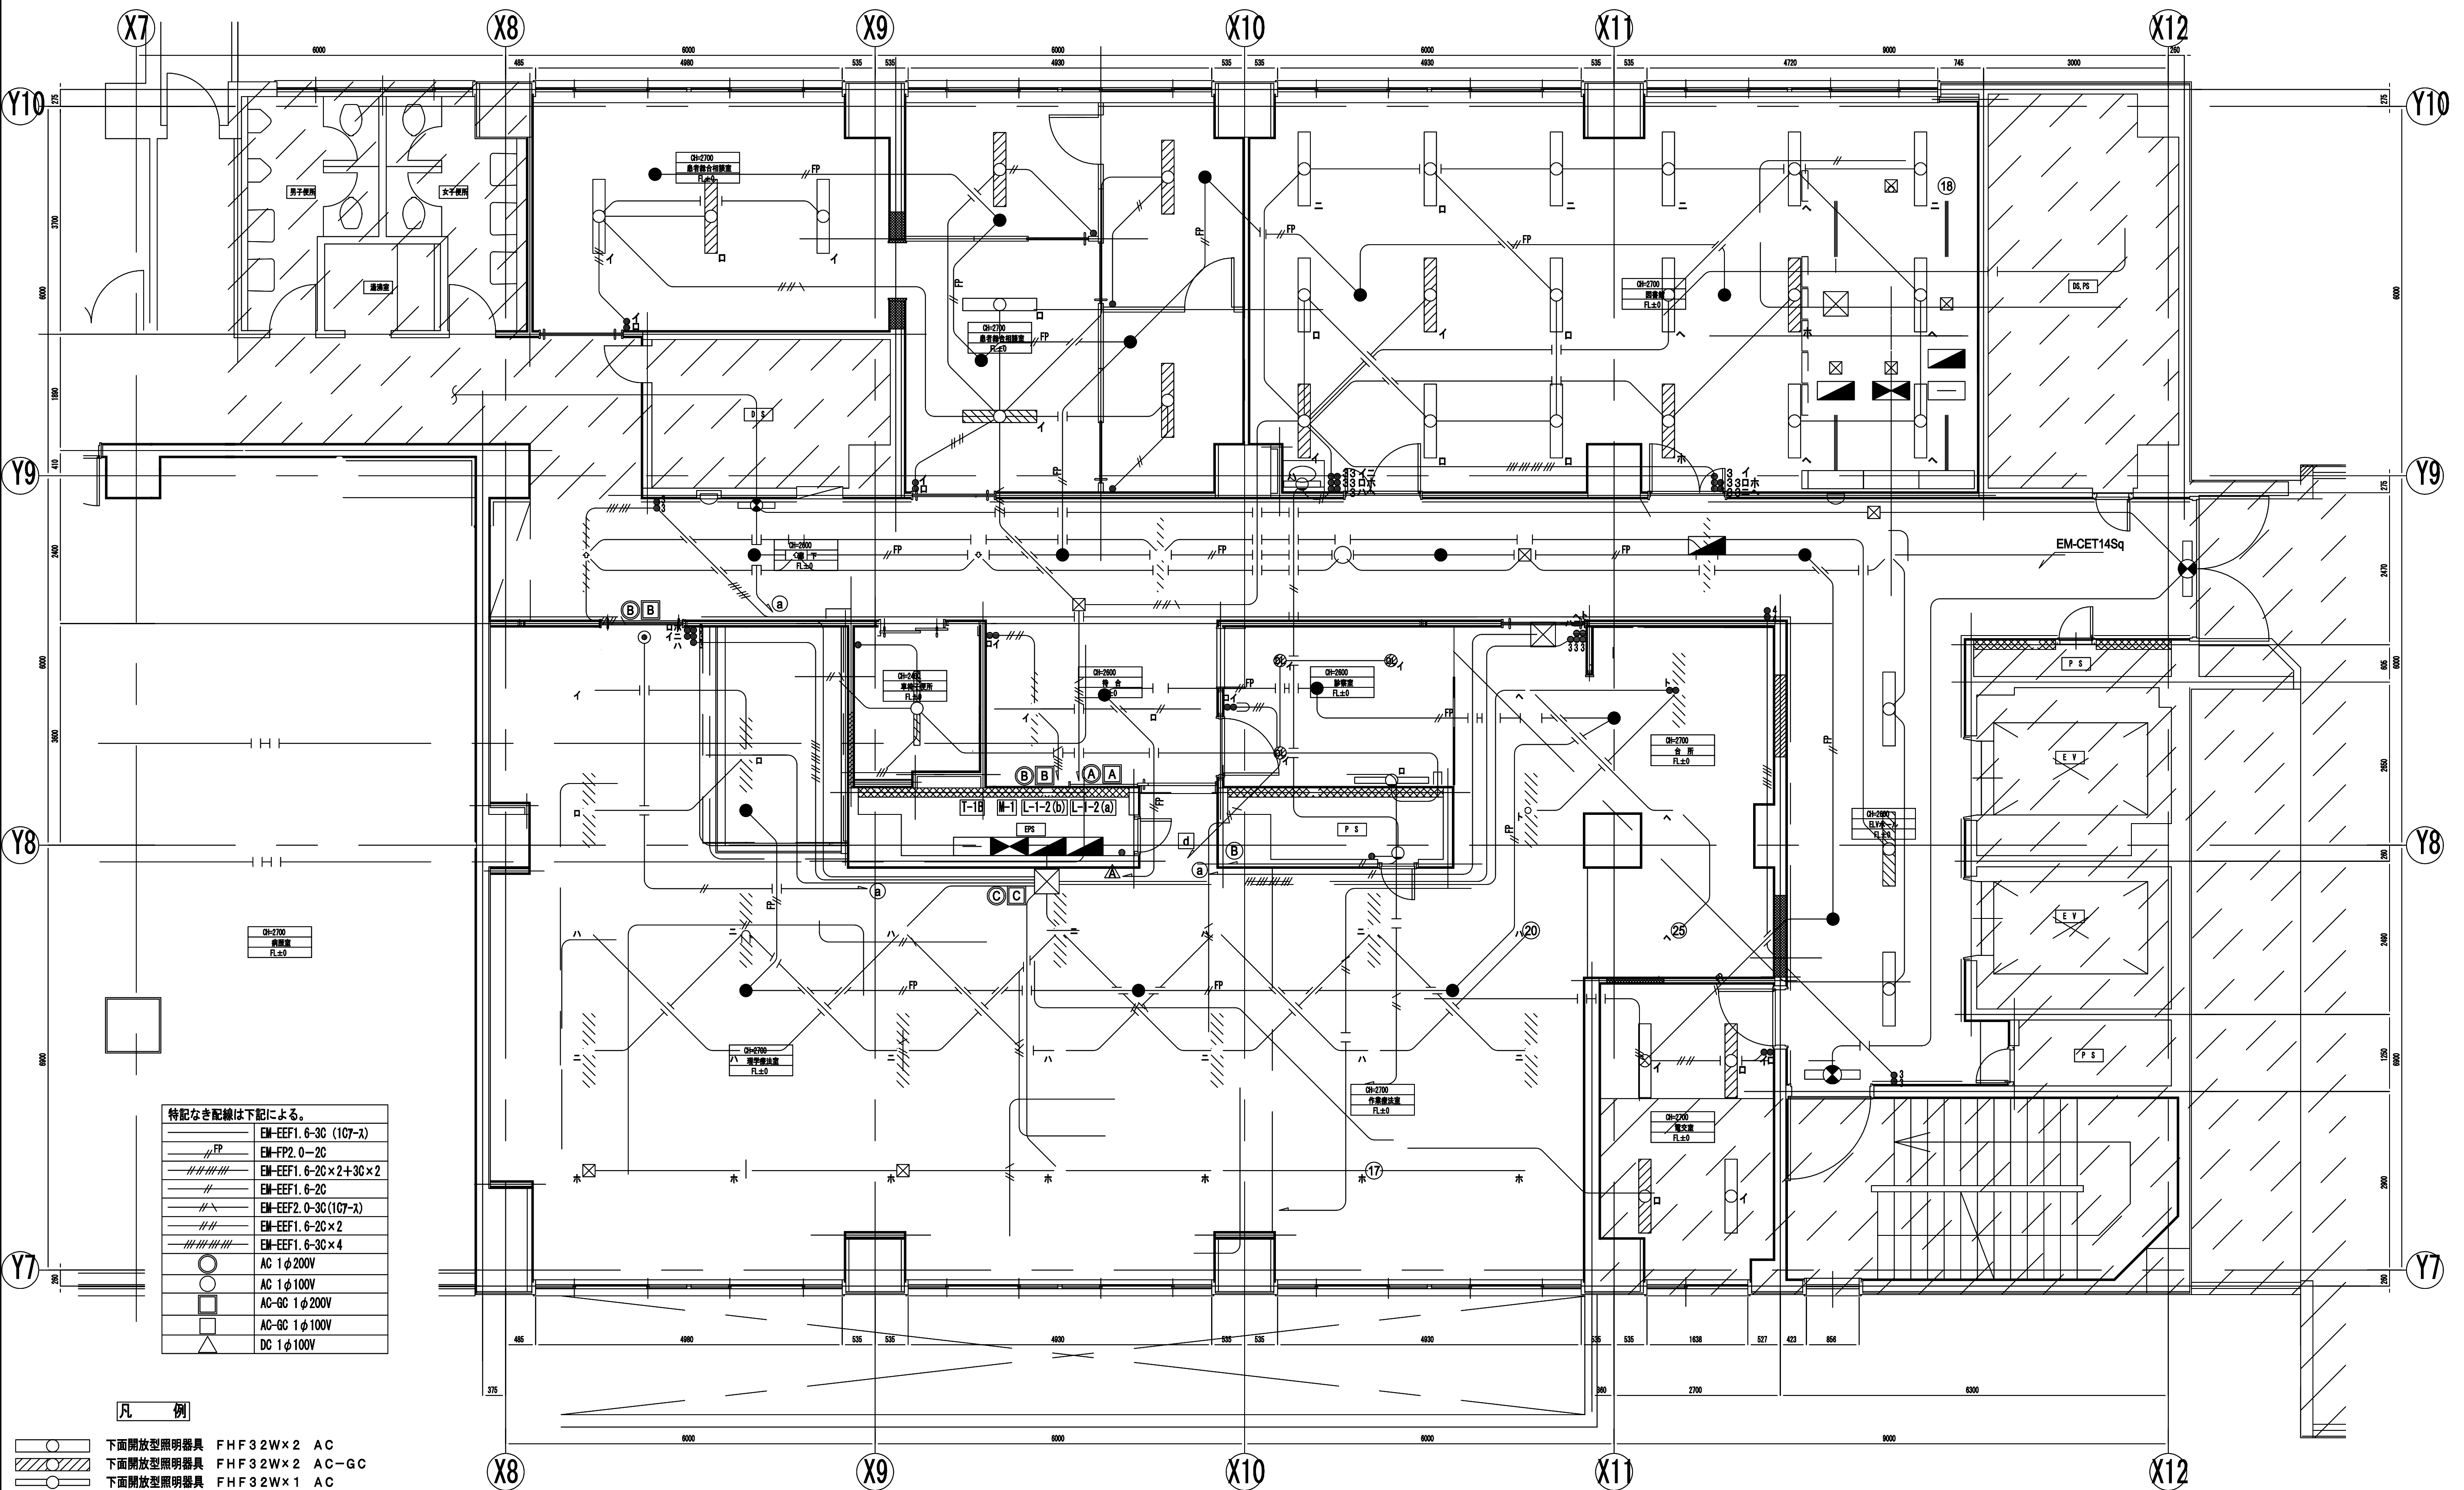

訂正

図面番号

E3-48


会津電業株式会社
AIDU DENGYO CO., LTD.

承認 検 図 製 図 縮 尺
日 付

工事名称
図面名称
市民病院内視鏡センター（仮称）等整備工事（電気設備工事）


図 番
E-24

図面番号	株式会社 協和コンサルタンツ 一級建築士事務所				一級建築士 登録第122018号 嶋谷 廣宣		横浜市医療局病院経営本部		工 事 名		旧横浜市立市民病院 解体工事			
	一級建築士事務所東京都登録第13109号 KYOWA ENGINEERING CONSULTANTS CO., LTD. CONSULTING ENGINEERS & ARCHITECTS				年月日 令和 年 月 縮尺 1/50		設 計 者		図面名称		2006.市民病院 内視鏡センター（仮称）等 整備工事（電気設備工事）			
	株式会社 協和コンサルタンツ 一級建築士事務所				施 設 号		施 工 号		図面枚数		図面番号			
					0 3		E		1 3 8		E3-48			

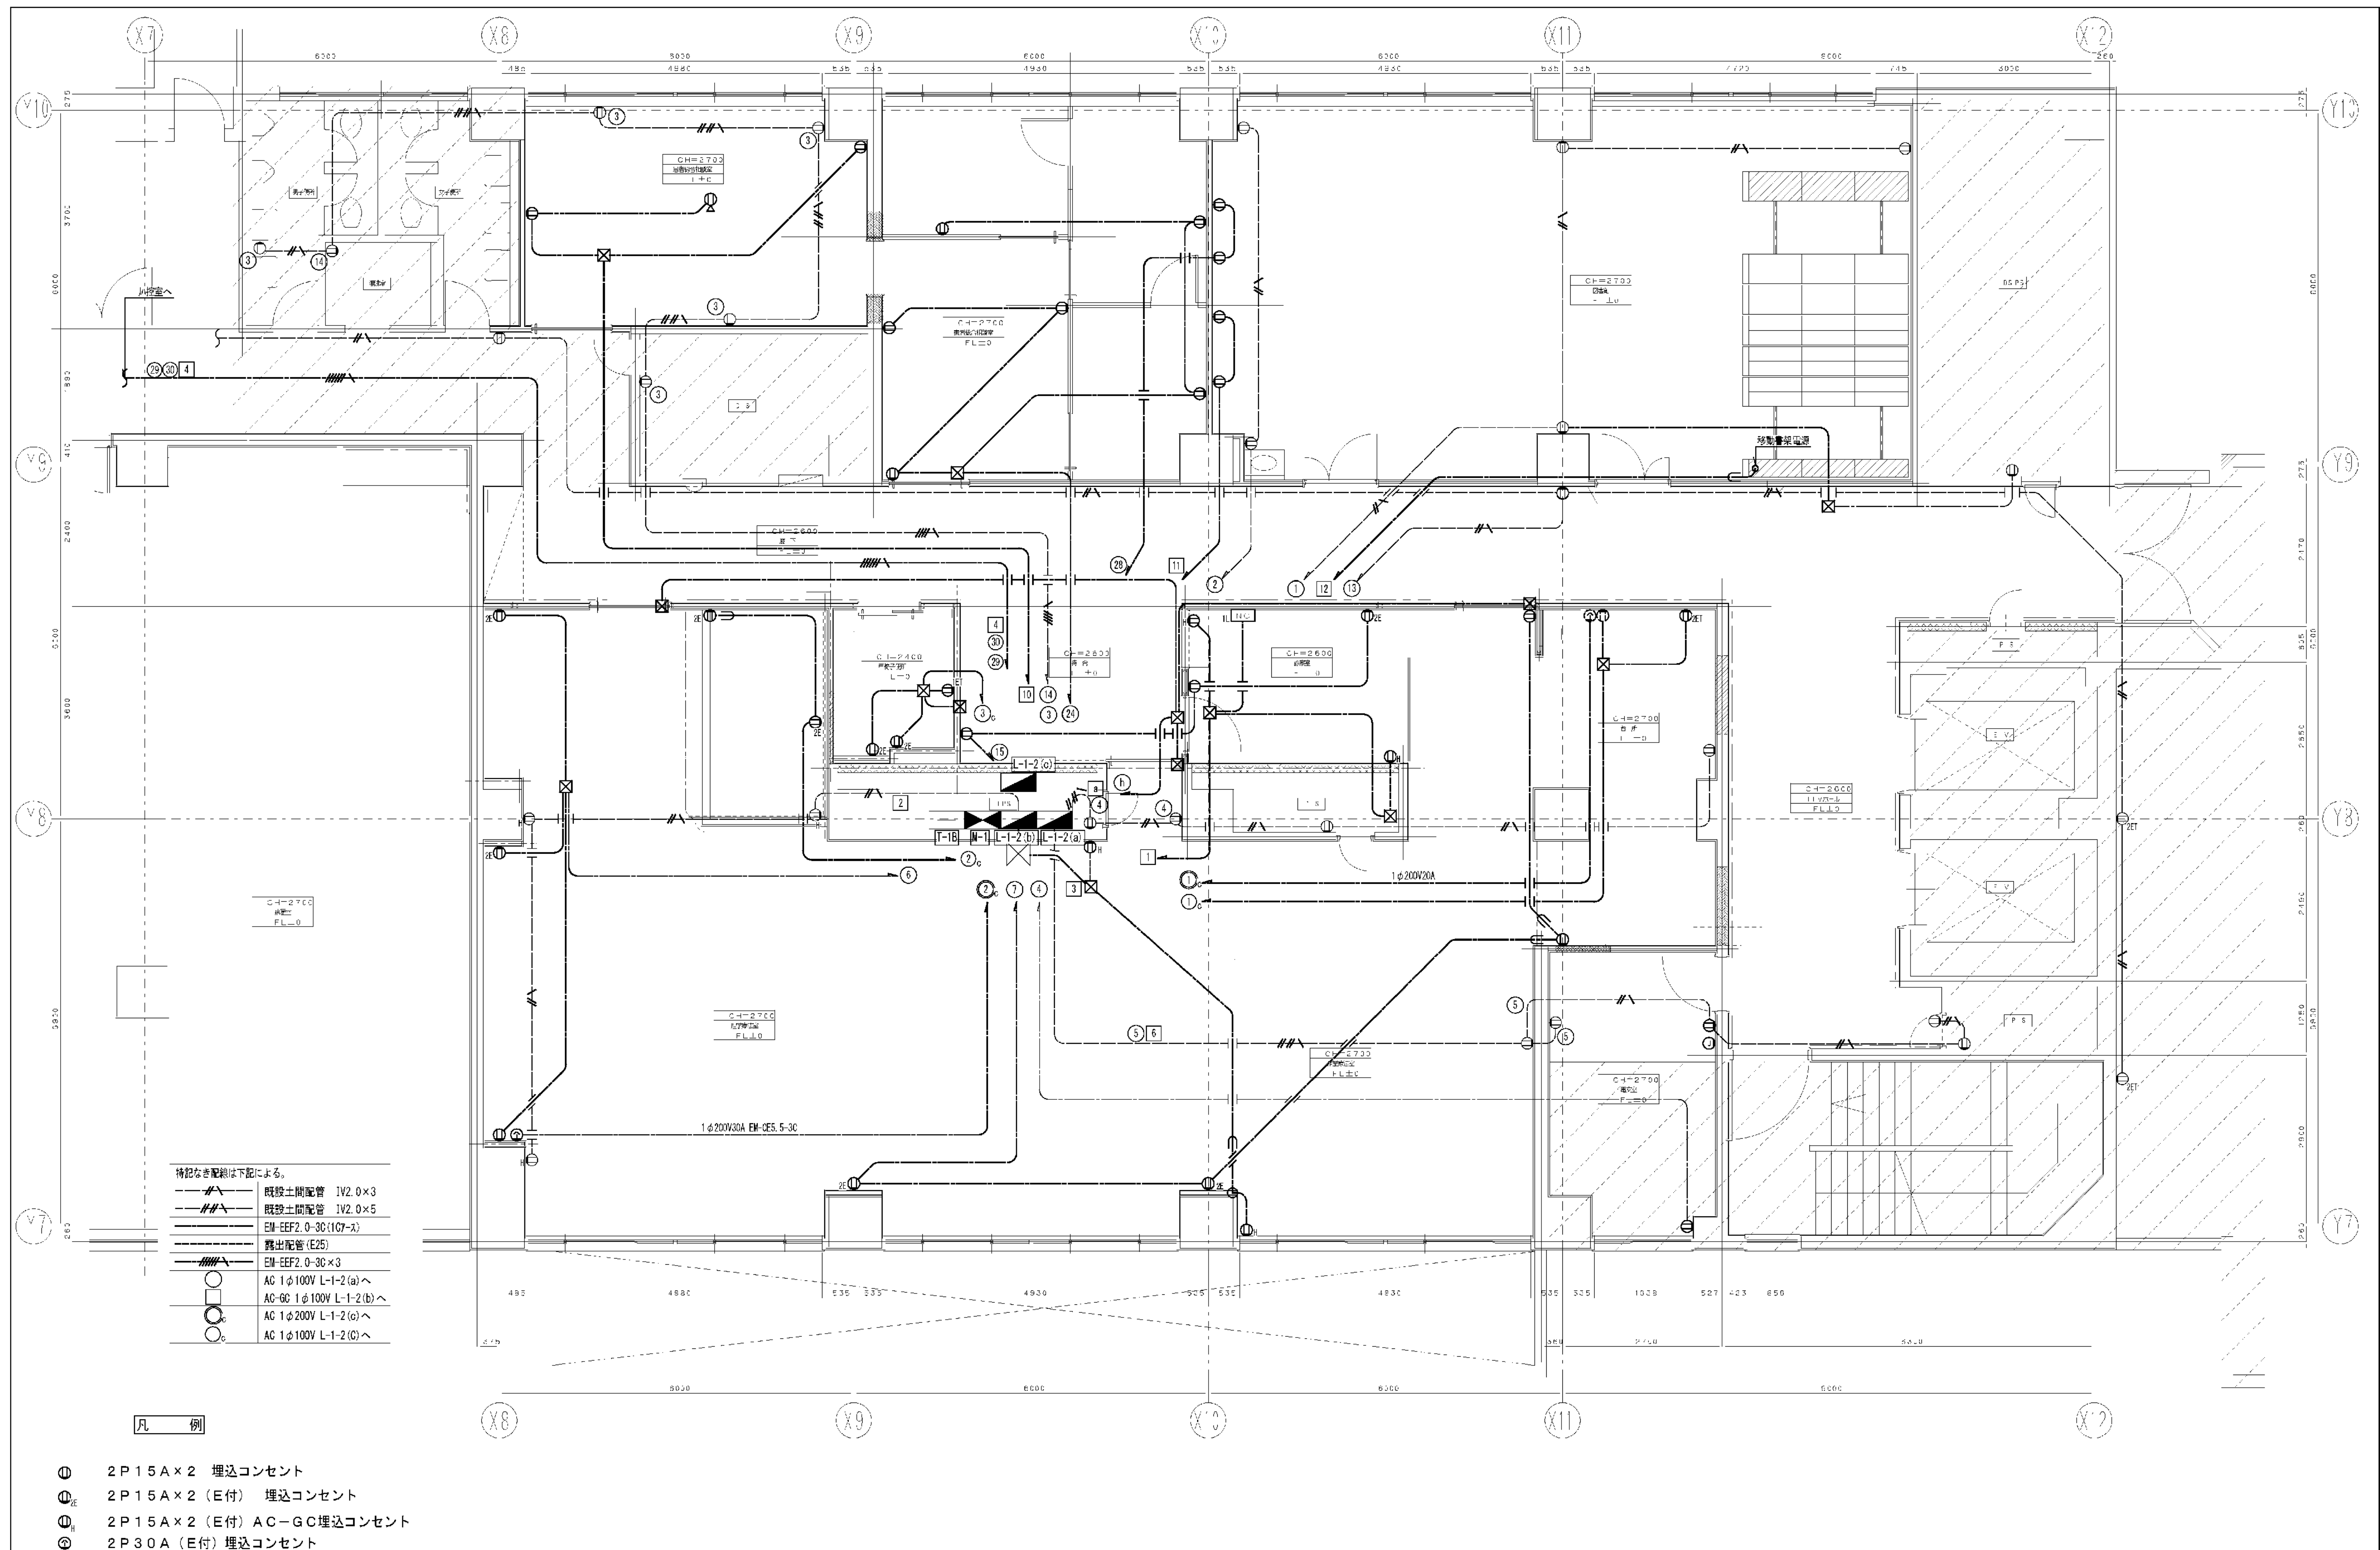



訂 正		 会津電業株式会社 AIDU DENGYO CO., LTD.	承認	図	製図	縮尺 1/50	工事名称 市民病院内視鏡センター（仮称）等整備工事（電気設備工事）	図番 E-25
						日付	図面名称 西病棟1階 リハビリ室 患者相談室 図書室 コンセント設備 平面図	


図 面 番 号 E3 - 49		株式会社 協和コンサルタンツ一級建築士事務所 一級建築士事務所東京都登録第13109号 KYOWA ENGINEERING CONSULTANTS CO., LTD. CONSULTING ENGINEERS & ARCHITECTS 一級建築士事務所	一級建築士 登録第122018号 嶋谷 廣宣	横浜市医療局病院経営本部				工 事 名		旧横浜市立市民病院 解体工事					
				年月日	令和	年	月	縮 尺	NS	図面名称		2006 市民病院 内視鏡センター（仮称）等 整備工事（電気設備工事）			
				設 計 者				施 設 番 号		完成 年度	図面 種類	図面枚数	図面番号		
				株式会社 協和コンサルタンツ 一級建築士事務所							0 3	E	1 3 8	E3 - 49	

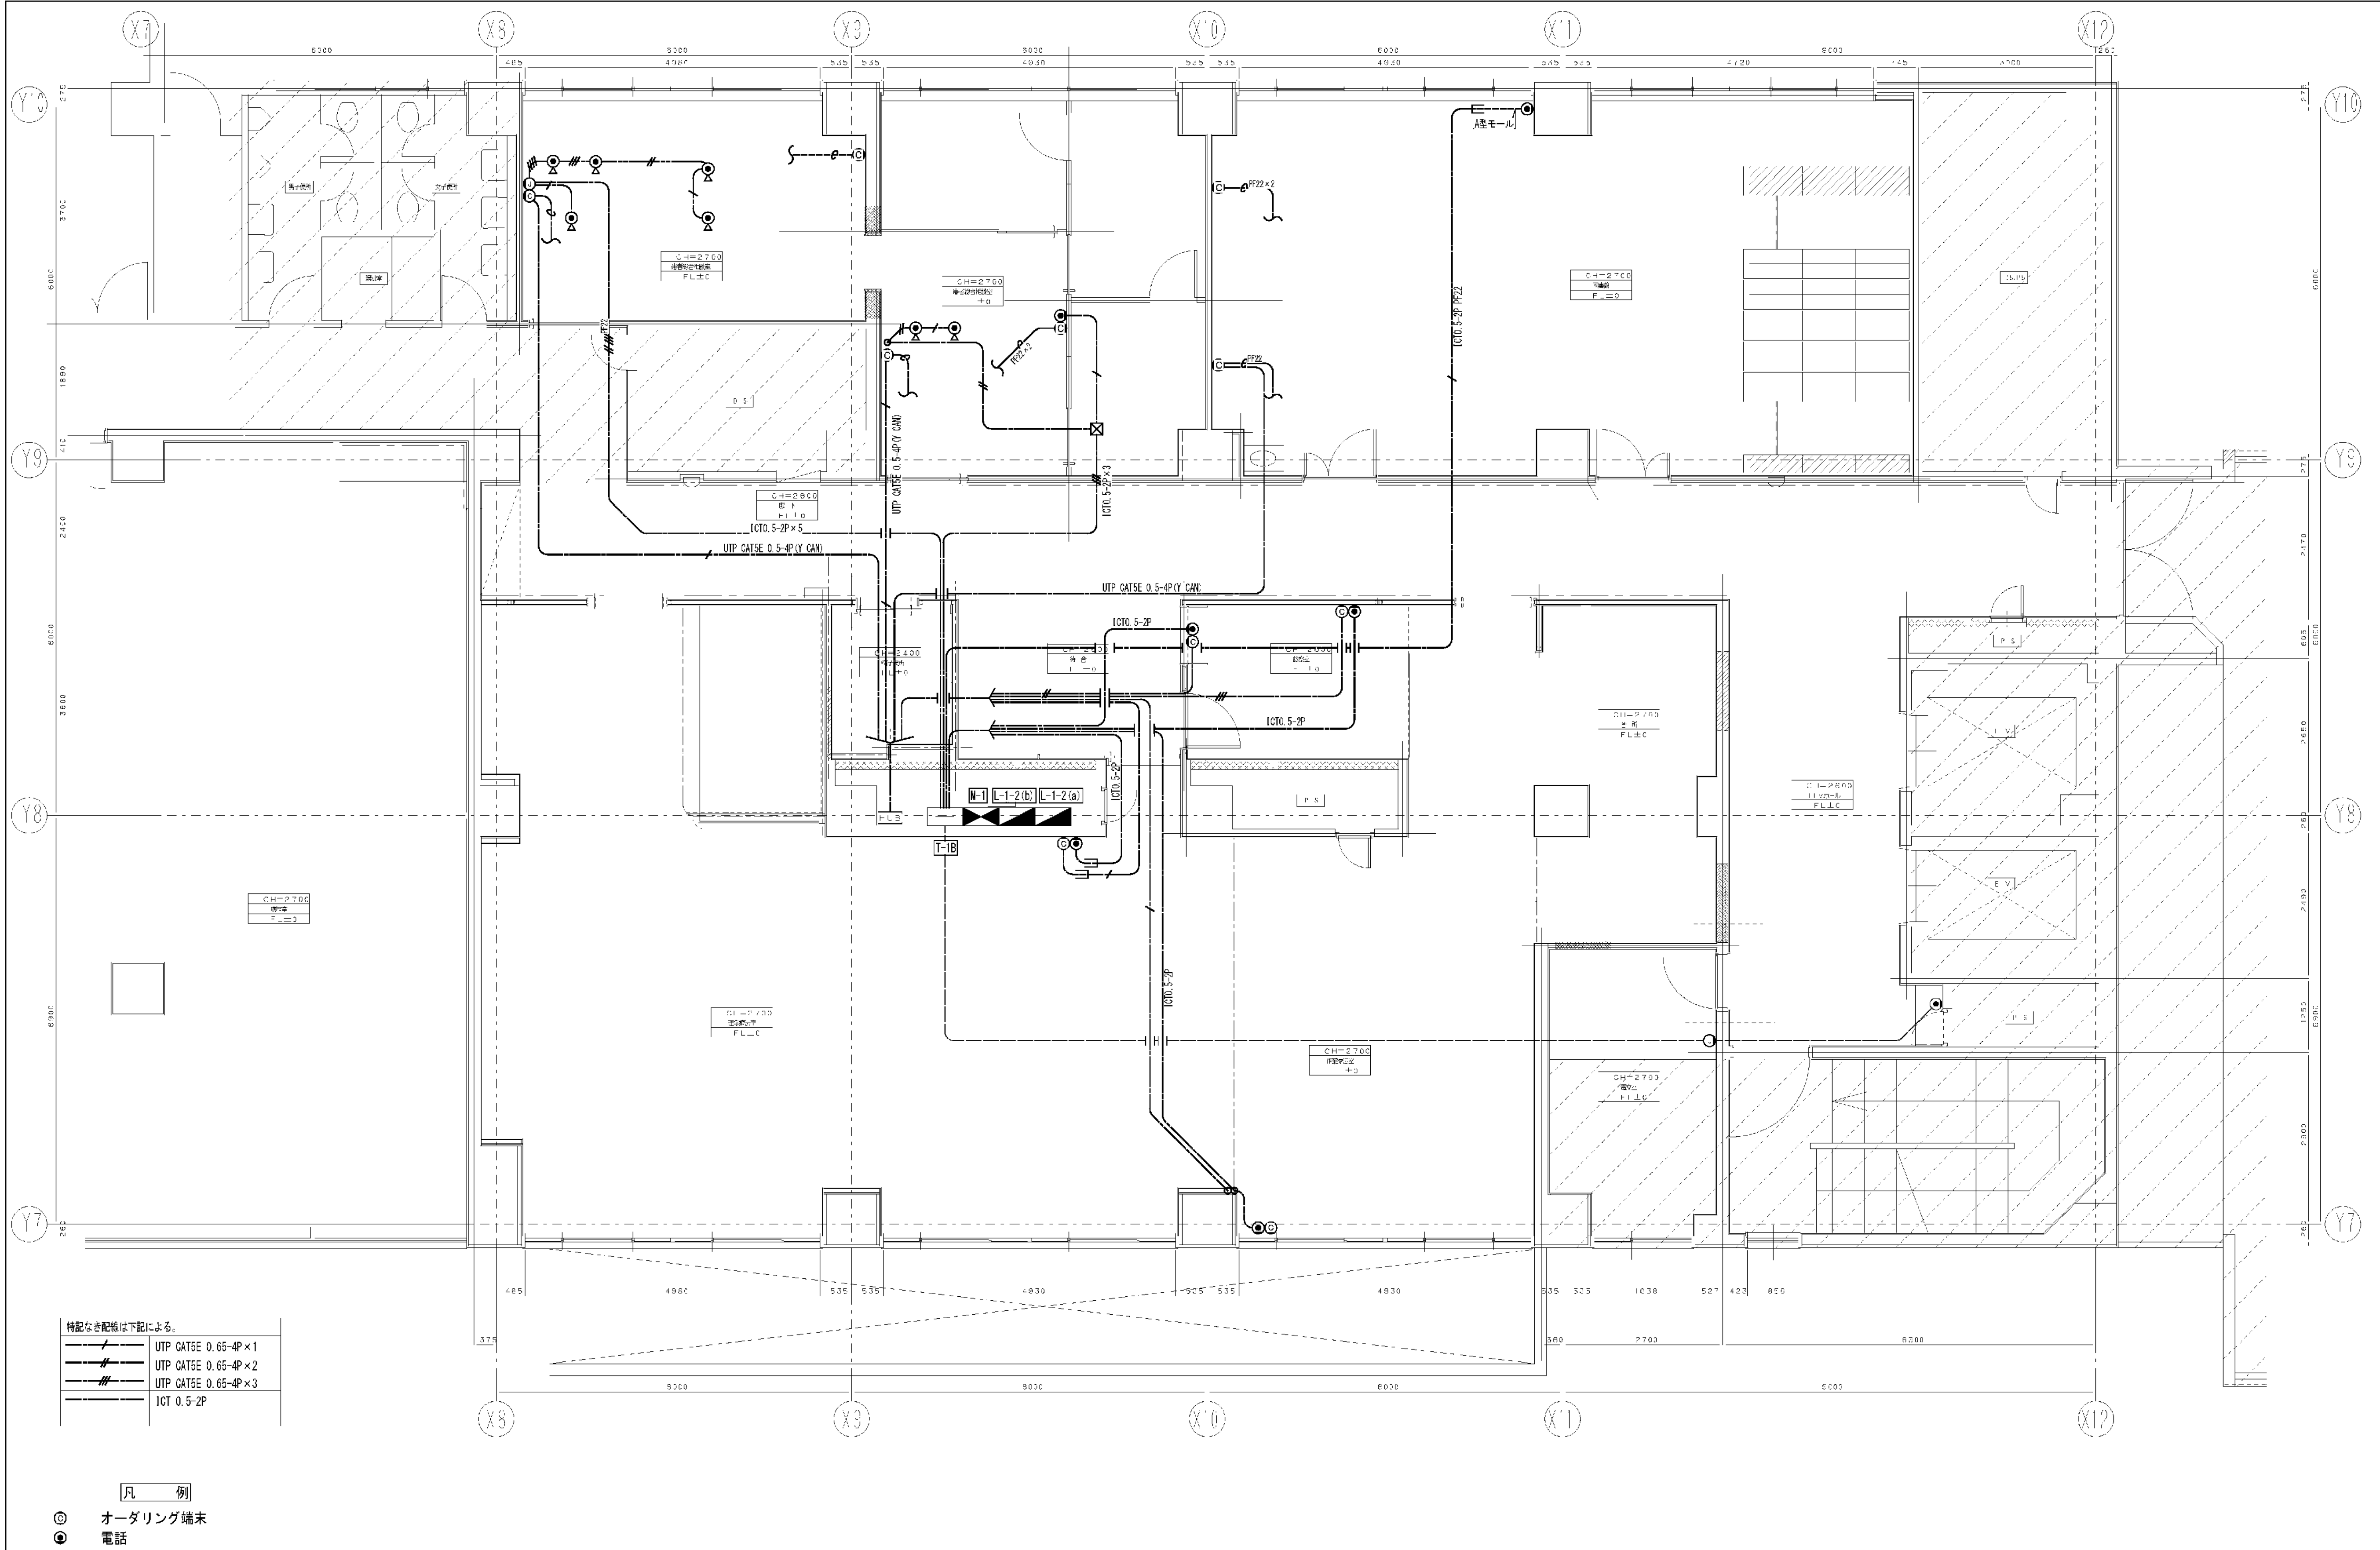



訂 正		<div> 会津電業株式会社 AIDU DENGYO CO., LTD.</div>	承認	検	図	製	図	縮 尺 1/50	工事名称 市民病院内視鏡センター（仮称）等整備工事（電気設備工事）	図 番 E-27
								日 付	図面名称 西病棟1階 リハビリ室 患者相談室 図書室 電話・LAN設備 平面図	

図面番号 E3-51											株式会社 協和コンサルタンツ一級建築士事務所 一級建築士事務所東京都登録第13109号 KYOWA ENGINEERING CONSULTANTS CO., LTD. CONSULTING ENGINEERS & ARCHITECTS	一級建築士 登録第122018号 嶋谷 廣宣	横浜市医療局病院経営本部	工 事 名 旧横浜市内立市民病院 解体工事
											年月日 令和 年 月 日	縮尺 NS	図面名称 2006.市民病院 内視鏡センター（仮称）等 整備工事（電気設備工事）	図面番号 E3-51
											設 計 者 株式会社 協和コンサルタンツ 一級建築士事務所	図面種類 E	図面枚数 138	図面番号 E3-51
											完成年度 03	図面種類 E	図面枚数 138	図面番号 E3-51

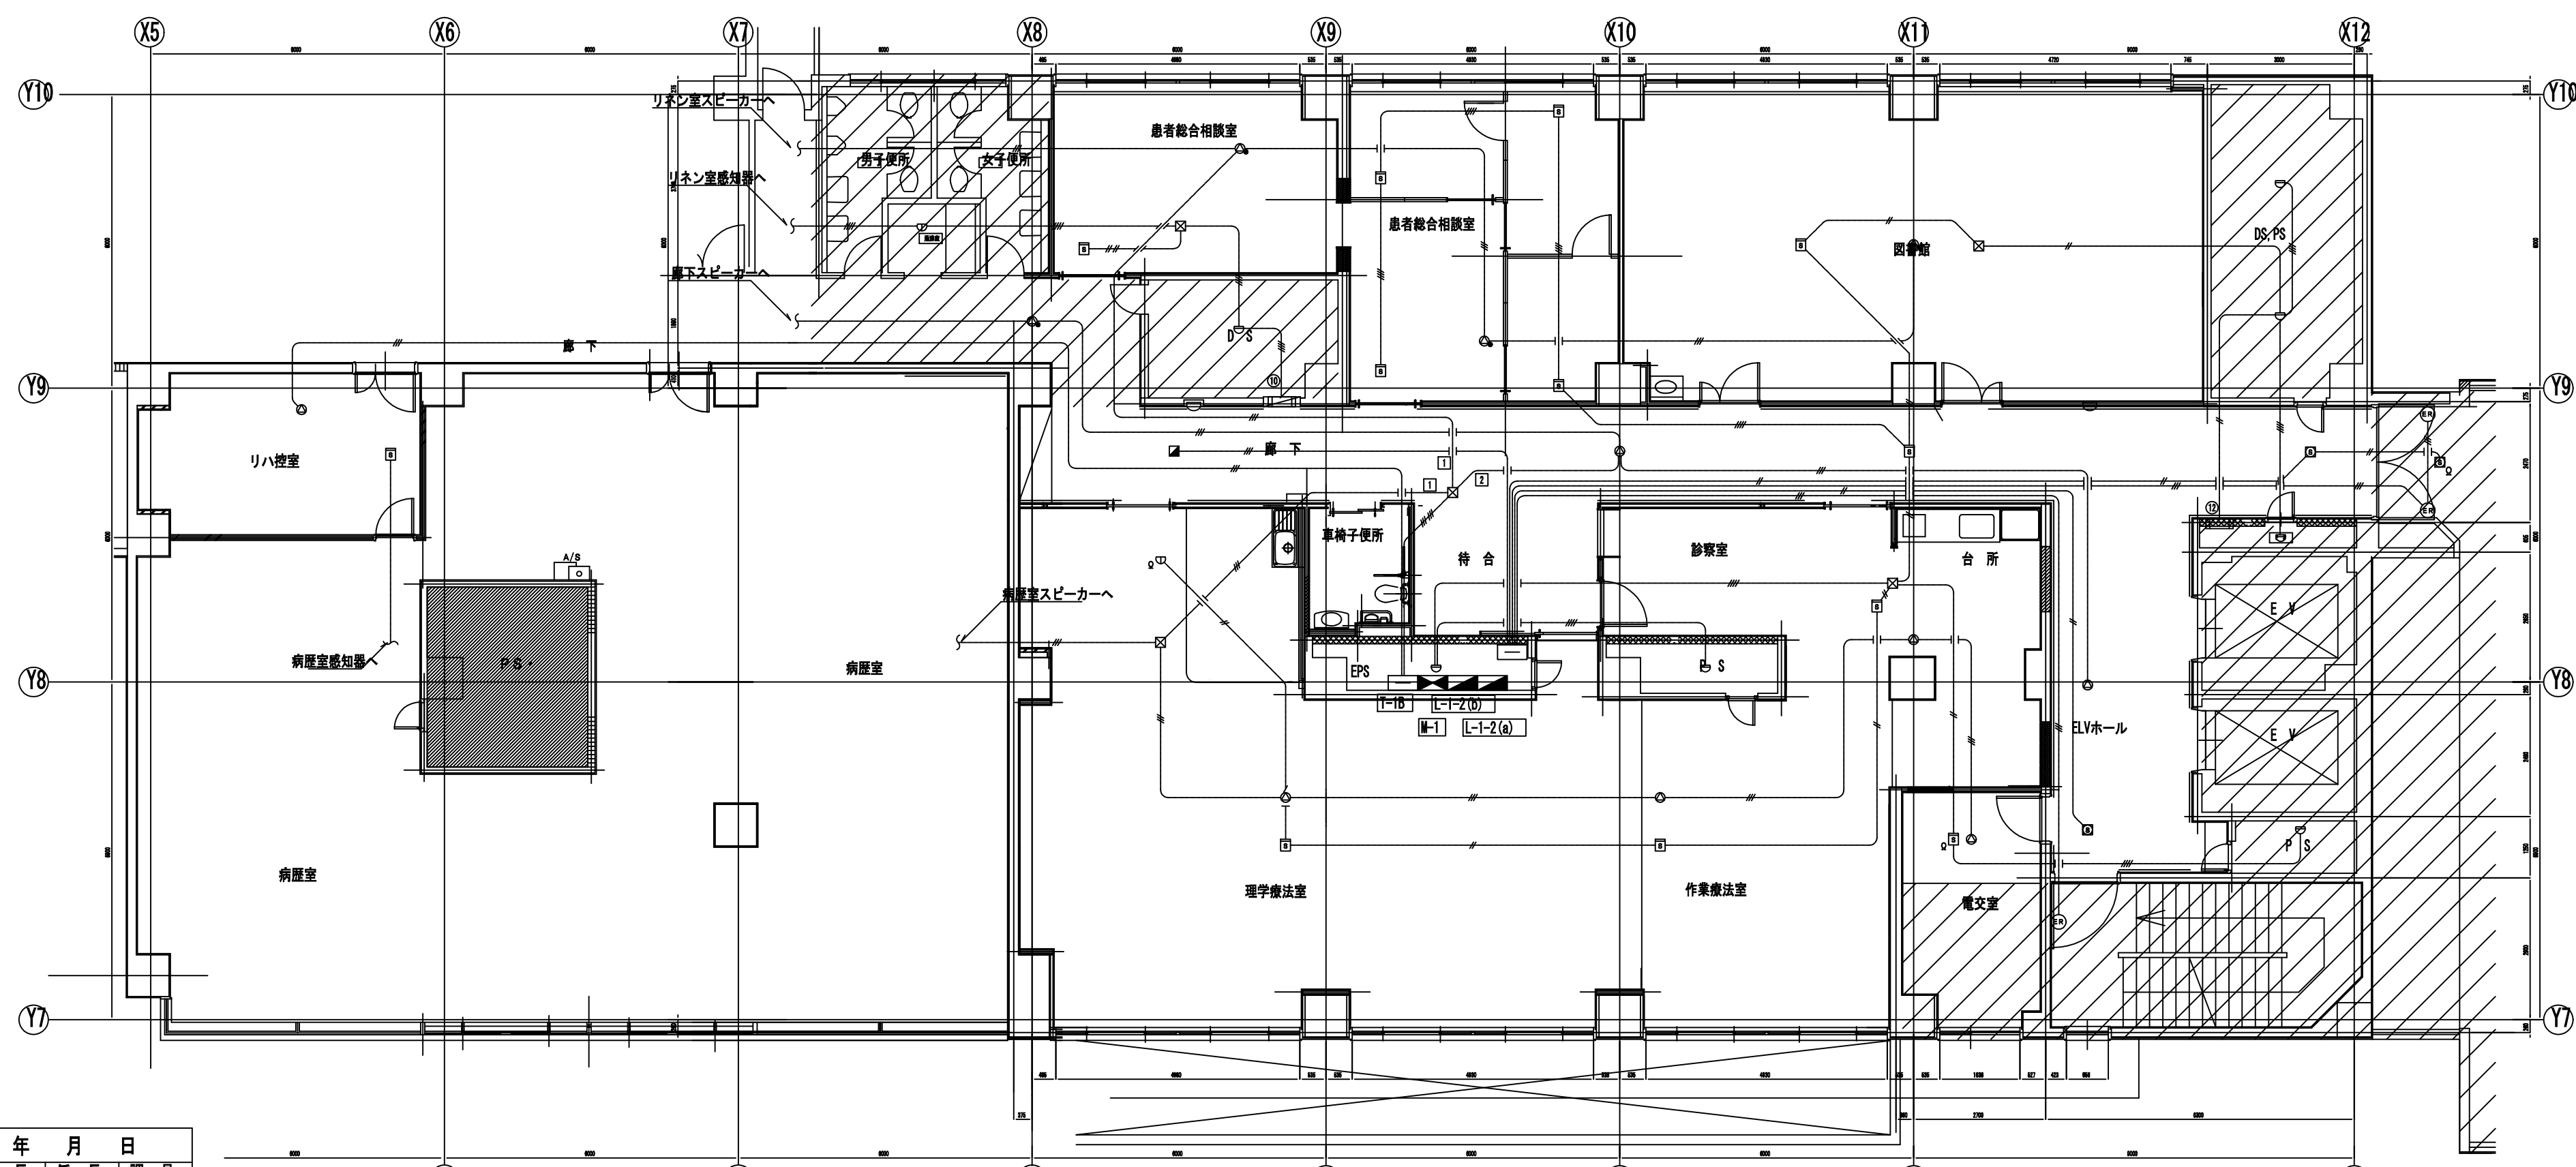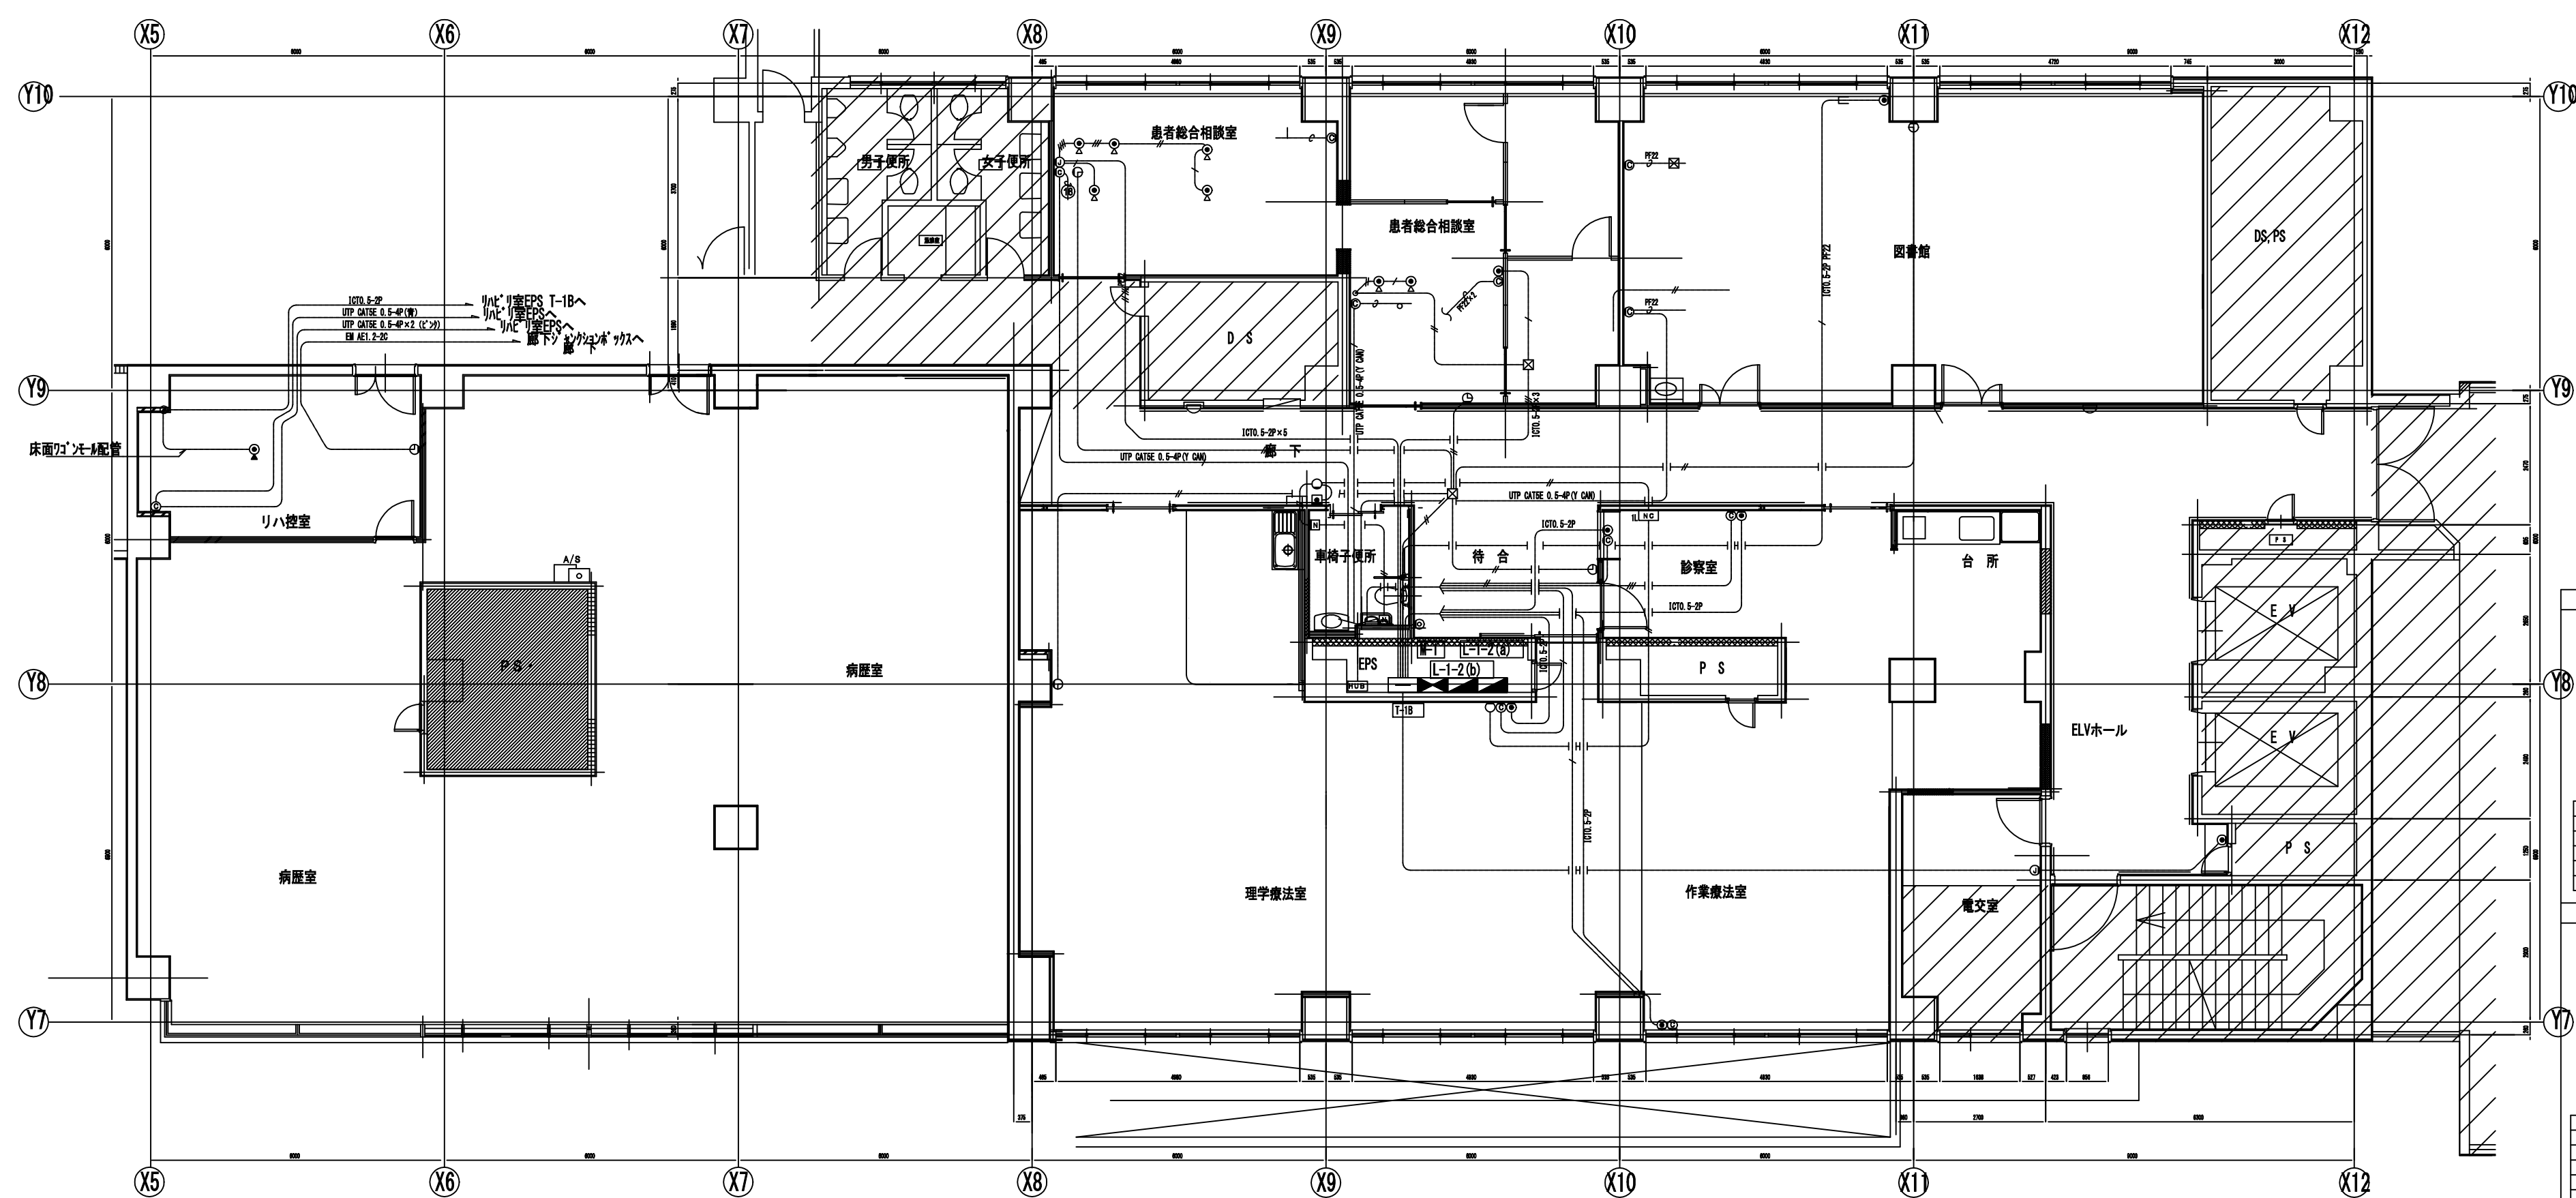[illegible]


 リハビリ室、図書室 弱電機器姿図

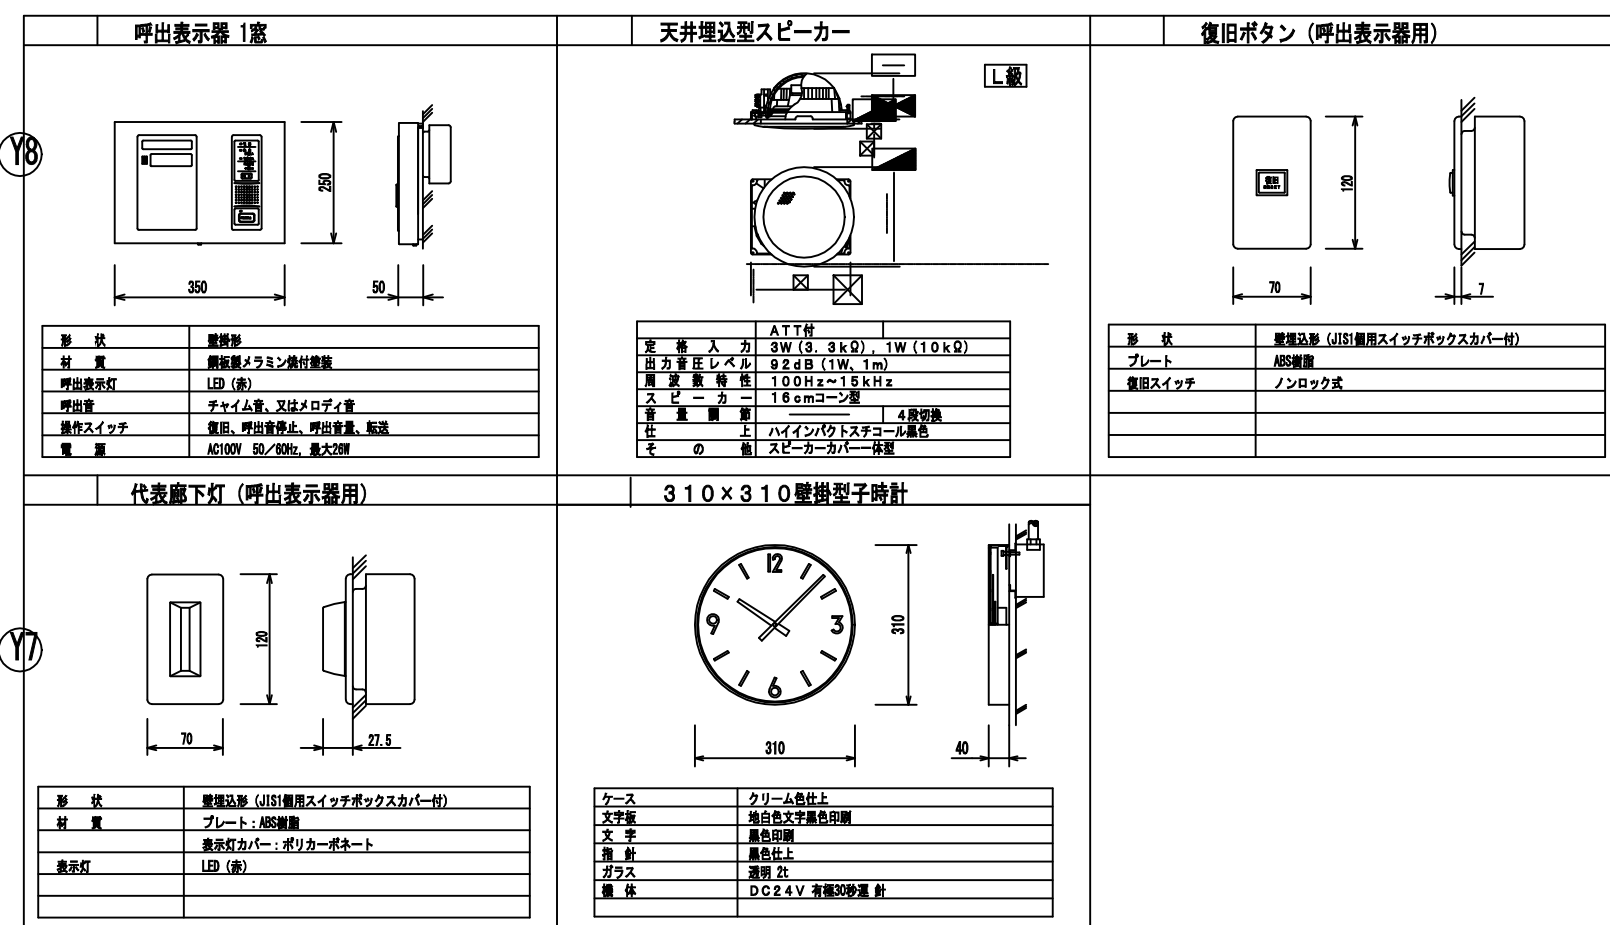

 凡例

	端子盤
	ブルボックス
	アウトレットボックス
	2種履歴知器
	差動式スポット型感知器
	機器収納箱（消火栓絶込） (P)(B)
	電気時計（壁掛型）
	テレビユニット
	スピーカ（A・T付き）
	内線電話
	オーダリング端末
	ナースコール
A	トイレ用ナースコール
	復旧ボタン
	表示灯
L	ナースコール表示器
— // —	HP 1． 2－3 C
— /// —	A E 1． 2－4 C
— // —	A E 1． 2－2 C
— / —	5 C－F B
— — —	I C T O． 5－2 P

※ 注 記


1、 の部分は、今回工事範囲外とする

2、電話ボックスよりP-F（28）空配管を天井まで設置をする


図面 番号	年 月 日				
局 長	部 長	課 長	係 長	課 員	
横浜市まちづくり調整局					

芦原建築設計研究所 Y. ASHIHARA・ARCHITECT & ASSOCIATES		approved	structural consultant 構本匠構造設計研究所 TAKUMI ORIMOTO・ENGINEER mech. & elec. consultant 建築設備設計研究所 Kenchiku Setsubi Sekkei Kenkyuuso	consultant	approved		市民病院 内視鏡センター(仮称)等整備工事(電気設備工事) 西病棟 1階 リハビリ室、図書室、患者総合相談室 弱電、防災設備 平面図	trade	電 気					
		checked		checked		no.		319						
		drawn		drawn		revision		△						
		date		revision	mark	date		scale	1:100					
図面番号														
E3-53		株式会社 協和コンサルタンツ一級建築士事務所 一級建築士事務所東京都登録第13109号 KYOWA ENGINEERING CONSULTANTS CO., LTD. CONSULTING ENGINEERS & ARCHITECTS							一級建築士 登録第122018号 嶋谷 廣宣		横浜市医療局病院経営本部		工事名 旧横浜市立市民病院 解体工事	
									年月日 令和 年 月 縮尺 1/100		図面名称 2006.市民病院.内視鏡センター(仮称)等 整備工事(電気設備工事)			
									設計者		施設番号			
									株式会社 協和コンサルタンツ 一級建築士事務所		図面枚数 図面種類			
									完成年度		図面枚数 図面種類			
									0 3 E 1 3 8 E3-53					


工事 種別	用 途 番 号	建築種 類番号	建 築 個 有 番 号	施 設 番 号	図面種 類番号	図 面 個 有 番 号	特殊 記号
H	3	1	5000	765	01	4	

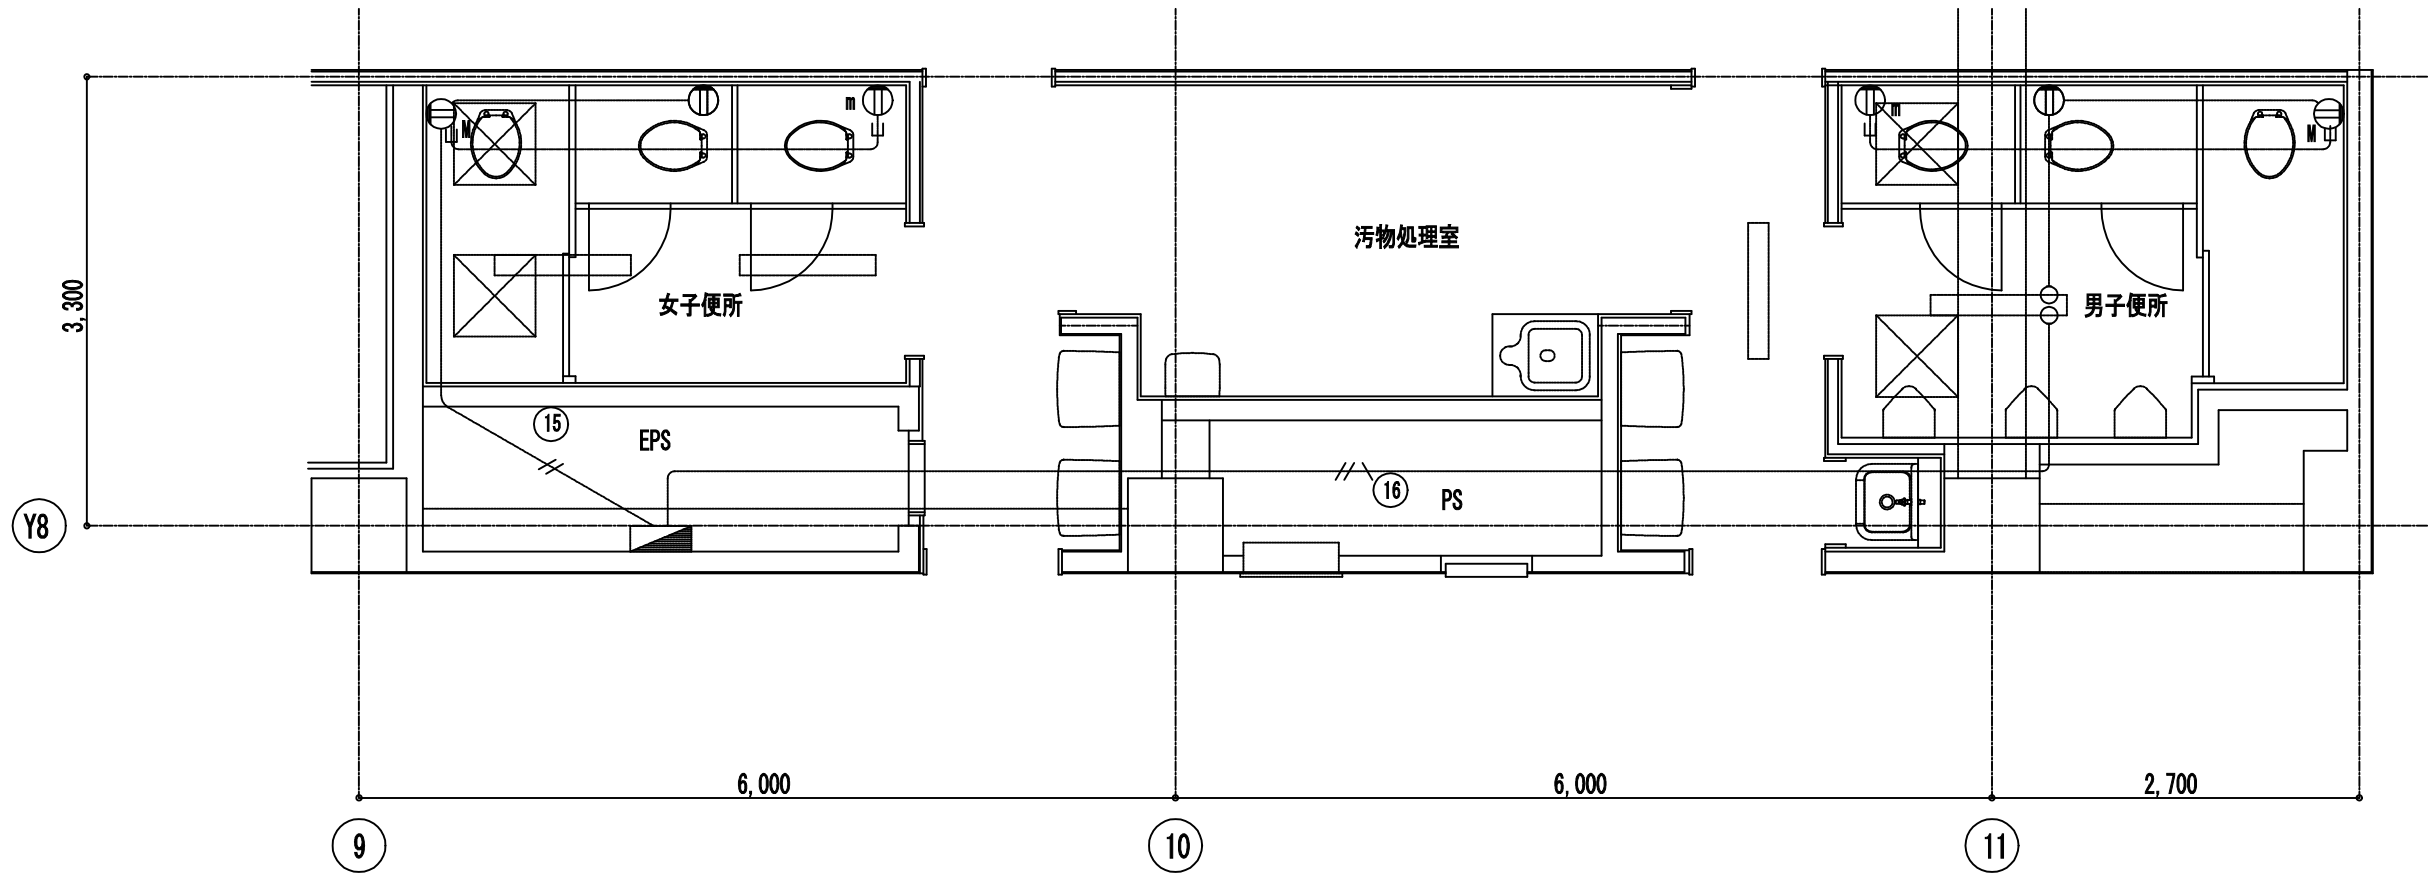


西病棟 3階 便所平面詳細図 1:50

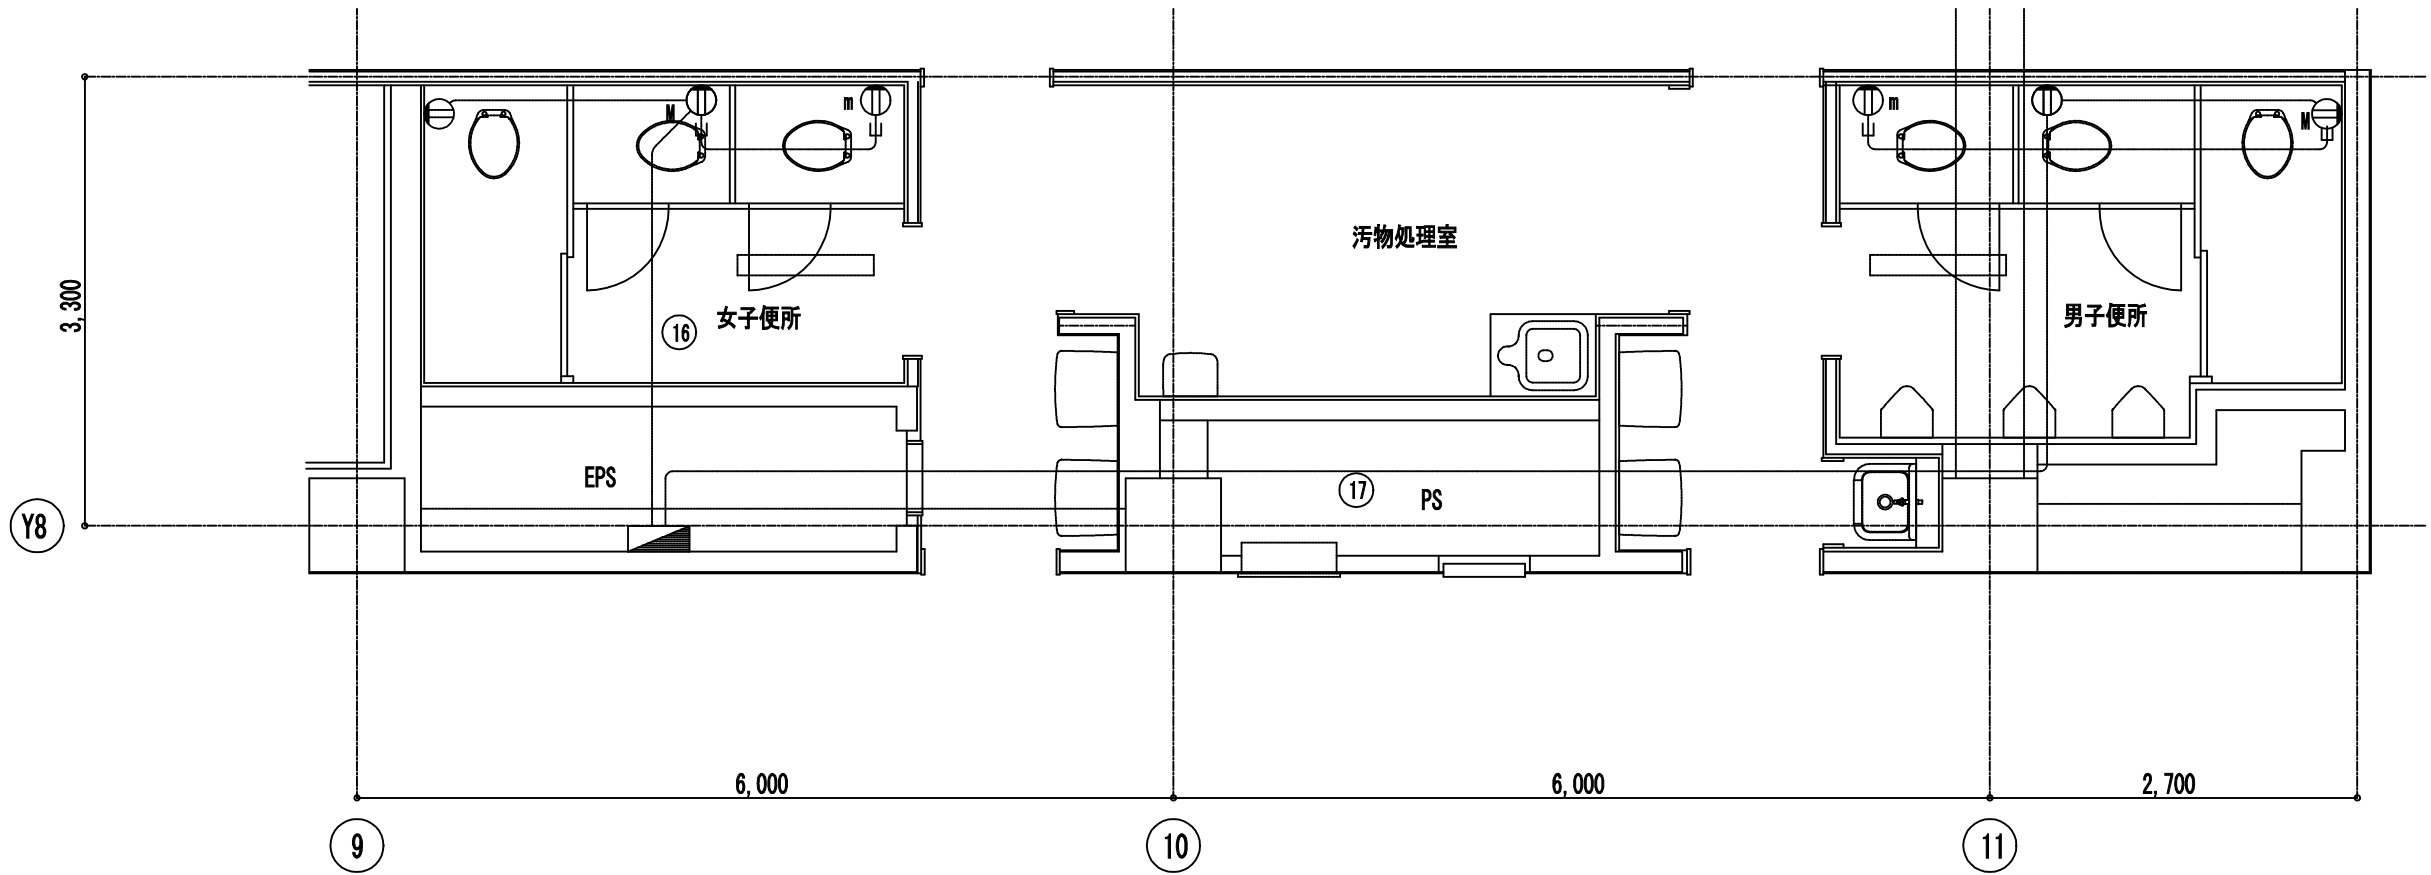

西病棟 5階 便所平面詳細図 1:50

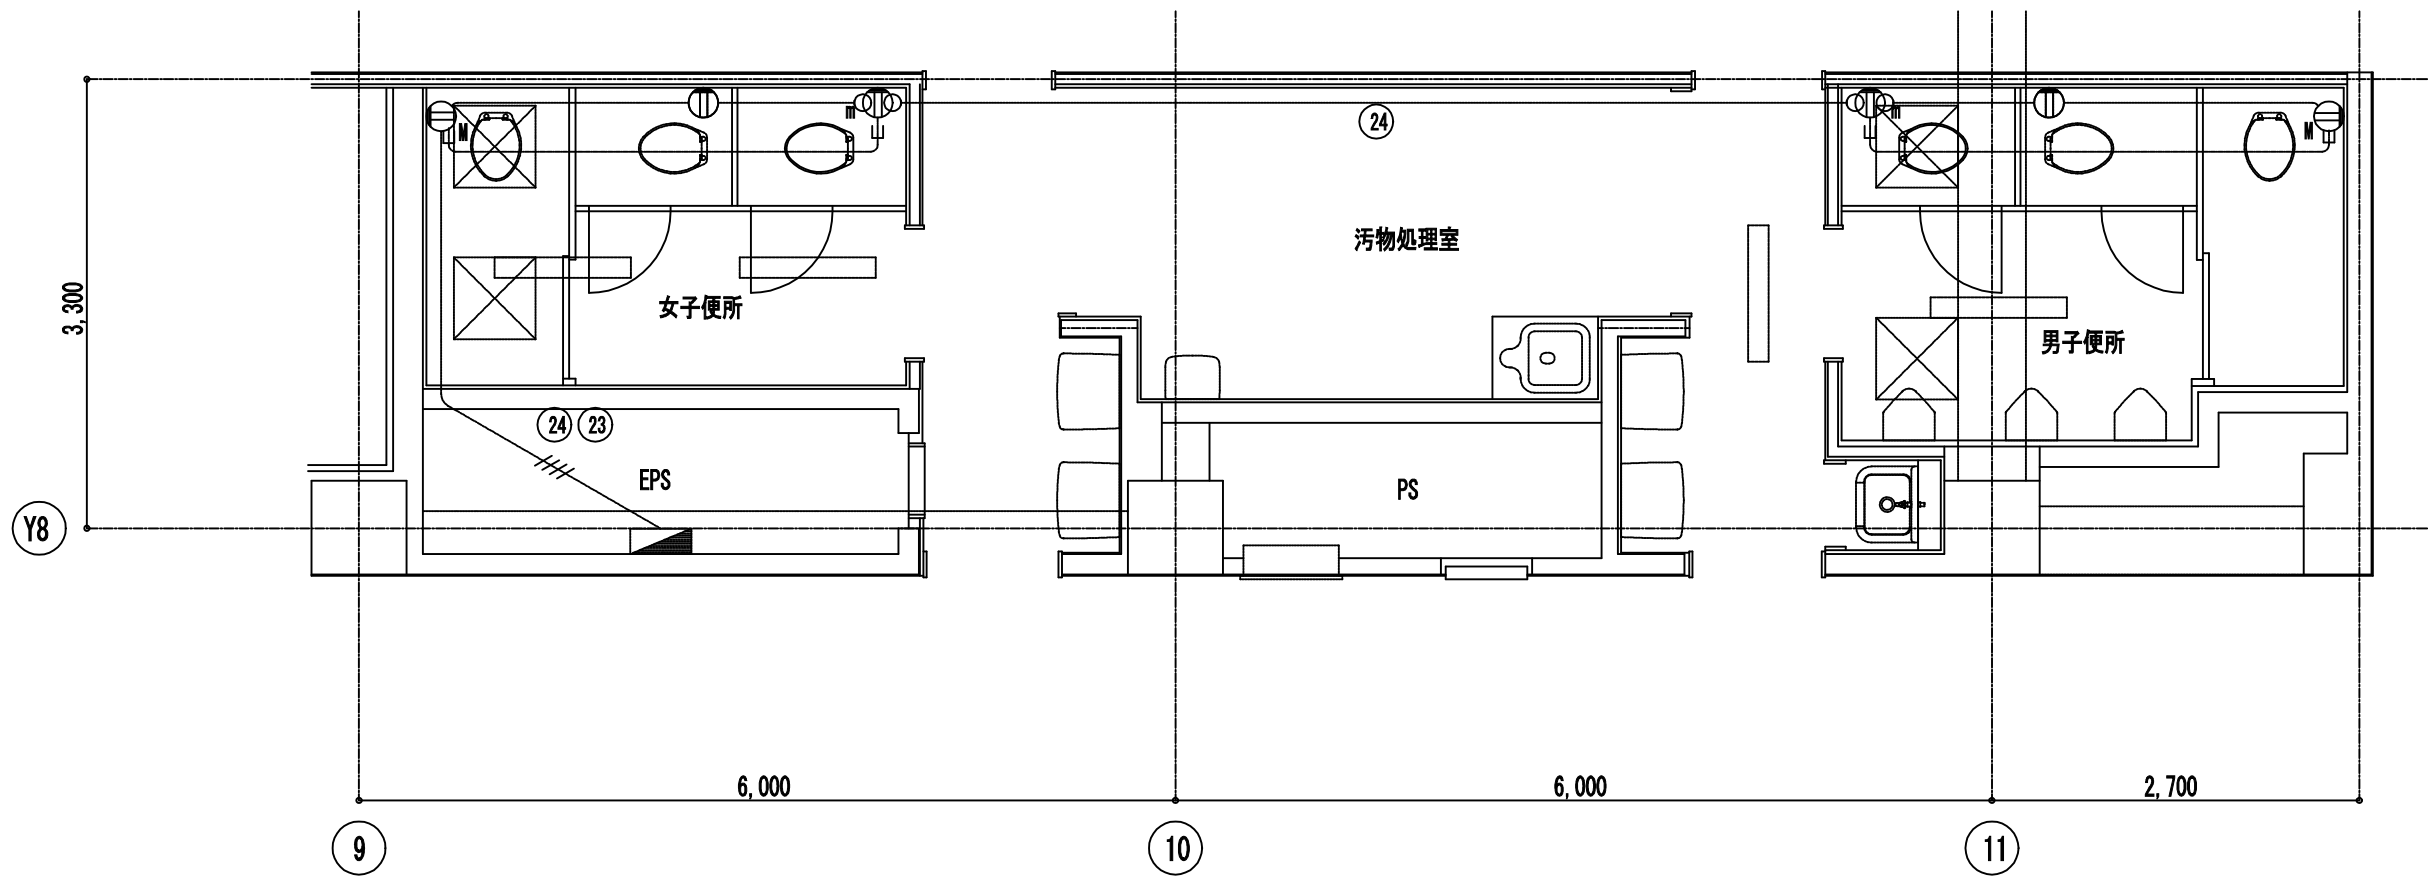

西病棟 2階 便所平面詳細図 1:50

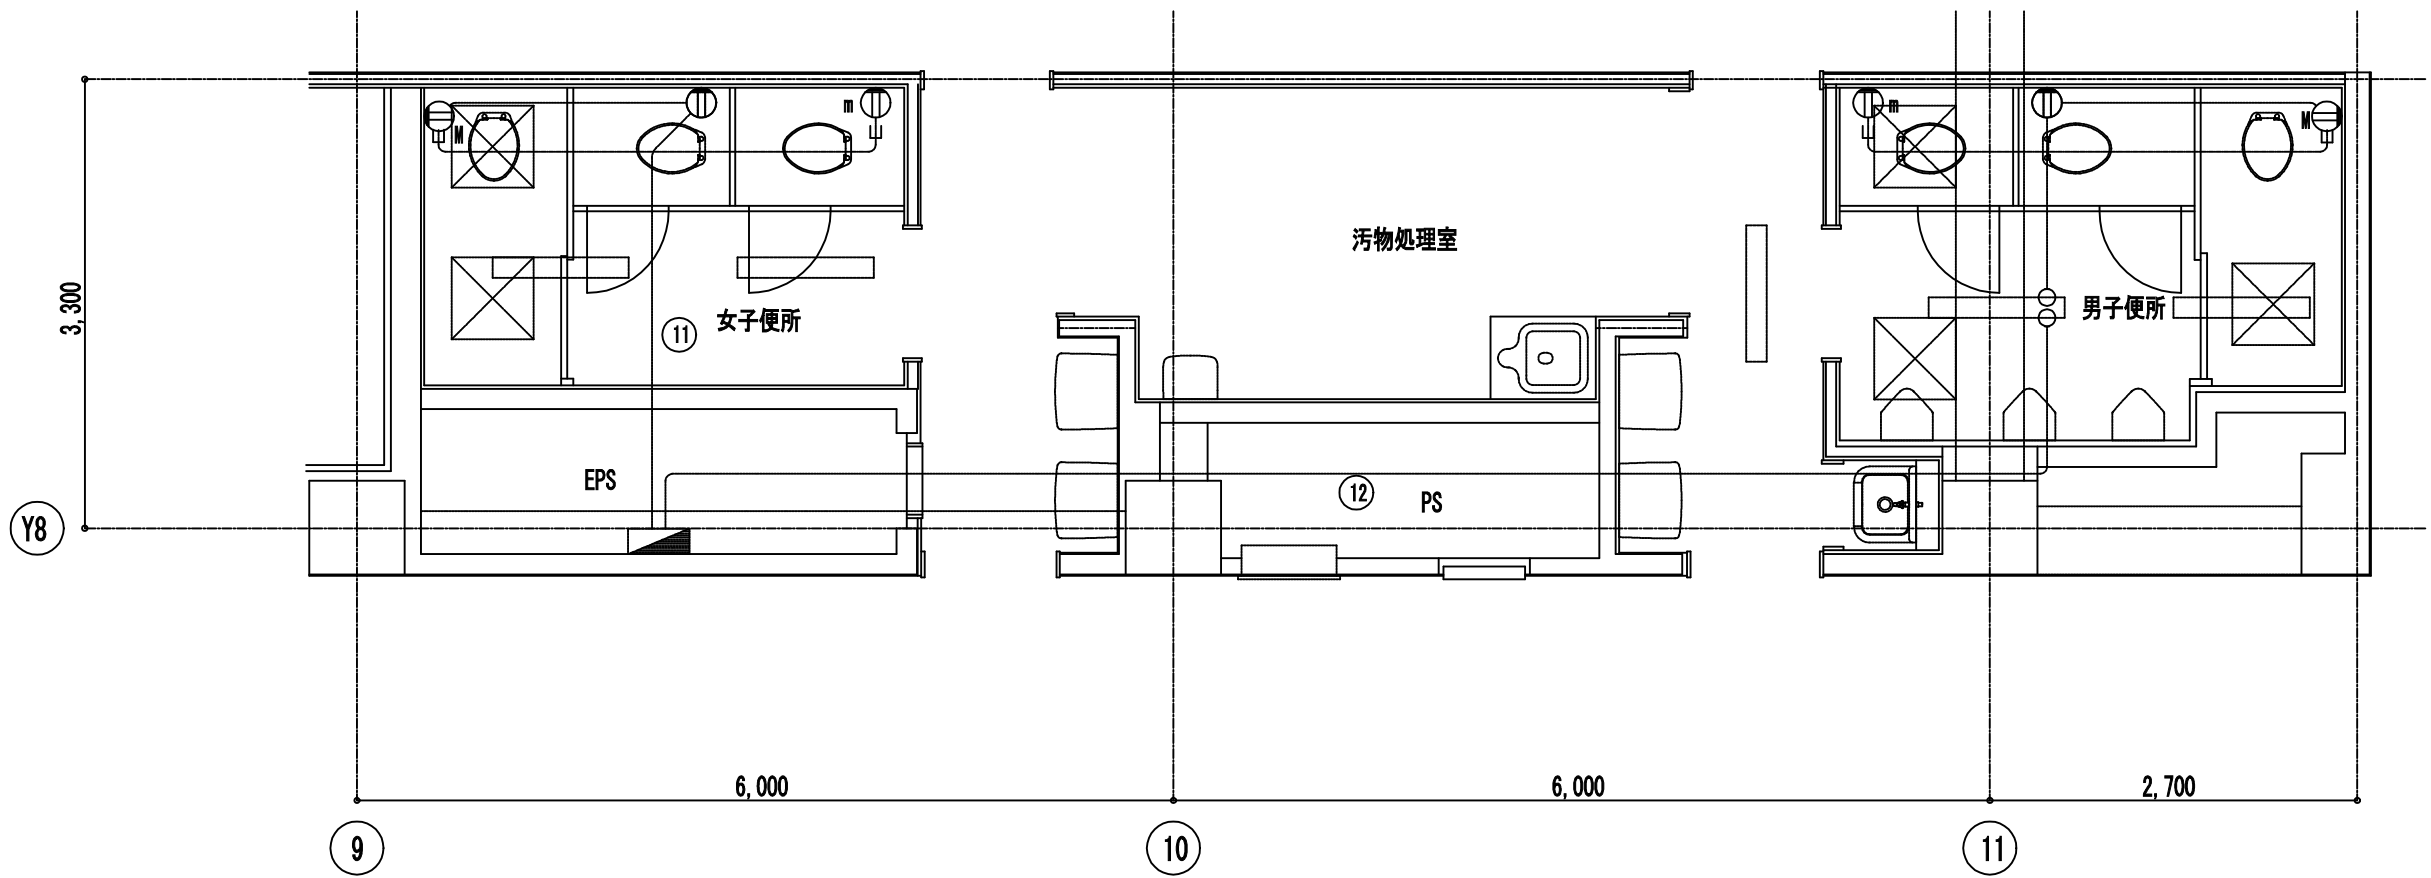

西病棟 4階 便所平面詳細図 1:50


完成図

工 事 名					横浜市立市民病院トイレ改修工事		年月日	H 2 0 . 3	
図 面 番 号	E-2	図 面 名 称	西病棟便所平面詳細図			縮 尺	1:50		
常務理事	営繕部長	設備課長	電気係長	係 員	理事長	設 計 者			
(財) 横浜市建築保全公社						協同組合横浜市設備設計			


- 凡 例
- 新設EM-EFF1.6-3C (コログシ)
 - 新設メタルモールA型 補護引下げ
 - 既設IV2.0X2(19)
 - 既設IV2.0X3(19)
 - 既設IV2.0X4(25)
 - ⋯ ① ⋯ メタルモール1ヶ用ボックス取付 コンセント (3P15A ET付) に取替え
 - ⋯ ② ⋯ 新設メタルモール1ヶ用ボックス取付 コンセント (3P15A ET付) 取付
 - ⋯ ③ ⋯ 既設埋込コンセントを (3P15A ET付) に取替え
 - ⋯ ④ ⋯ 既設コンセントそのまま
 - ⋯ 既設FL40W-1灯用 (埋込形) 脱着
 - ⋯ ⑤ ⋯ 新設点検口 (機械設備工事)

E3 - 54

図 面 番 号											株式会社 協和コンサルタンツ 一級建築士事務所 一級建築士事務所東京都登録第13109号 KYOWA ENGINEERING CONSULTANTS CO., LTD. CONSULTING ENGINEERS & ARCHITECTS	一級建築士 登録第122018号 嶋谷 廣宣	横浜市医療局病院経営本部			工 事 名	旧横浜市立市民病院 解体工事											
													年月日	令和	年	月	縮尺	1/50	図面名称	2007_市民病院_トイレ改修工事								
																				設 計 者			施 設 番 号	棟番号	完成年度	図面種類	図面枚数	図面番号
																				株式会社 協和コンサルタンツ 一級建築士事務所								

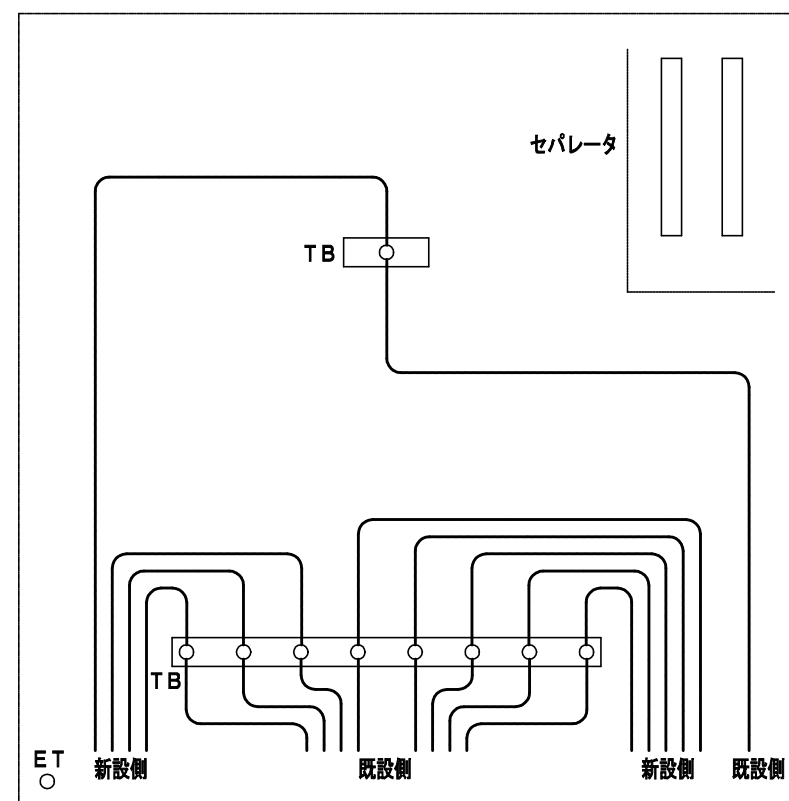

電源接続端子 3P 600A x 1 中央監視接続端子 30P x 2
3P 200A x 7
2P 60A x 1

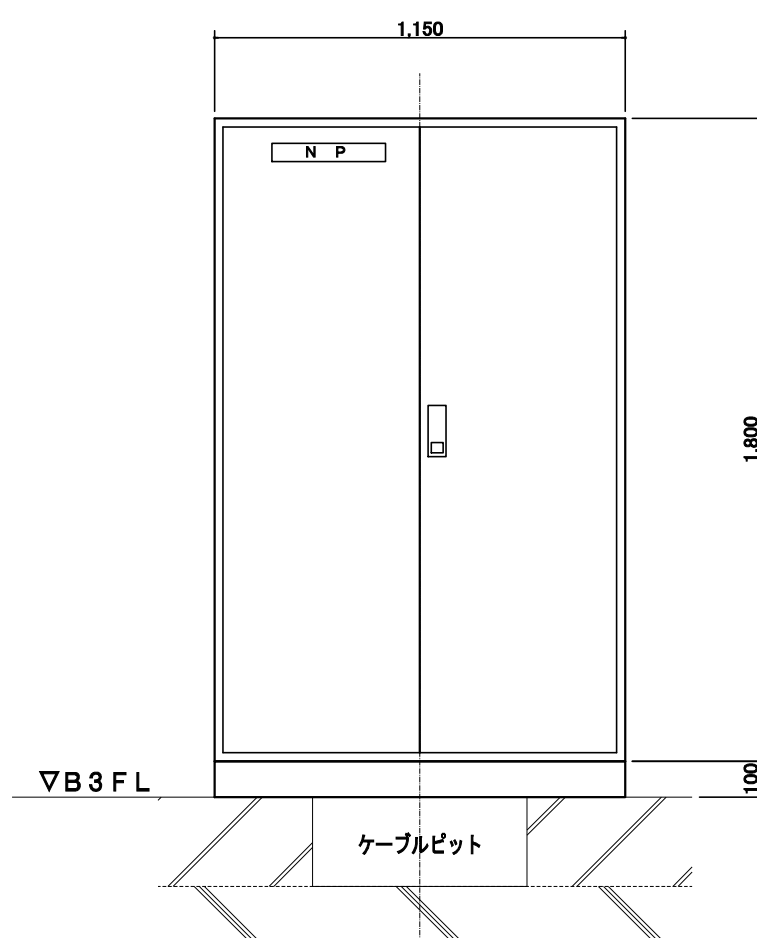

新設配線 (ケーブル社内)	
CET150 [○] ×2	中継端子盤へ (非常電源1 (2) (#640)へ 交差入力)
CET150 [○] ×CET60 [○]	中継端子盤へ (南橋1CU電源へ)
CET 60 [○]	中継端子盤へ (南橋1NICU, L4-2Aへ)
CET 100 [○]	中継端子盤へ (南橋1L2-1Bへ)
CET 60 [○]	中継端子盤へ (南橋1L1, L2, L3-1Aへ)
CET 60 [○]	中継端子盤へ (東橋1LB1-2Bへ)
CET 60 [○]	中継端子盤へ (西橋1L4-3Aへ)
C E 14 [○] - 2C	中継端子盤へ (LB3-1A (中央監視盤)へ)
CEE 2 [○] -2C	中央監視盤 (ペリット内)
CET150 [○] ×2	中継端子盤へ (長谷川機器 (1) (#203)へ バイパス入力)


バッテリー盤

CVOF盤

入出力盤

1100

1100

1000

900


900

5000

盤 名	質量 (kg)
バッテリー盤 (バッテリー実装)	440×2 (3,370)
CVCF盤	1,000
入出力盤 (1)	350
入出力盤 (1)	720





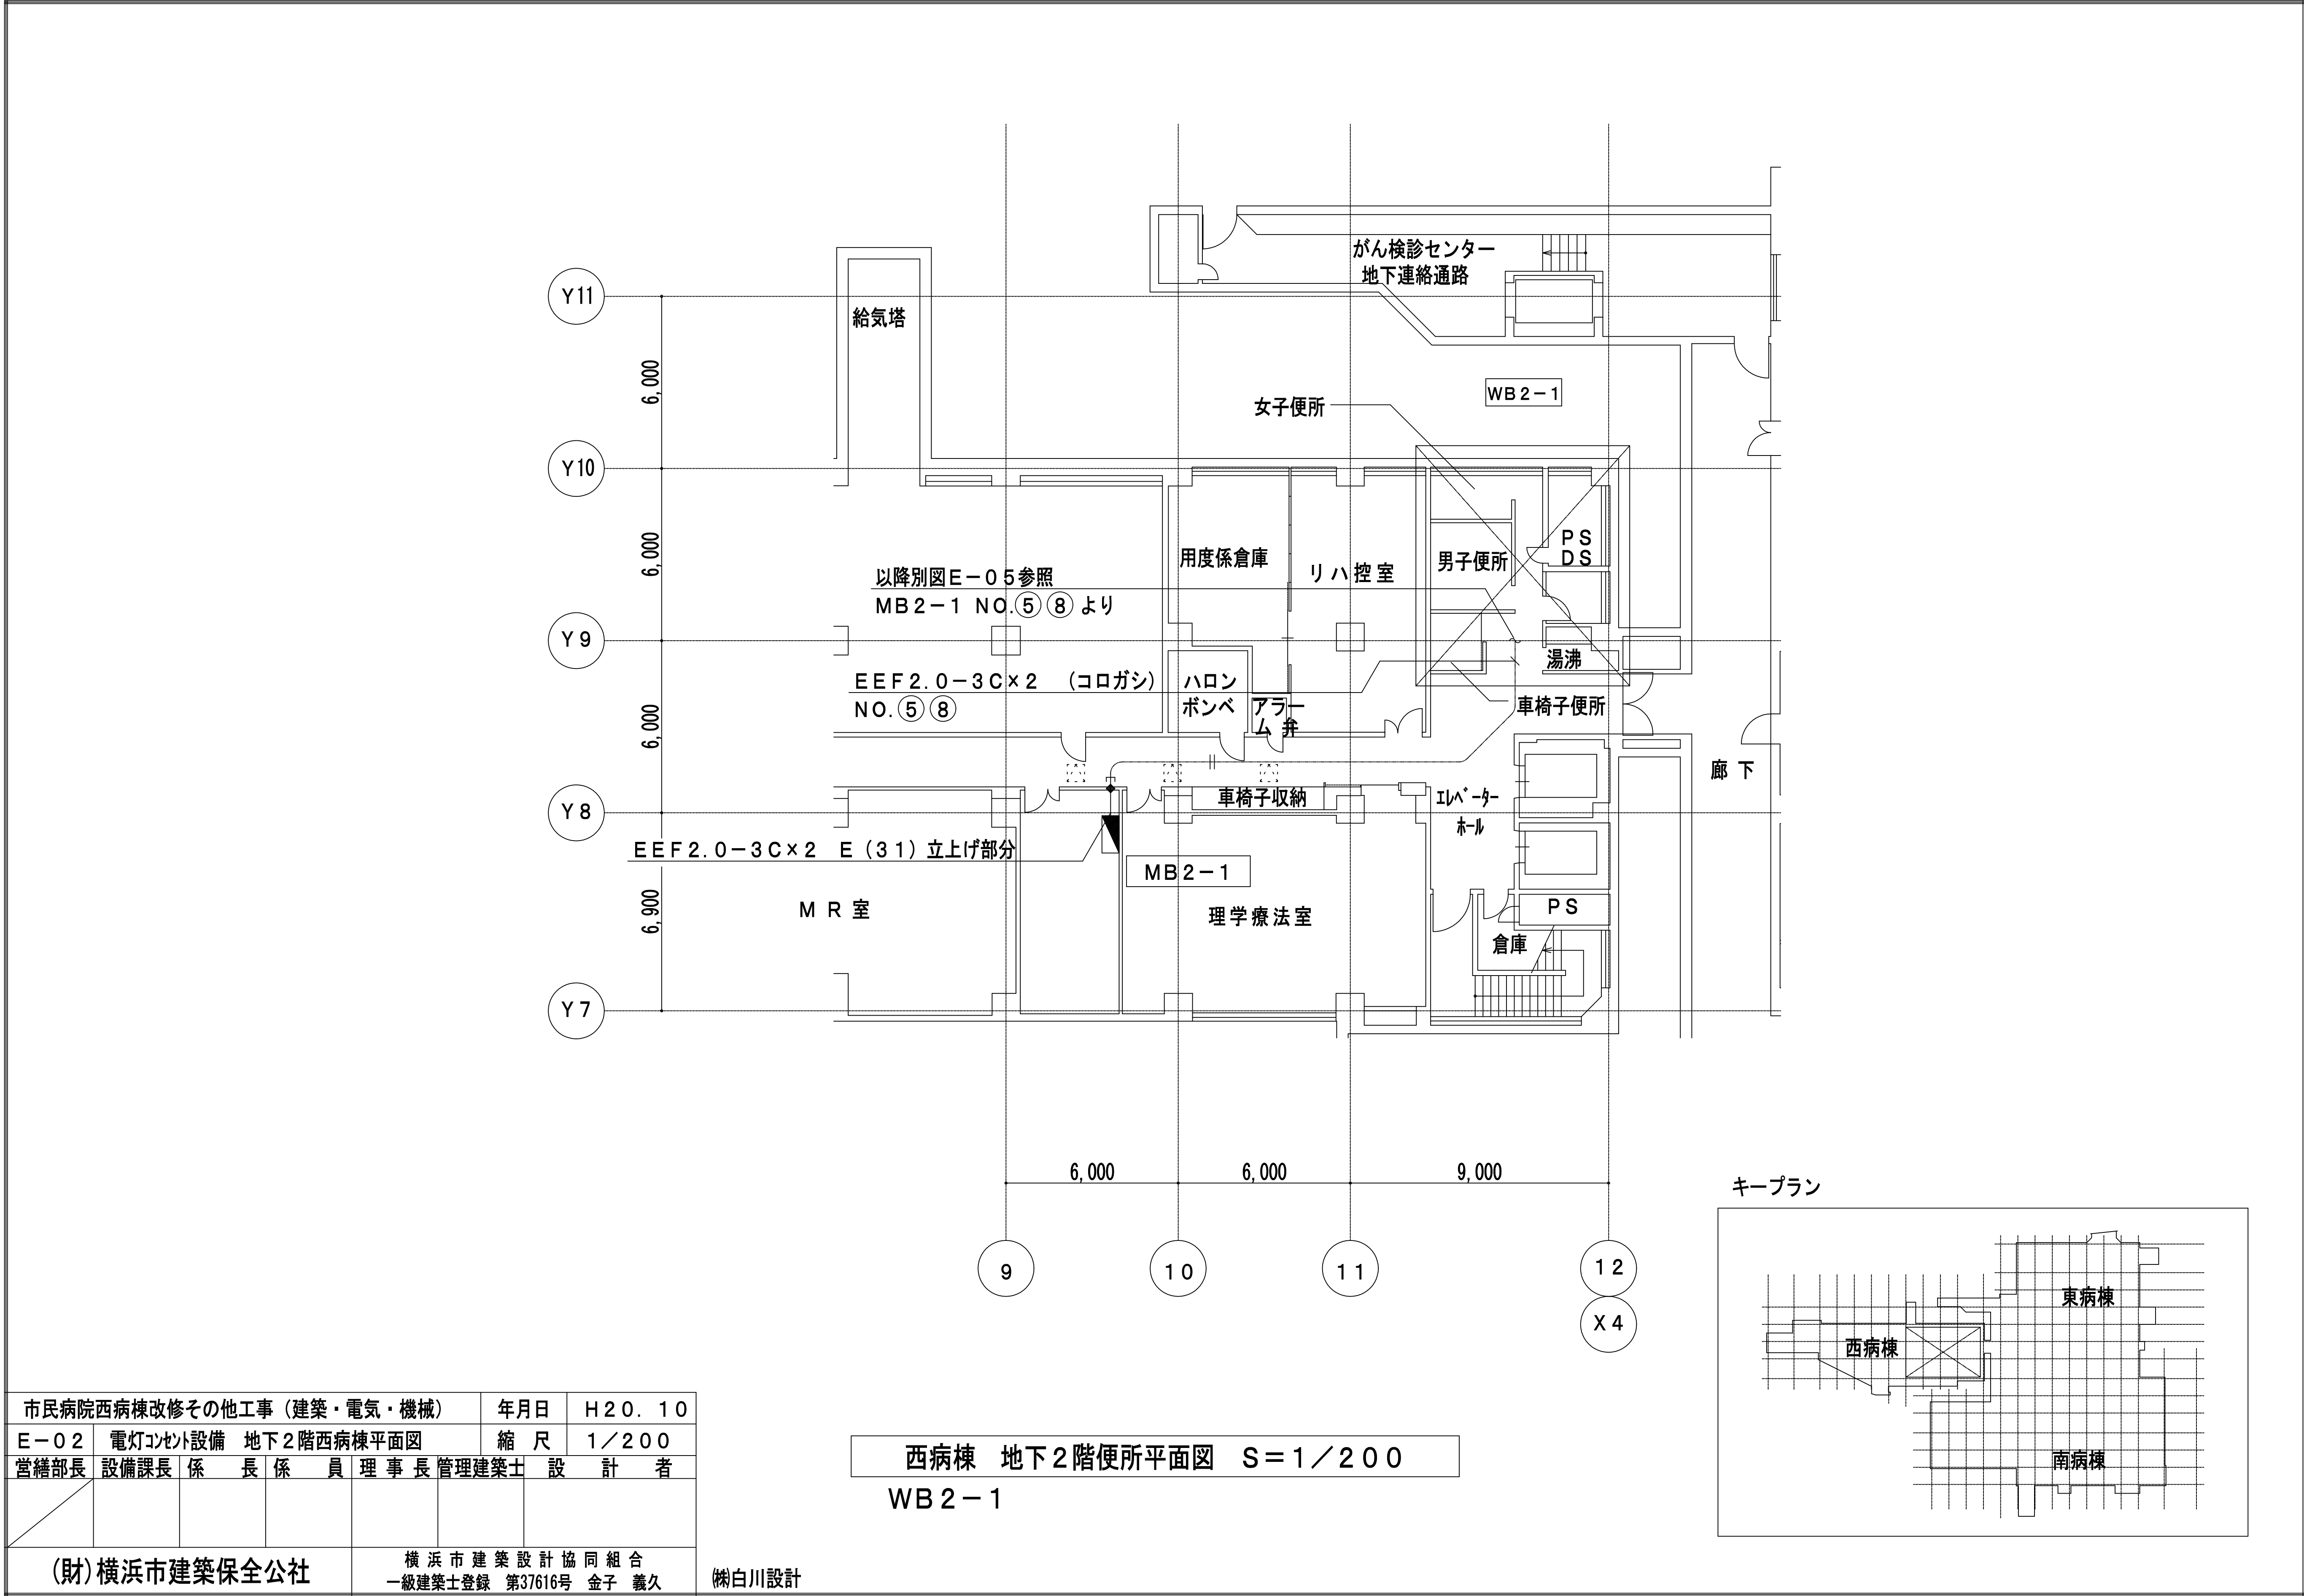


市民病院西病棟改修その他工事（建築・電気・機械）				年月日	H20. 10
E-02	電灯	設備	地下2階西病棟平面図	縮尺	1/200
当繕部長	設備課長	係長	係員	理事長	管理建築士
(財)横浜市建築保全公社				横浜市建築設計協同組合 一級建築士登録 第37616号 金子 義久	

西病棟 地下2階便所平面図 S=1/200
WB2-1

㈱白川設計

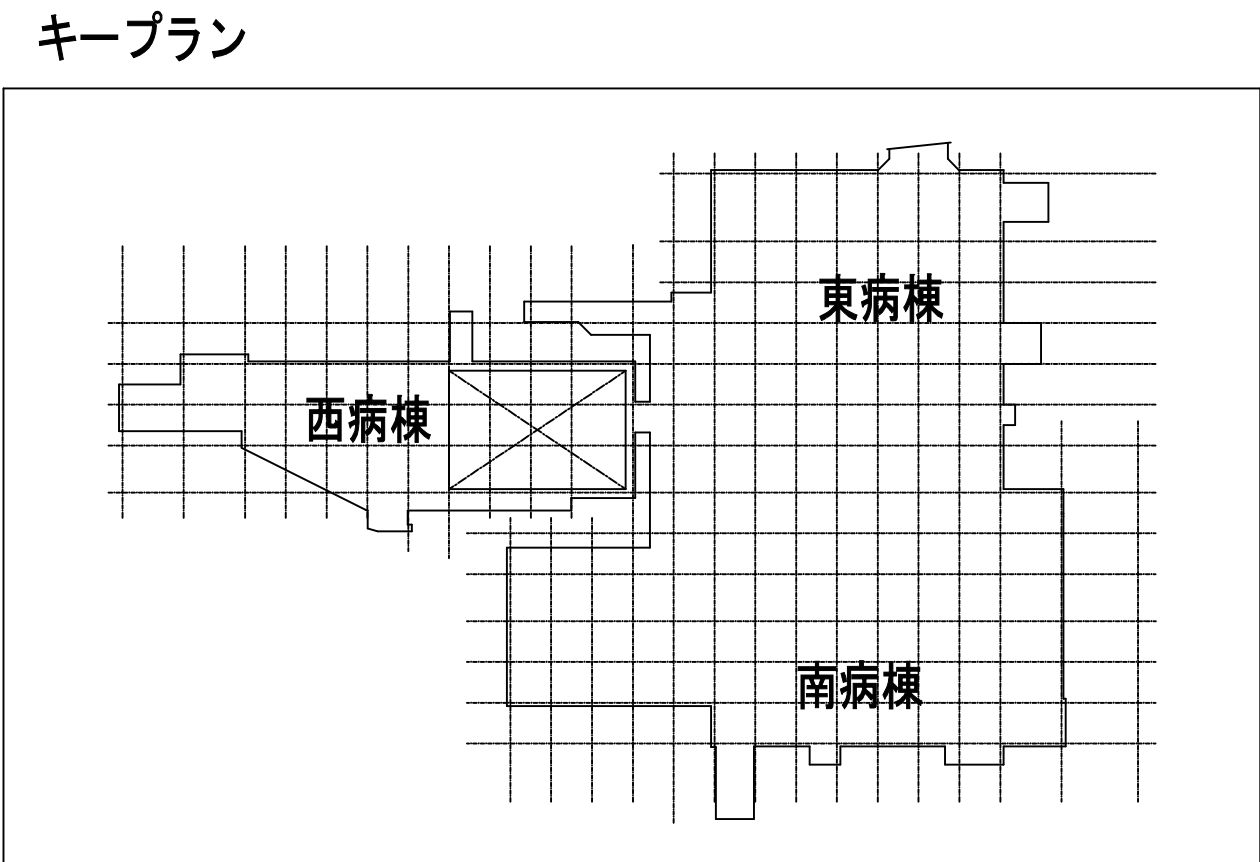

図面番号 E3-56						株式会社 協和コンサルタンツ一級建築士事務所 一級建築士事務所東京都登録第13109号 KYOWA ENGINEERING CONSULTANTS CO., LTD. CONSULTING ENGINEERS & ARCHITECTS	一級建築士 登録第122018号 嶋谷 廣宣	横浜市医療局病院経営本部 年月日 令和 年 月 縮尺 1/200 設 計 者 株式会社 協和コンサルタンツ 一級建築士事務所	工 事 名 旧横浜市立市民病院 解体工事
									図面名称 2008.市民病院 西病棟改修その他工事 (建築・電気・機械)
									施 設 番 号
									棟番号 完成年度 図面種類 図面枚数 図面番号 03 E 138 E3-56

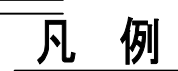

市民病院西病棟改修その他工事（建築・電気・機械）				年月日	H20. 10
E-09	地下2階西病棟平面詳細図			縮 尺	1/50
営繕部長	設備課長	係 長	係 員	理 事 長	管理建築士 設 計 者
(財)横浜市建築保全公社				横浜市建築設計協同組合 一級建築士登録 第37616号 金子 義久	

(株)白川設計

工事 種別	用途 番号	建設年度 番号	建築物有番号	施設番号	図面 番号	図面 番号	特記 記号
H							

A 自動火災報知設備 凡例

記号	名称	説明	備考
☒	火災通報設備	仕組注記参照	
ELV	エレベータ制御盤		(設備工事)
○	感温式火災検出器	検出温度(施設)	①×②×③×④
□	感温式火災検出器	検出温度(施設)	①×②×③×④
○	P 警報受信機	1級	
○	表示灯	AC24V, LED	
⑤	光電式スポット型検出器	2種, 非監視型	
⑥	光電式スポット型検出器	2種, 非監視型, 点検BOX付	
⑦	光電式スポット型検出器	2, 3種, 非監視型	
⑧	感温式スポット型検出器	2種	
⑨	感温式スポット型検出器	特種, 防水	
⑩	警報区域番号	火災表示用	
⑪	警報区域番号	火災表示用, 監視用	
⑫	警報区域番号	火災表示用, E.L.V.用	
⑬	警報区域番号		
⑭	連動中継器		
⑮	電子ブザー	PC24V	
⑯	自動用警報装置	防火用	(警備工事)
⑰	自動用警報装置	避難スクリーン用	(警備工事)
⑱	自動開放装置	224V 避難口用(電気式)	(警備工事)
⑲	手動開放装置	避難口用	(警備工事)
⑳	動作区域番号	防火戸・シャッター用	
㉑	動作区域番号		
㉒	動作区域番号	防火戸用	
㉓	動作区域番号	避難スクリーン用	
㉔	動作区域番号	避難口用	(警備工事)
㉕	ケーブル配線	天井・床内	
㉖	配管配線	天井・床内	
㉗	配管配線	立上げ・下げ	
㉘	ジャンクション・プルボックス		

B 自動火災報知設備 1号記仕様書

注 記	
1. 適合性確認 1) P型1級, 監視型, 感温・手動検出器 監視型, 自動開放装置は設置 2) 表示灯 ・火災表示 7L ・防火戸・シャッター警報表示 6L ・警報区域表示 1L ・非監視型表示 1L ・警報区域表示 1L ・専用開放装置表示 3L + 11L(予備) = 30L	
3. 非監視型動作とする。	
4. 防火戸制御装置方式 防火戸, 防火シャッターは専用開放装置とする。 非監視型は手動開放装置より起動(監視型は防火, 避難用) 非監視型は非監視型開放装置(非監視型)	
5. 電子ブザーはシャッター降下時に鳴り, 降下後停止する。 [シャッター降下後動作停止用]ミットスイッチ(10秒間)を付ける。 ……避難(シャッター)工事]	
6. 対応なし, 配置図は下記とする。 AEO, 9-2C (PF16) AEO, 9-4C (PF16) HPO, 9-2C (PF16) HP1, 2-3C (PF16) HP1, 2-4C (PF16) HPO, 9-5P (PF22) HPO, 9-10P (PF28) HP1, 2-3P (PF22) HP1, 2-5P (PF22) AEO, 9-2C (PF16) AEO, 9-4C (PF16) AEO, 9-4C (PF22) AEO, 9-4C (PF22) A: HPO, 9-5P (PF22) B: HPO, 9-10P (PF28) AE: 警報用ケーブル HP: 避難ケーブル 2面天井部分はケーブルこぎし保護とする。	

西病棟


がん検診センター

緩和ケア病棟

C 自動火災報知設備 系統図

工事名	横浜市立市民病院緩和ケア病棟整備工事(電気設備工事)	年月日	平成 21 年 3 月 日
図面番号	327 自動火災報知設備 1号記仕様書・系統図	縮尺	
局長	部長	課長	係長
横浜市まちづくり振興局		戸原建築設計研究所	



株式会社 協和コンサルタンツ一級建築士事務所	一級建築士 登録第122018号 嶋谷 廣宣	横浜市医療局病院経営本部	工事名	旧横浜市立市民病院 解体工事
一級建築士事務所東京都登録第13109号		年月日 令和 年 月 縮尺 NS	図面名称	2008_市民病院_緩和ケア病棟整備工事 (電気設備工事)
KYOWA ENGINEERING CONSULTANTS CO., LTD.		設 計 者	施 設 番 号	棟番号 完成年度 図面種類 図面枚数 図面番号
CONSULTING ENGINEERS & ARCHITECTS		株式会社 協和コンサルタンツ 一級建築士事務所		0 3 E 1 3 8 E3-58

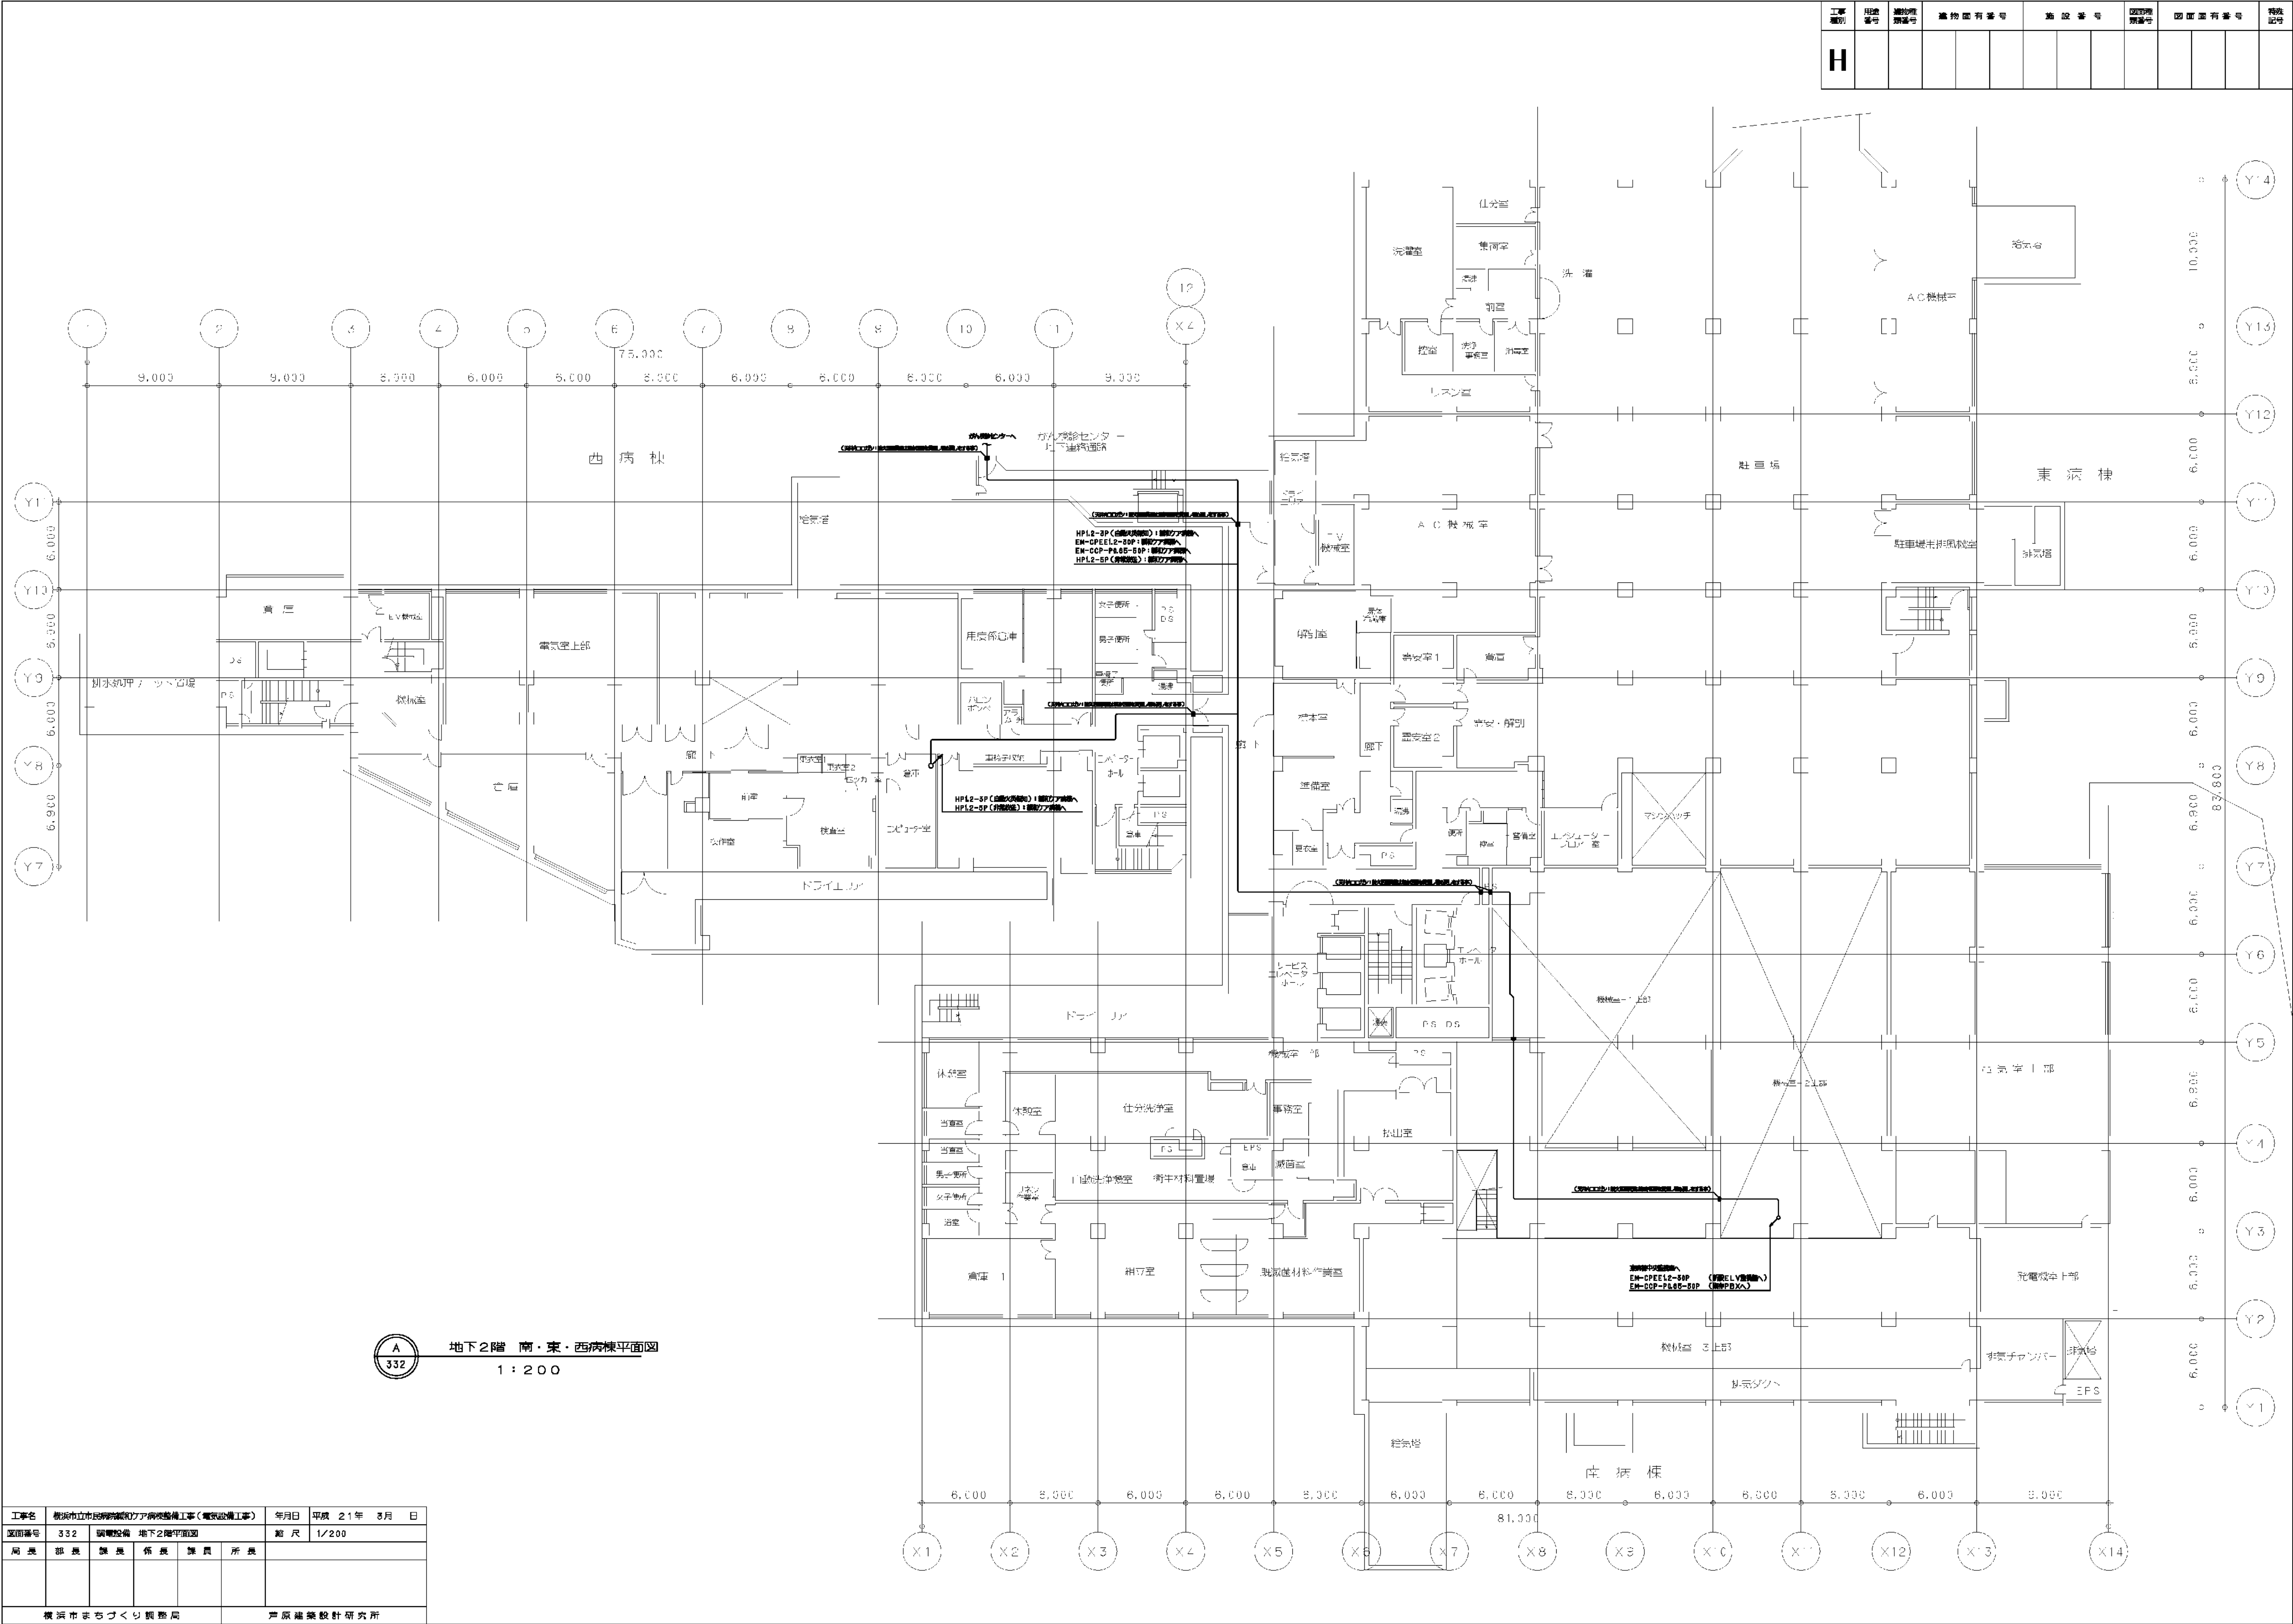

工事 種別	用途 番号	建設 年度	建築物 番号	施設 番号	図面 番号	図面 番号	図面 番号
H							

工事名	横浜市立市民病院緩和ケア病棟整備工事(電気設備工事)				年月日	平成 21 年 3 月 日
図面番号	332	図面種類 地下2階平面図				縮尺 1/200
局長	部長	課長	係長	課員	所長	
横浜市まちづくり振興局					戸原建築設計研究所	

図面番号 E3 - 60		株式会社 協和コンサルタンツ一級建築士事務所 一級建築士事務所東京都登録第13109号 KYOWA ENGINEERING CONSULTANTS CO.,LTD. CONSULTING ENGINEERS & ARCHITECTS	一級建築士 登録第122018号 嶋谷 廣宣	横浜市医療局病院経営本部				工 事 名		旧横浜市立市民病院 解体工事			
	年月日 令和 年 月 日 縮尺 NS				図面名称		2008_市民病院_緩和ケア病棟整備工事 《電気設備工事》						
	設 計 者				施 設 番 号		棟番号	完成年度	図面種類	図面枚数	図面番号		
	株式会社 協和コンサルタンツ 一級建築士事務所							0 3	E	1 3 8	E3 - 60		

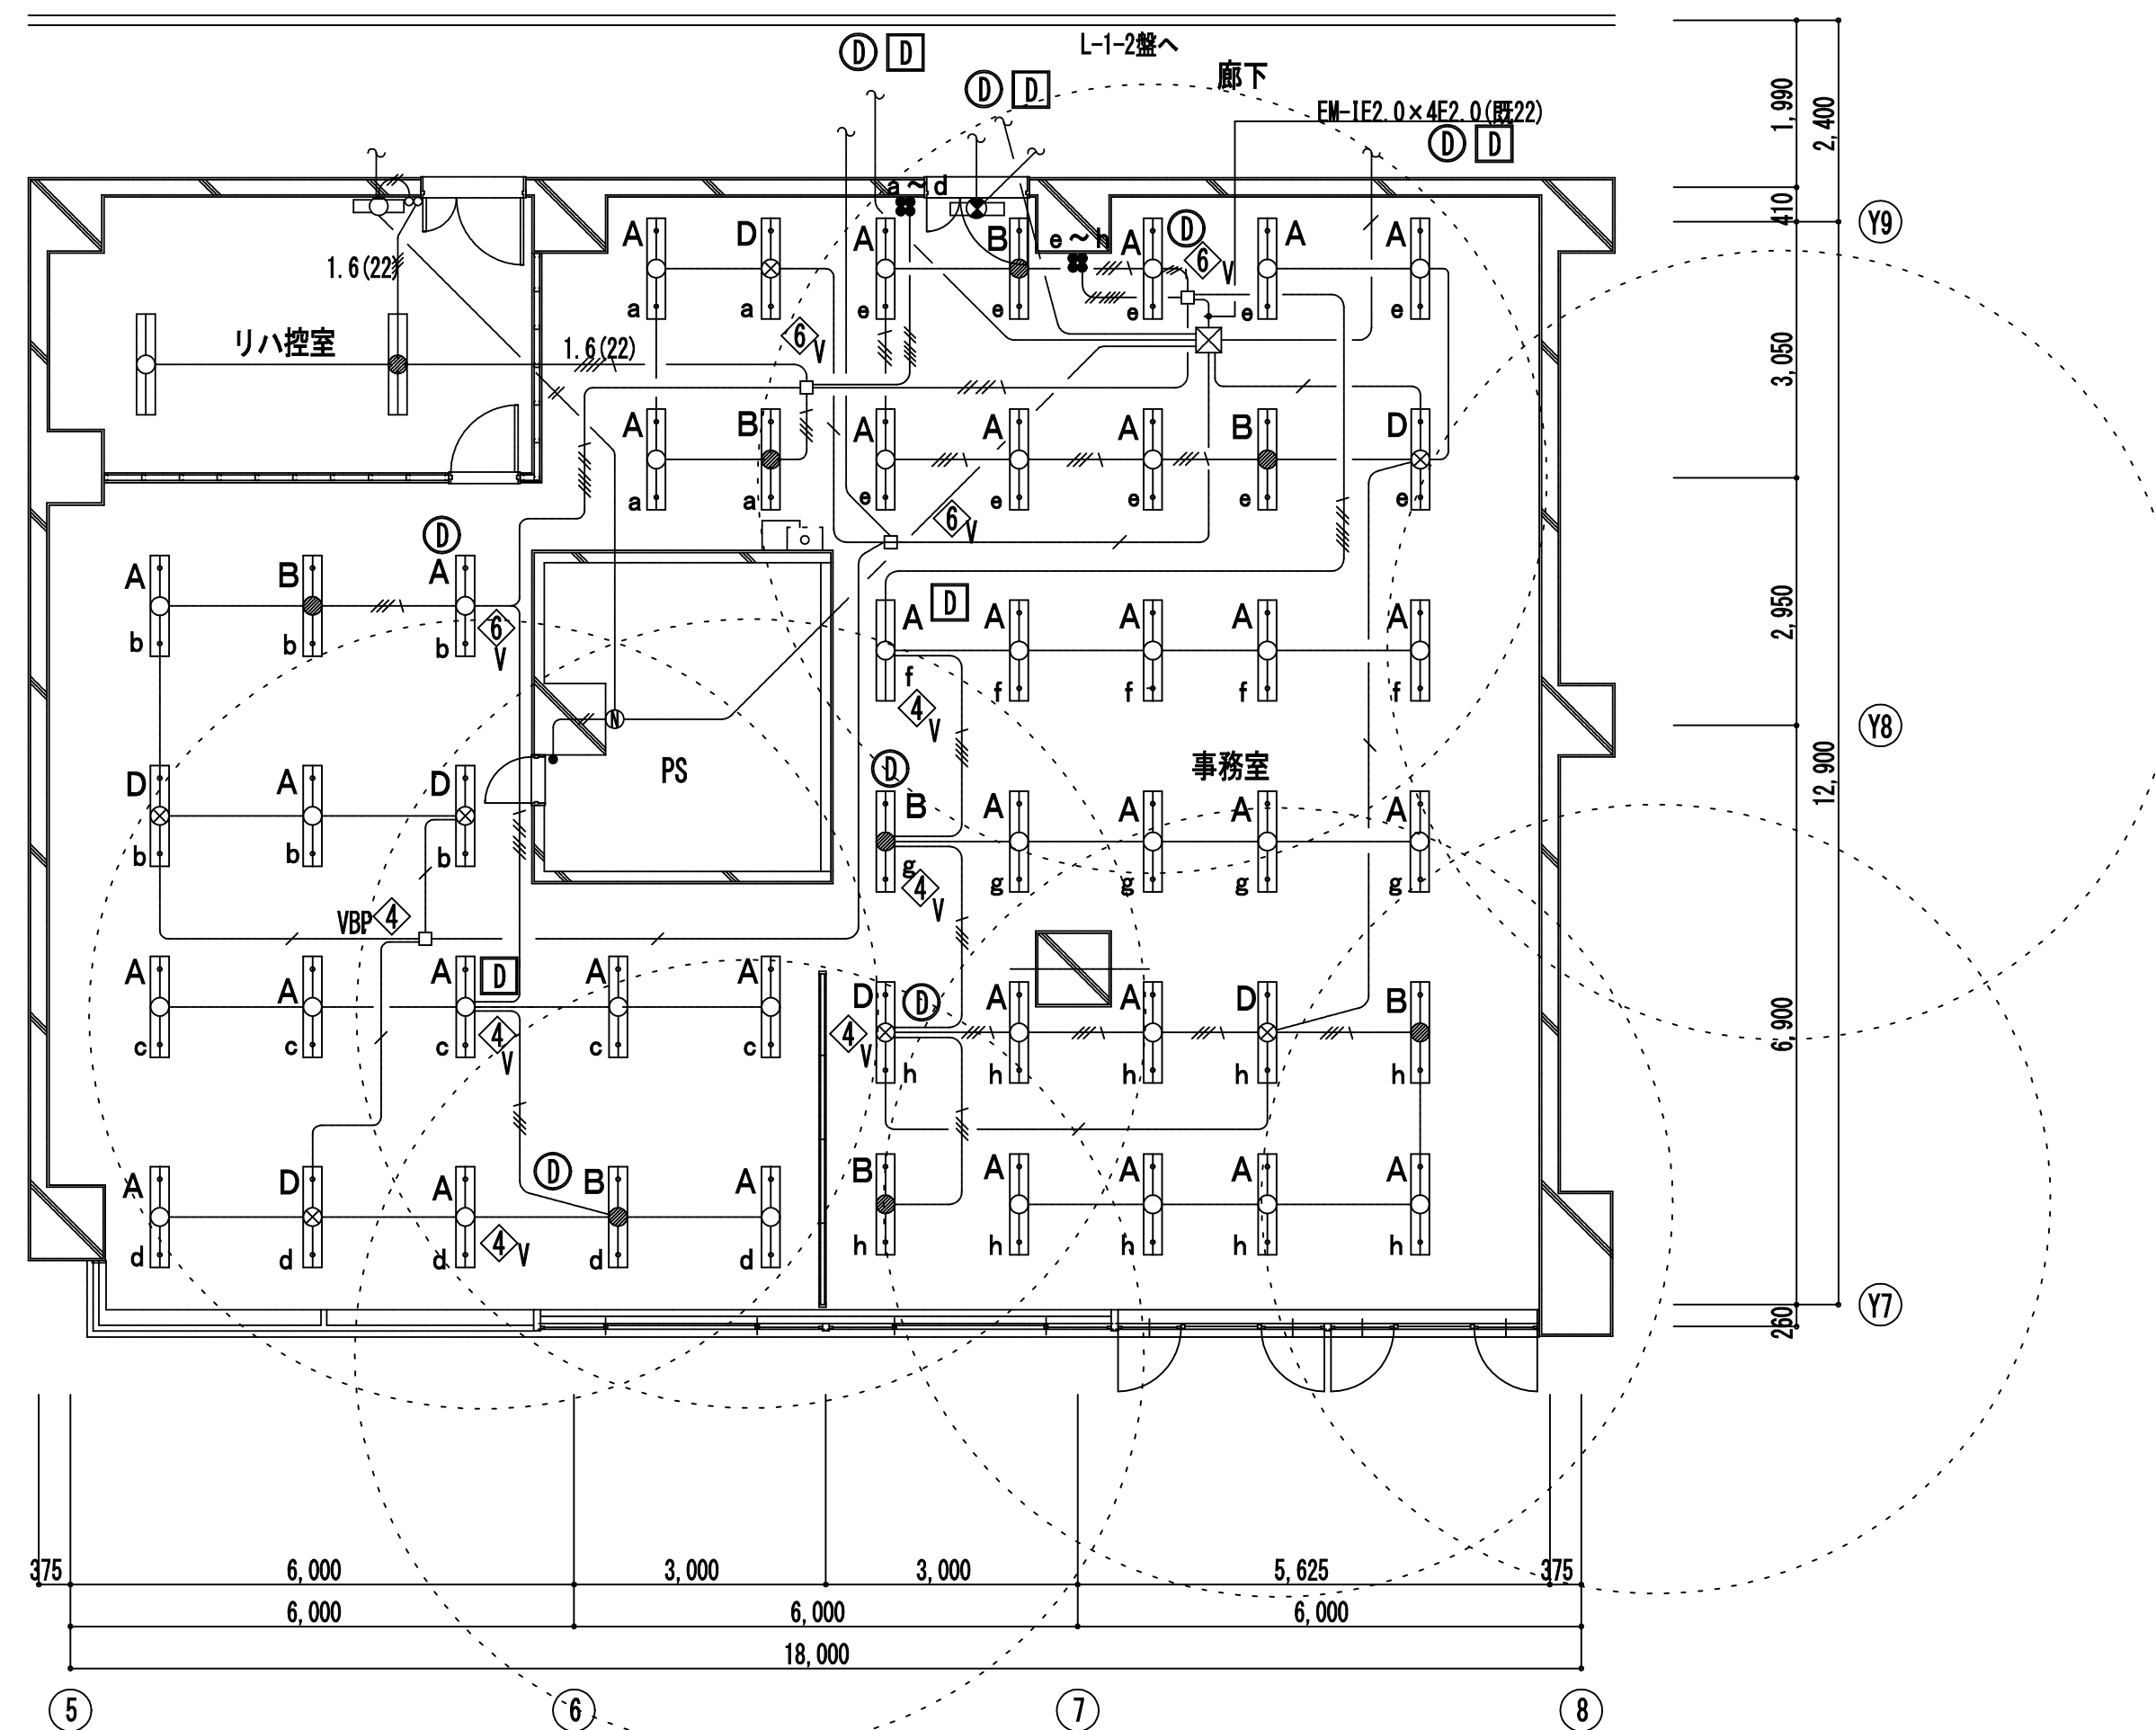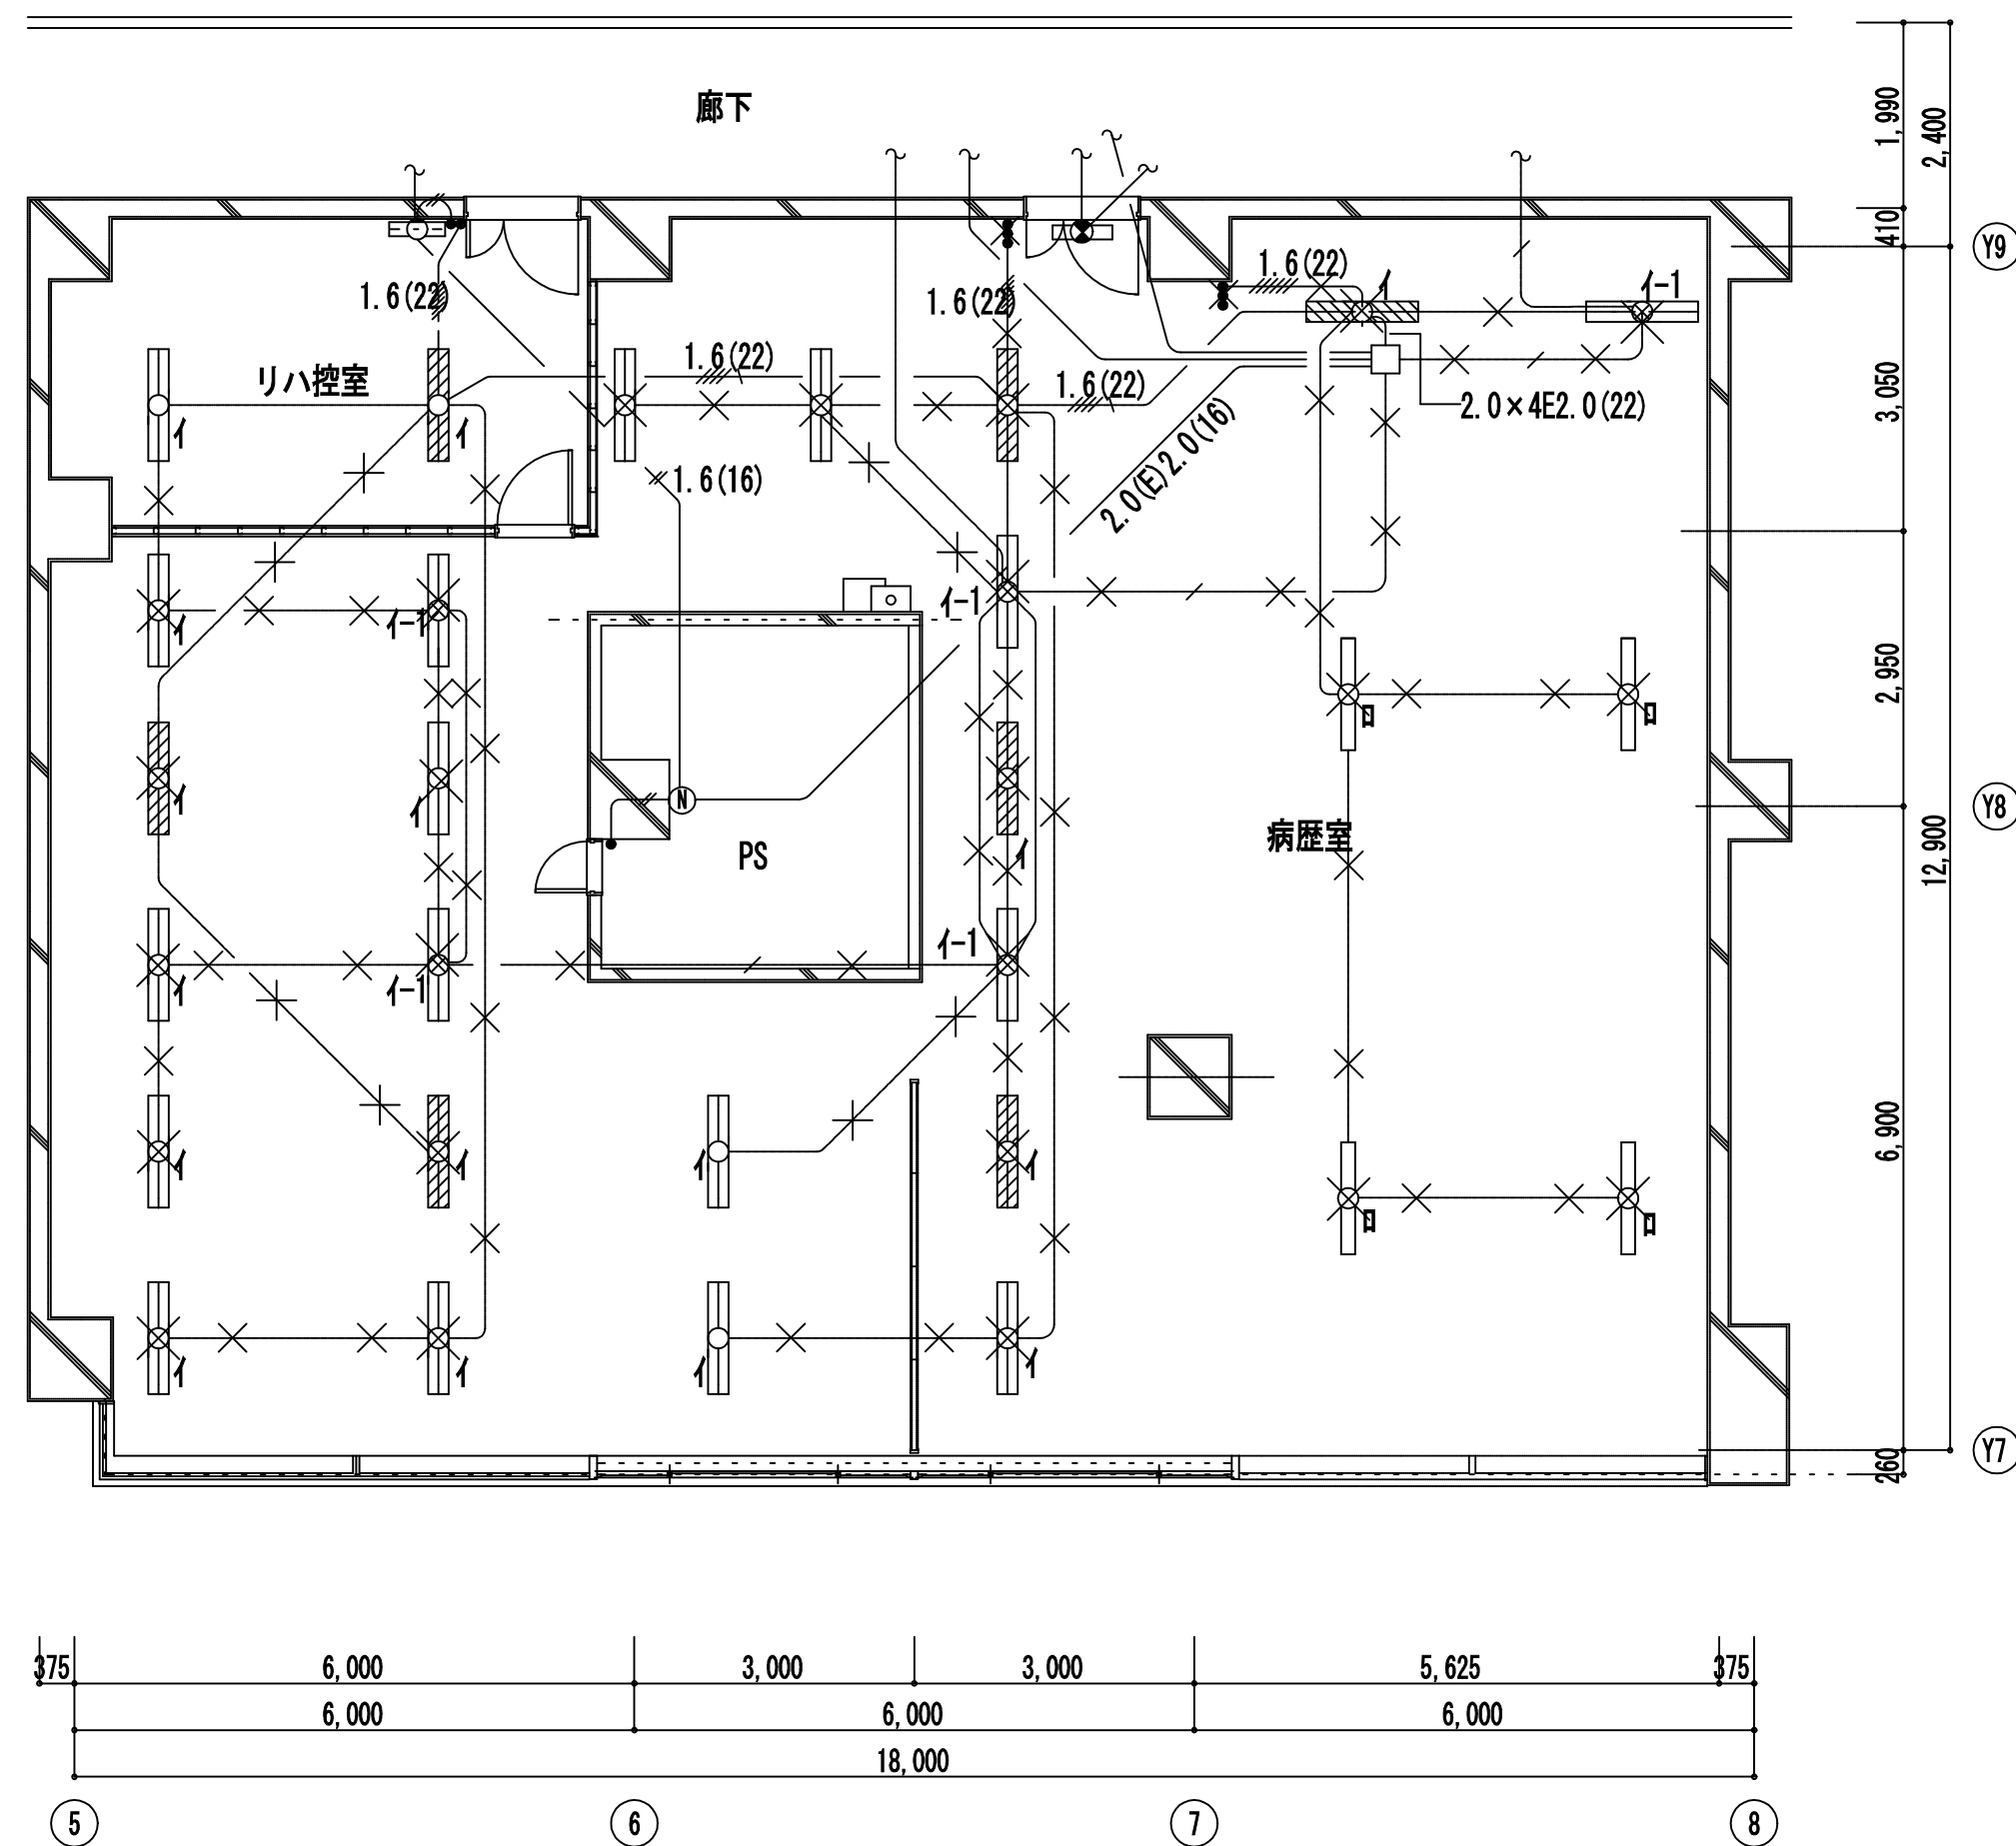

・特記なき配管配線・機器類は下記の通り。


—	WF1. 6-3C	(ㄱ)
— / —	FPC2. 0-2C	(25)
— /// \ —	IV1. 6 × 5	(25)
— //// —	IV1. 6 × 6	(25)

照明器具		
イ	FL40W-2	(埋込)
イ	FL40W-2	(埋込) 電池内蔵型
イ-1	FL40W-2	(埋込) DC付
ロ	FL40W-1	(埋込)

工事名	市民病院病歴室ほか改修工事（電気）					年月日	H24. 3
図面番号	E-0-7	②西病棟 1階事務室 改修前・改修後電灯設備図				縮 尺	1/100
常務理事	営繕部長	設備課長	係長	係員	理事長	管理建築士	設 計 者
					横浜市建築設計協同組合		
(財)横浜市建築保全公社					一般建築士登録第3761号 金子 龍久		

特記なき配管配線 機器類は下記の通り。	
—	EM-EEF1.6-3C (ころがし)
— // \	EM-EEF1.6-4C (ころがし)
— // // \	EM-EEF1.6-3C+2C (ころがし)
— // // // \	EM-EEF1.6-3C×2 (ころがし)
— // // // // \	EM-EEF1.6-3C+4C (ころがし)
— // // // // // \	EM-IE1.6×6 (既22)
— /	EM-FPC2.0-2C (ころがし)
—	点線は既設配管配線・機器類を示す。
①	電灯 AC回路
②	電灯 AC/GC回路
A FHF32W-2 (下面開放) FRS15-322PN	
B FHF32W-2 常時・非常時併用型 (下面開放) 電池内蔵型・K1-FRS15-322	
D FHF32W-2 常時蛍光灯・非常時白熱灯組込型 (下面開放) 電源別置型	
◇ 4 y	OB119□×54 (塩ビ製) プランケット付
◇ 6 y	OB200□×100 (塩ビ製) プランケット付


図 面 番 号 E3 - 62		株式会社 協和コンサルタンツ一級建築士事務所	一級建築士 登録第122018号 嶋谷 廣宣	横浜市医療局病院経営本部			工 事 名		旧横浜市長市民病院 解体工事			
		一級建築士事務所東京都登録第13109号 KYOWA ENGINEERING CONSULTANTS CO., LTD. CONSULTING ENGINEERS & ARCHITECTS		年月日	令和 年 月 日	縮尺	1/100	図面名称	2011_市民病院_病歴室ほか改築工事(電気)			
				設 計 者			施 設 番 号	棟番号	完成年度	図面種類	図面枚数	図面番号
				株式会社 協和コンサルタンツ 一級建築士事務所								
									0 3		E	1 3 8

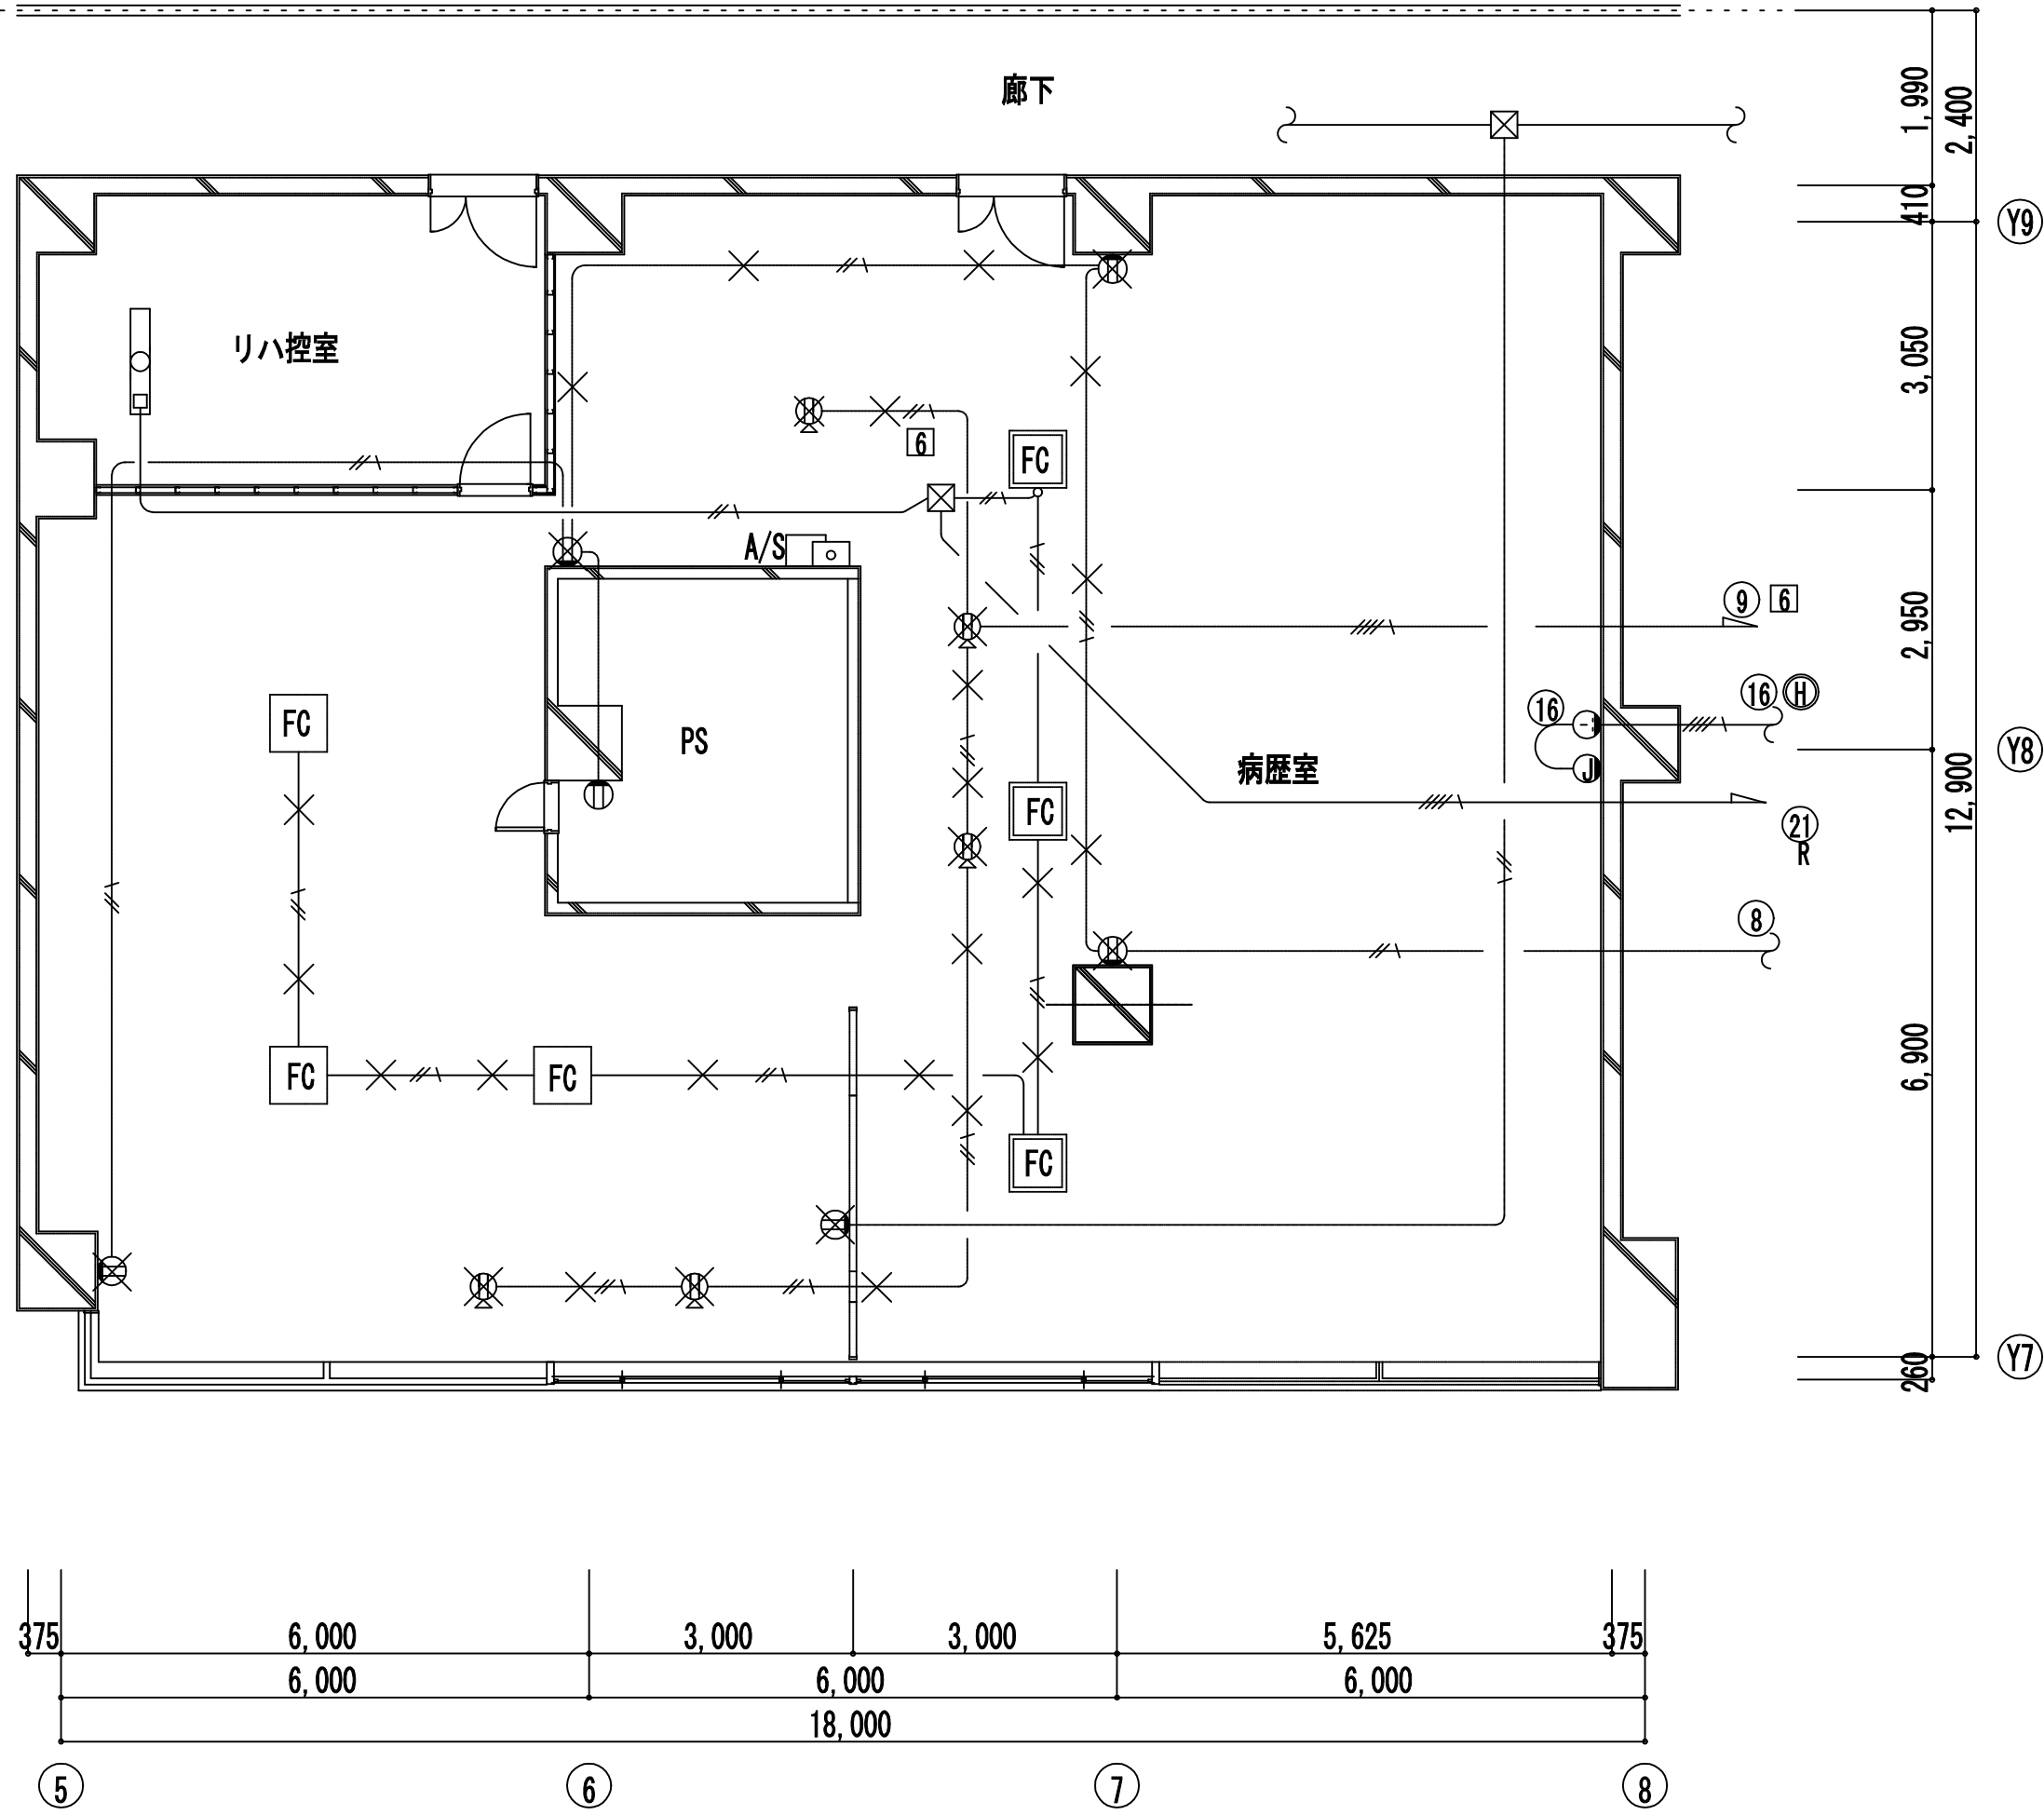

改修前 コンセント平面図 1/100

特記なき配管配線、機器類は下記の通り。

	IV2.0×2	(19)
	IV2.0×3	(19)

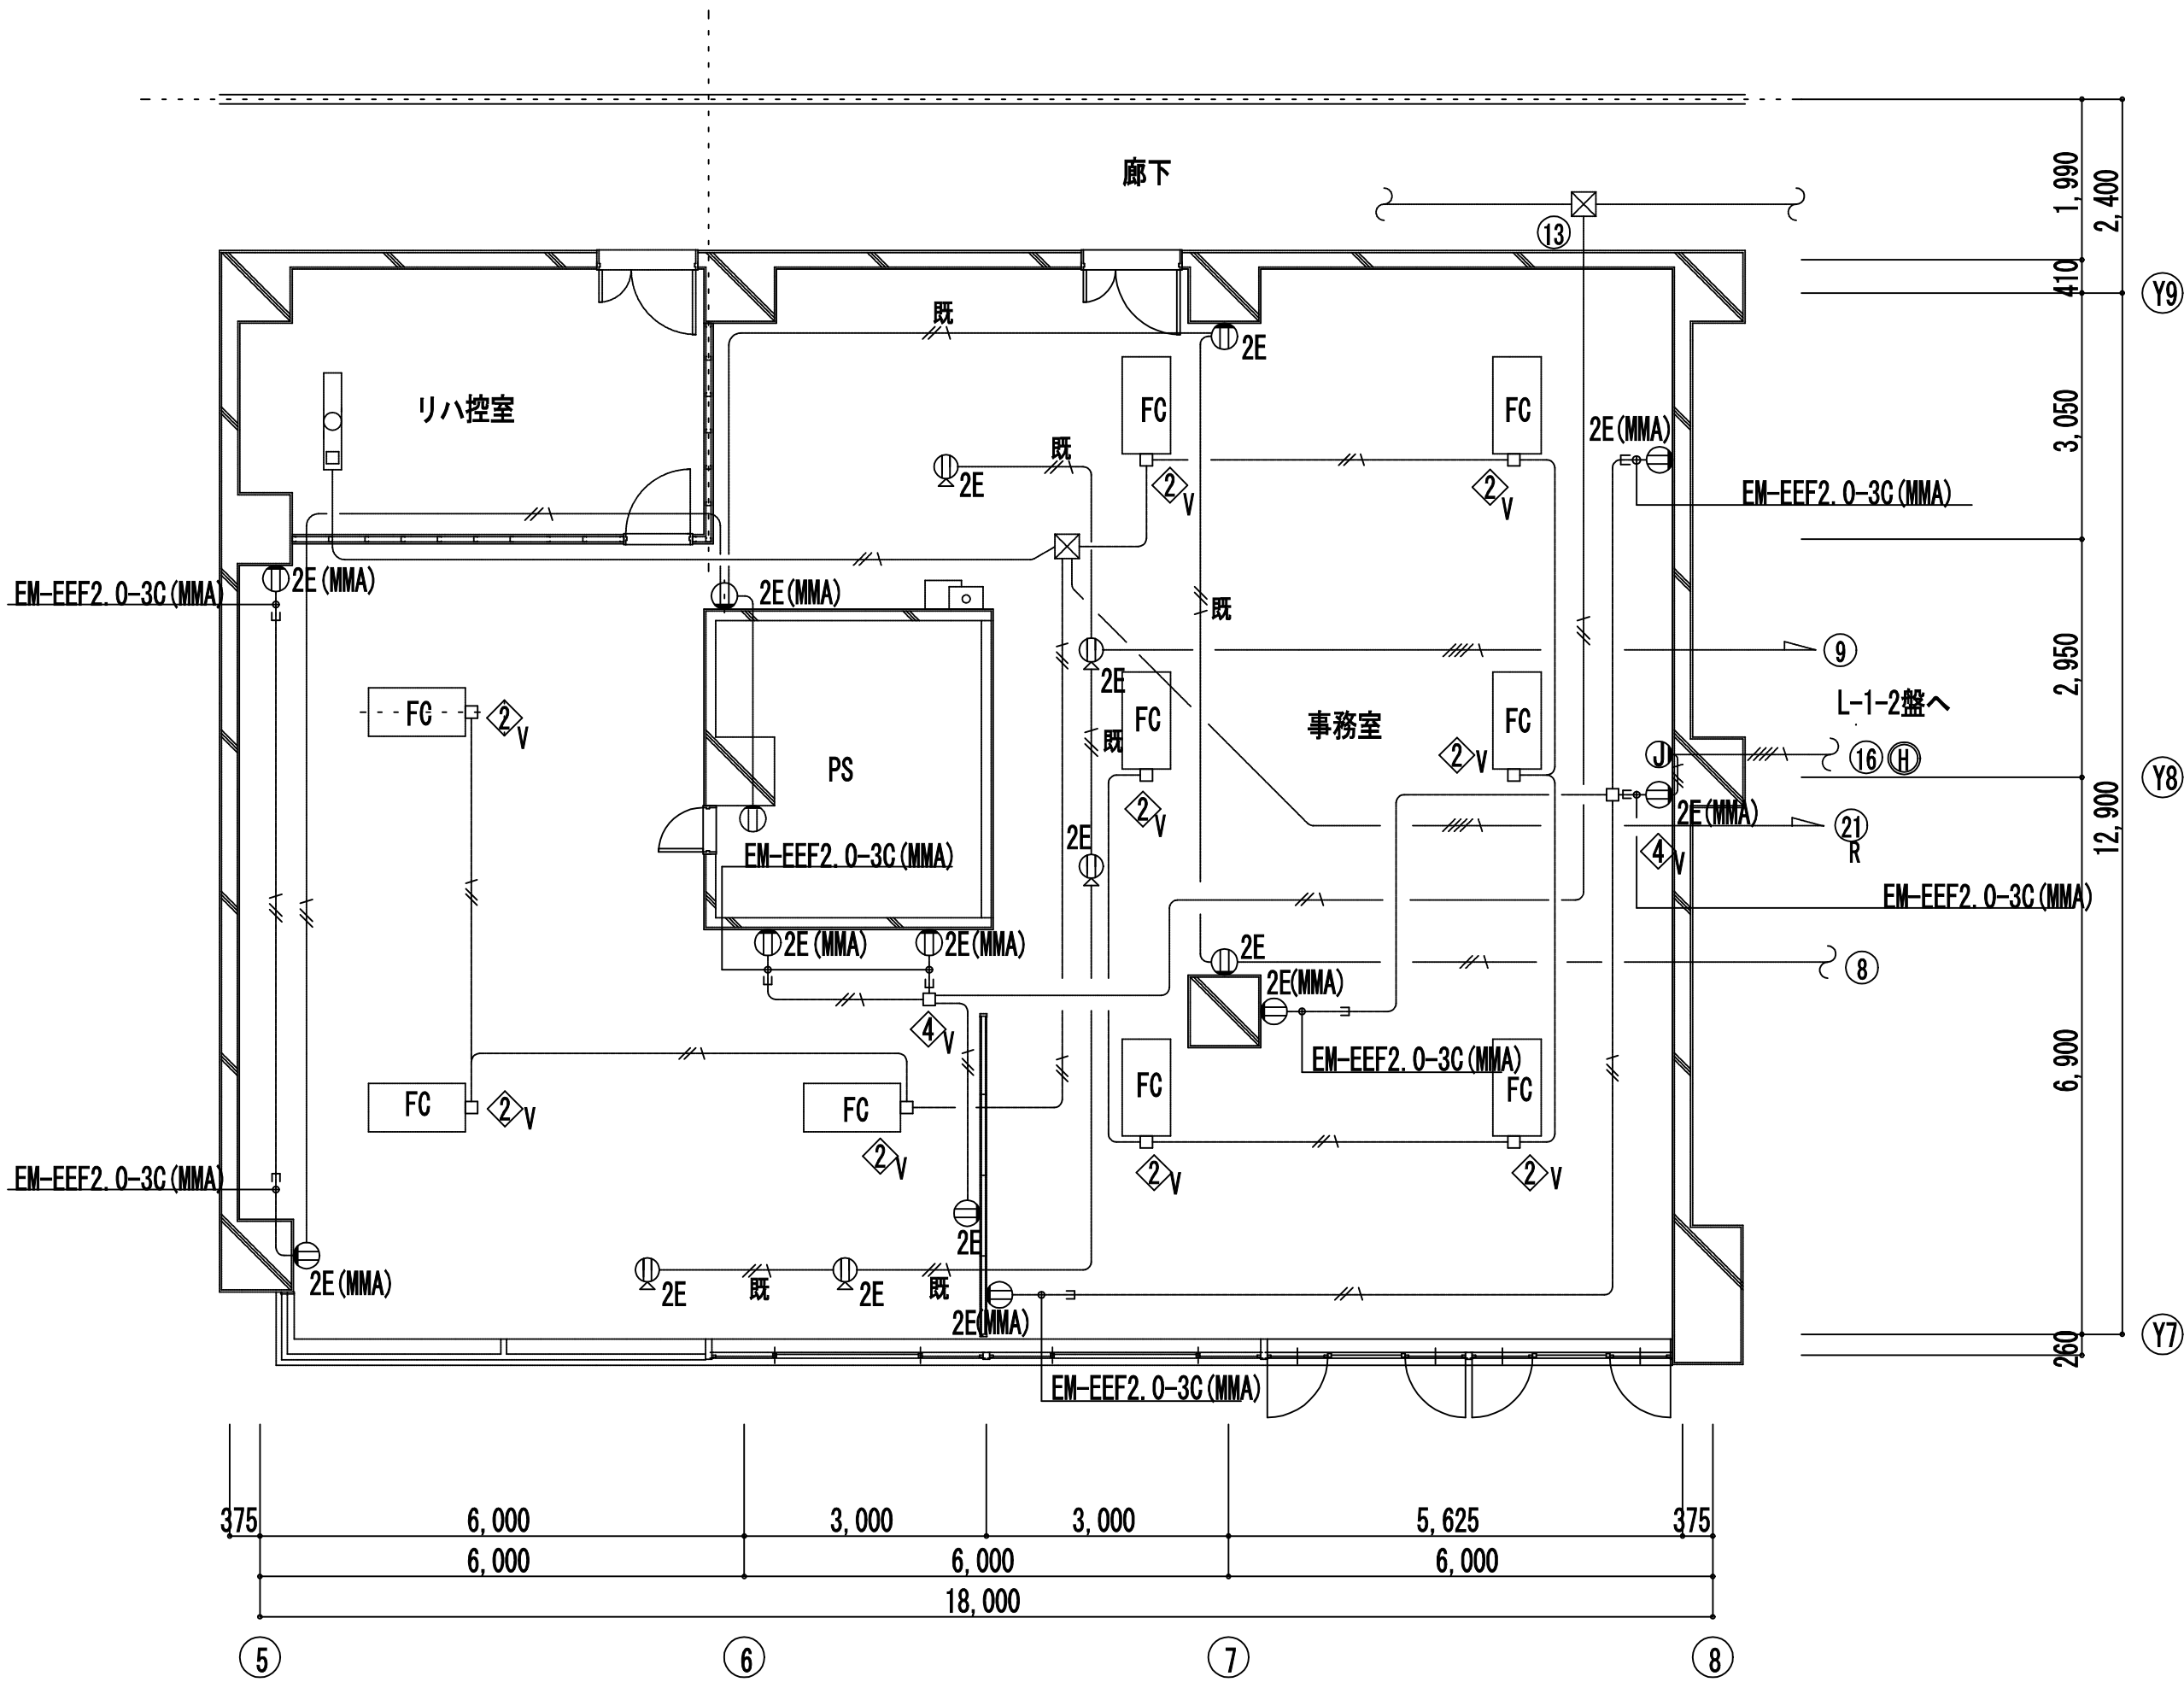

改修後 コンセント平面図


特記なき配管配線、機器類は下記の通り。

1/100		EM-EEF2.0-3C	(ころがし)
		EM-IE2.0×3	(既19)
		EM-IE2.0×3	(既19)
	① 2E	埋込コンセント	2P15A×2E
	② 2E	フロアコンセント	2P15A×2E
		点線は既設配管配線、機器類を示す。	
	② V	OB102×102×54 (塩ビ製)	ブラクプレート付
	④ V	OB119×119×54 (塩ビ製)	ブラクプレート付

工事名	市民病院病歴室ほか改修工事 (電気)						年月日	H24. 3
図面番号	E-08	②西病棟 1階事務室	改修前・改修後コンセント設備図	縮尺	1/100			
常務理事	営繕部長	設備課長	係長	係員	理事長	管理建築士	設計者	
(財)横浜市建築保全公社			横浜市建築設計協同組合 一級建築士登録 第37616号 金子 義久			株式会社 川喜田建築設計事務所		

完成図


図面番号 E3 - 63							株式会社 協和コンサルタンツ一級建築士事務所 一級建築士事務所東京都登録第13109号 KYOWA ENGINEERING CONSULTANTS CO., LTD. CONSULTING ENGINEERS & ARCHITECTS	一級建築士 登録第122018号 嶋谷 廣宣	横浜市医療局病院経営本部 年月日 令和 年 月 縮尺 1/100 設 計 者 株式会社 協和コンサルタンツ 一級建築士事務所	工 事 名 旧横浜市立市民病院 解体工事
										図面名称 2011_市民病院_病歴室ほか改築工事(電気)
										施 設 番 号 棟 番 号 完成 年度 図面 種類 図面枚数 図面番号
										0 3 E 1 3 8 E3 - 63

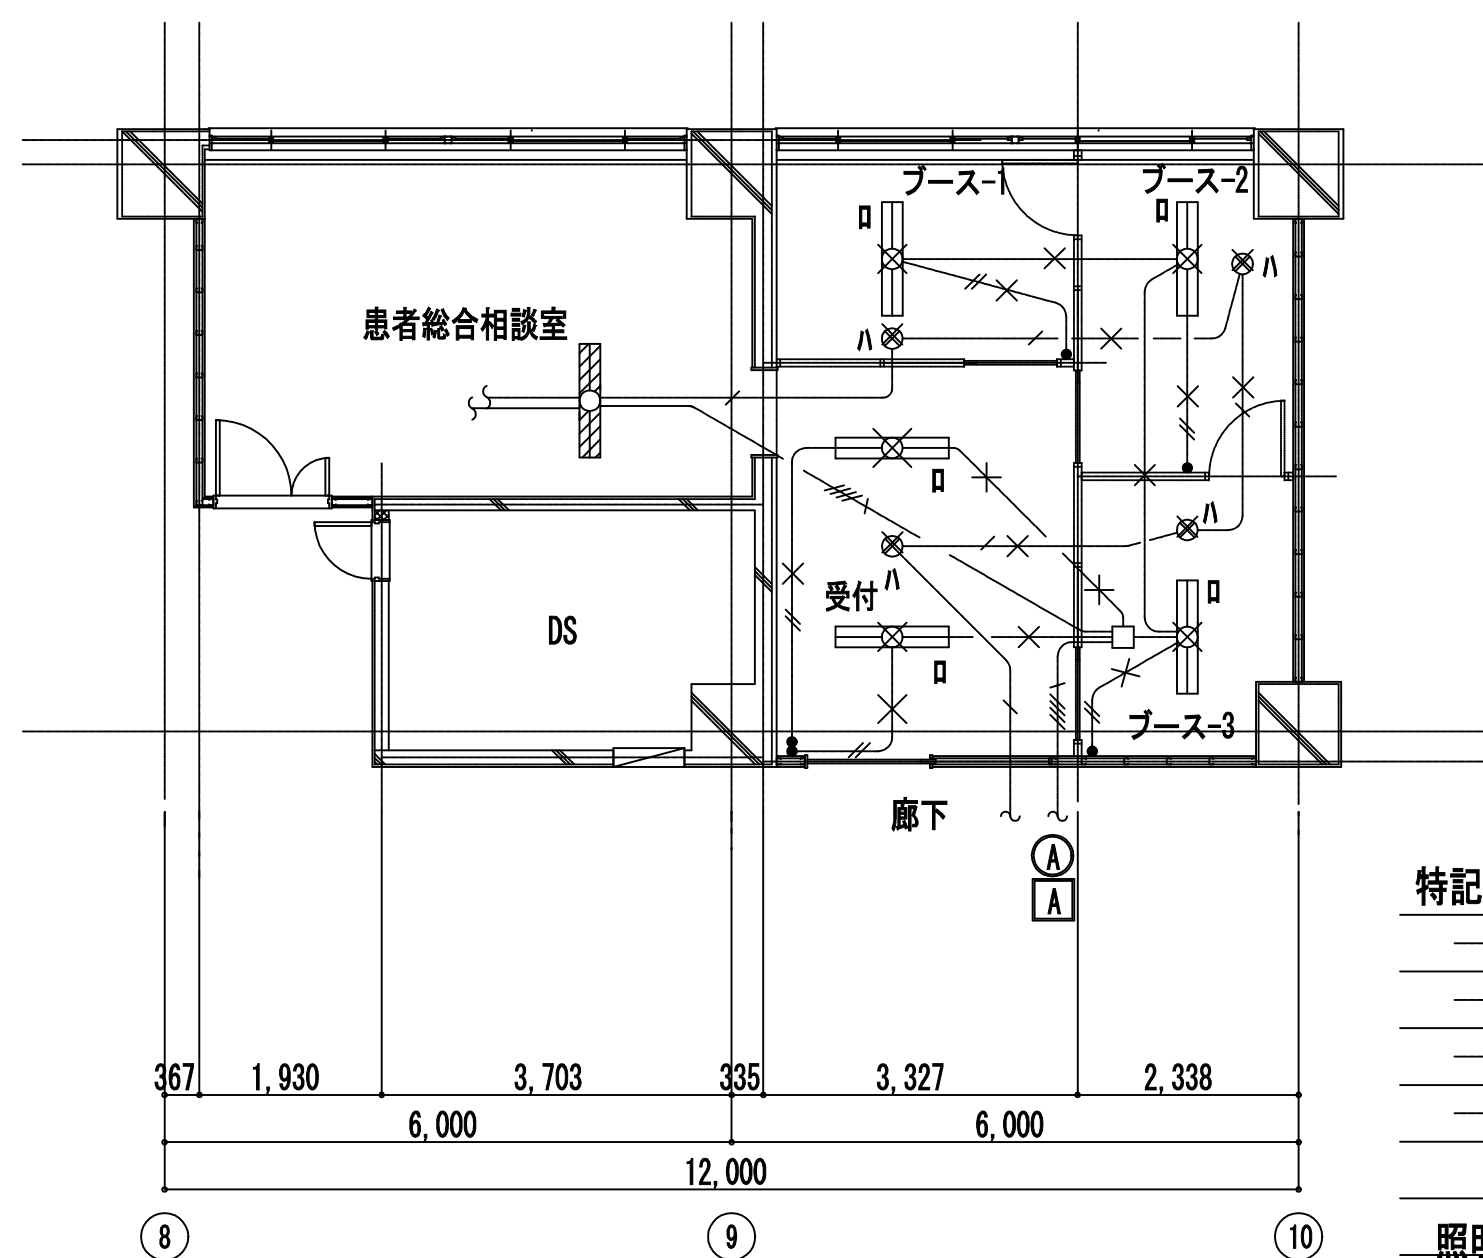

特記なき配管配線、機器類は下記の通り。

——//——	WF1.6-2C (ころがし)
——	WF1.6-3C (ころがし)
——//\——	WF2.0-2C+3C (ころがし)
——/——	FPC2.0-2C (ころがし)

照明器具	
□	FL40W-2 (埋込)
ハ	IL40W×1 (埋込)

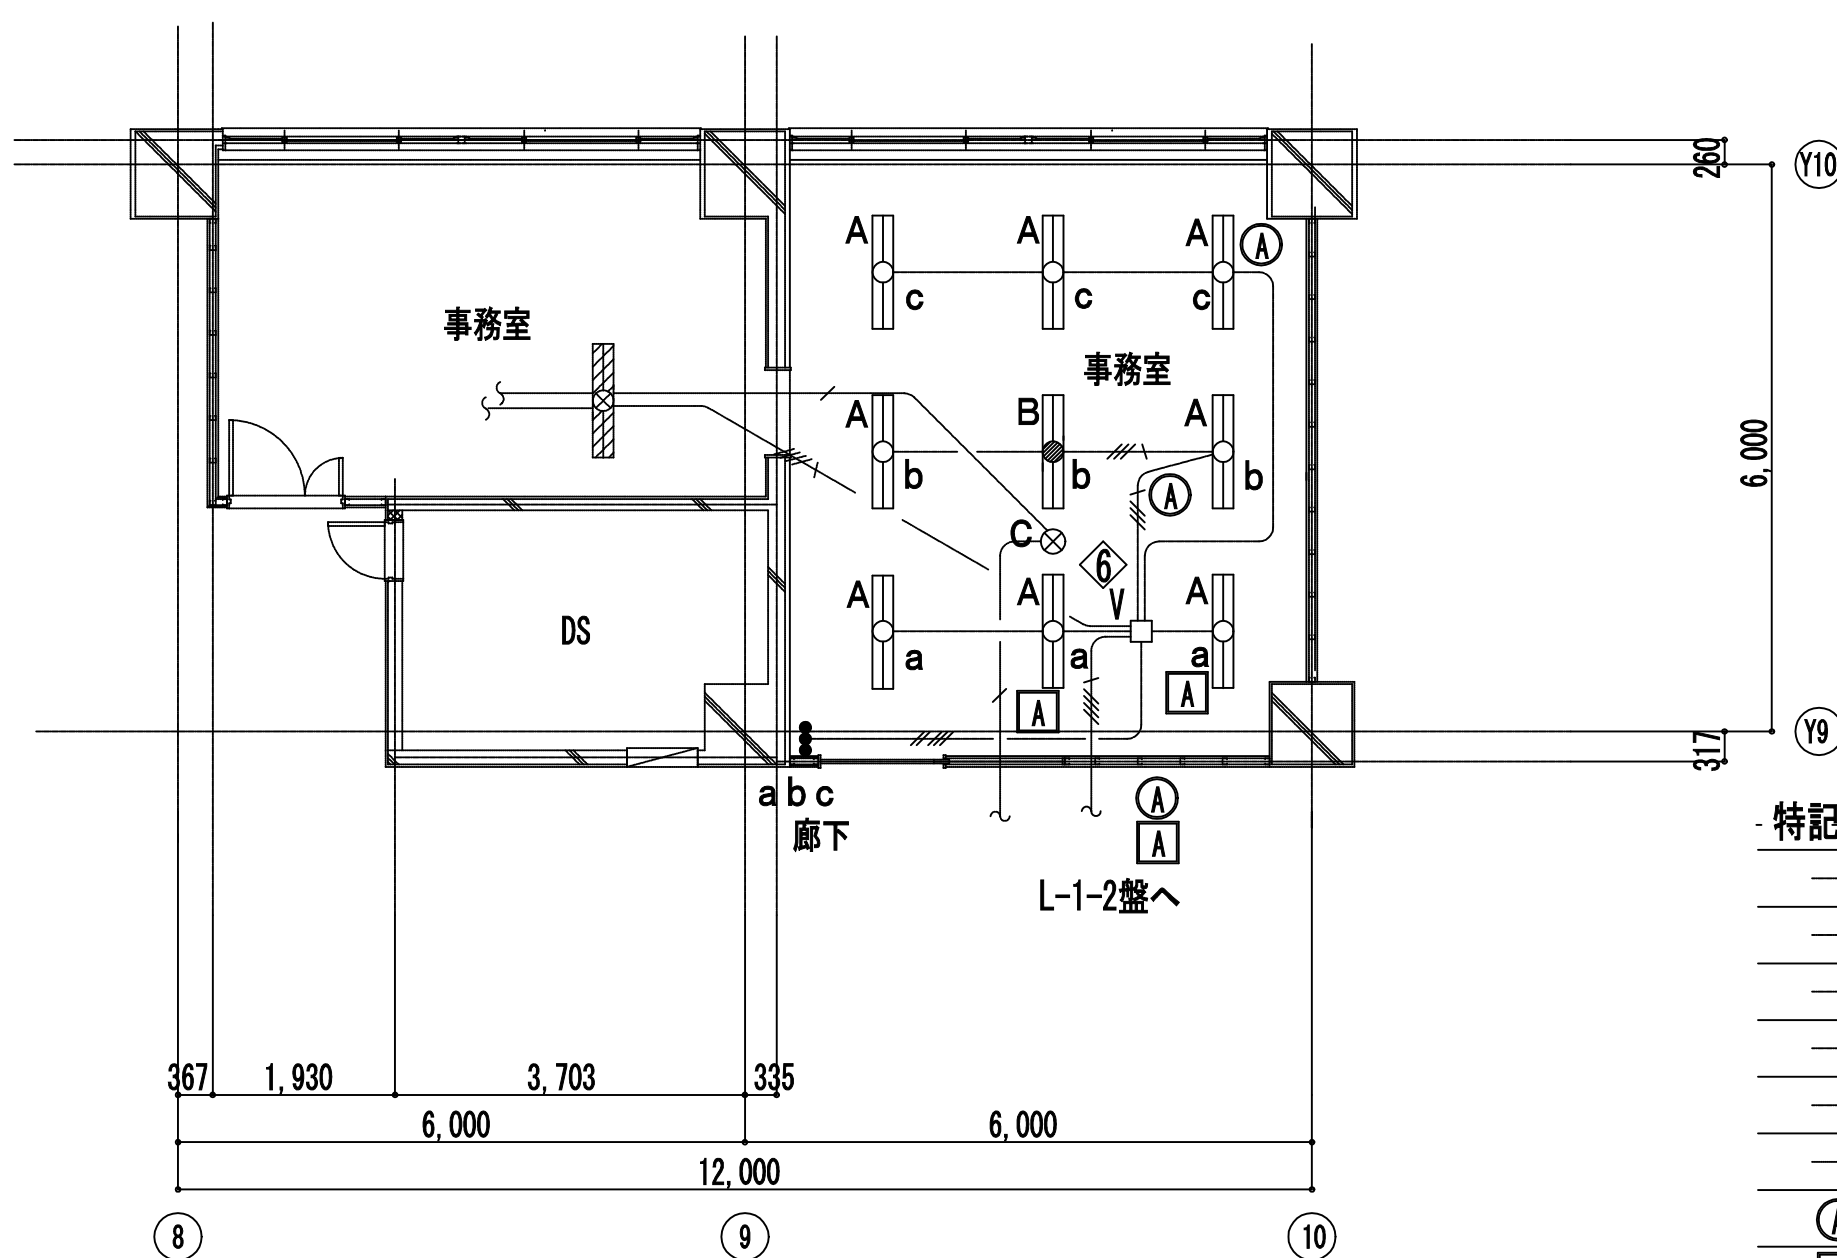


- 特記なき配管配線・機器類は下記の通り。

—	EM-EEF1. 6-3C (ころがし)
—	EM-EEF1. 6-4C (ころがし)
—	EM-EEF1. 6-2C+3C (ころがし)
—	EM-EEF2. 0-2C+3C (ころがし)
—	EM-FPC2. 0-2C (ころがし)

点線は既設配管配線・機器類を示す。


①	電灯 AC回路
②	電灯 AC/GC回路
A	FHF32W-2 (下面開放) FRS15-322PN
B	FHF32W-2 常時、非常時併用型 (下面開放) 電池内蔵型・K1-FRS15-322
C	ハイゲン電球50W×1 (埋込型)
⑥V	PB200□×100 (塩ビ製) ブラックプレート付

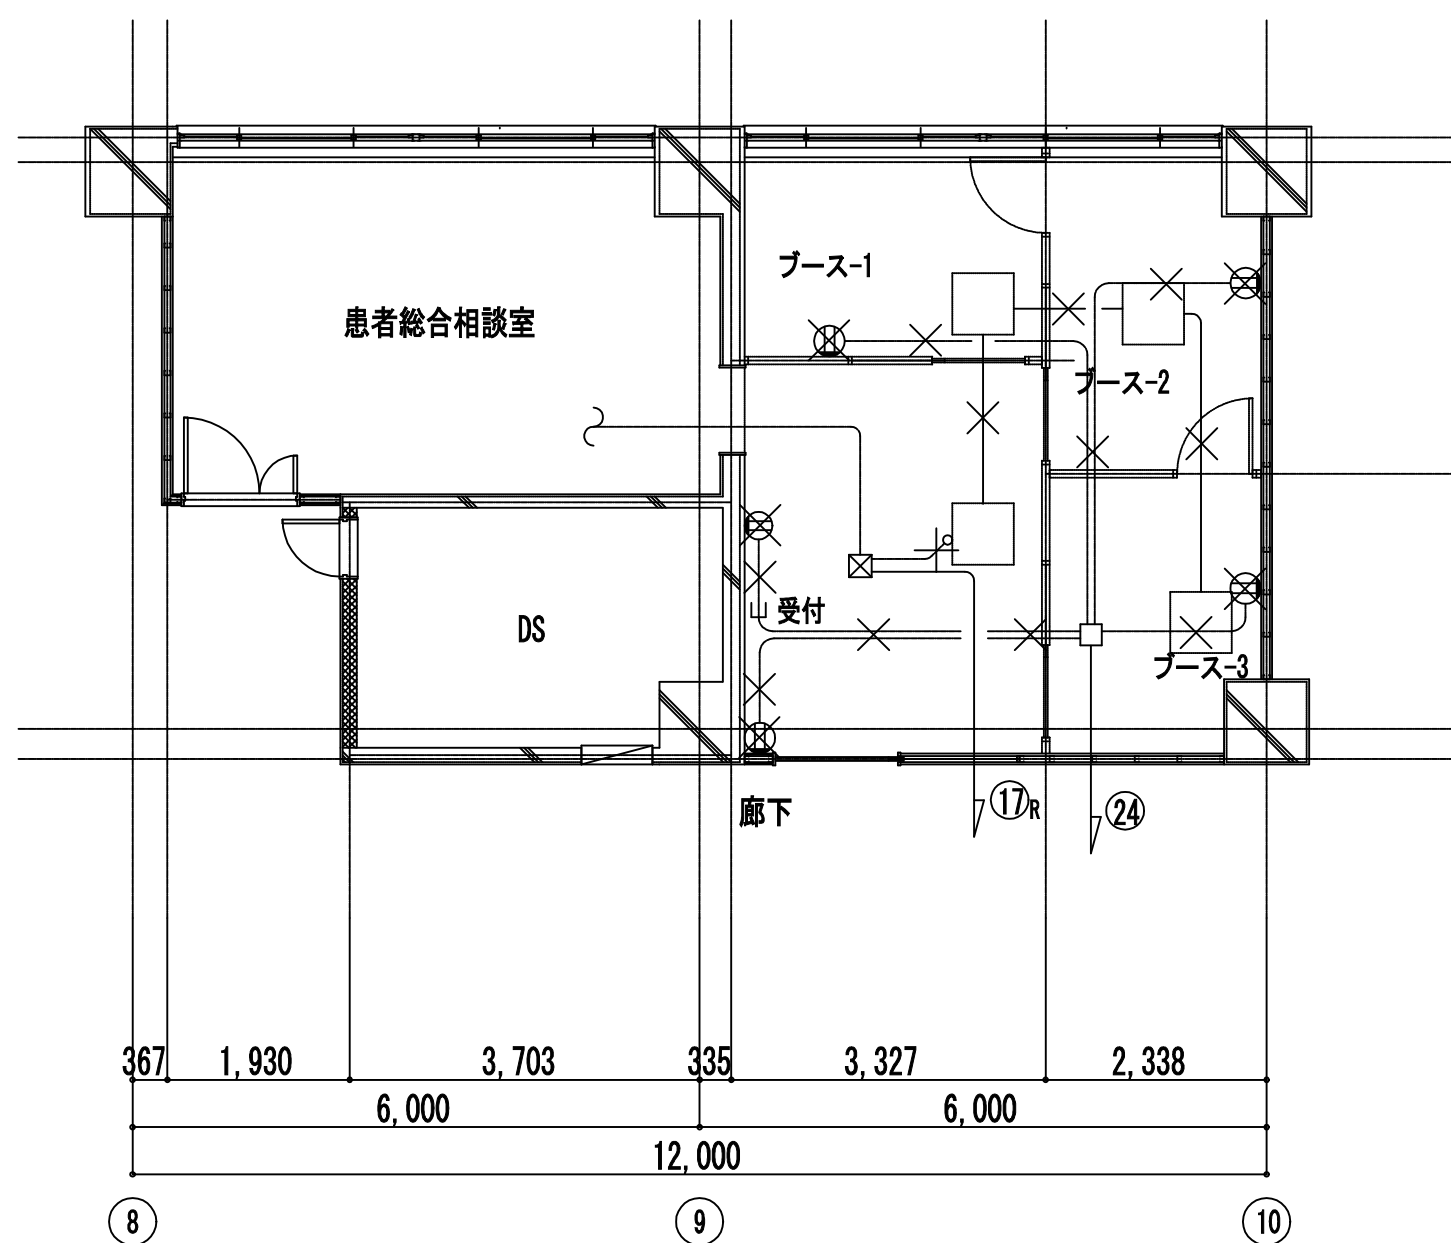

特記なき配管配線、機器類は下記の通り。

VF2. 0-3C (ころがし)

VF2. 0-3C (25)

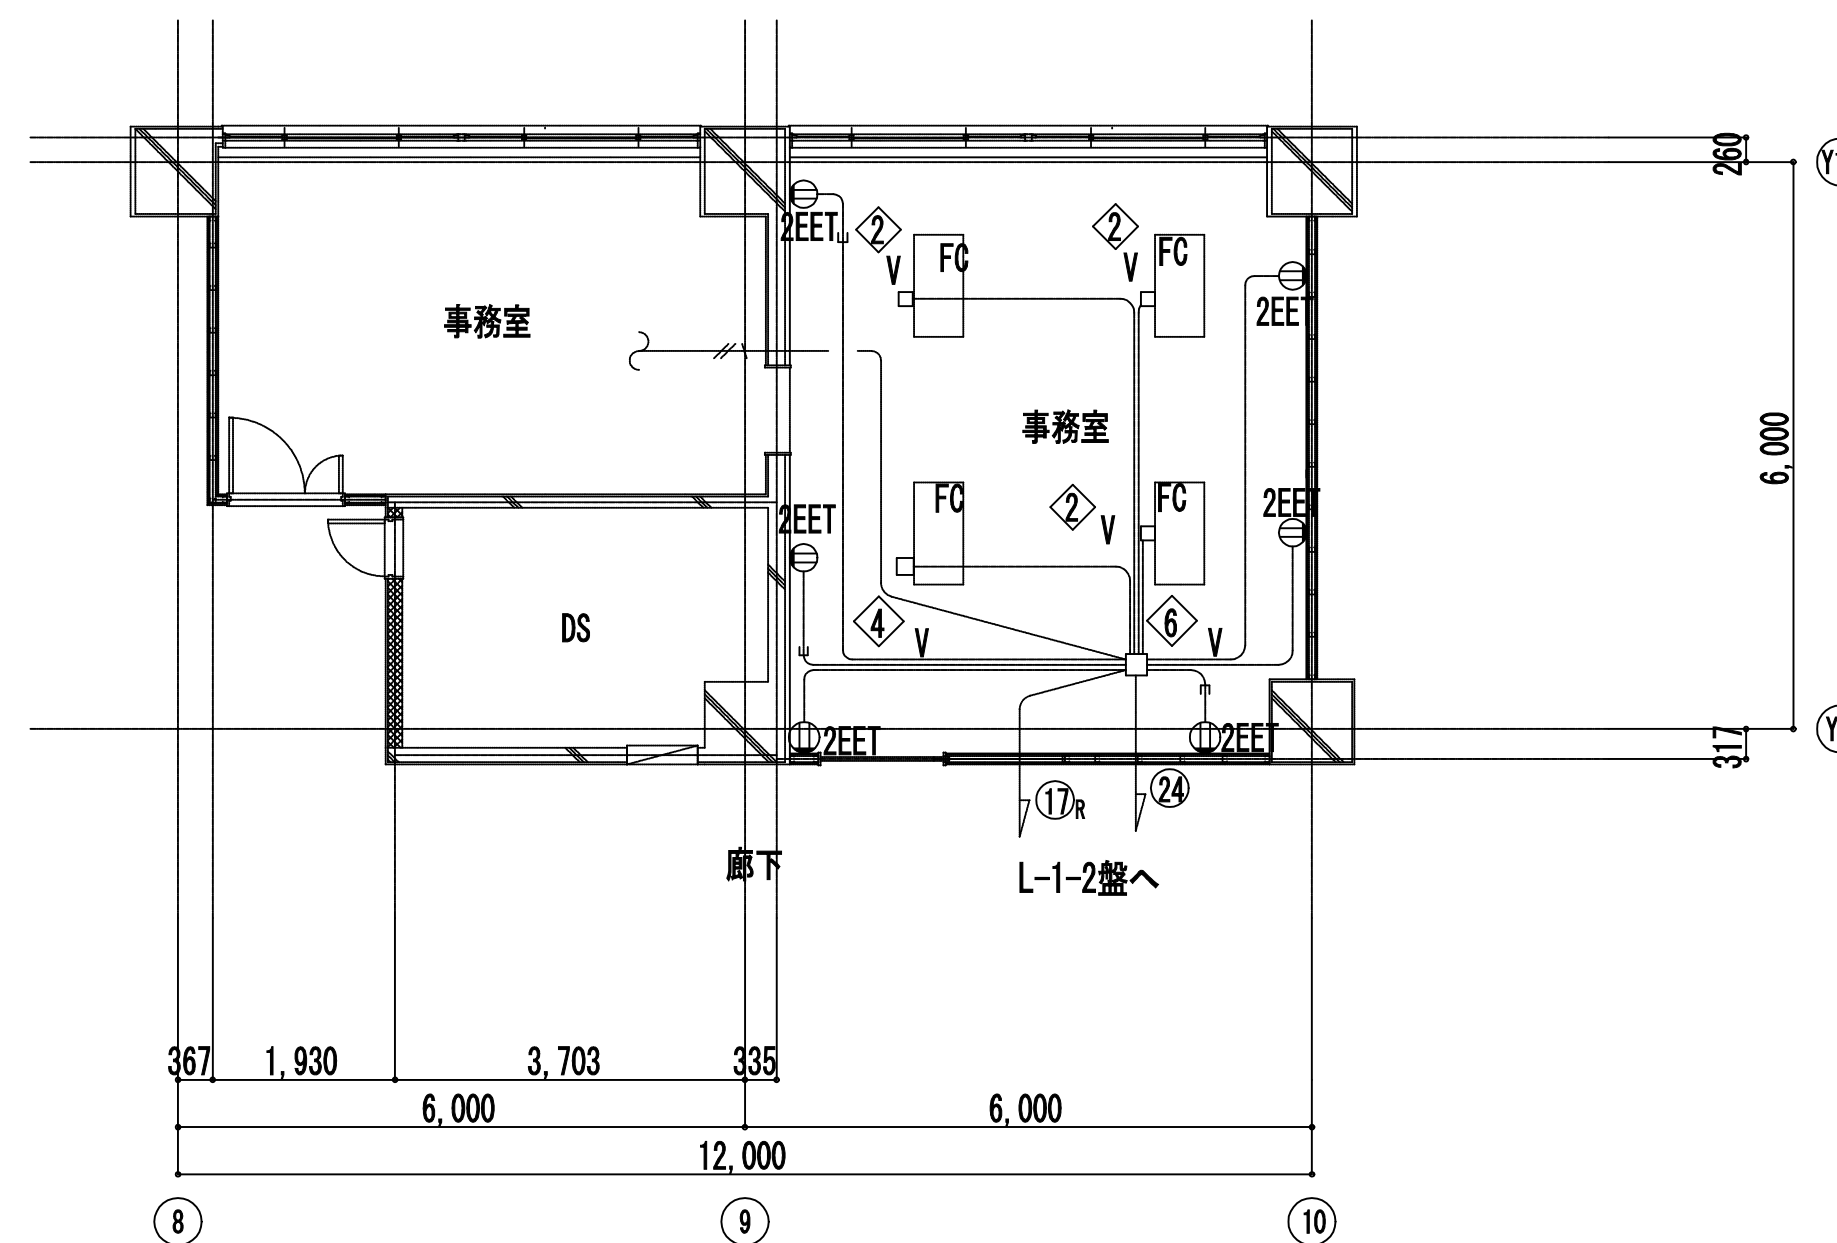

特記なき配管配線、機器類は下記の通り。

EM-EEF2. 0-3C (ころがし)
埋込コンセント 2P15A×2E+ET
EM-EEF2. 0-3C (MMA)


点線は既設配管配線・機器類を示す。

②	▽	OB102×102×54 (塩ビ製)	ブラケット付
④	▽	OB119×119×54 (塩ビ製)	ブラケット付
⑥	▽	PB200×200×100 (塩ビ製)	ブラケット付

工事名	市民病院病歴室ほか改修工事（電気）					年月日	H24. 3
図面番号	E-10	③西病棟 1階事務室 改修前・改修後灯コンセント設備図				縮 尺	1/100
常務理事	営繕部長	設備課長	係長	係員	理事長	管理建築士	設 計 者


								(財)横浜市建築保全公社	横浜市の建築設計協同組合 一級建築士登録 第37618号 金子 義久
--	--	--	--	--	--	--	--	--------------	---------------------------------------

完成図

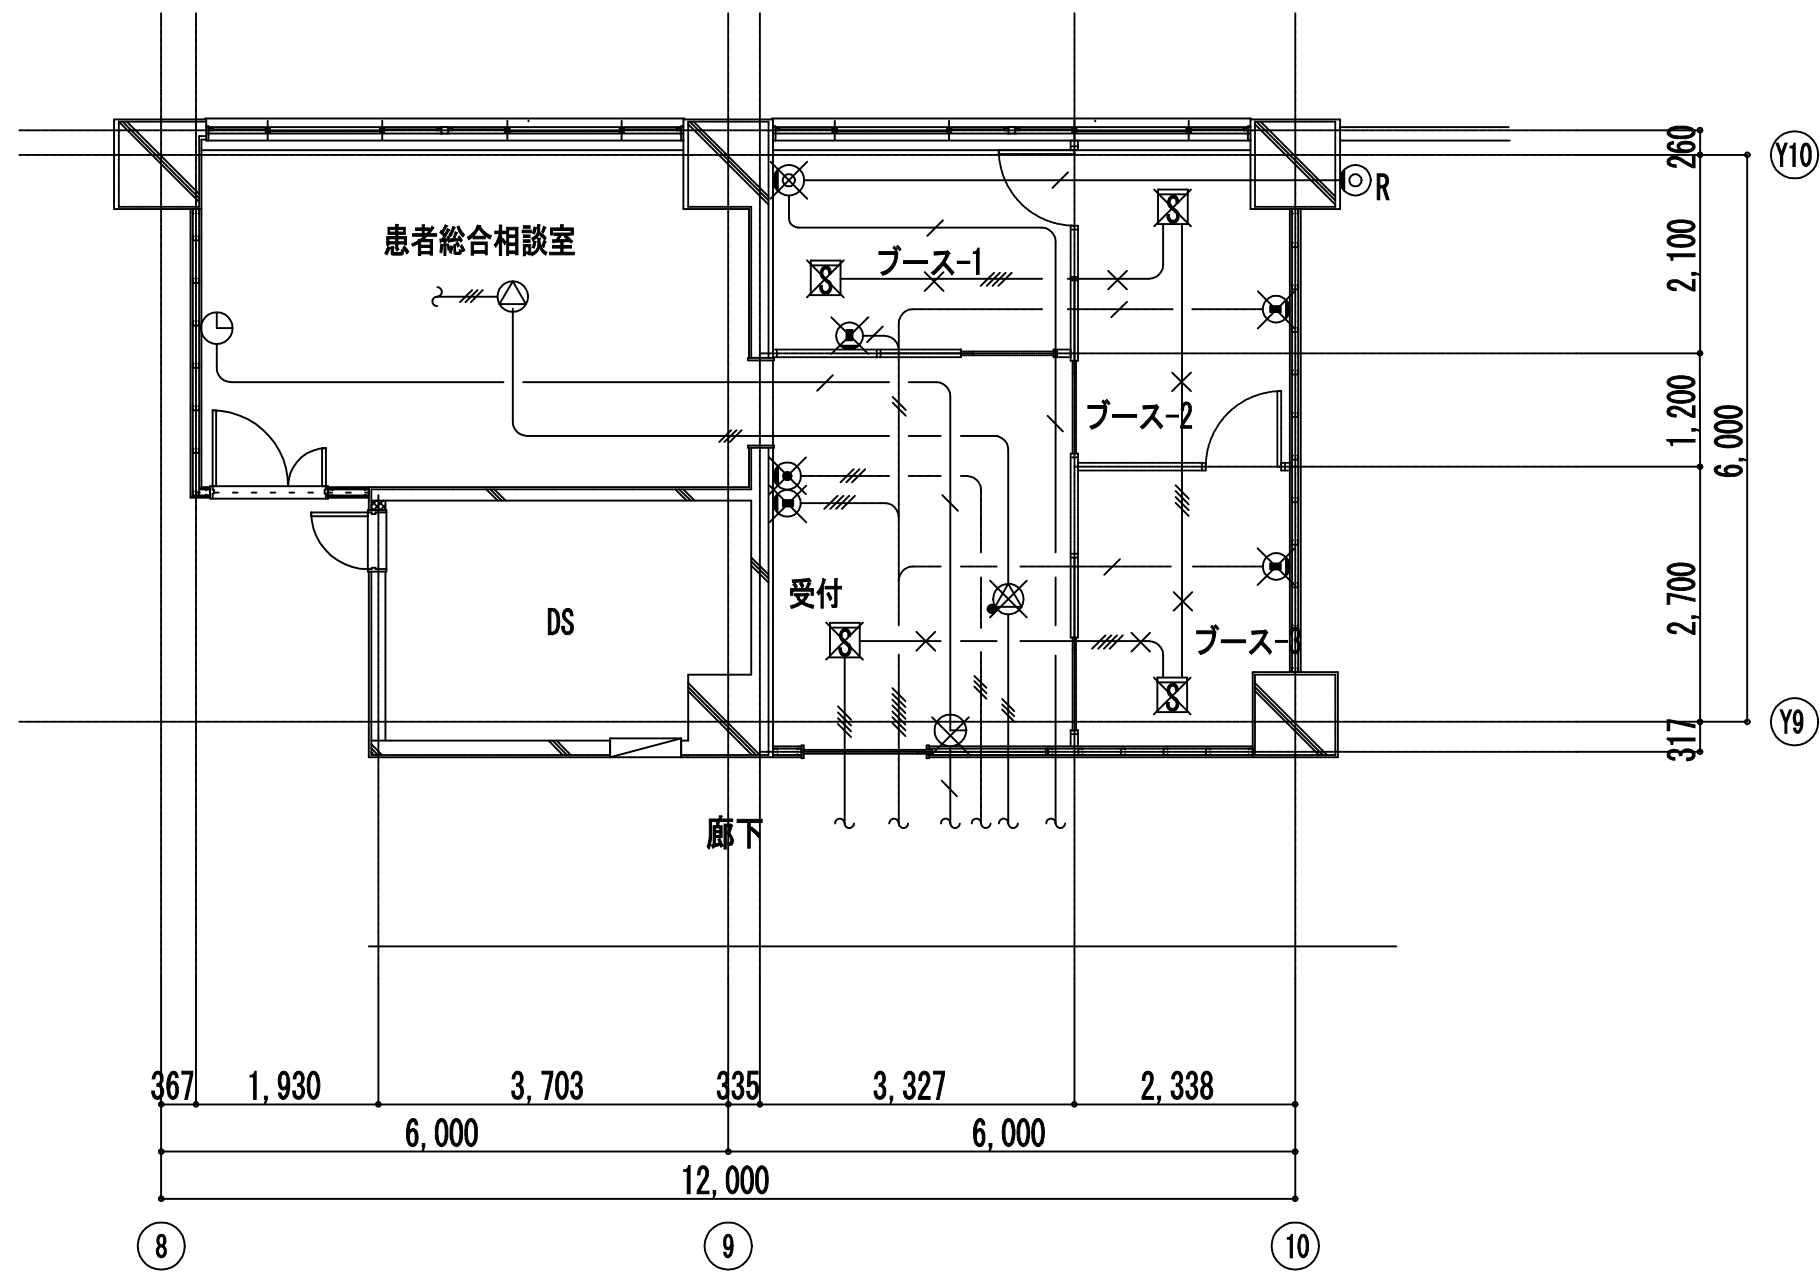

改修前 弱電平面図 1/100

特記なき配管配線は下記の通り。		
放送設備	——//——	HP1. 2-3C (19)
テレビ共聴視設備	——/——	5C-FB (25)
電話設備	——///——	TIVF0. 8-1P×3 (ころがし)
時計設備	——/——	AE1. 2-2C (19)
自火報設備	——///——	AE1. 2-4C (19)
LAN設備	——/——	CAT5E-4P (ころがし)
	——//——	CAT5E-4P×2 (ころがし)
	——///——	CAT5E-4P×4 (ころがし)
	——/////——	CAT5E-4P×7 (ころがし)

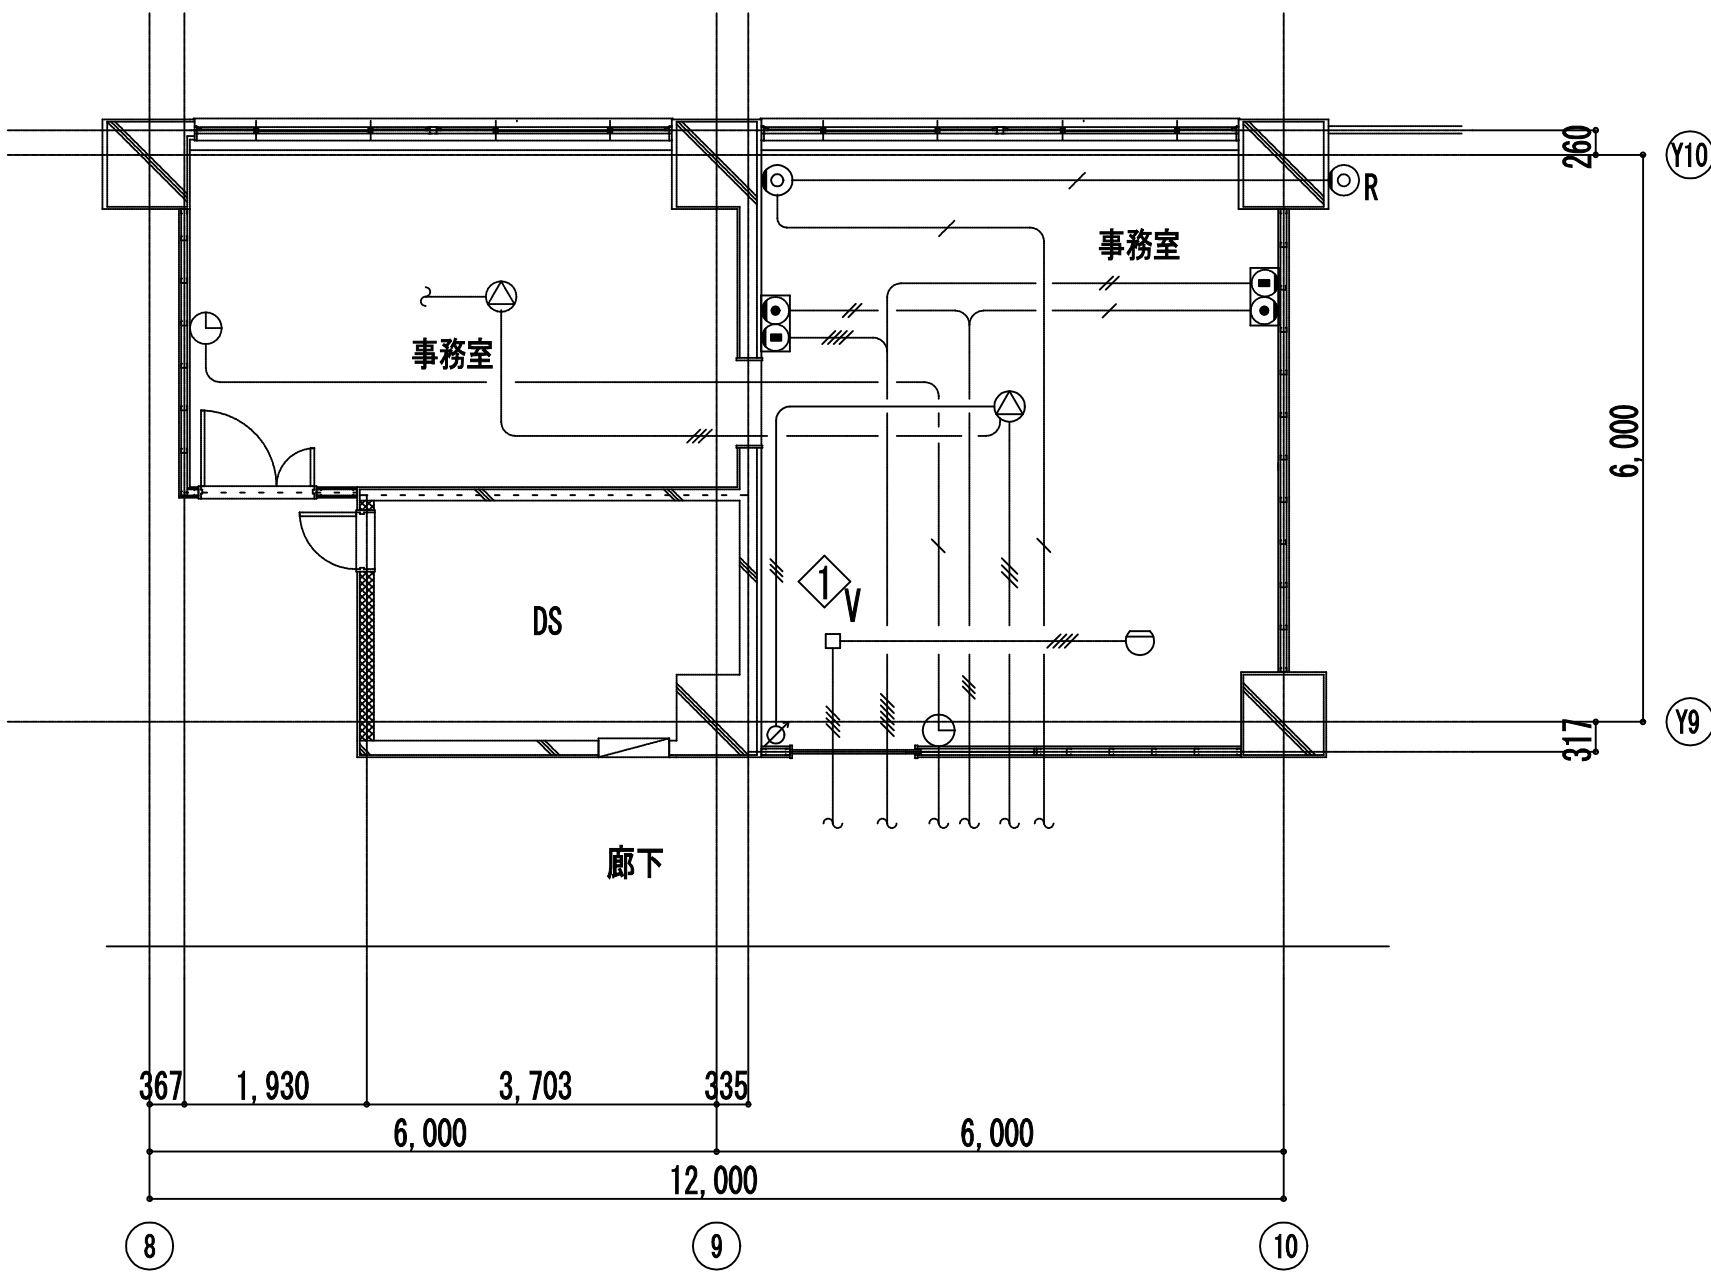

改修後 弱電平面図 1/100


特記なき配管配線は下記の通り。		
放送設備	——//——	EM-HP1. 2-3C (ころがし)
テレビ共聴視設備	——/——	EM-5C-FB 既 (25)
電話設備	——///——	EM-TIEF0. 65-2C×3 既 (19)
時計設備	——/——	EM-AE1. 2-2C 既 (19)
自火報設備	——///——	EM-AE1. 2-4C 既 (19)
	——///——	EM-AE1. 2-4C (ころがし)
LAN設備	——/——	既CAT5E-4P (MMB)
	——//——	既CAT5E-4P×2 (ころがし)
	——///——	既CAT5E-4P×4 (ころがし)
	——/////——	既CAT5E-4P×6 (ころがし)
点線は既設配管配線・機器類を示す。		

特記なき機器類は下記の通り。	
⊙	スピーカ 天井埋込 (アルミパンチ)
∅	アッテネータ
⊙R	直列ユニット 端末
⌚	子時計 310φ
	枠:鋼板. クリーム色塗装
	指針:アルミ. 黒色塗装
	文字板:鋼板. 白色塗装. 黒色印刷
⊖	差動式スポット感知器2種
Ⓢ	LAN用モジュラジャック
⏏	OB102□×44 (塩ビ製) プランケット付

工事名	市民病院病歴室ほか改修工事 (電気)						年月日	H24. 3
図面番号	E-11	③西病棟 1階事務室 改修前・改修後弱電設備図					縮尺	1/100
常務理事	営繕部長	設備課長	係長	係員	理事長	管理建築士	設計者	
(財)横浜市建築保全公社		横浜市建築設計協同組合			一級建築士登録 第37616号 金子 義久			
					株式会社 川喜田建築設計事務所			

完成図

図面番号 E3 - 65											株式会社 協和コンサルタンツ一級建築士事務所 一級建築士事務所東京都登録第13109号 KYOWA ENGINEERING CONSULTANTS CO.,LTD. CONSULTING ENGINEERS & ARCHITECTS	一級建築士 登録第122018号 嶋谷 廣宣	横浜市医療局病院経営本部			工 事 名 旧横浜市立市民病院 解体工事								
													年月日	令和 年 月 日	縮尺		1/100							
													設 計 者											
													株式会社 協和コンサルタンツ 一級建築士事務所											
											施設番号	棟番号	完成年度	図面種類	図面枚数	図面番号								
													03	E	138	E3 - 65								

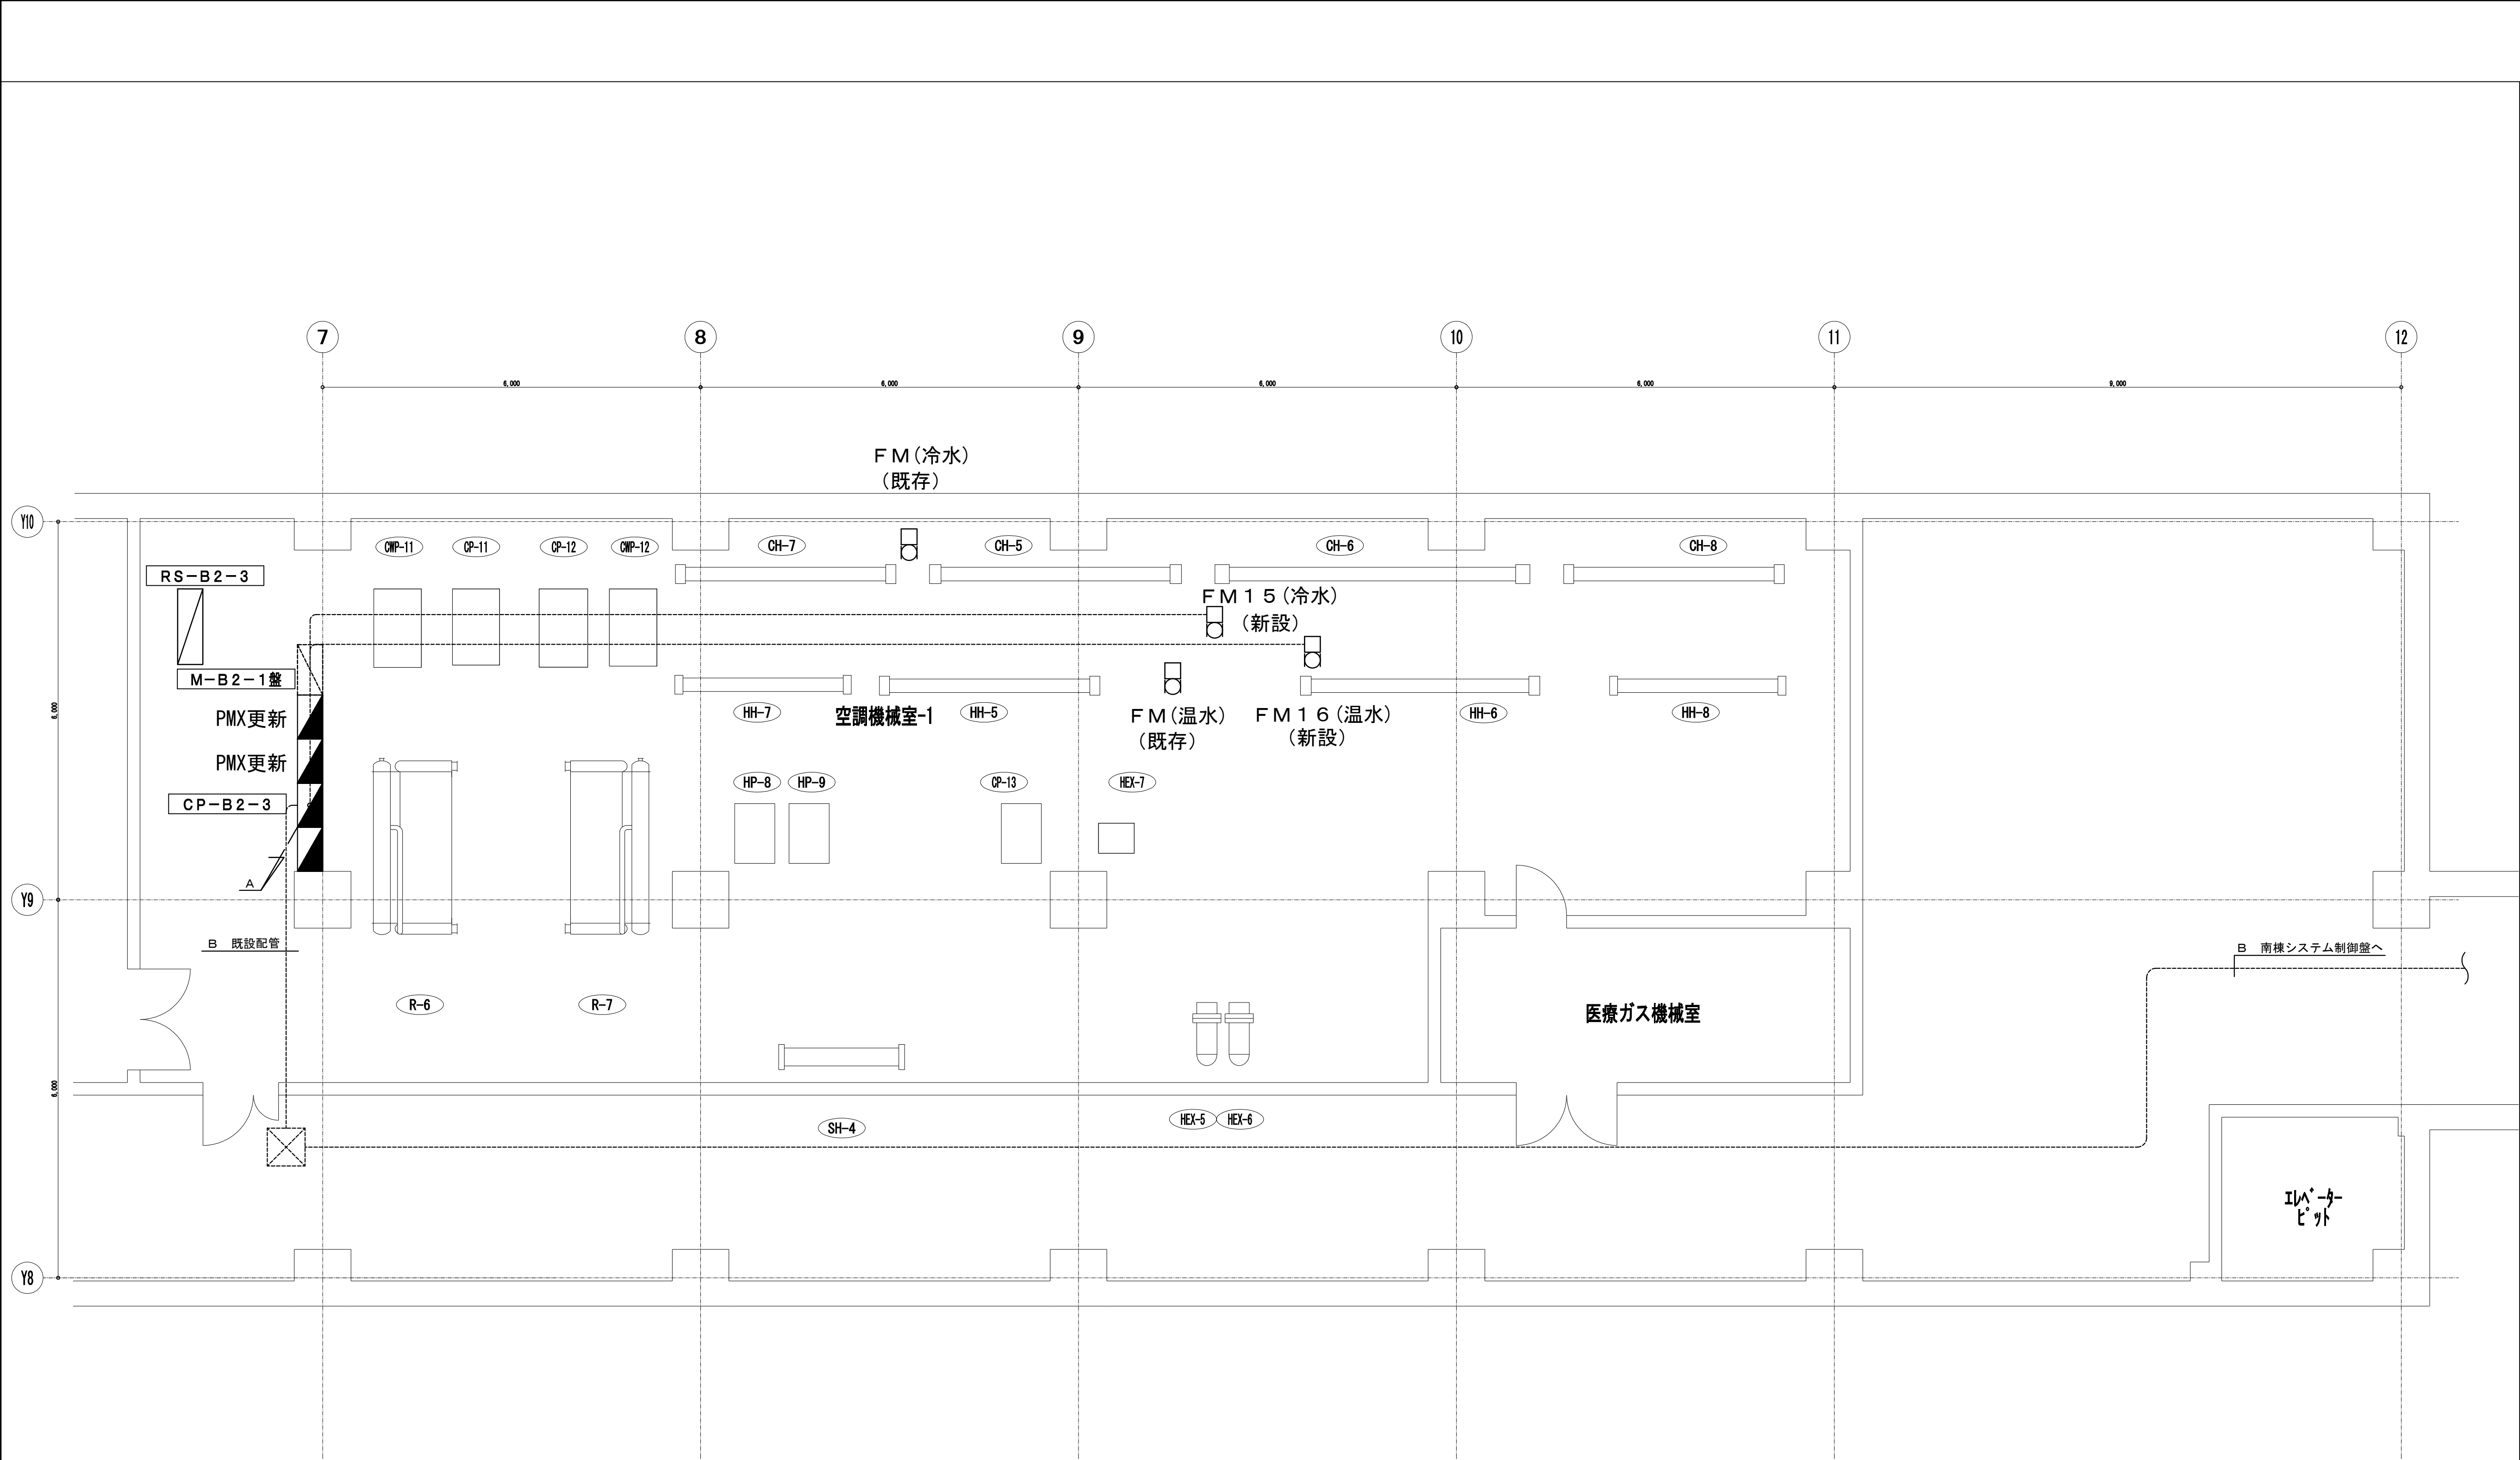

配管／配線 凡例

-A-									
EM-KPEE0.9	-	1P×1	既設配管	CP-B2-3	～	南棟システム制御室（幹線）			
EM-CEE2□	-	3C×2	既設配管	CP-B2-3	～	FM15、16			
EM-CEES1.25□	-	2C×2	既設配管	CP-B2-3	～	FM15、16			
-B-									
EM-KPEE0.9	-	1P×1	既設配管	CP-B2-3	～	南棟システム制御室（幹線）			


凡 例

BFM	EM-CE2□	-	3C	(E25)
	EM-CEES1.25□	-	2C	(E19)

訂 正 表	
月 日	


横浜市立市民病院ESCO事業				図 面 番 号	
				M-64	
自動制御工事平面図(西棟B2F)				図 面 番 号	
平成24年1月31日				表 紙	設 計 者
縮尺	1/50	村井・梅田	久本・三宅	松波	丹羽
高 砂 熱 学 工 業 株 式 会 社					

図 面 番 号 E3 - 66						株式会社 協和コンサルタンツ一級建築士事務所 一級建築士事務所東京都登録第13109号 KYOWA ENGINEERING CONSULTANTS CO.,LTD. CONSULTING ENGINEERS & ARCHITECTS	一級建築士 登録第122018号 嶋谷 廣宣	横浜市医療局病院経営本部	工 事 名		旧横浜市立市民病院 解体工事									
									図面名称		2012_市民病院_ESCO事業									
									設 計 者		施 設 番 号	棟番号	完成 年度	図面 種類	図面枚数	図面番号				
	株式会社 協和コンサルタンツ 一級建築士事務所																			

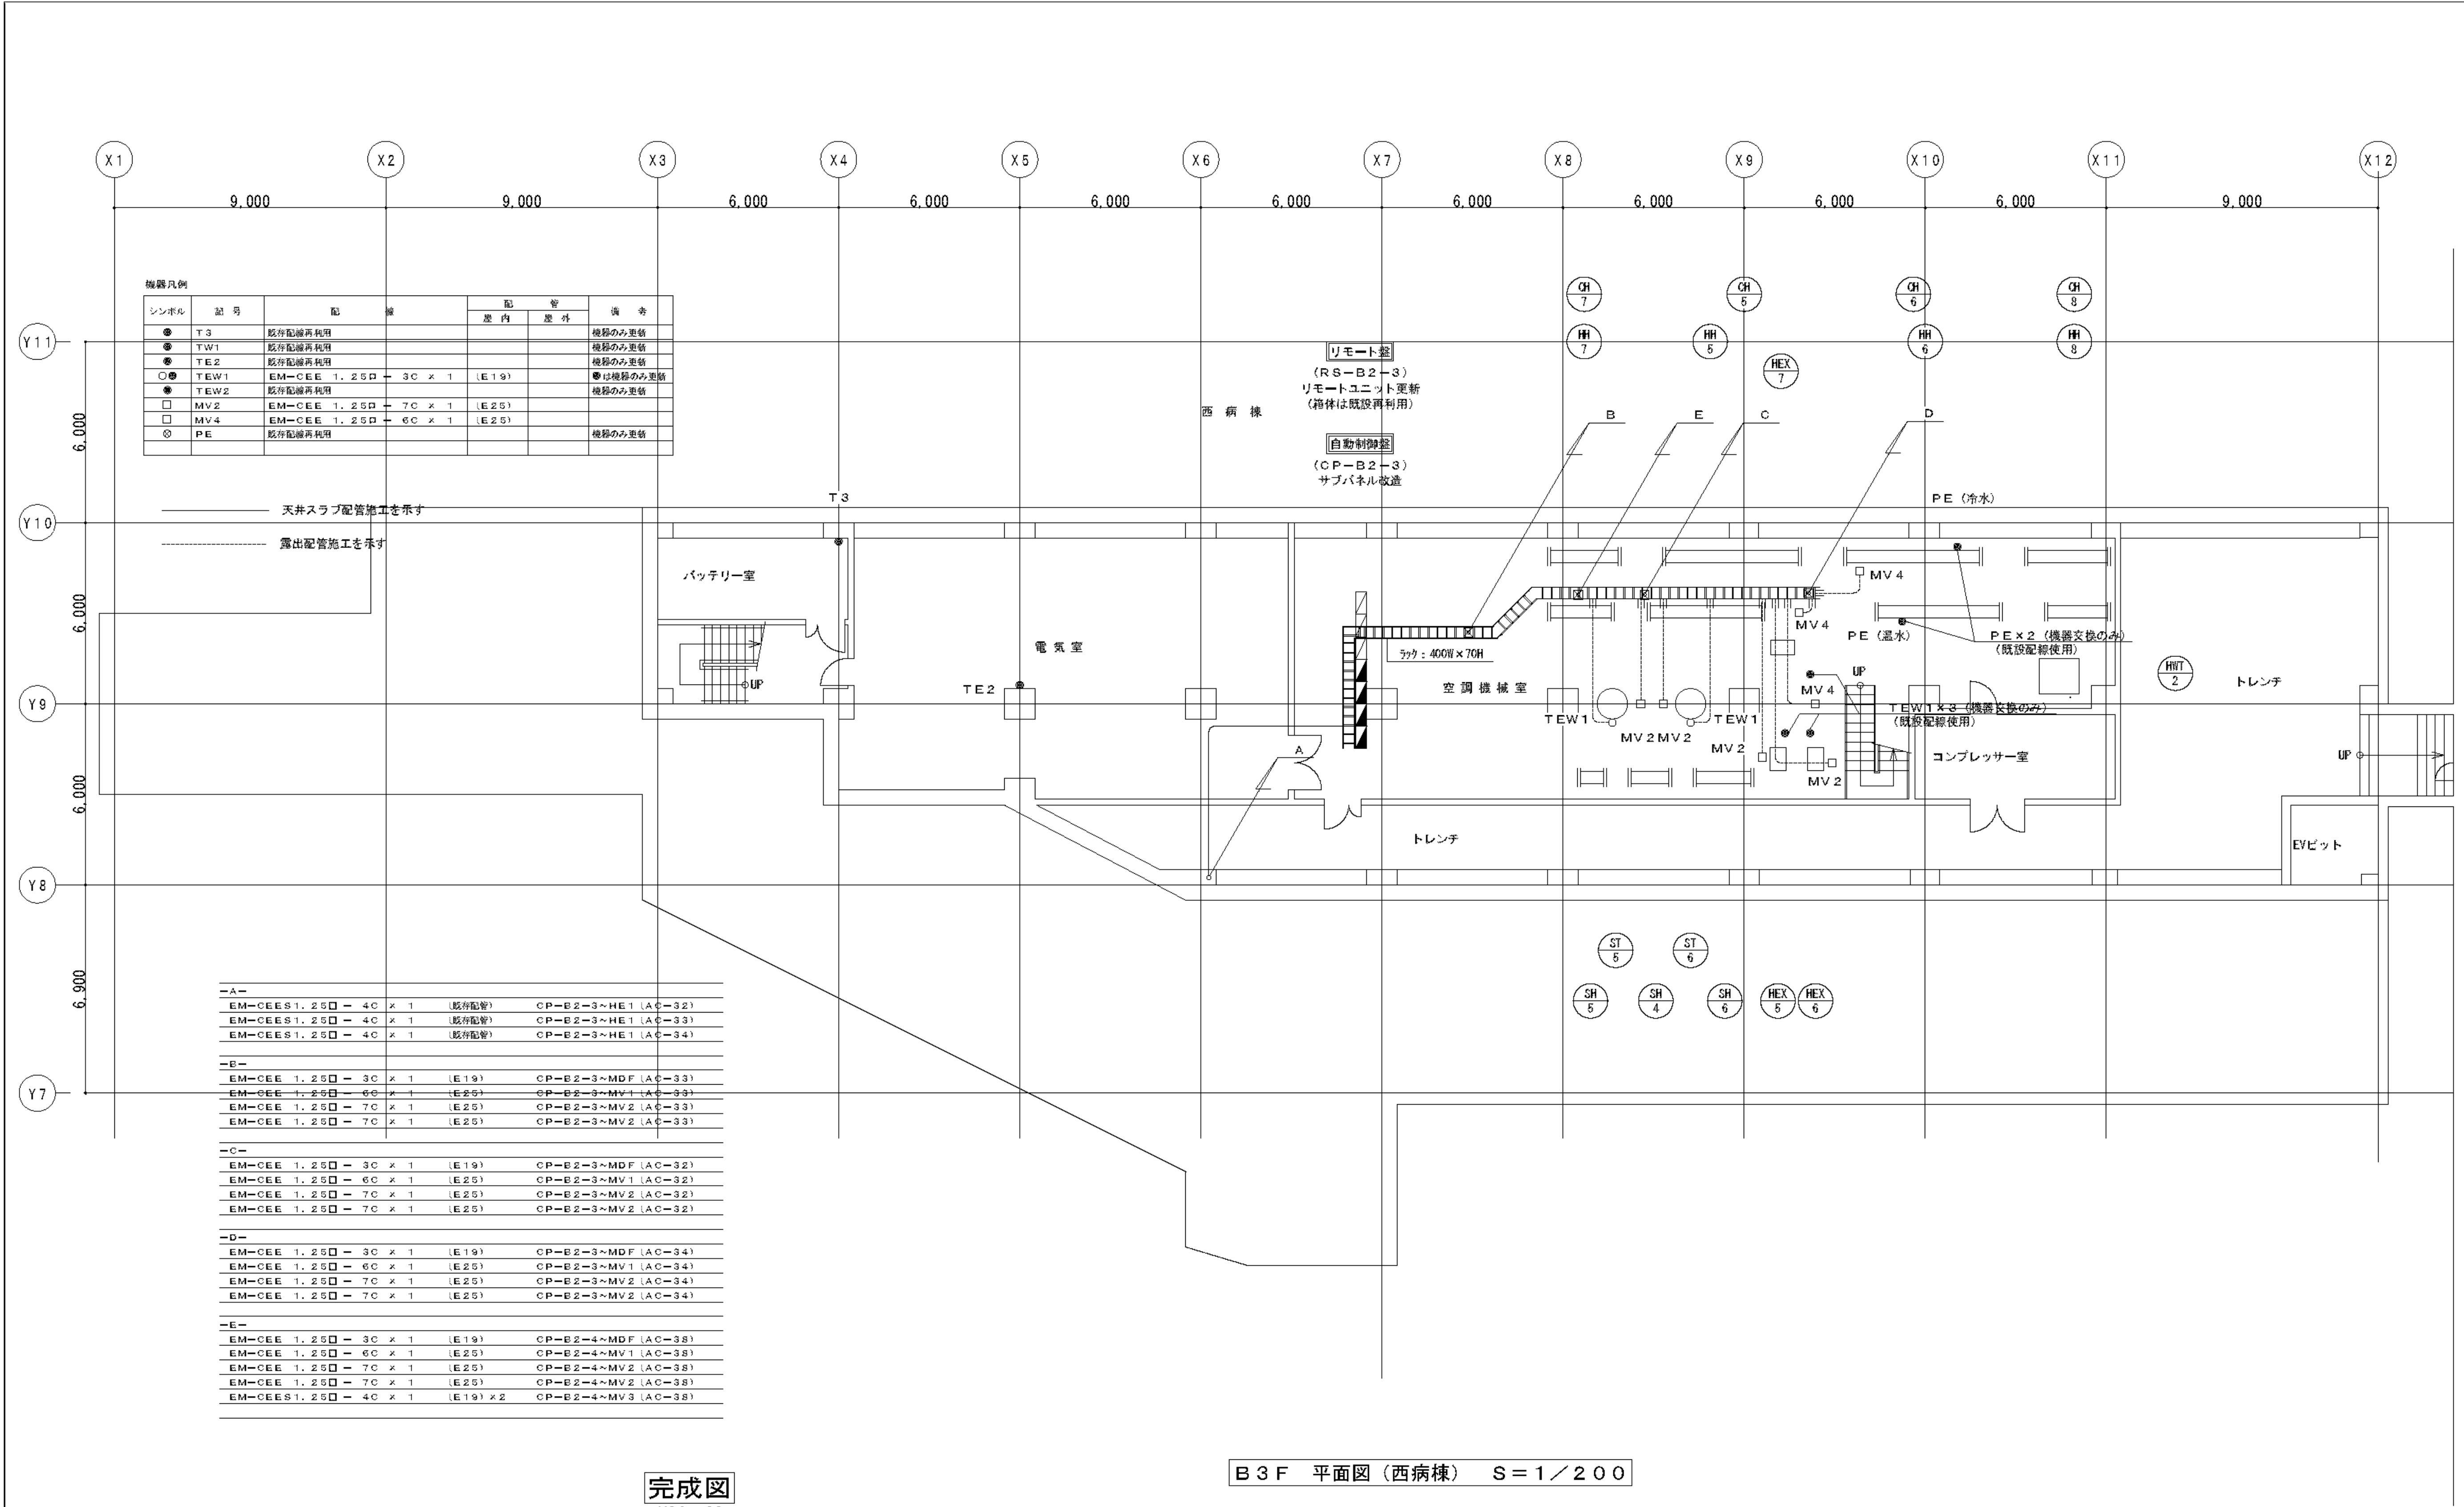


完成図 H26, 03				
工事名	市民病院空調自動制御設備改修工事			年月日
図面番号	M-95	図面名称	西病棟 B3F平面図	縮尺
常務理事	営繕部長	設備課長	機械係長	係員
公益財団法人 横浜市建築保全公社				

B3F 平面図（西病棟） S = 1 / 200

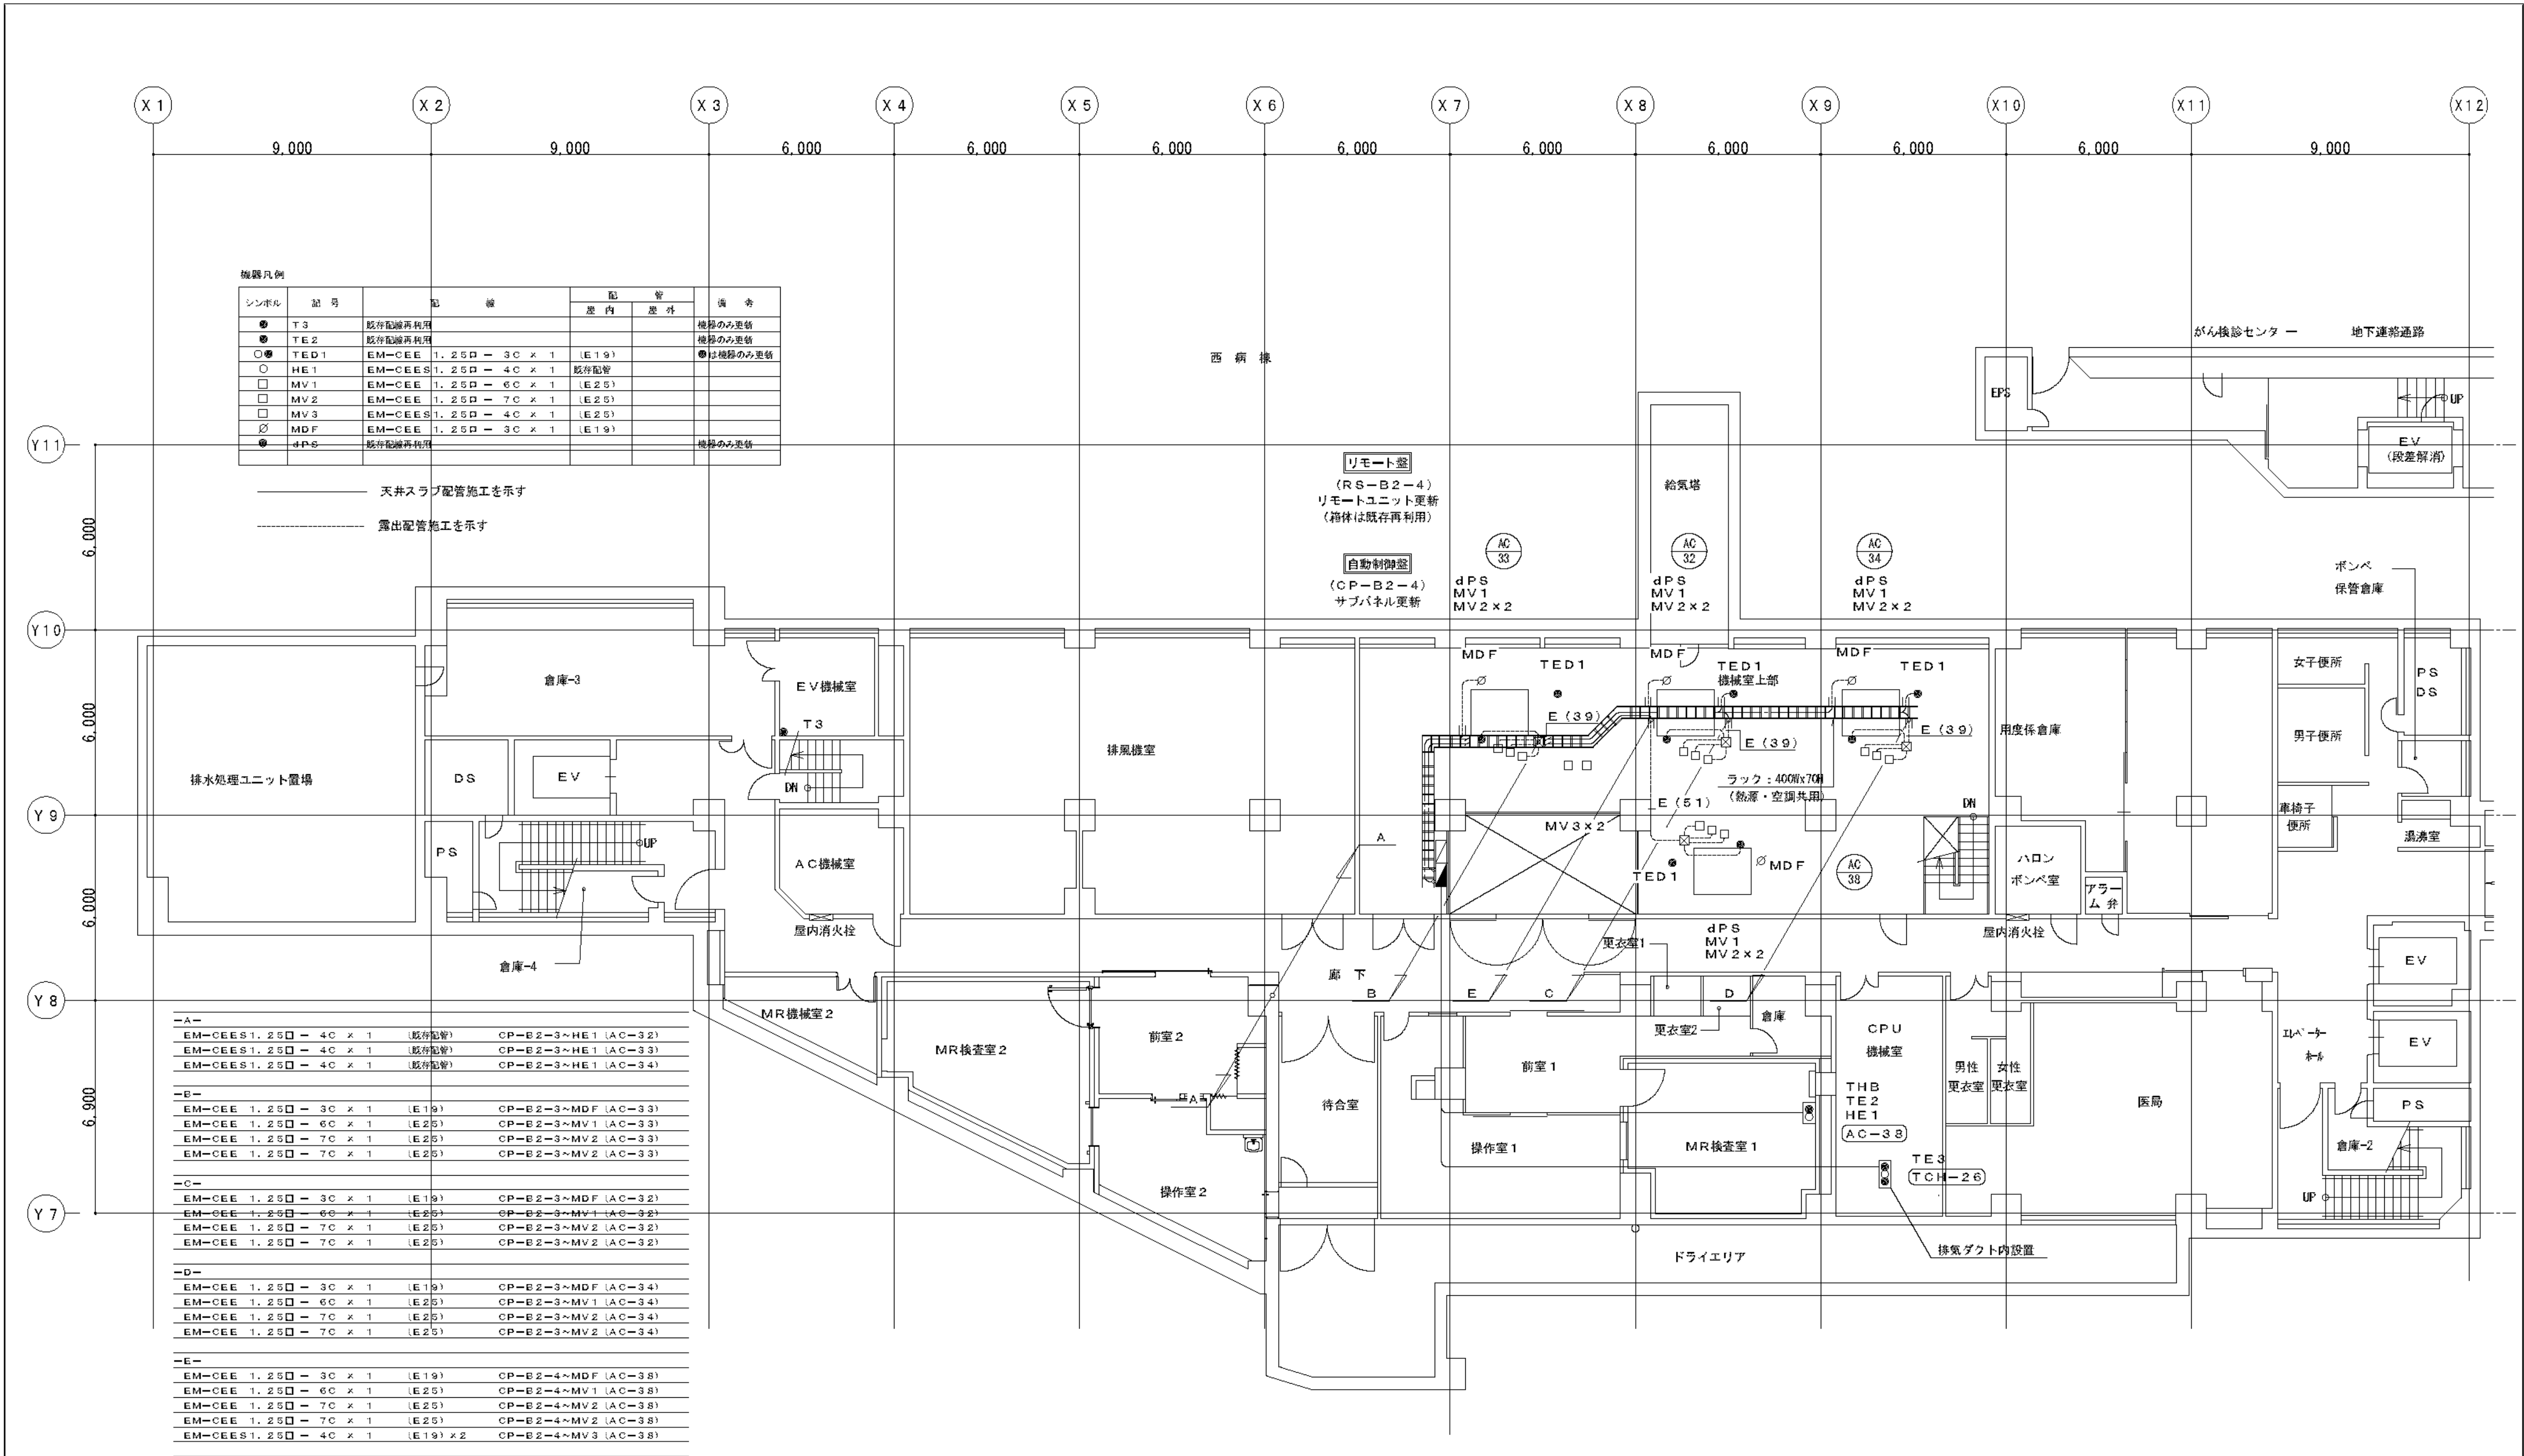


完成図 H26, 03				
工事名	市民病院空調自動制御設備改修工事			年月日
図面番号	M-96	図面名称	西病棟 B2F平面図	縮尺
常務理事	営繕部長	設備課長	機械係長	係員
公益財団法人 横浜市建築保全公社				

B2F 平面図 (西病棟) S=1/200

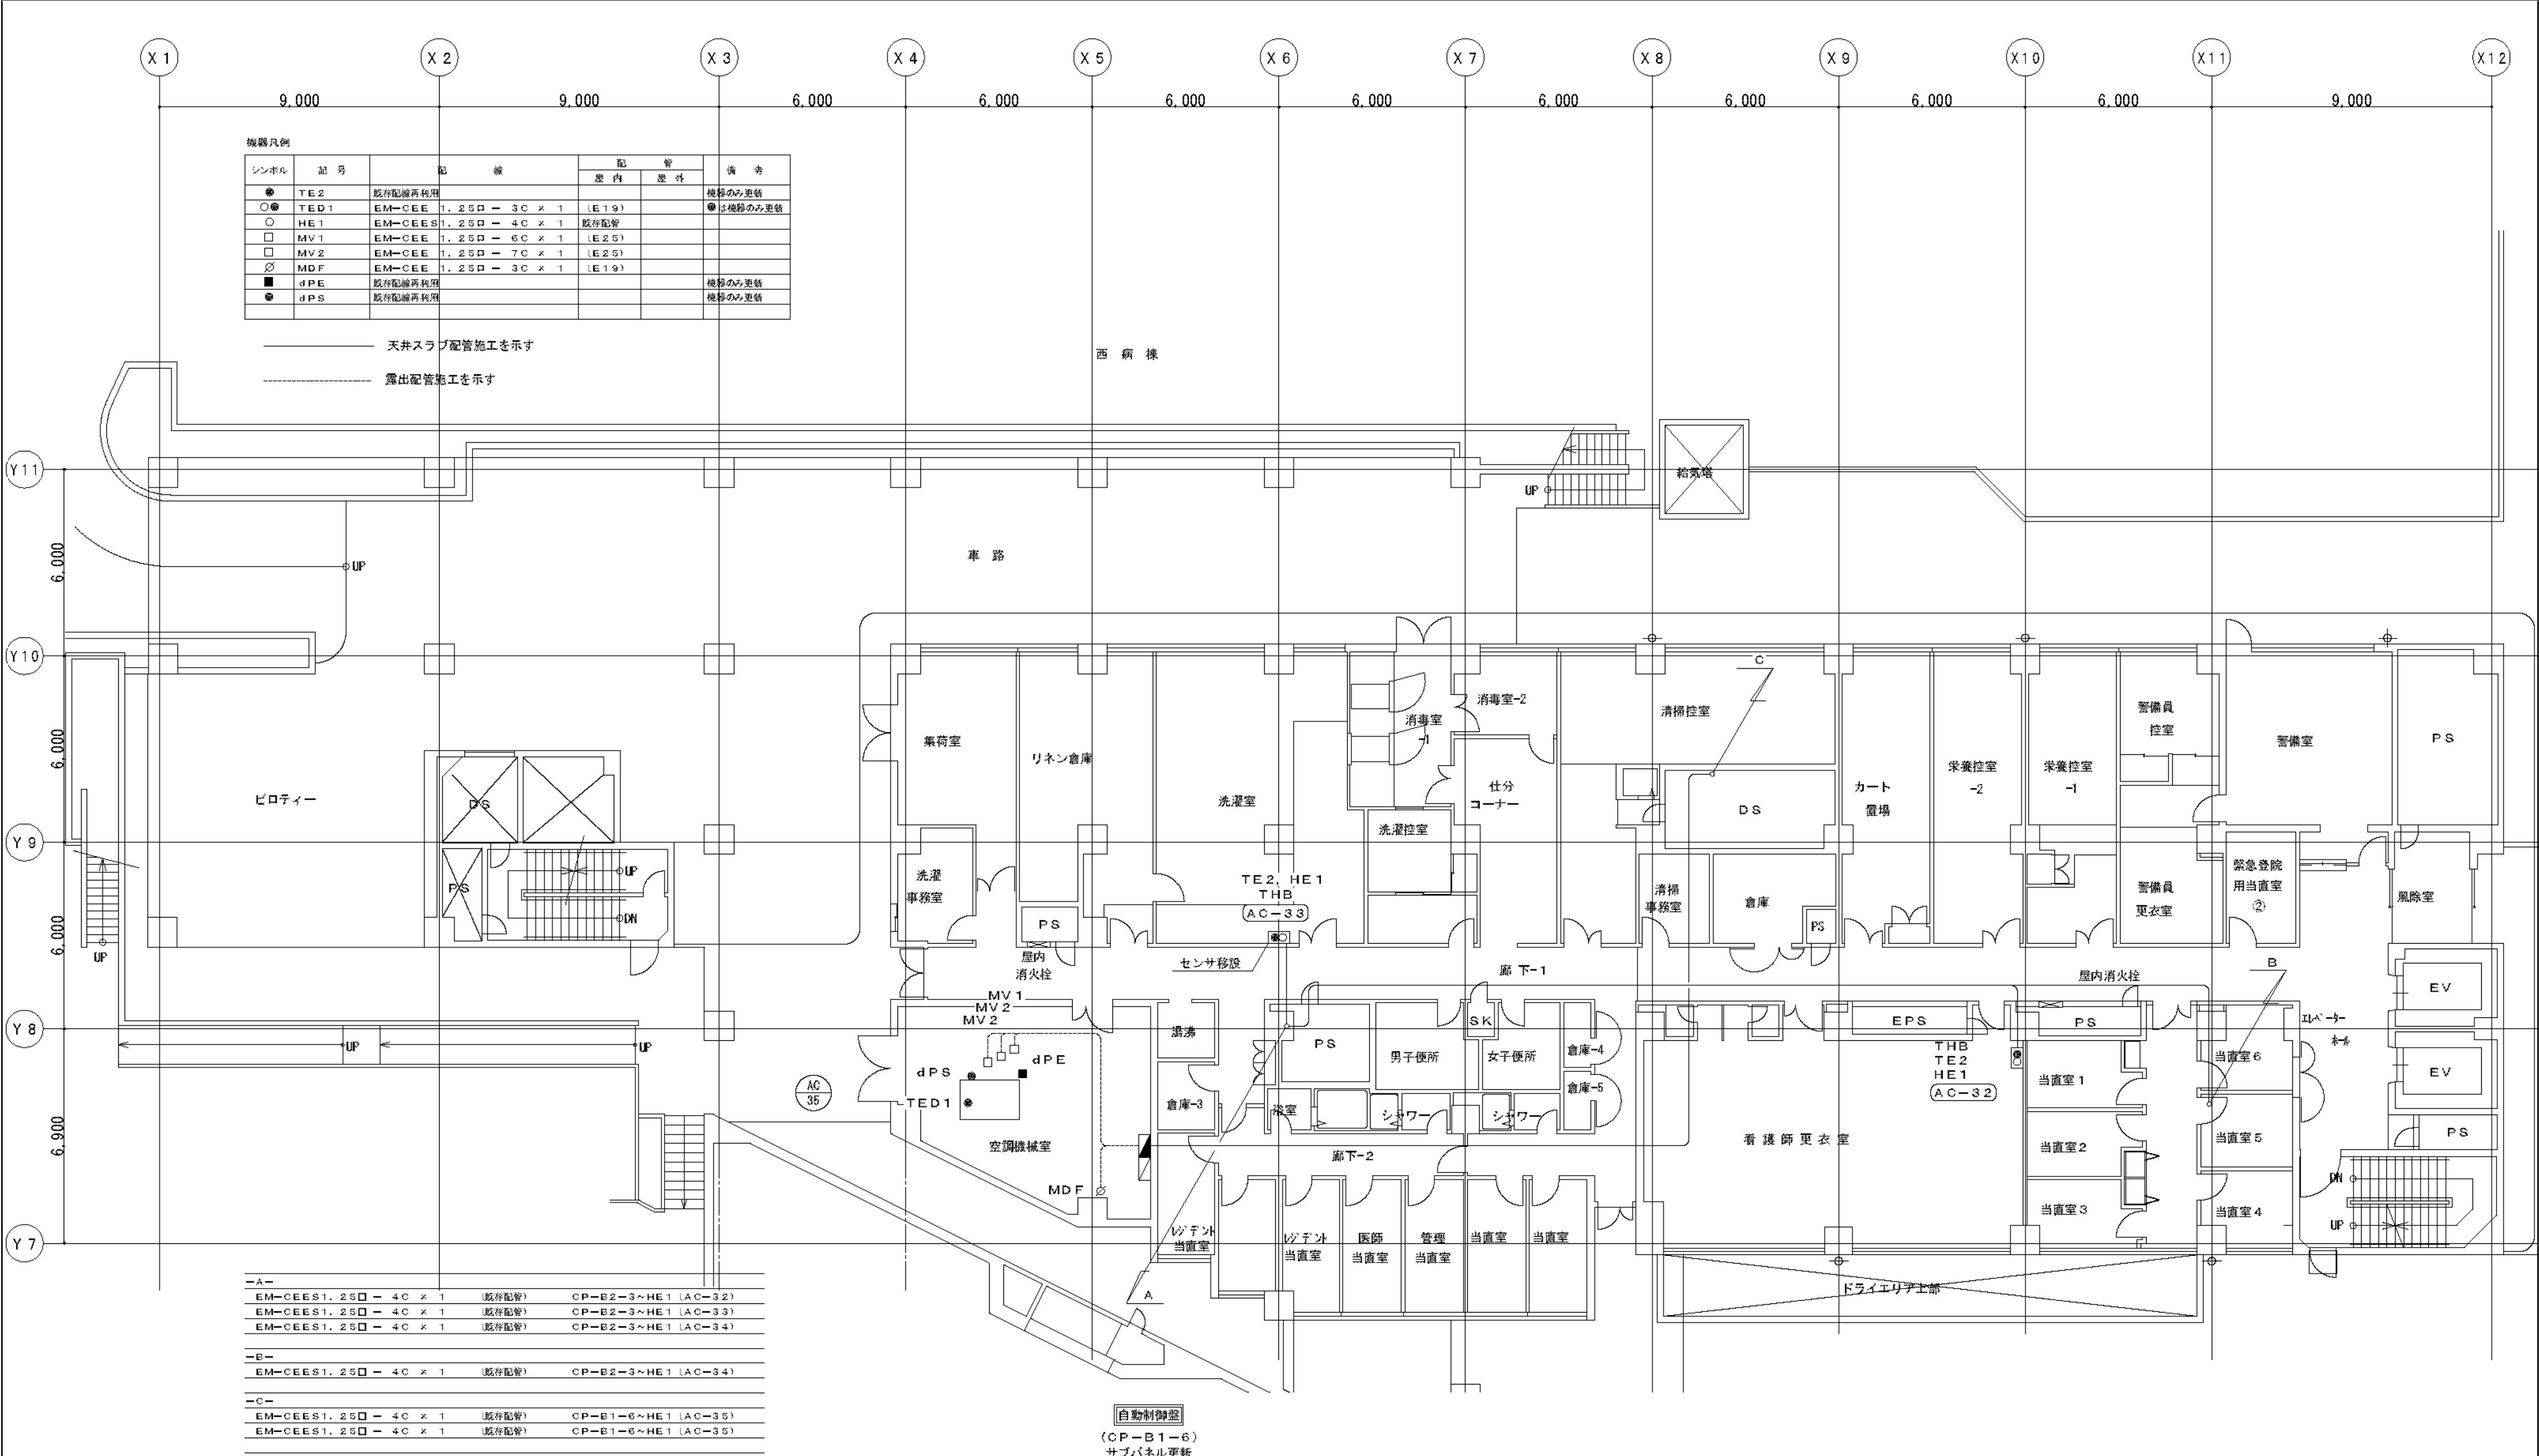

完成図 H26, 03				
工 事 名	市民病院空調自動制御設備改修工事			
図面番号	M-97	図面名称	西病棟 B1F平面図	縮 尺
常務理事	営繕部長	設備課長	機械係長	係 員
公益財団法人 横浜市建築保全公社				


B1F 平面図 (西病棟) S=1/200

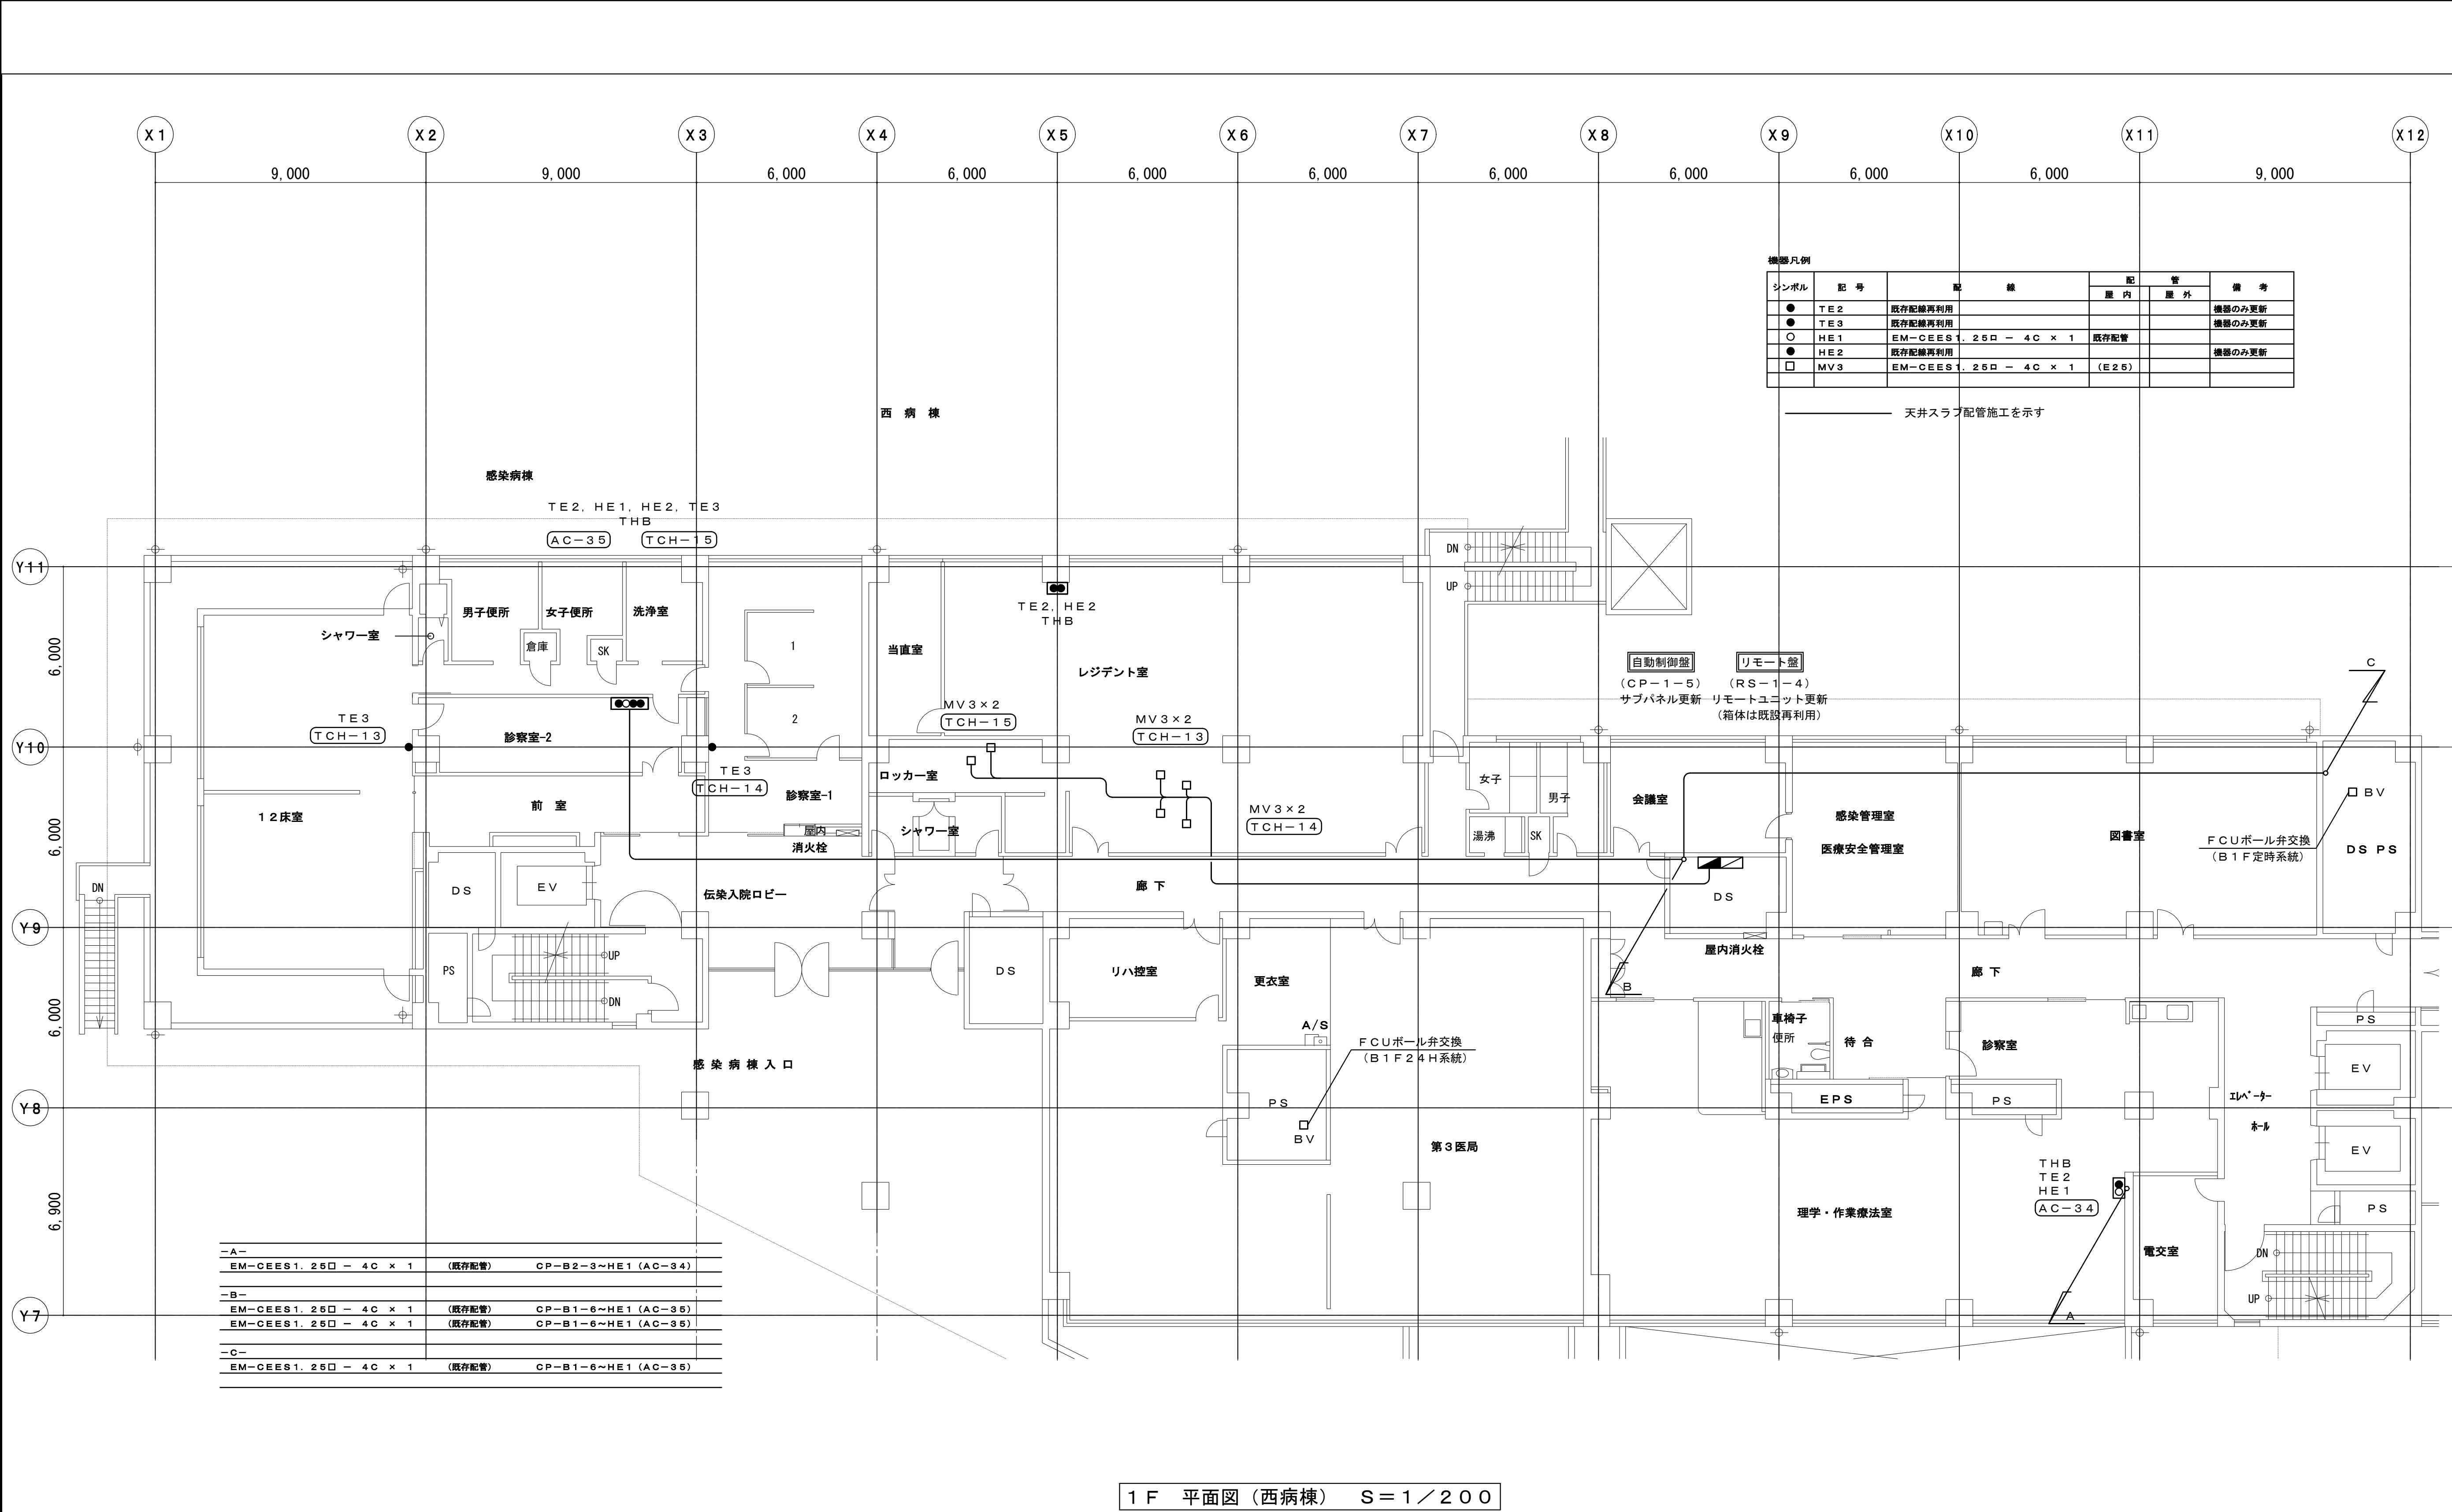


1 F 平面図（西病棟） S = 1 / 200

完成図						
H26, 03						
工 事 名		市民病院空調自動制御設備改修工事		年月日	H25, 04	
図面番号	M-98	図面名称	西病棟 1 F 平面図		縮 尺	1/200
常務理事		営繕部長	設備課長	機械係長	係 員	
公益財団法人 横浜市建築保全公社						

図 面 番 号 E3 - 70	株式会社 協和コンサルタンツ 一級建築士事務所				一級建築士 登録第122018号 嶋谷 廣宣		横浜市医療局病院経営本部		工 事 名	旧横浜市民病院 解体工事			
	一級建築士事務所東京都登録第13109号 KYOWA ENGINEERING CONSULTANTS CO., LTD. CONSULTING ENGINEERS & ARCHITECTS				年月日 令和 年 月 縮尺 1/200		設 計 者		図面名称	2013.市民病院_空調自動制御設備改修工事			
	株式会社 協和コンサルタンツ 一級建築士事務所				施 設 号		棟番号	完成年度	図面種類	図面枚数	図面番号		
								0 3	E	1 3 8	E3 - 70		

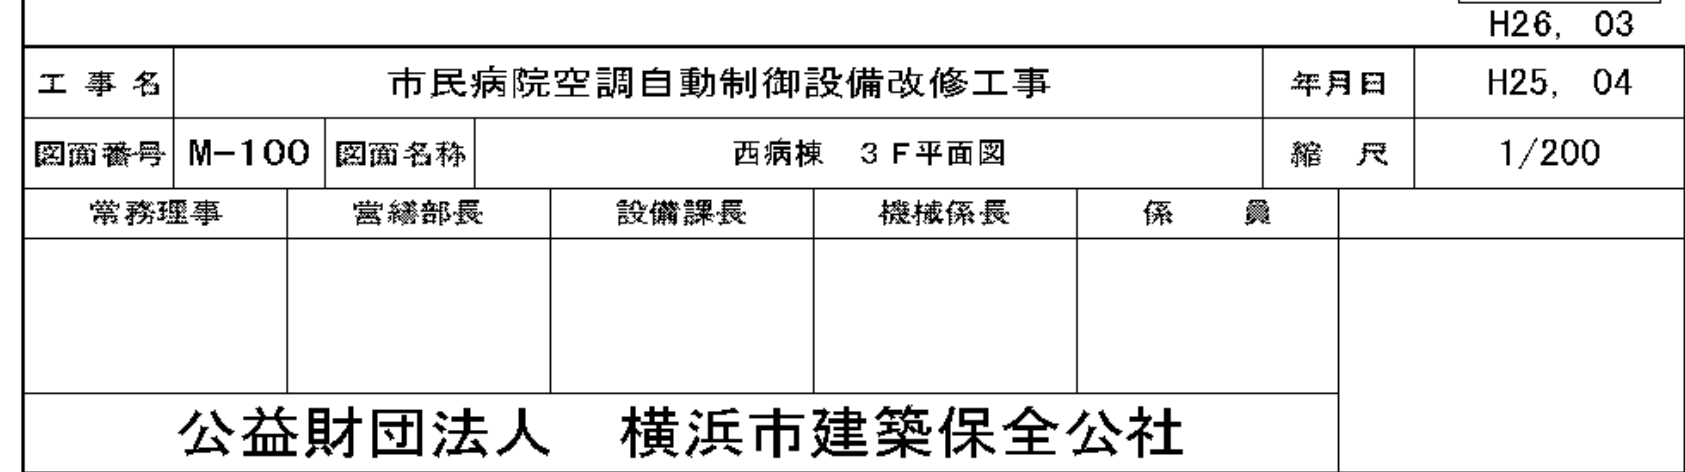

-A-			

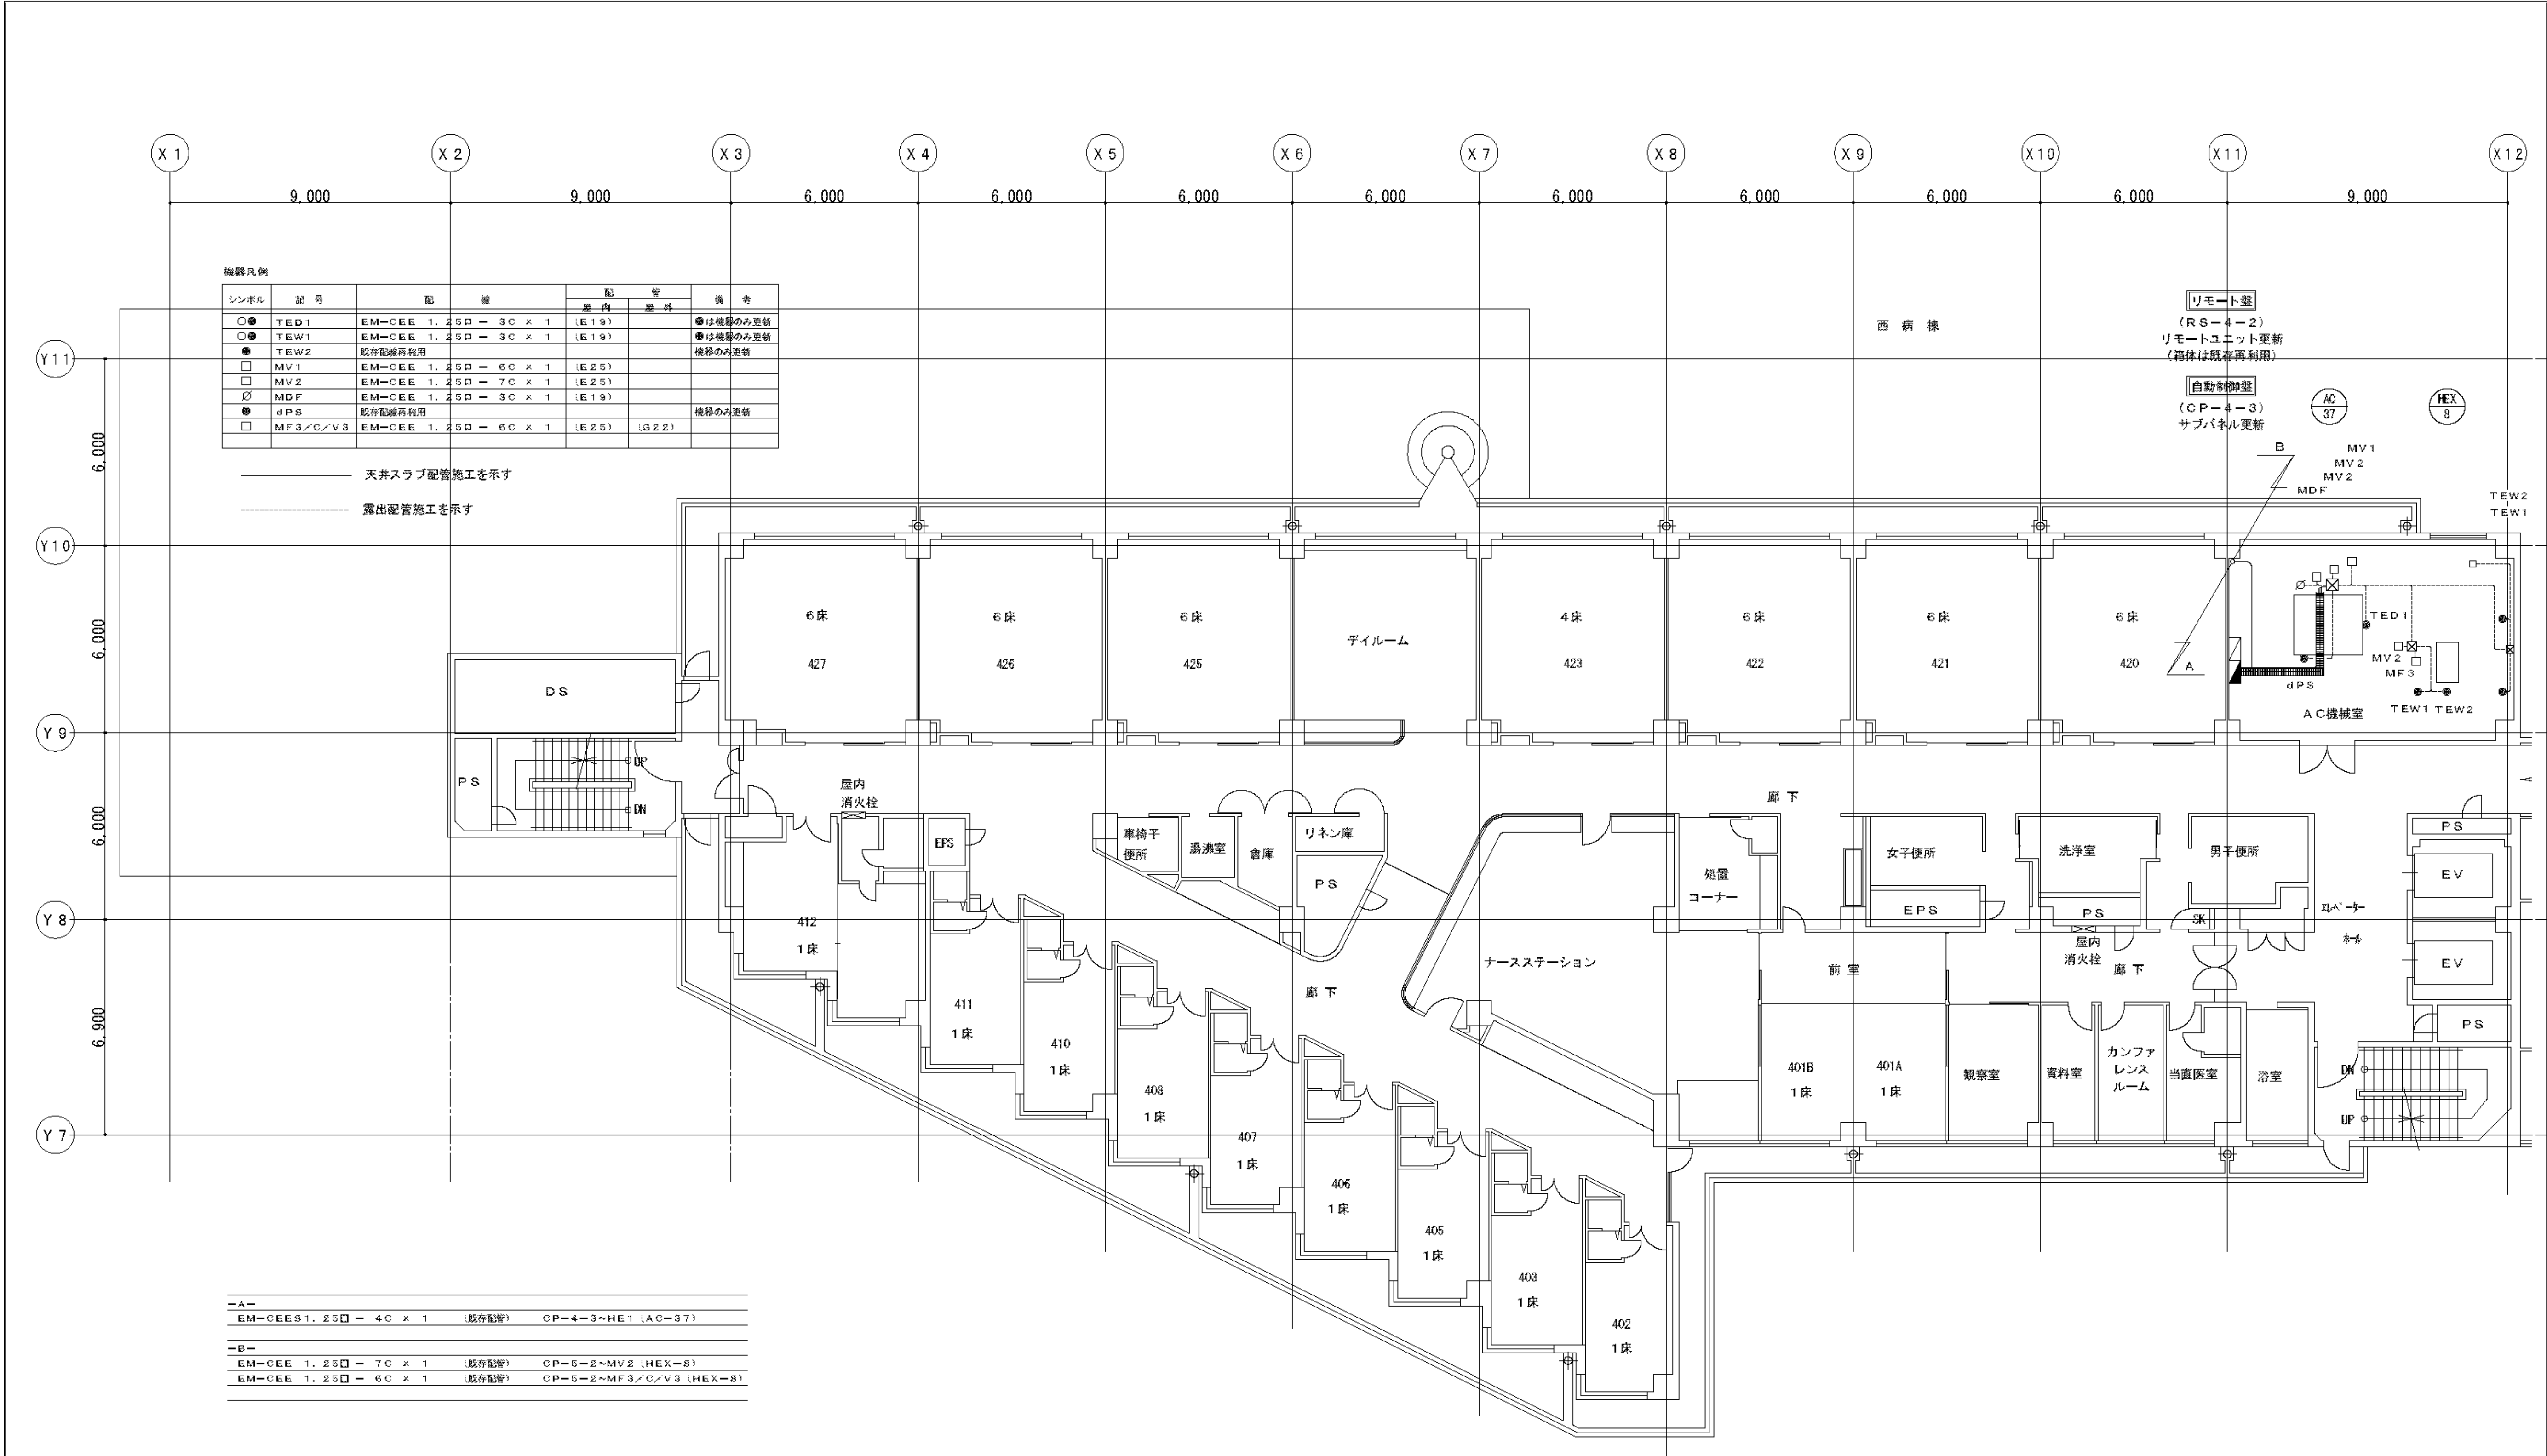

機器凡例

シンボル	記号	配線	配管	備考
○●	TED1	EM-C EE 1.25D - 3C x 1 (E19)	屋内	●は機種のみの更新
○●	TEW1	EM-C EE 1.25D - 3C x 1 (E19)	屋外	●は機種のみの更新
●	TEW2	既存配線再利用		機種のみの更新
□	MV1	EM-C EE 1.25D - 6C x 1 (E25)		
□	MV2	EM-C EE 1.25D - 7C x 1 (E25)		
□	MDP	EM-C EE 1.25D - 3C x 1 (E19)		
●	dPS	既存配線再利用		機種のみの更新
□	MF3/C/V3	EM-C EE 1.25D - 6C x 1 (E25)	(G22)	


—— 天井スラブ配管施工を示す
----- 露出配管施工を示す

—A—			
EM-C EE S1.25□	- 4C x 1	(既存配管)	CP-4-3~HE1 (AC-37)
—E—			
EM-C EE 1.25□	- 7C x 1	(既存配管)	CP-5-2~MV2 (HEX-8)
EM-C EE 1.25□	- 6C x 1	(既存配管)	CP-5-2~MF3/C/V3 (HEX-8)

完成図
H26, 03


4 F 平面図 (西病棟) S = 1 / 200

工 事 名		市民病院空調自動制御設備改修工事				年月日	H25, 04		
図面番号 M-101		図面名称		西病棟 4 F平面図		縮 尺	1/200		
常務理事		営繕部長		設備課長		機械係長		係 員	
公益財団法人 横浜市建築保全公社									

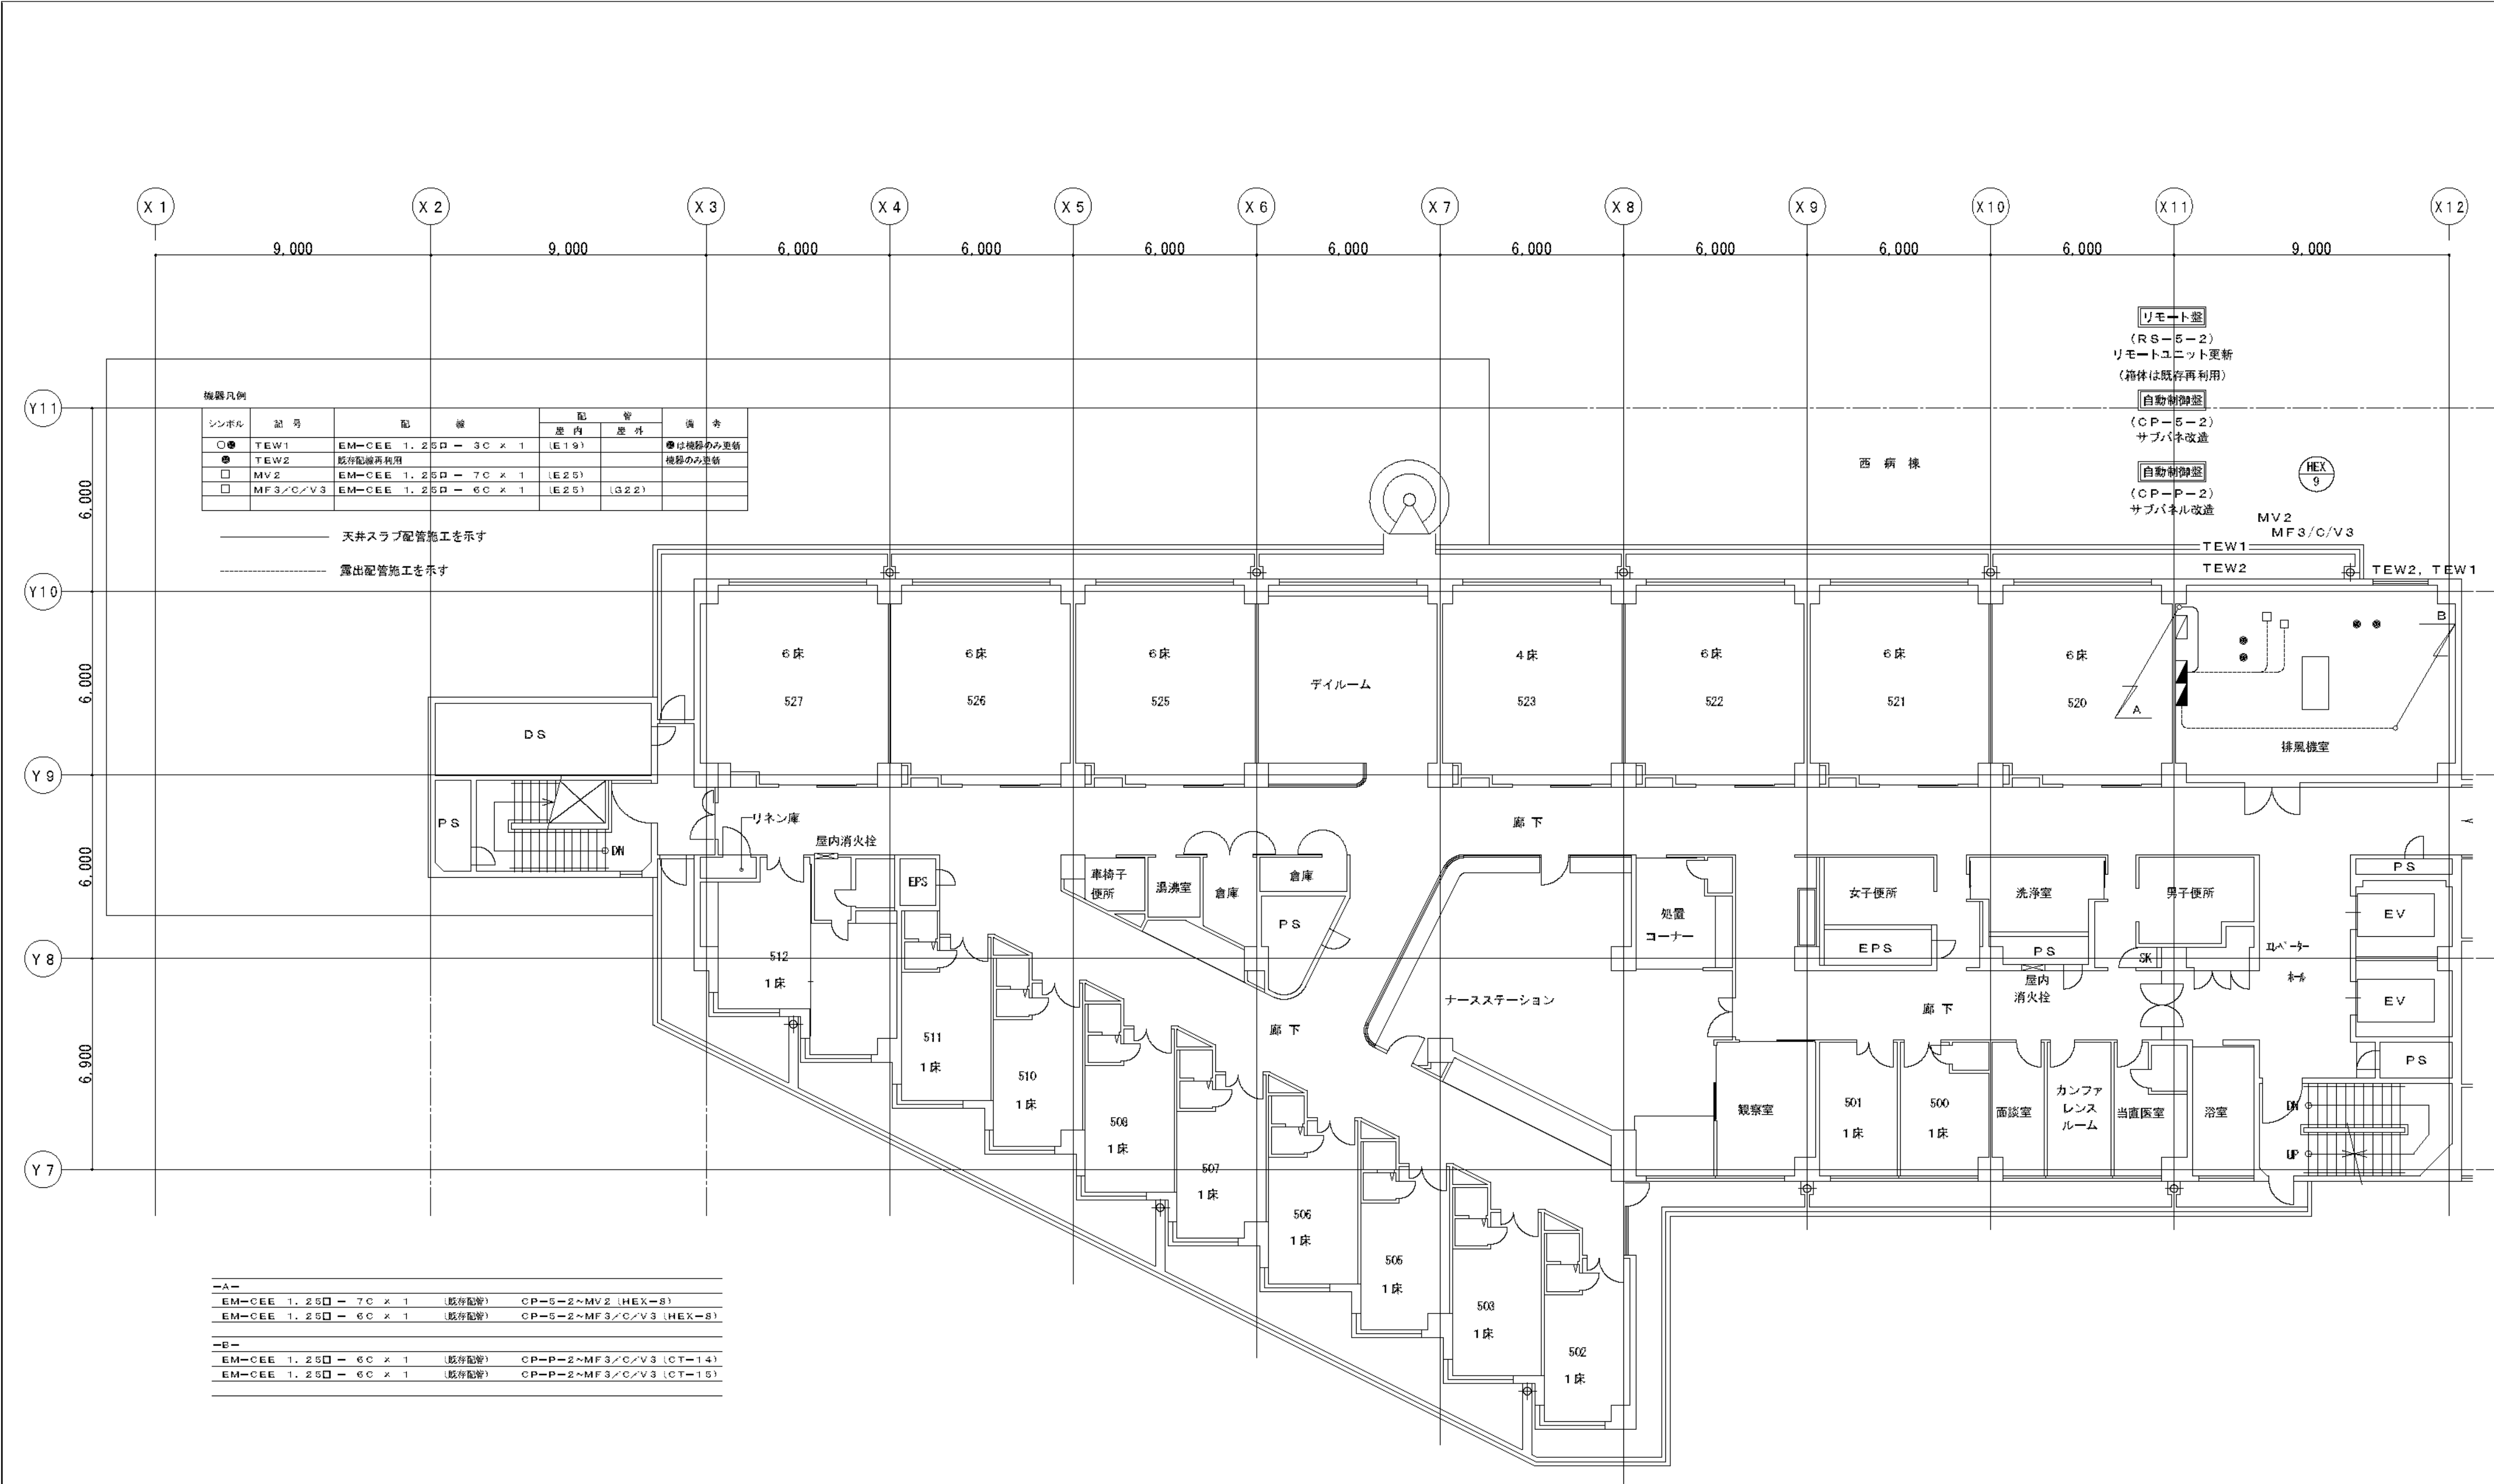


完成図 H26, 03				
工 事 名	市民病院空調自動制御設備改修工事			年月日
図面番号	M-102	図面名称	西病棟 5F平面図	縮 尺
常務理事	営繕部長	設備課長	機械係長	係 員
公益財団法人 横浜市建築保全公社				

5 F 平面図（西病棟） S = 1 / 200

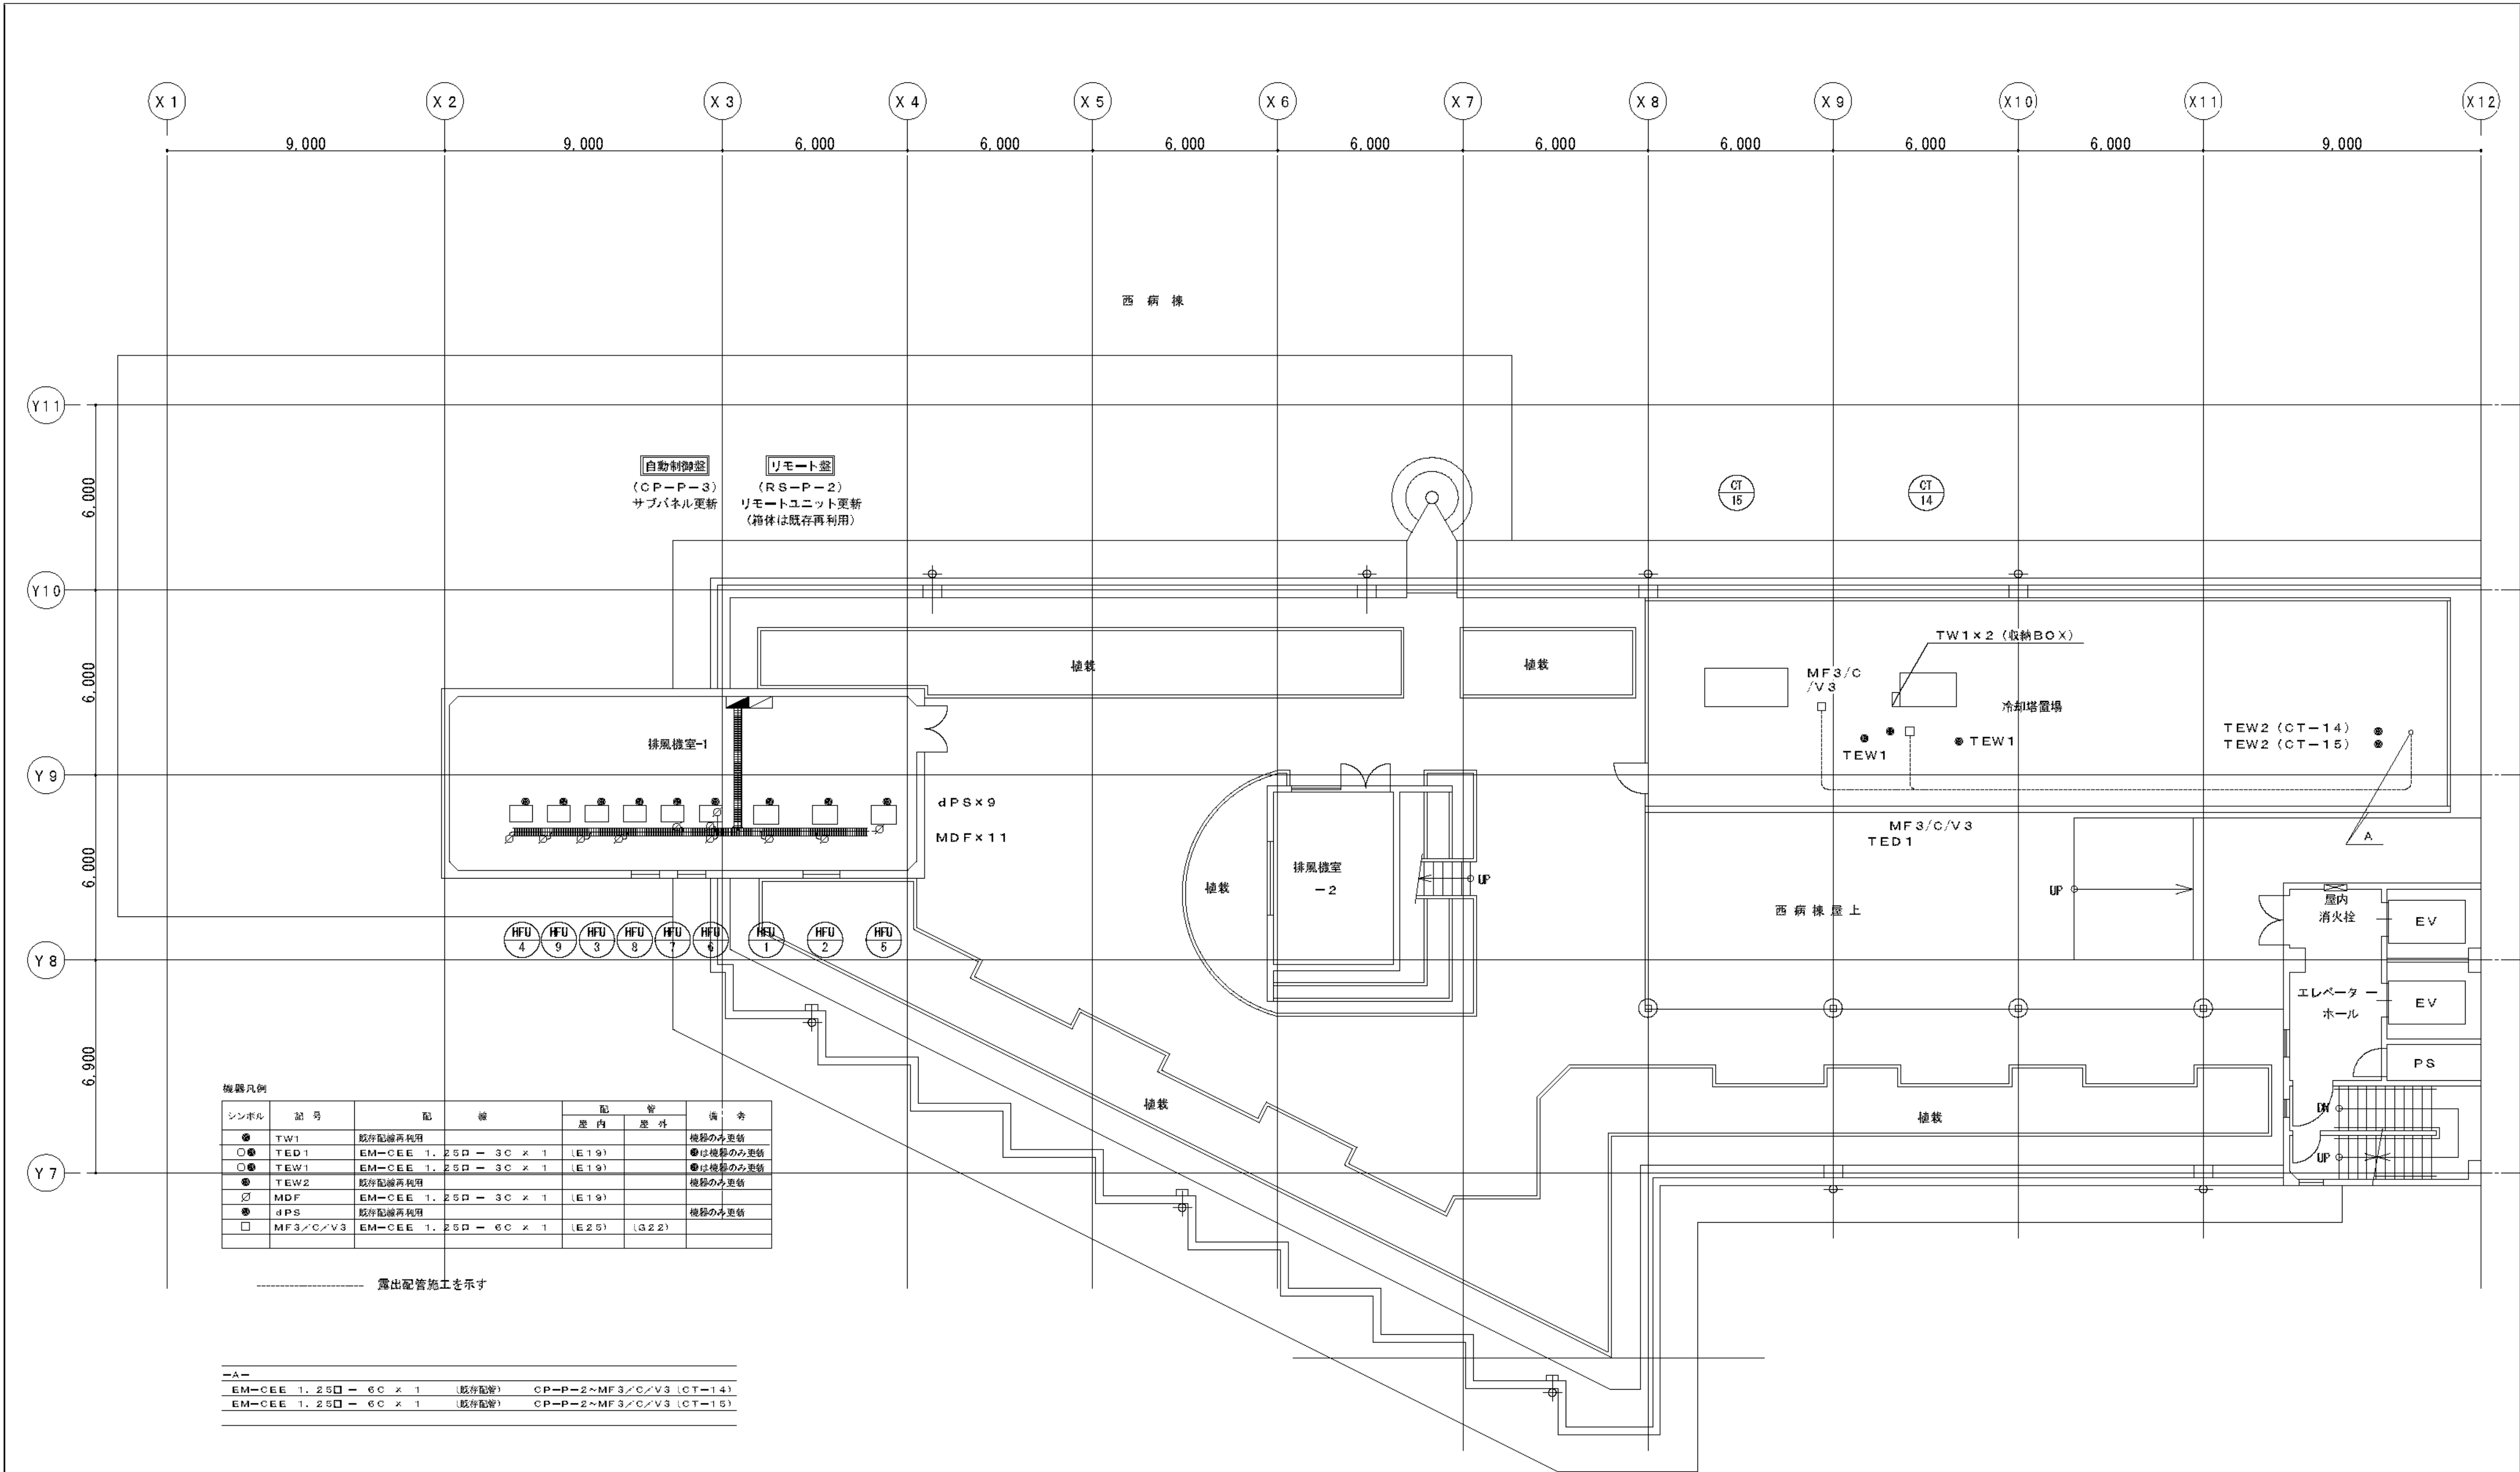

					<div>完成図</div> <div>H26. 03</div>	
工 事 名		市民病院空調自動制御設備改修工事			年月日	H25. 04
図面番号	M-103	図面名称	西病棟 R F平面図		縮 尺	1/200
常務理事		常務部長	設備課長	機械係長	係 員	
公益財団法人 横浜市建築保全公社						

RF 平面図 (西病棟) S=1/200

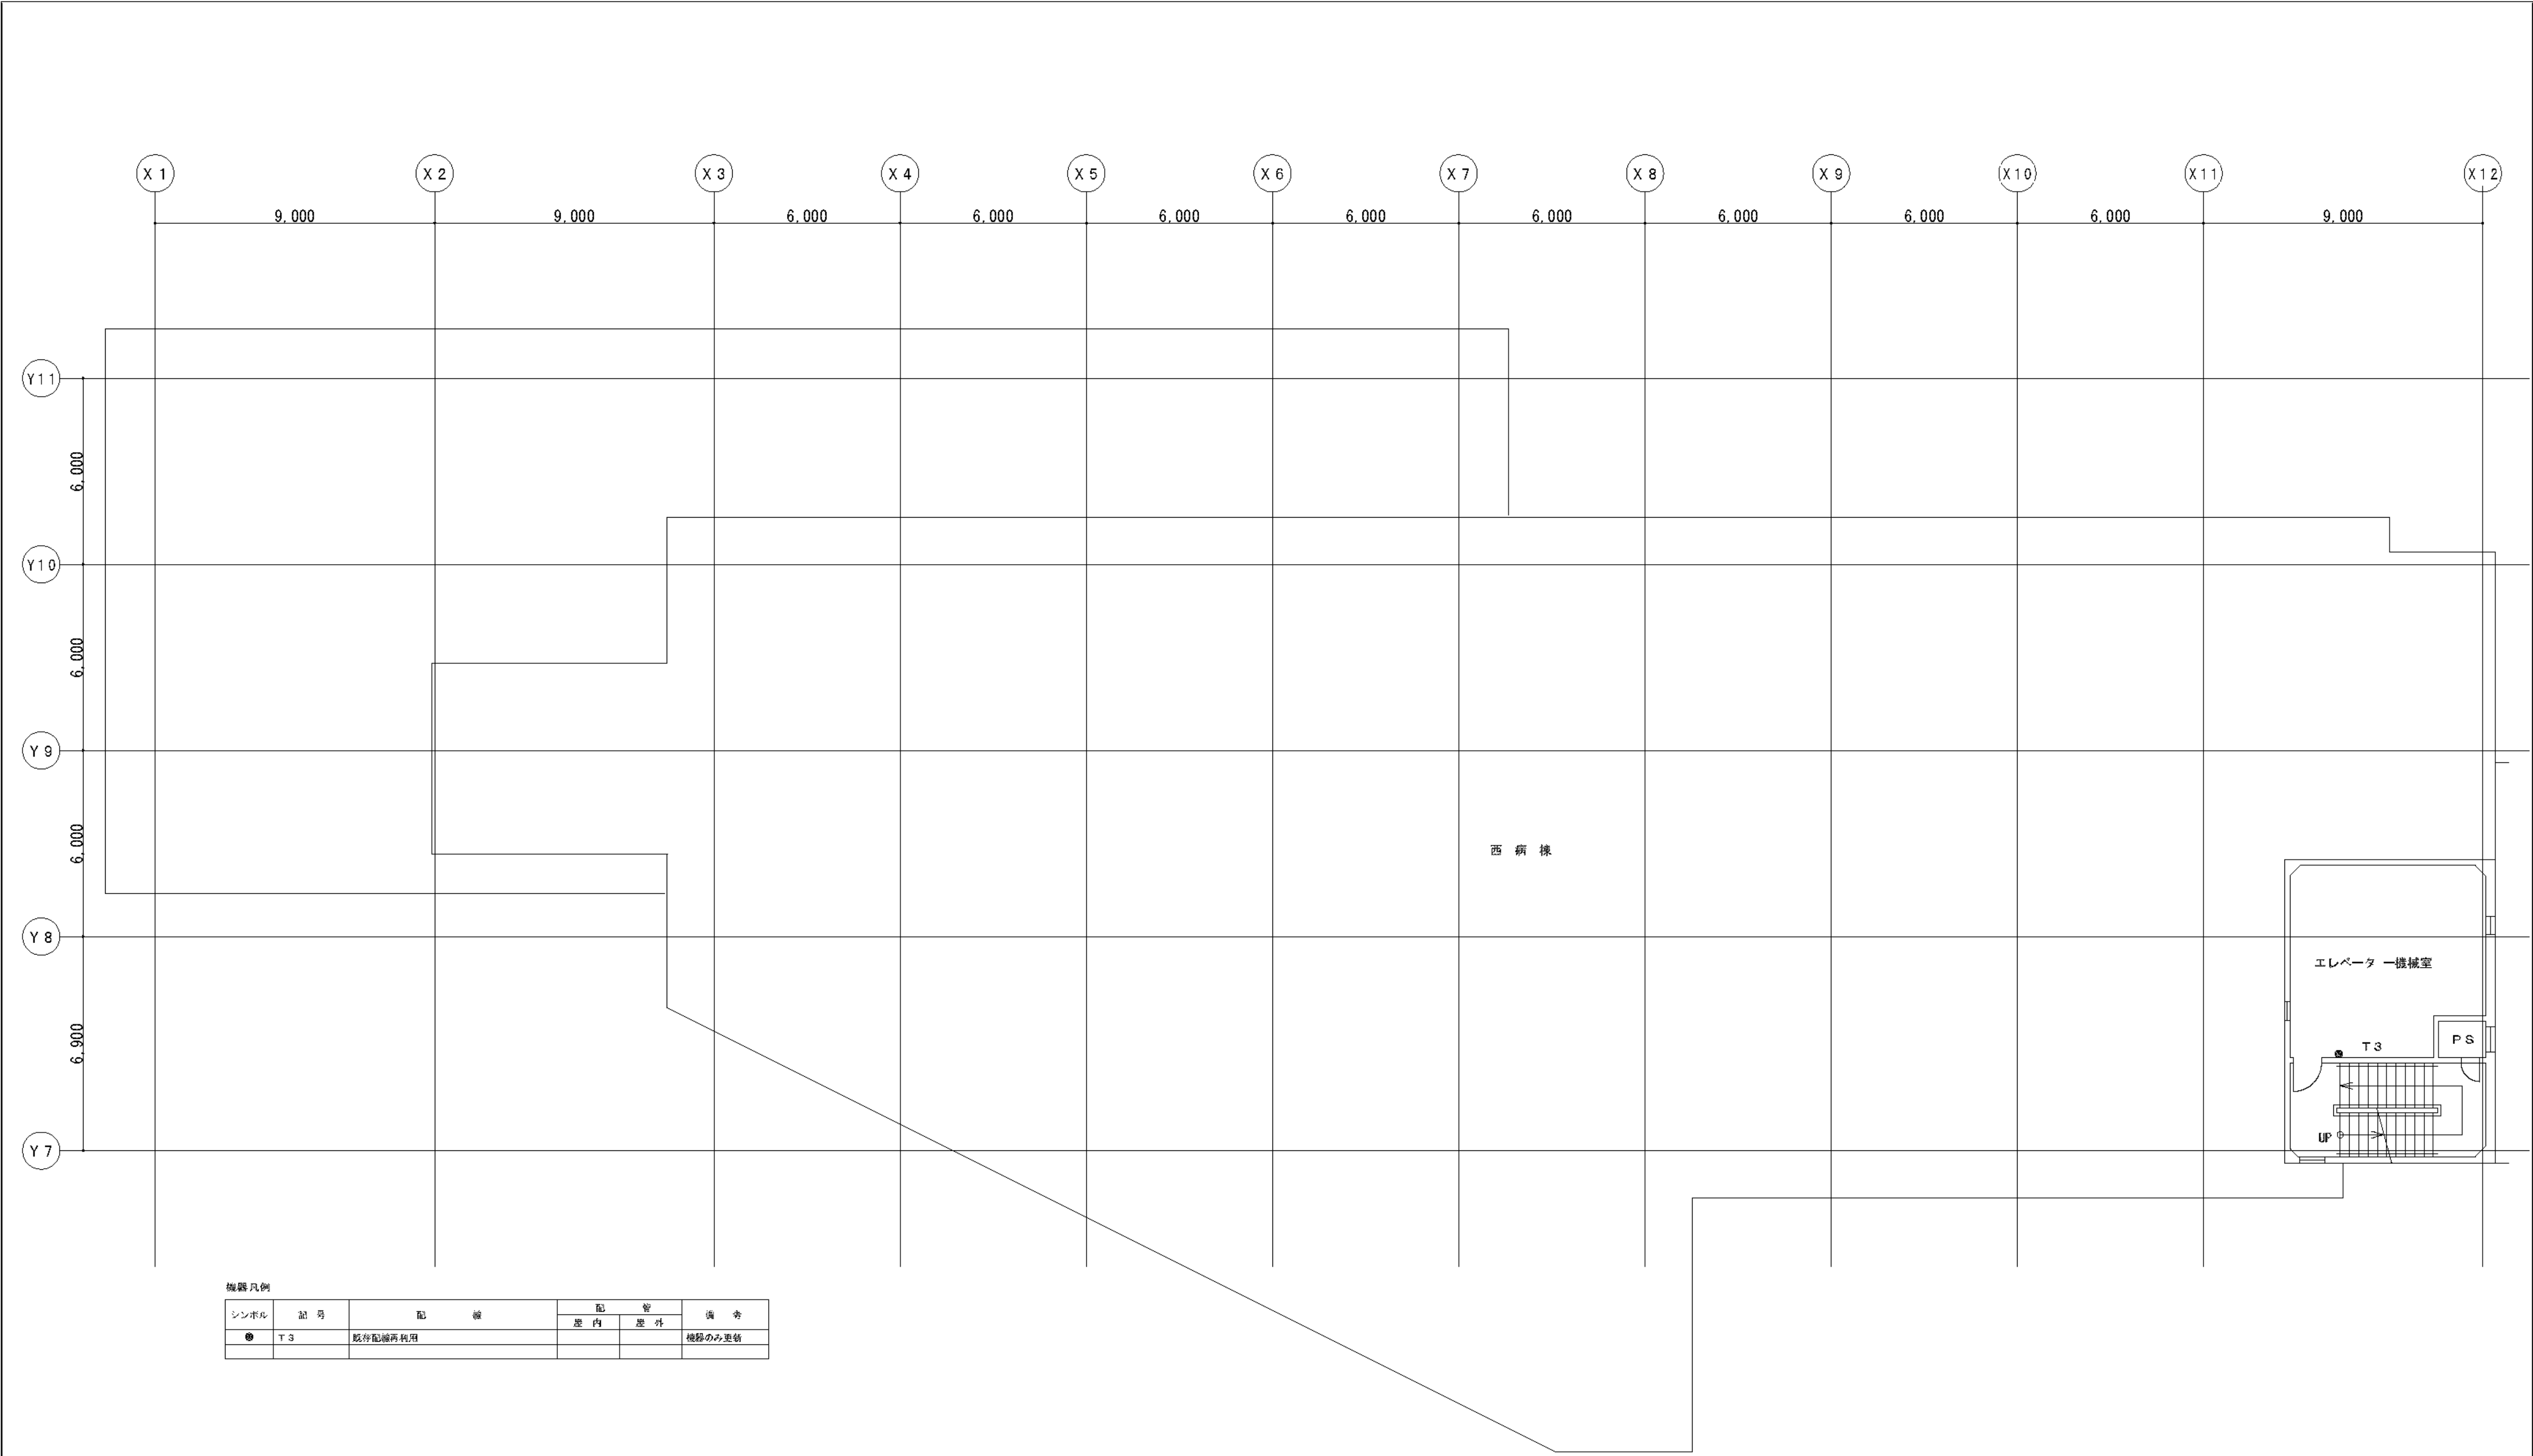

機器凡例					
シンボル	記号	配管	配管		
			屋内	屋外	備考
●	T 3	貯存配線所利用			機群のみ更新

完成図
H26. 03

塔屋 F 平面図（西病棟） S = 1 / 2 0 0

工事名	市民病院空調自動制御設備改修工事				年月日	H25. 04
図面番号	M-104	図面名称	西病棟 塔屋 F 平面図		縮尺	1/200
常務理事	営繕部長	設備課長	機械係長	係員		
公益財団法人 横浜市建築保全公社						

図面番号 E3 - 76											株式会社 協和コンサルタンツ一級建築士事務所 一級建築士事務所東京都登録第13109号 KYOWA ENGINEERING CONSULTANTS CO., LTD. CONSULTING ENGINEERS & ARCHITECTS	一級建築士 登録第122018号 嶋谷 廣宣	横浜市医療局病院経営本部	工 事 名		旧横浜市立市民病院 解体工事			
														図面名称		2013_市民病院_空調自動制御設備改修工事			
														施 設 番 号	棟番号	完成年度	図面種類	図面枚数	図面番号
										株 式 会 社 協 和 コ ン サ ル タ ン ツ 一 級 建 築 士 事 務 所		0 3		E 1 3 8		E3 - 76			


中継台概要

設置場所 西病棟1F 電話交換室内
室内配置詳細は別途打合せ

機器詳細 卓上中継台 2台
床置き専用卓 2基
100回線内線話中表示盤 2台
専用椅子 2基

添付品 交換手用送受話器 8個


参考姿図

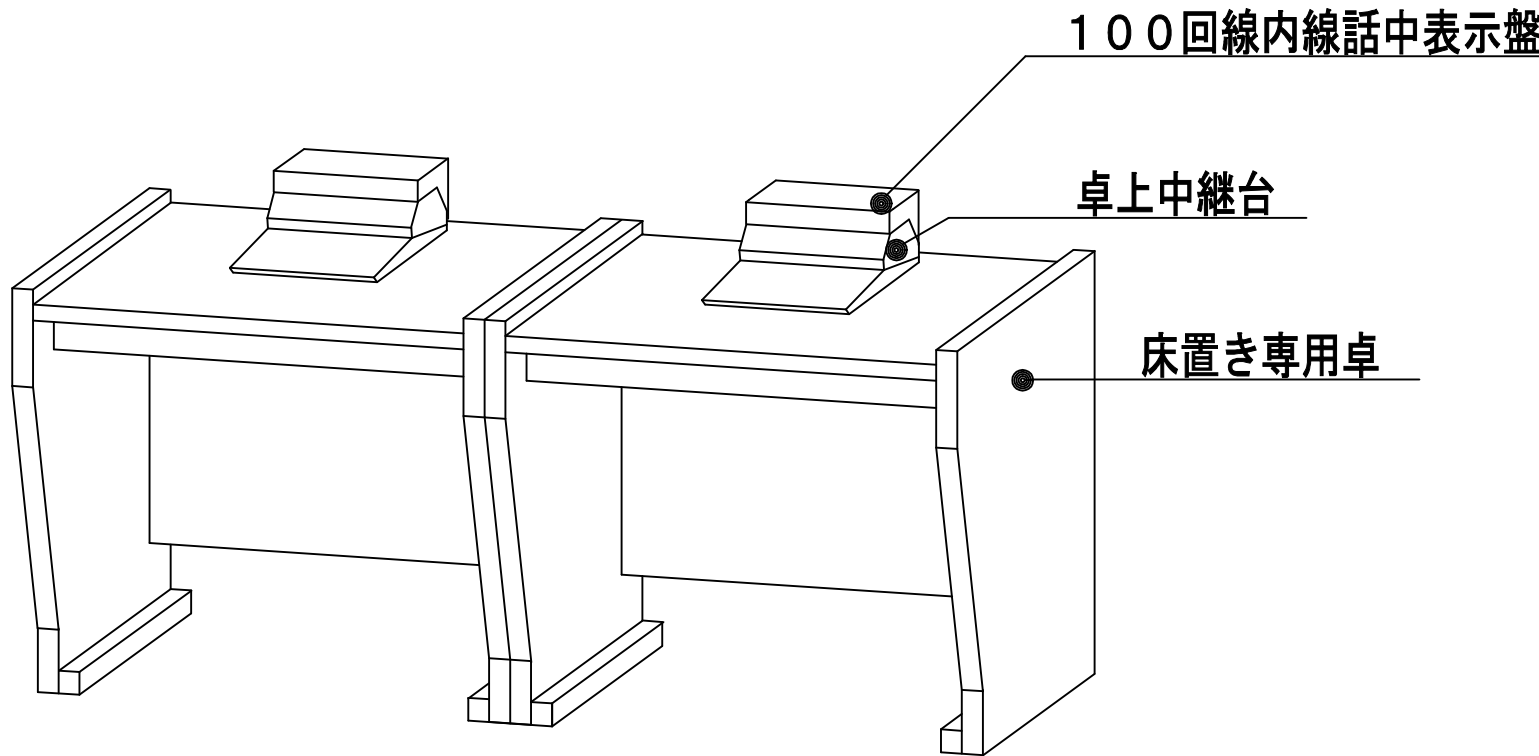

床置き専用卓寸法(参考)
(W800xH700xD640) x 2席

通話料金管理装置概要

汎用デスクトップPC及びページプリンターを用い、通話料金を管理する。
汎用デスクトップPC及びページプリンターの仕様は交換機の仕様に準じる。
設置場所 南病棟1F 医事課内
室内配置詳細は別途打合せ

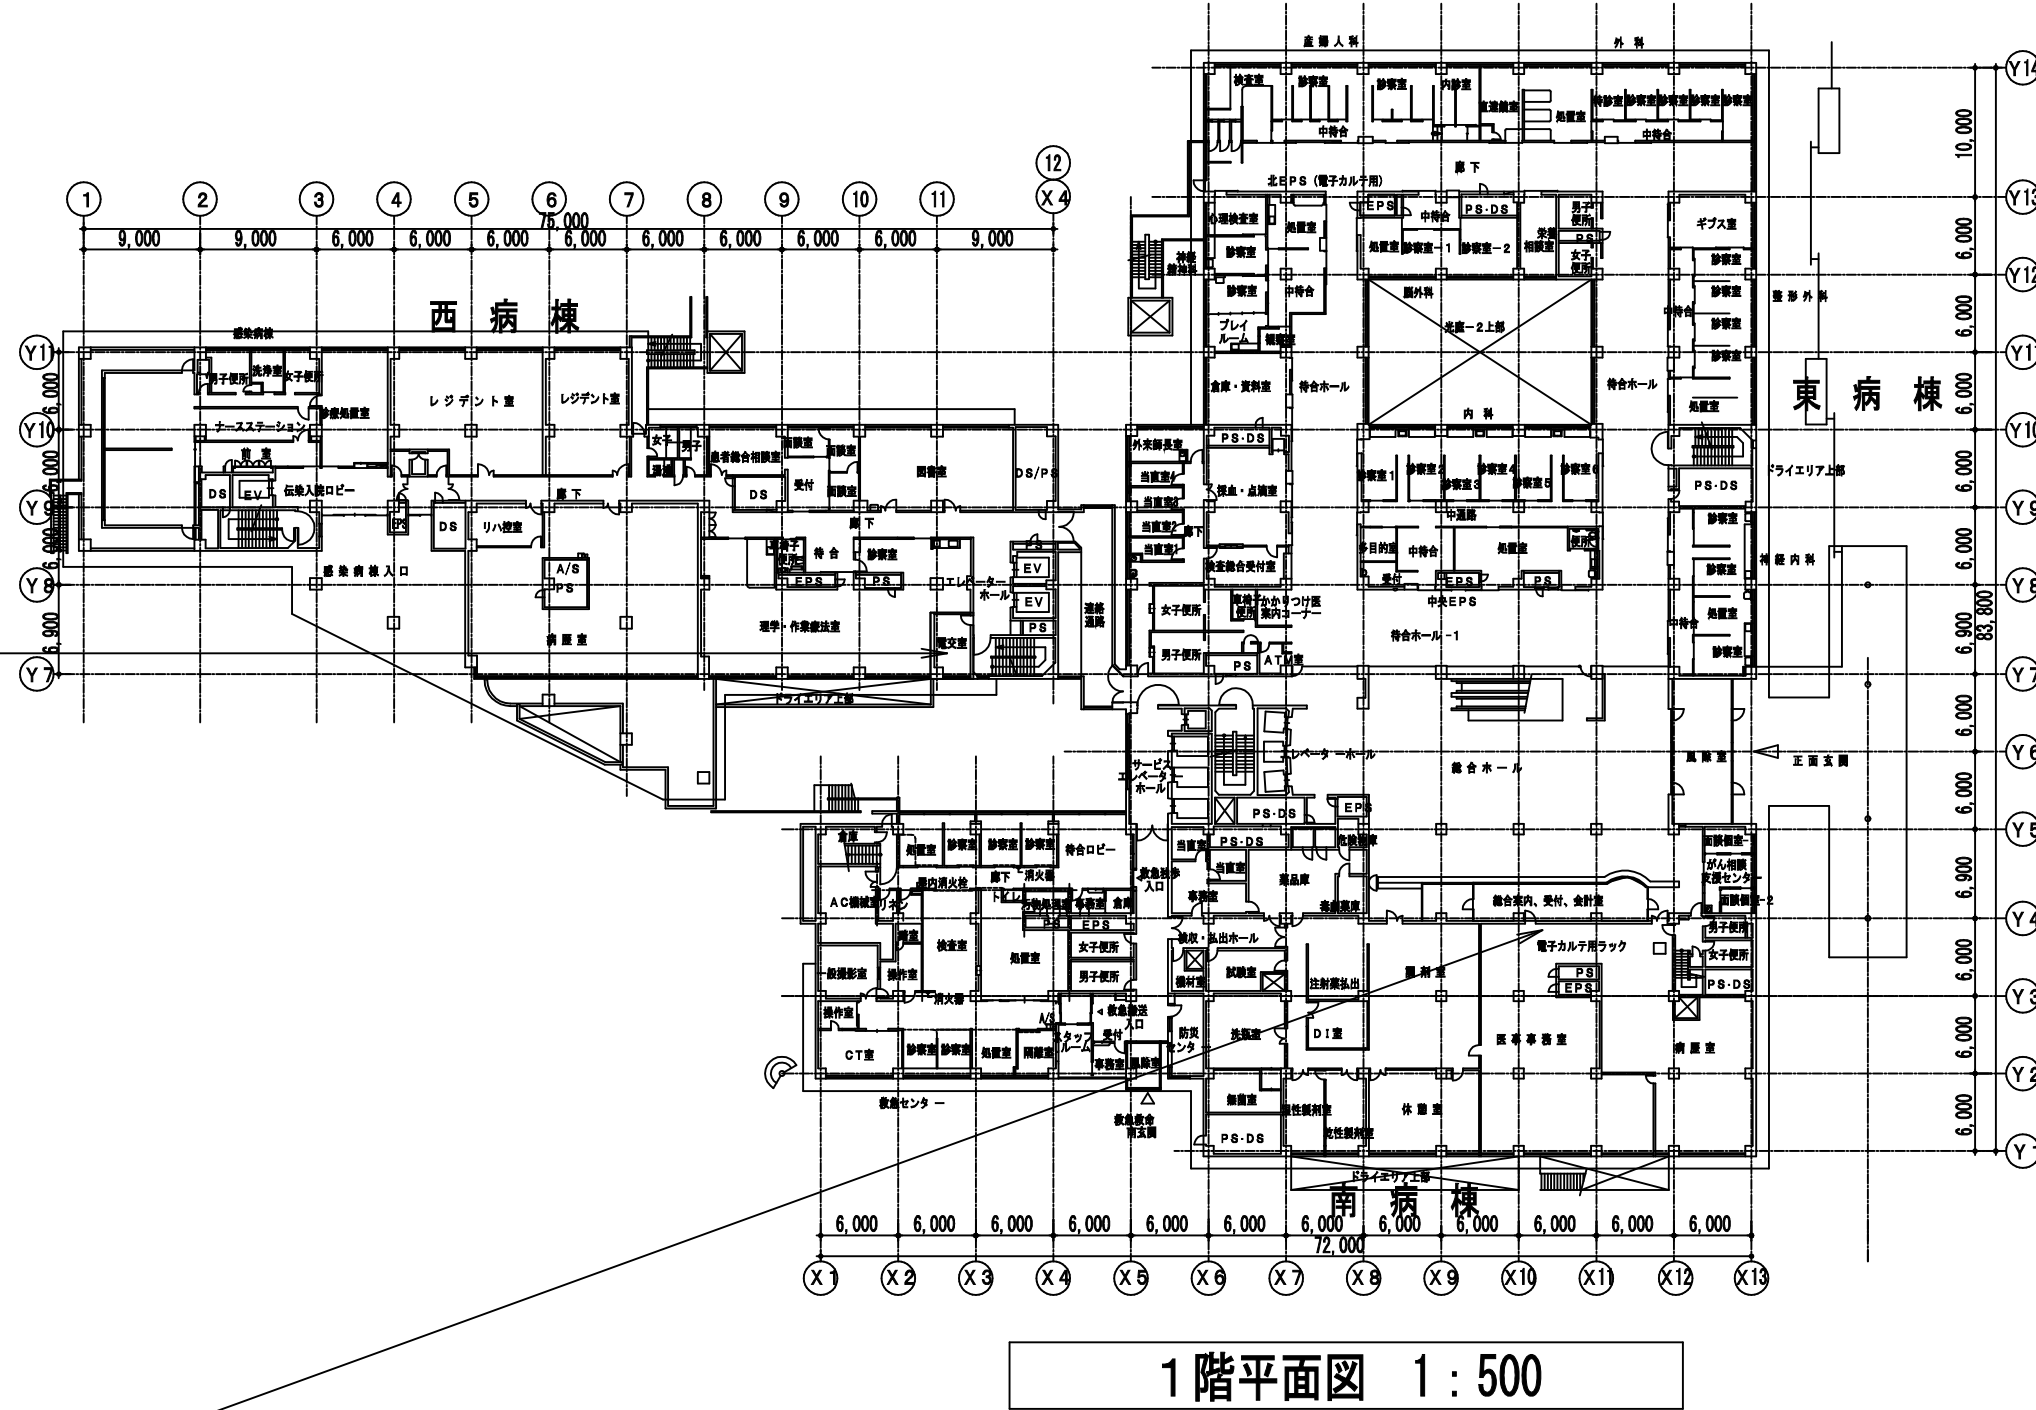


工 事 名 市民病院電話交換装置更新工事						年月日	H 2 5 . 3
図 番 号	E-4	図 名 称	中継台・課金装置・概要図			縮 尺	1 : 500
常務理事	営繕部長	設備課長	電気係長	係 員	理事長		
公益財団法人 横浜市建築保全公社						協同組合横浜市設備設計	

完成図
平成26年3月

図 面 番 号

E3 - 77

	株式会社 協和コンサルタンツ一級建築士事務所	一級建築士 登録第122018号 嶋谷 廣宣	横浜市医療局病院経営本部	工 事 名	旧横浜市立市民病院 解体工事				
	一級建築士事務所東京都登録第13109号 KYOWA ENGINEERING CONSULTANTS CO.,LTD. CONSULTING ENGINEERS & ARCHITECTS		年月日 令和 年 月 縮尺 1/500	図面名称	2013公社_市民病院_電話交換装置更新工事				
			設 計 者	施 設 番 号	棟番号	完成年度	図面種類	図面枚数	図面番号
			株式会社 協和コンサルタンツ 一級建築士事務所						
					0 3	E	1 3 8	E3 - 77	

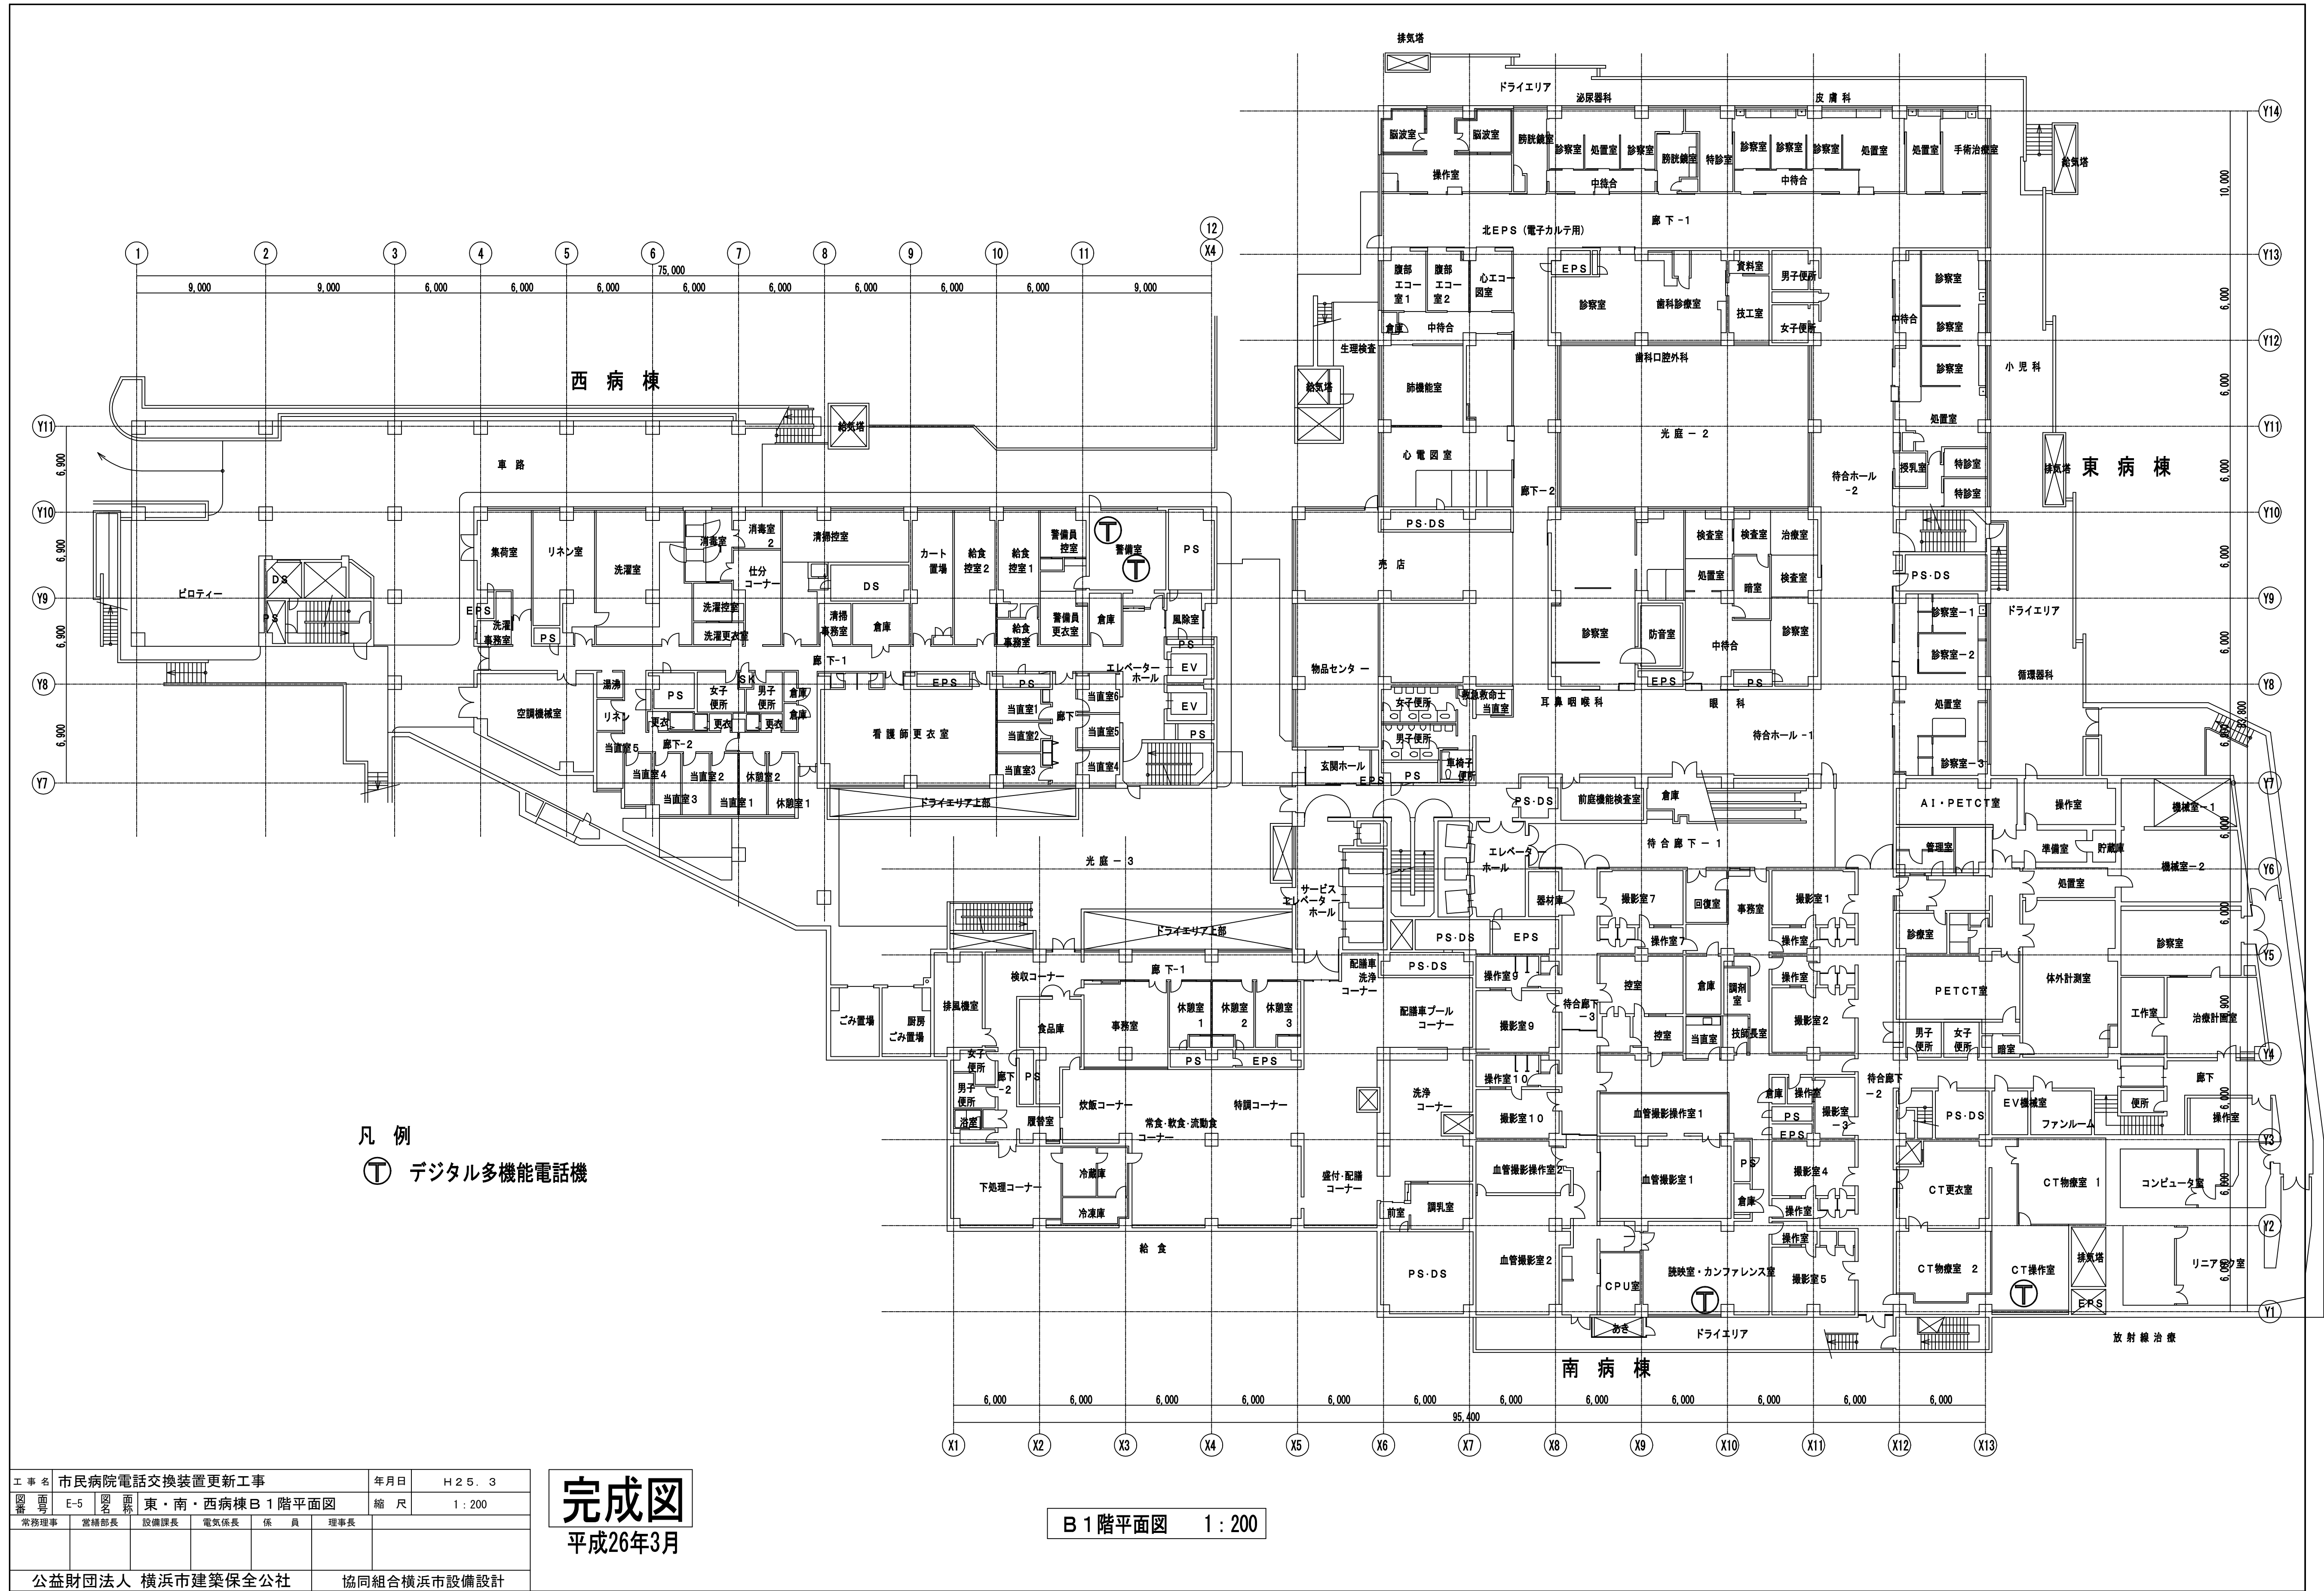


工事名		市民病院電話交換装置更新工事		年月日	H25. 3
図番	E-5	図名	東・南・西病棟B1階平面図	縮尺	1:200
常務理事	常務部長	設備課長	電気係長	係員	理事長
公益財団法人		横浜市建築保全公社		協同組合横浜市設備設計	

完成図
平成26年3月

B1階平面図 1:200

図面番号 E3 - 78											株式会社 協和コンサルタンツ一級建築士事務所 一級建築士事務所東京都登録第13109号 KYOWA ENGINEERING CONSULTANTS CO., LTD. CONSULTING ENGINEERS & ARCHITECTS	一級建築士 登録第122018号 嶋谷 廣宣	横浜市医療局病院経営本部				工 事 名		旧横浜市立市民病院 解体工事	
													年月日	令和 年 月 日	縮尺	1/200	図面名称		2013公社・市民病院・電話交換装置更新工事	
																	設 計 者		施 設 番 号		棟番号	完成年度	図面種類	図面枚数	図面番号	
													株式会社 協和コンサルタンツ 一級建築士事務所	

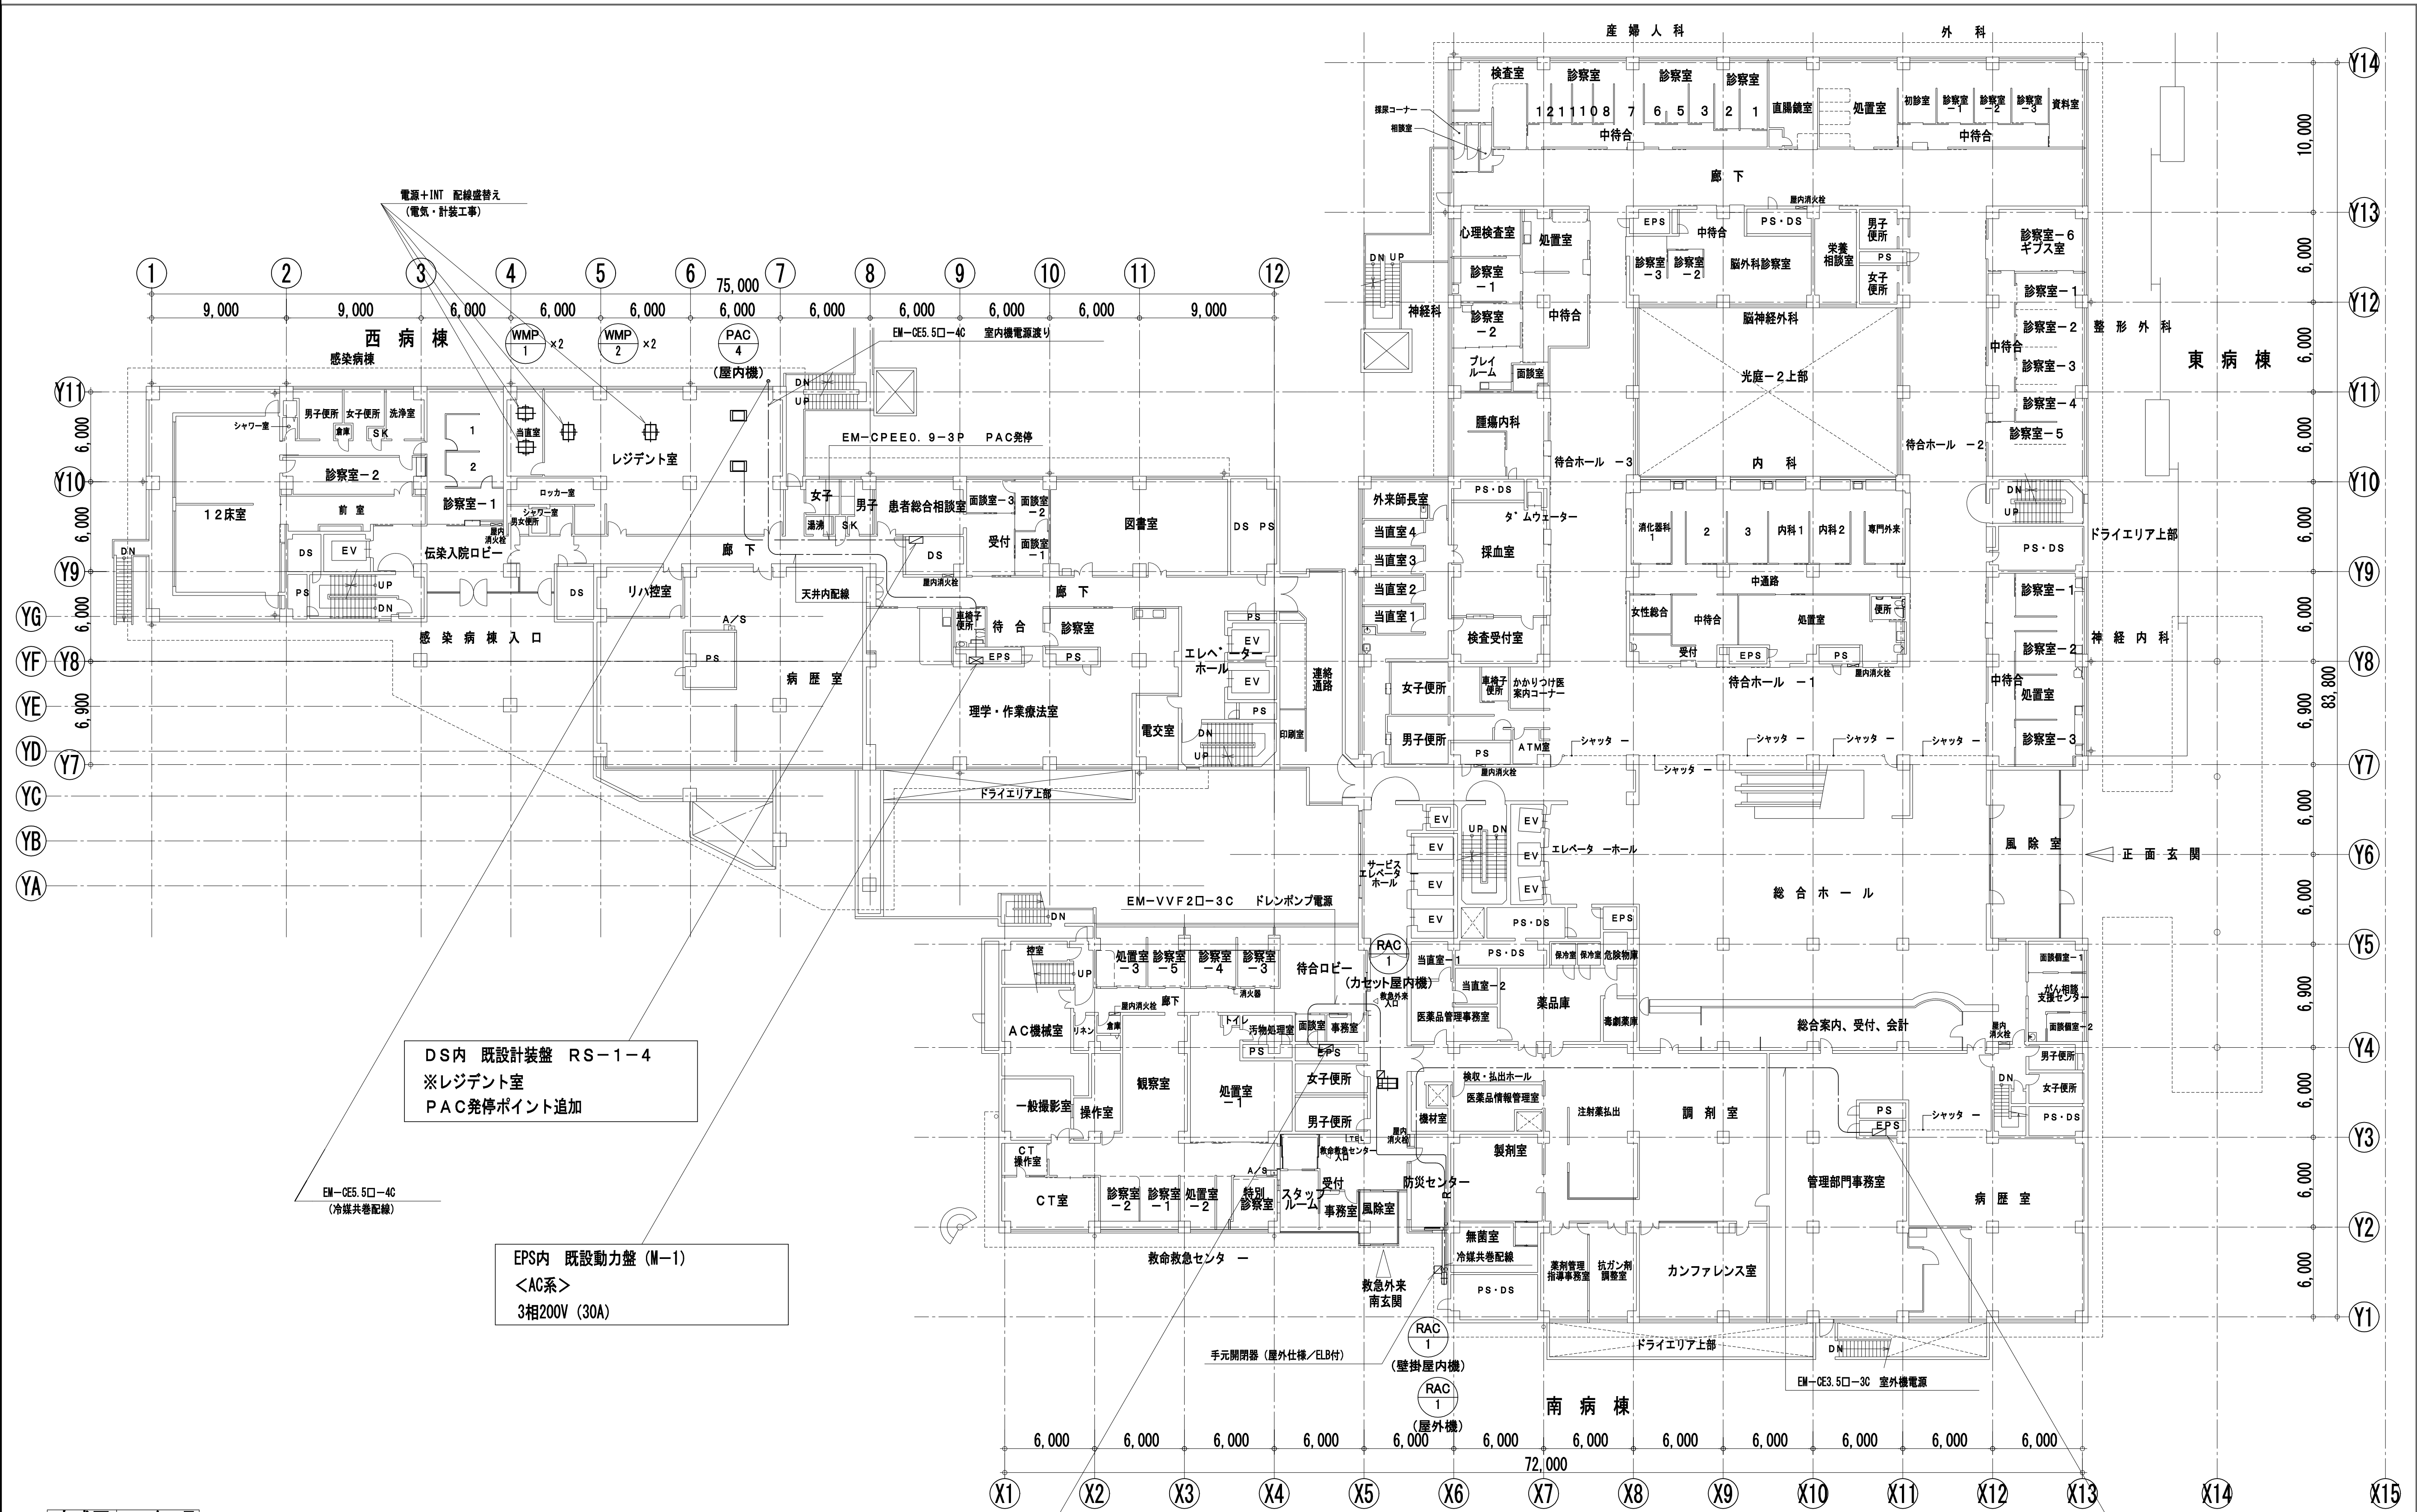

完成図 H26年2月

工事名	市民病院がん検診センター3階ほか空調機更新その他工事				年月日	H25. 10
図面番号	M-13	図面名称	電気設備 病棟 1階平面図 (改修後)		縮尺	1/400 (A3)
常務理事	常務部長	設備課長	係長	係員		

公益財団法人 横浜市建築保全公社

図面番号

E3 - 79

EPS内 既設分電盤 (L1-1A)
<AC系>
単相100V (20A)


病棟 1階平面図 (改修後) S=1/400 (A3)

EPS内 既設分電盤 L1-1B
<AC系>
単相200V (20A)

株式会社 協和コンサルタンツ一級建築士事務所
一級建築士事務所東京都登録第13109号
KYOWA ENGINEERING CONSULTANTS CO., LTD.
CONSULTING ENGINEERS & ARCHITECTS



一級建築士 登録第122018号
嶋谷 廣宣
年月日 令和 年 月 縮尺 1/400 (A3)
設 計 者
株式会社 協和コンサルタンツ
一級建築士事務所

横浜市医療局病院経営本部
工 事 名
旧横浜市立市民病院 解体工事
図面名称
2013. 市民病院_がん検診センター3階ほか
空調機更新その他工事
施 設 番 号
棟番号 完成年度 図面種類 図面枚数 図面番号
0 3 E 1 3 8 E3 - 79

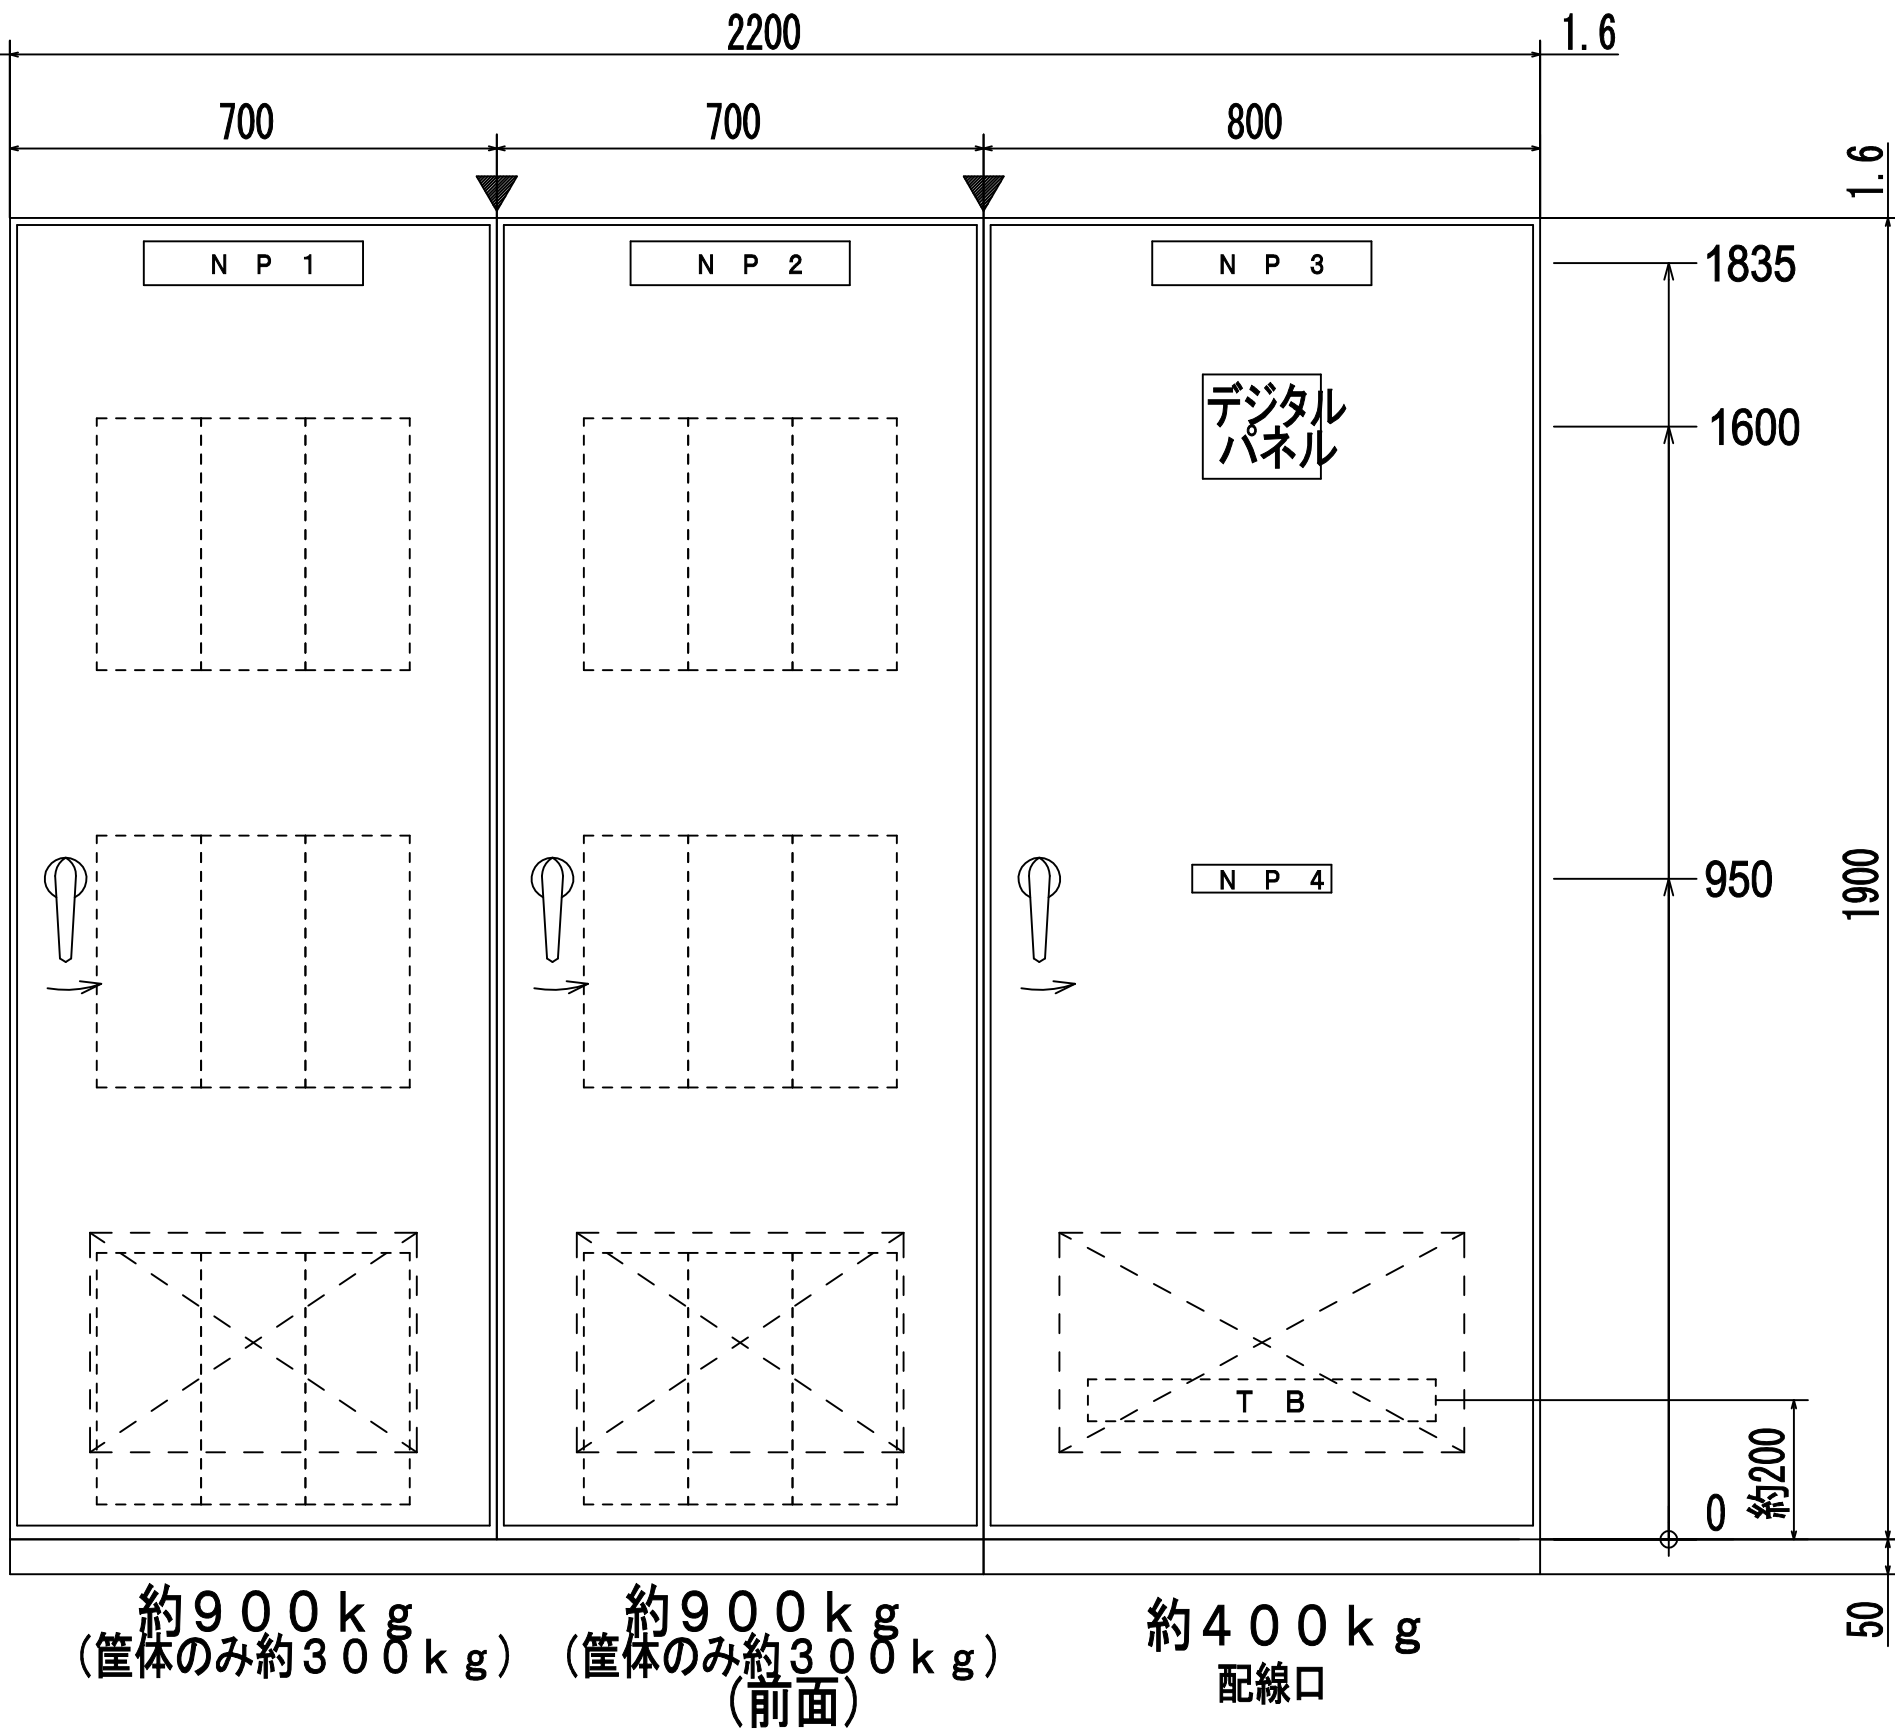

蓄電池盤

整流器盤

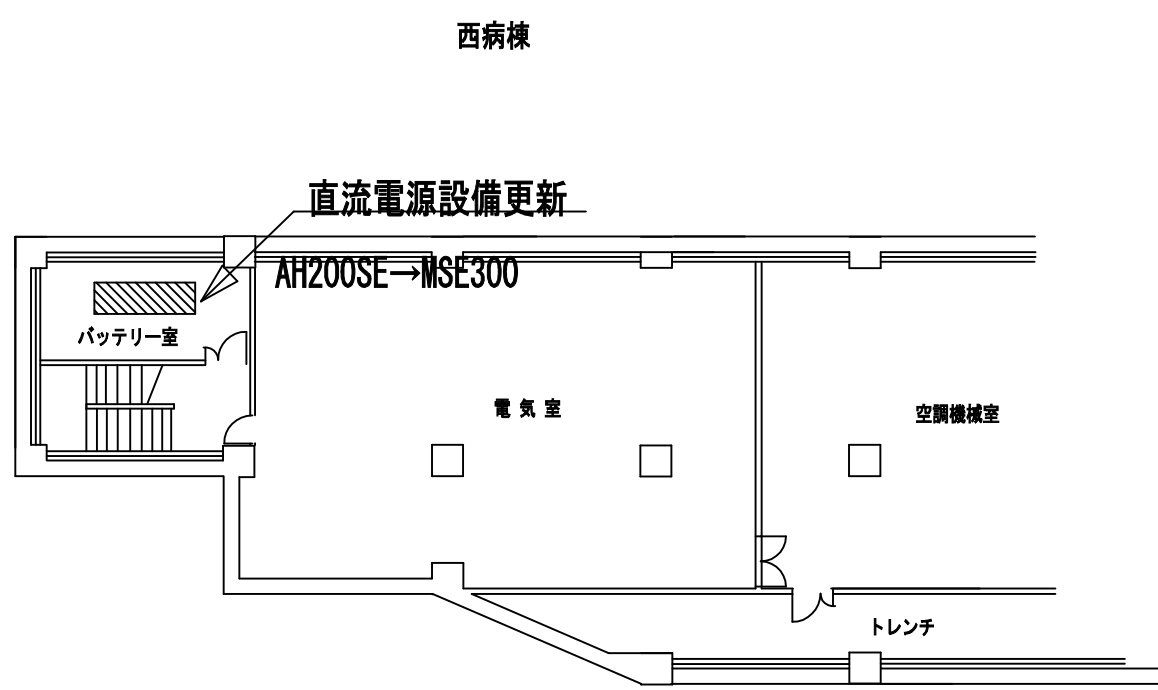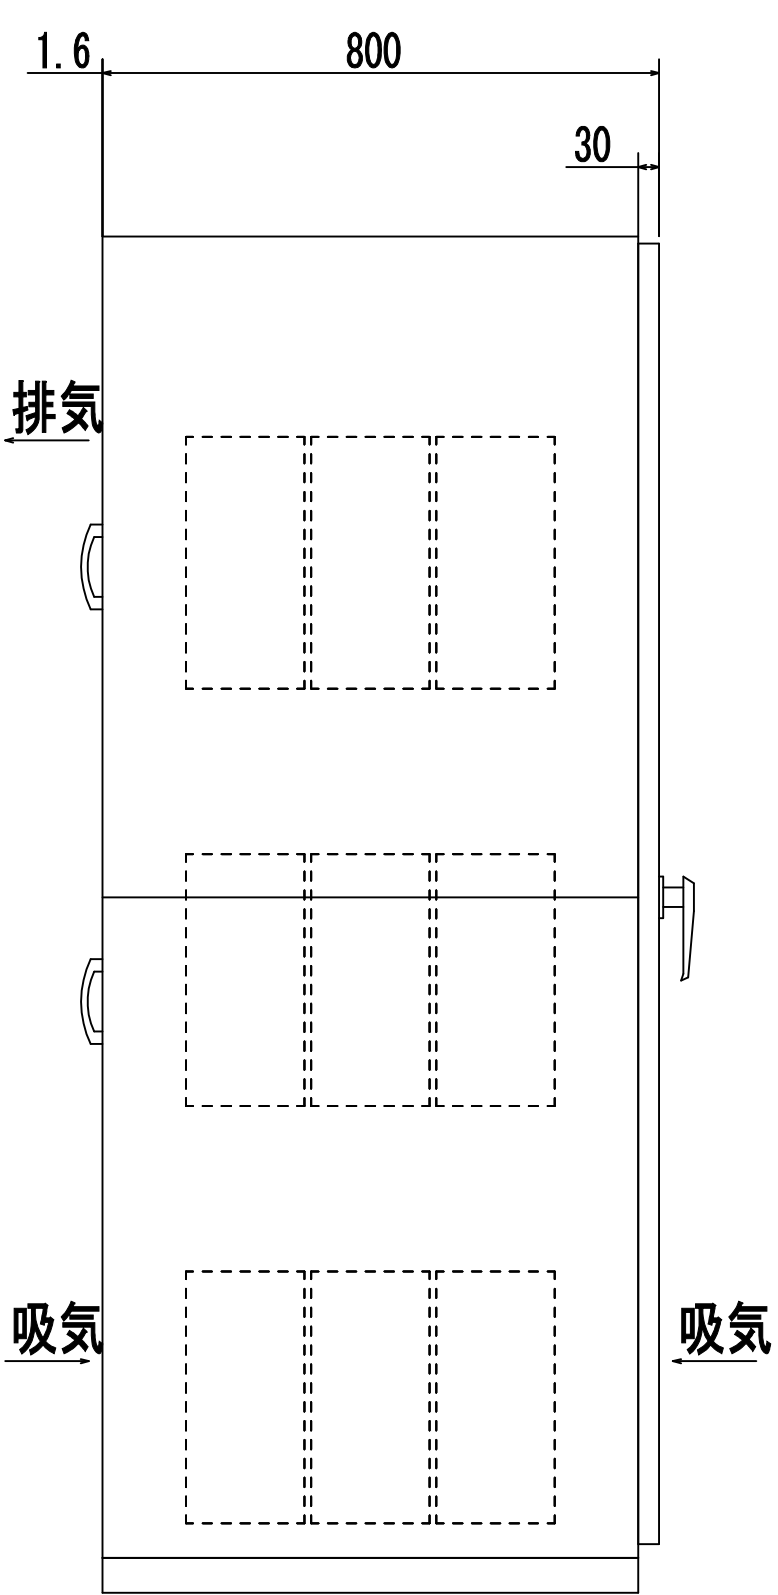

電気室
西棟 地下3階 平面図

仕様

整流器			キャビネット	
形式	整流方式	三相全波整流	形式	SPC (厚2.3t, 1.6t) 指定色
	制御方式	サイリスタ式		
	冷却方式	自然冷却	その他	蓄電池設備認定委員会の認定品とする
	定格	連続		
交流入力	相数	三相	蓄電池	
	周波数	50Hz	種別	制御弁式据置鉛電池 (長寿命型)
	定格電圧	200V	形式	MS E-300
	入力力率	70%以上	容量	300Ah以上 (10時間率)
			セル数	54個
直流出力	浮動充電電圧	蓄電池適合値 \pm 2%	公称電圧	108V
	出力電流	20A以上	その他	蓄電池設備認定委員会の認定品とする 警報項目は製造者仕様
	電圧調整範囲	\pm 3%以上		
	SID回路	100V \pm 101-10A		

直流電源装置参考図



完成図
平成23年3月

工事名				市民病院直流電源設備更新工事		年月日	平成23年 3月
図面番号		2 / 3		機器仕様・盤姿図・平面図		縮 尺	——
営繕部長		設備課長		電気係長		係員	
(財)横浜市建築保全公社							

図面番号 E3－80											株式会社 協和コンサルタンツ 一級建築士事務所	一級建築士 登録第122018号 嶋谷 廣宣	横浜市医療局病院経営本部			工 事 名	旧横浜市立市民病院 解体工事					
											一級建築士事務所東京都登録第13109号		年月日	令和 年 月 日	縮尺	NS	図面名称	2010_市民病院_直流電源装置更新工事				
											KYOWA ENGINEERING CONSULTANTS CO., LTD.		設 計 者				施 設 番 号	棟番号	完成年度	図面種類	図面枚数	図面番号
											CONSULTING ENGINEERS & ARCHITECTS		株式会社 協和コンサルタンツ 一級建築士事務所						0 3		E	1 3 8