


平成28年度 横浜市神奈川土木事務所所管 神奈川区 道路整備しゅん工箇所図

※ 平成28年4月1日から平成29年3月31日にしゅん工したものが記載されています。
※ なお、応急的に対応した工事の記載はありません。

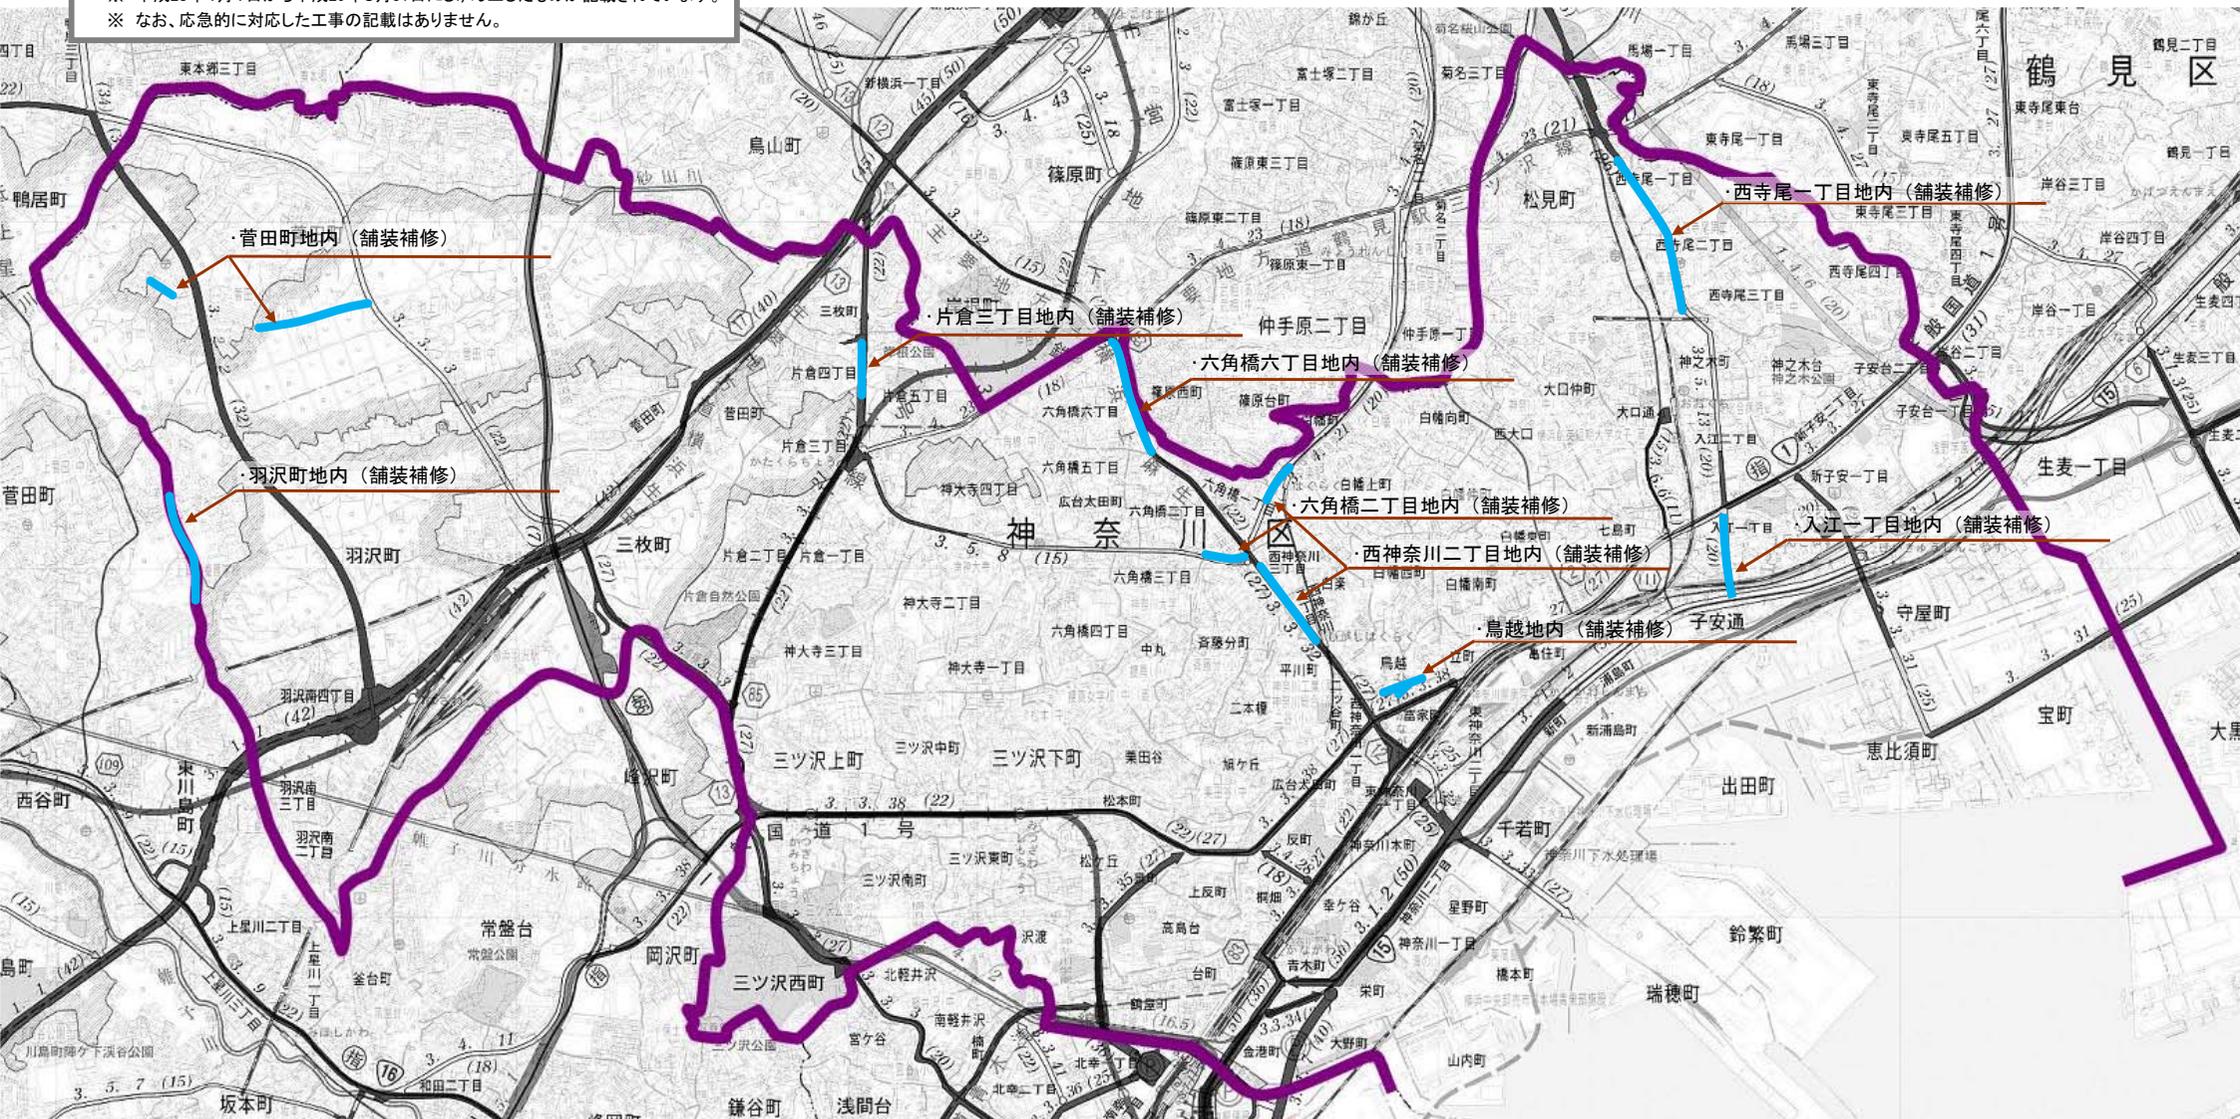

問合せ先
神奈川土木事務所 Tel 491-3363

- 凡例
- 道路整備
 - 道路修繕
 - 施設整備

