

平成28年度 横浜市瀬谷土木事務所所管 瀬谷区 道路整備しゅん工箇所図


※ 平成28年4月1日から平成29年3月31日にしゅん工したものが記載されています。
※ なお、応急に対応した工事の記載はありません。

問合せ先

瀬谷土木事務所 Tel 364-1105

凡例

- 道路整備
- 道路修繕
- 施設整備

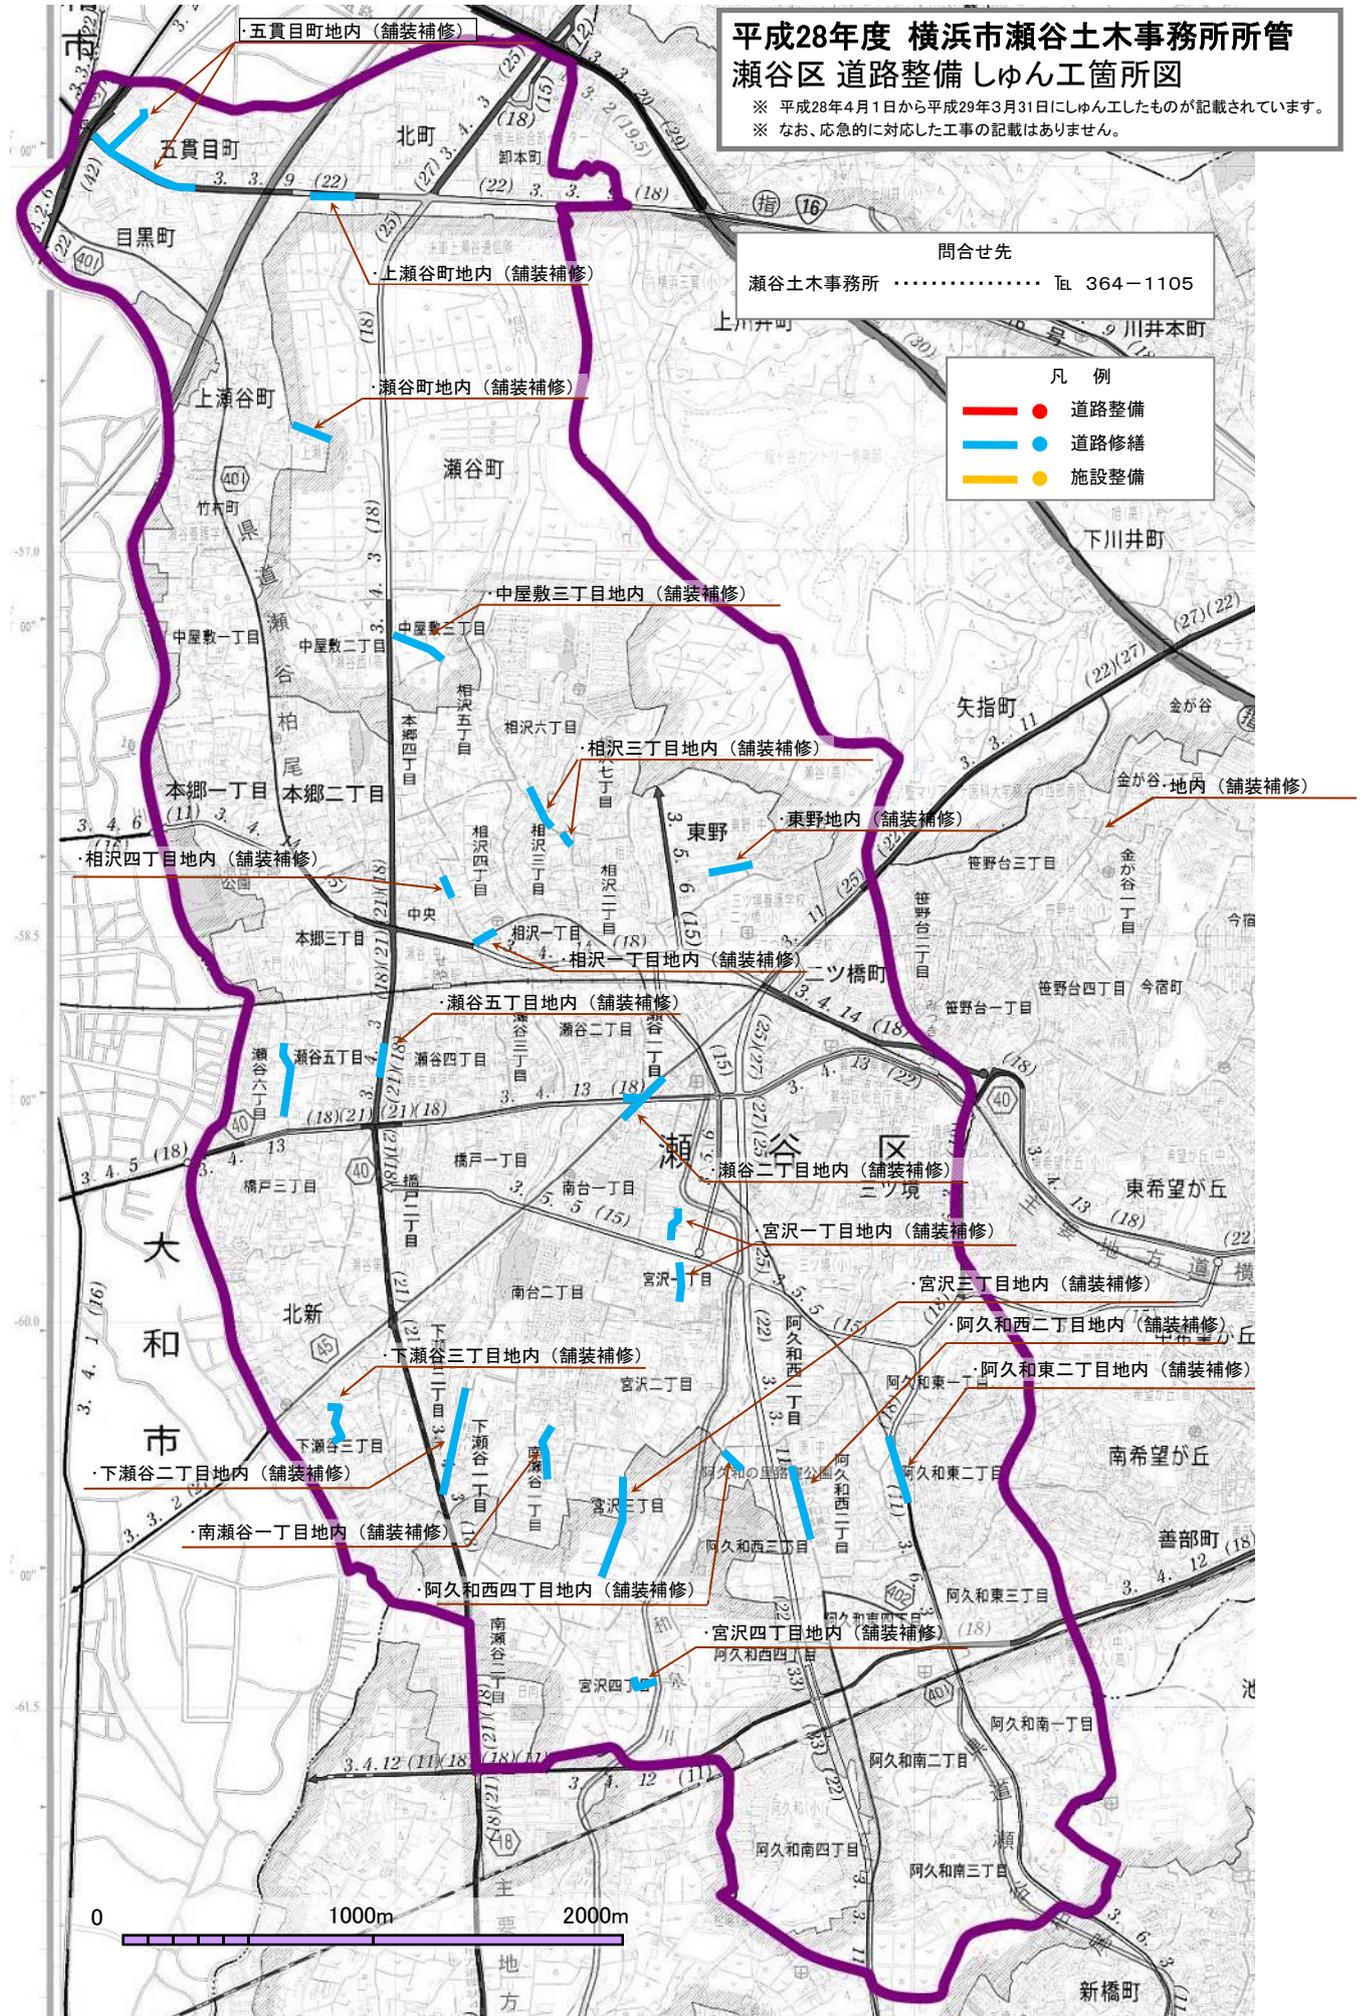

地方