


令和元年度 横浜市道路局所管 保土ヶ谷区 道路整備しゅん工箇所図

※ 令和元年4月1日から令和2年3月31日にしゅん工したものが記載されています。

※ なお、応急的に対応した工事の記載はありません。

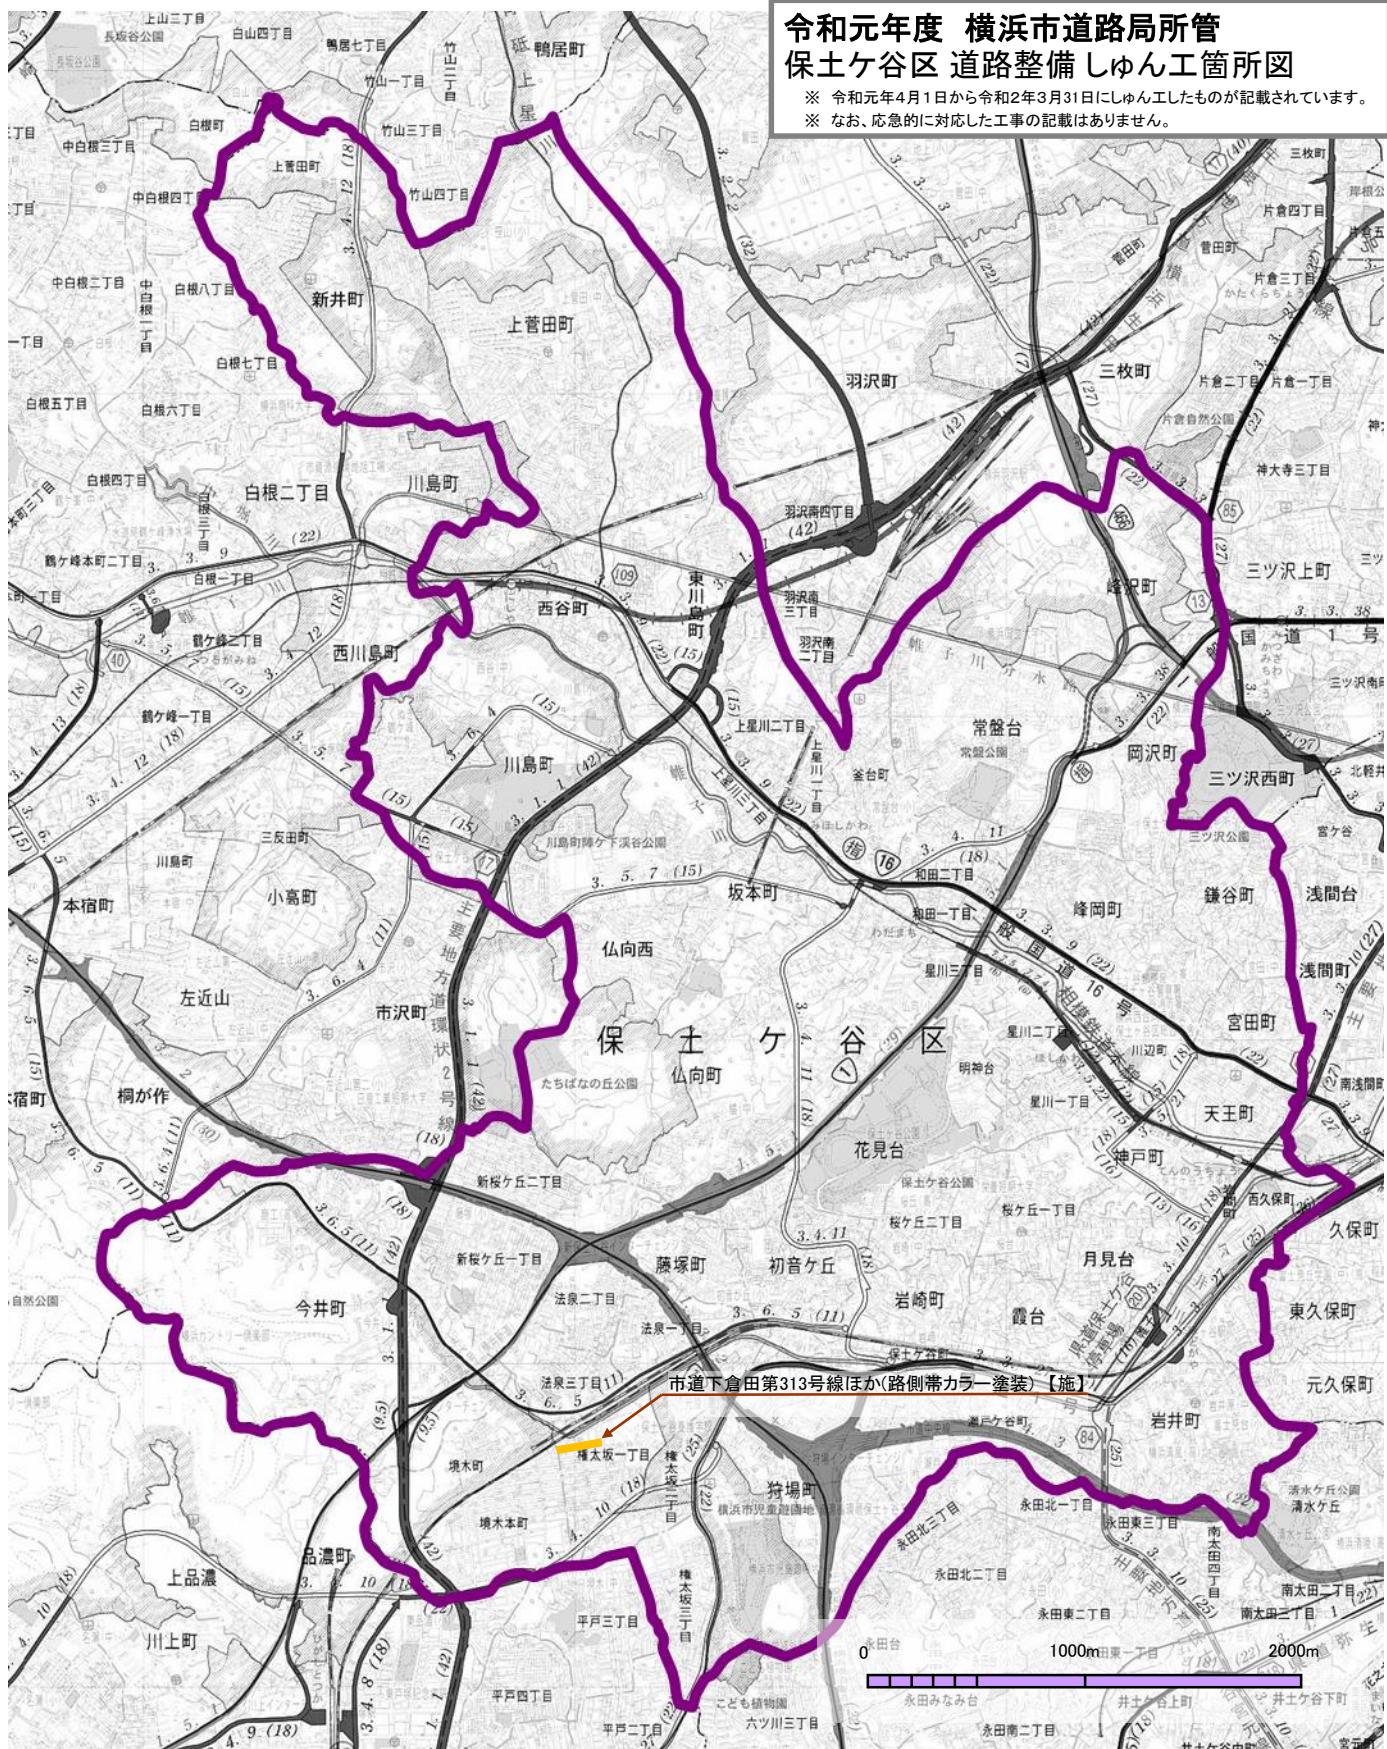

問合せ先

【施】施設課 TEL 671-3550

凡 例

- ● 道路整備
- ● 道路修繕
- ● 施設整備
- ● 高速道路整備