


令和元年度 横浜市道路局所管 都筑区 道路整備しゅん工箇所図

※ 平成31年4月1日から令和2年3月31日にしゅん工したものが記載されています。
※ なお、応急的に対応した工事の記載はありません。

問合せ先
【調】 横浜環状道路調整課 …… Tel. 671-2759

- 凡例
- 道路整備
 - 道路修繕
 - 施設整備
 - 高速道路整備

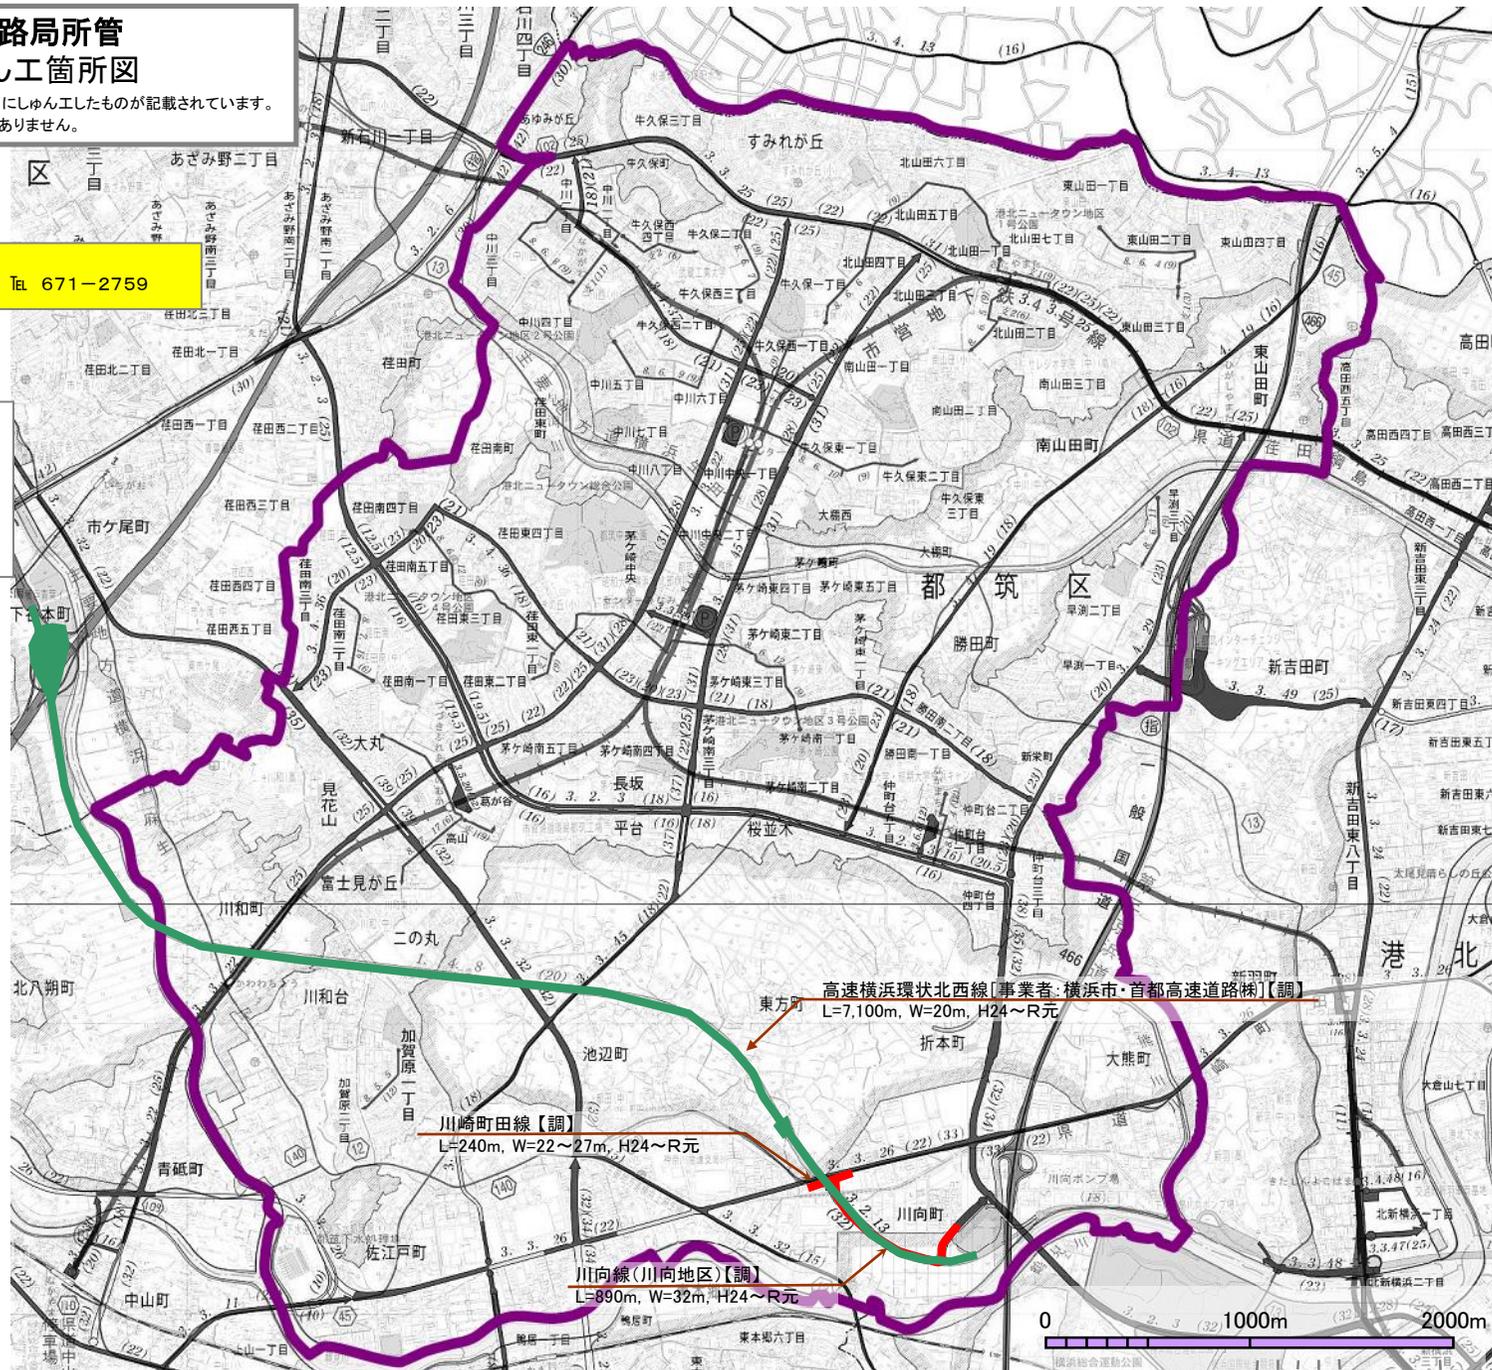

高速度横浜環状北西線【事業者:横浜市・首都高速道路株】【調】
L=7,100m, W=20m, H24~R元

川崎町田線【調】
L=240m, W=22~27m, H24~R元

川向線(川向地区)【調】
L=890m, W=32m, H24~R元

