


平成17年度 横浜市道路局発注工事 金沢区 道路整備 竣工箇所図

※ 平成17年4月より平成18年3月31日に竣工したものが記載されています。
※ なお、応急に対応した工事の記載はありません。

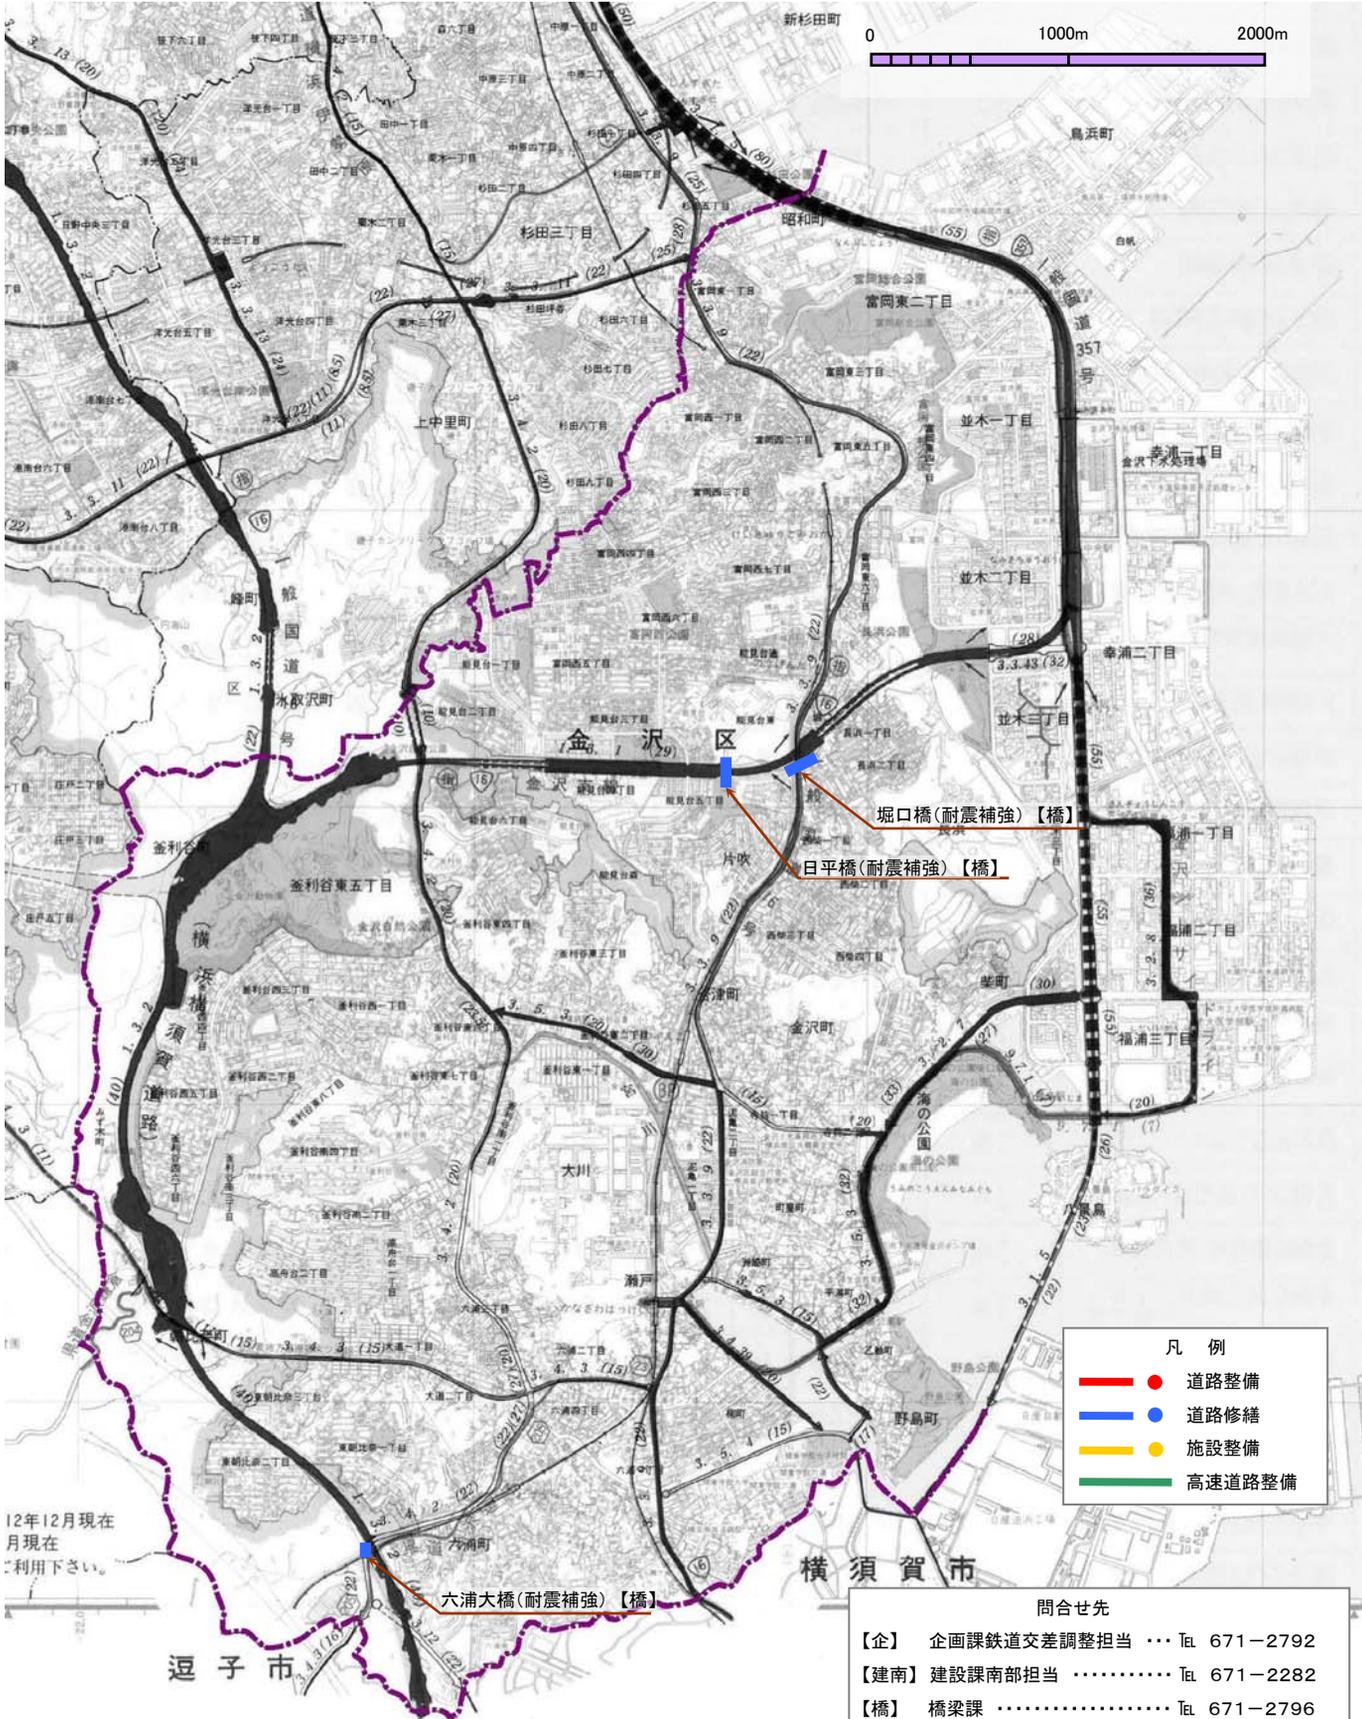

12年12月現在
月現在
ご利用下さい。

凡 例	
—●—	道路整備
—●—	道路修繕
—●—	施設整備
—●—	高速道路整備

問合せ先	
【企】	企画課鉄道交差調整担当 …… Tel. 671-2792
【建南】	建設課南部担当 …………… Tel. 671-2282
【橋】	橋梁課 …………… Tel. 671-2796
【事】	事業調整課 …………… Tel. 671-2778