


平成17年度 横浜市道路局発注工事 中区 道路整備 竣工箇所図

※ 平成17年4月より平成18年3月31日に竣工したものが記載されています。
※ なお、応急に対応した工事の記載はありません。

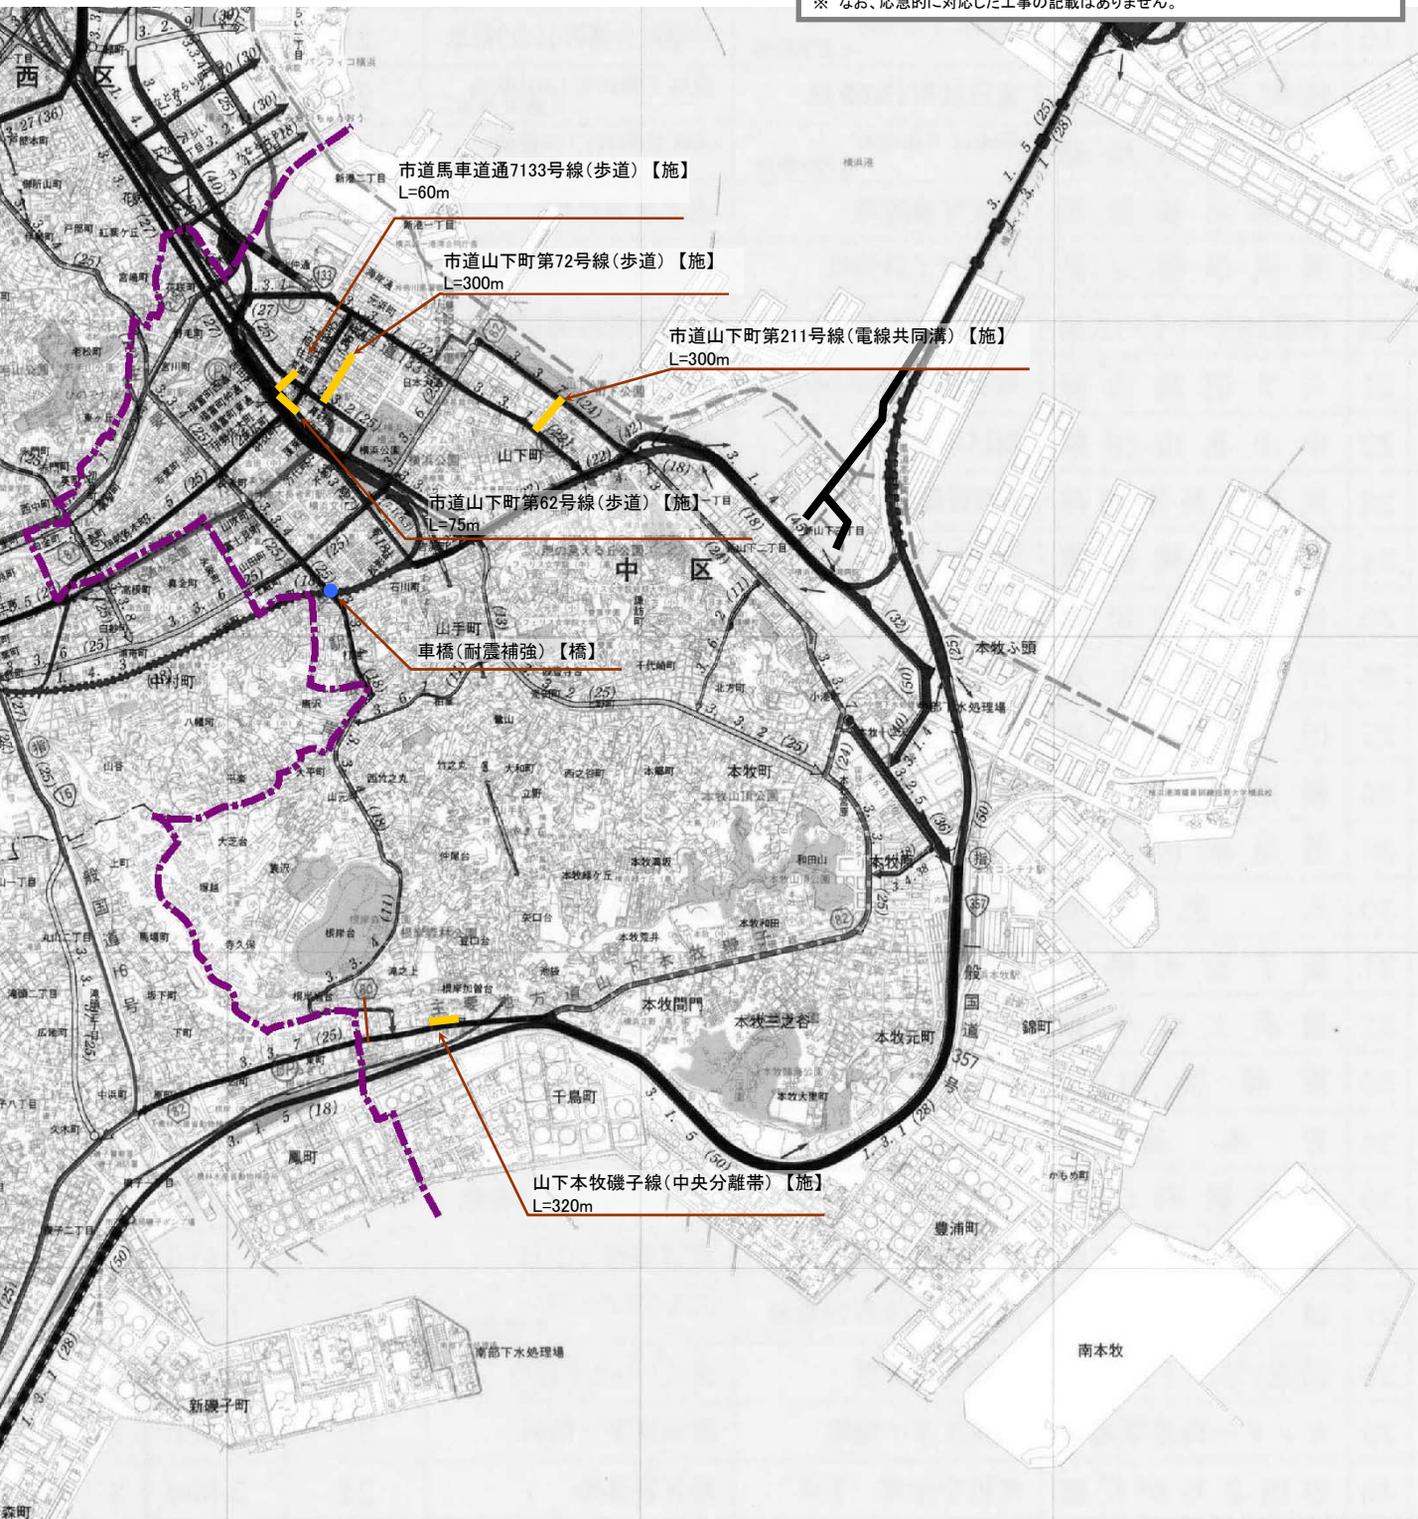

問合せ先

【施】 施設課 Tel. 671-2785
 【建南】建設課南部担当 Tel. 671-2282
 【橋】 橋梁課 Tel. 671-2796
 【事】 事業調整課 Tel. 671-2778

凡例

- ● 道路整備
- ● 道路修繕
- ● 施設整備
- 高速道路整備