



# 平成20年度 横浜市栄土木事務所発注工事 栄区 道路整備 竣工箇所図

※ 平成20年4月より平成21年3月31日に竣工したものが記載されています。  
※ なお、応急に対応した工事の記載はありません。

凡例  
 道路修繕

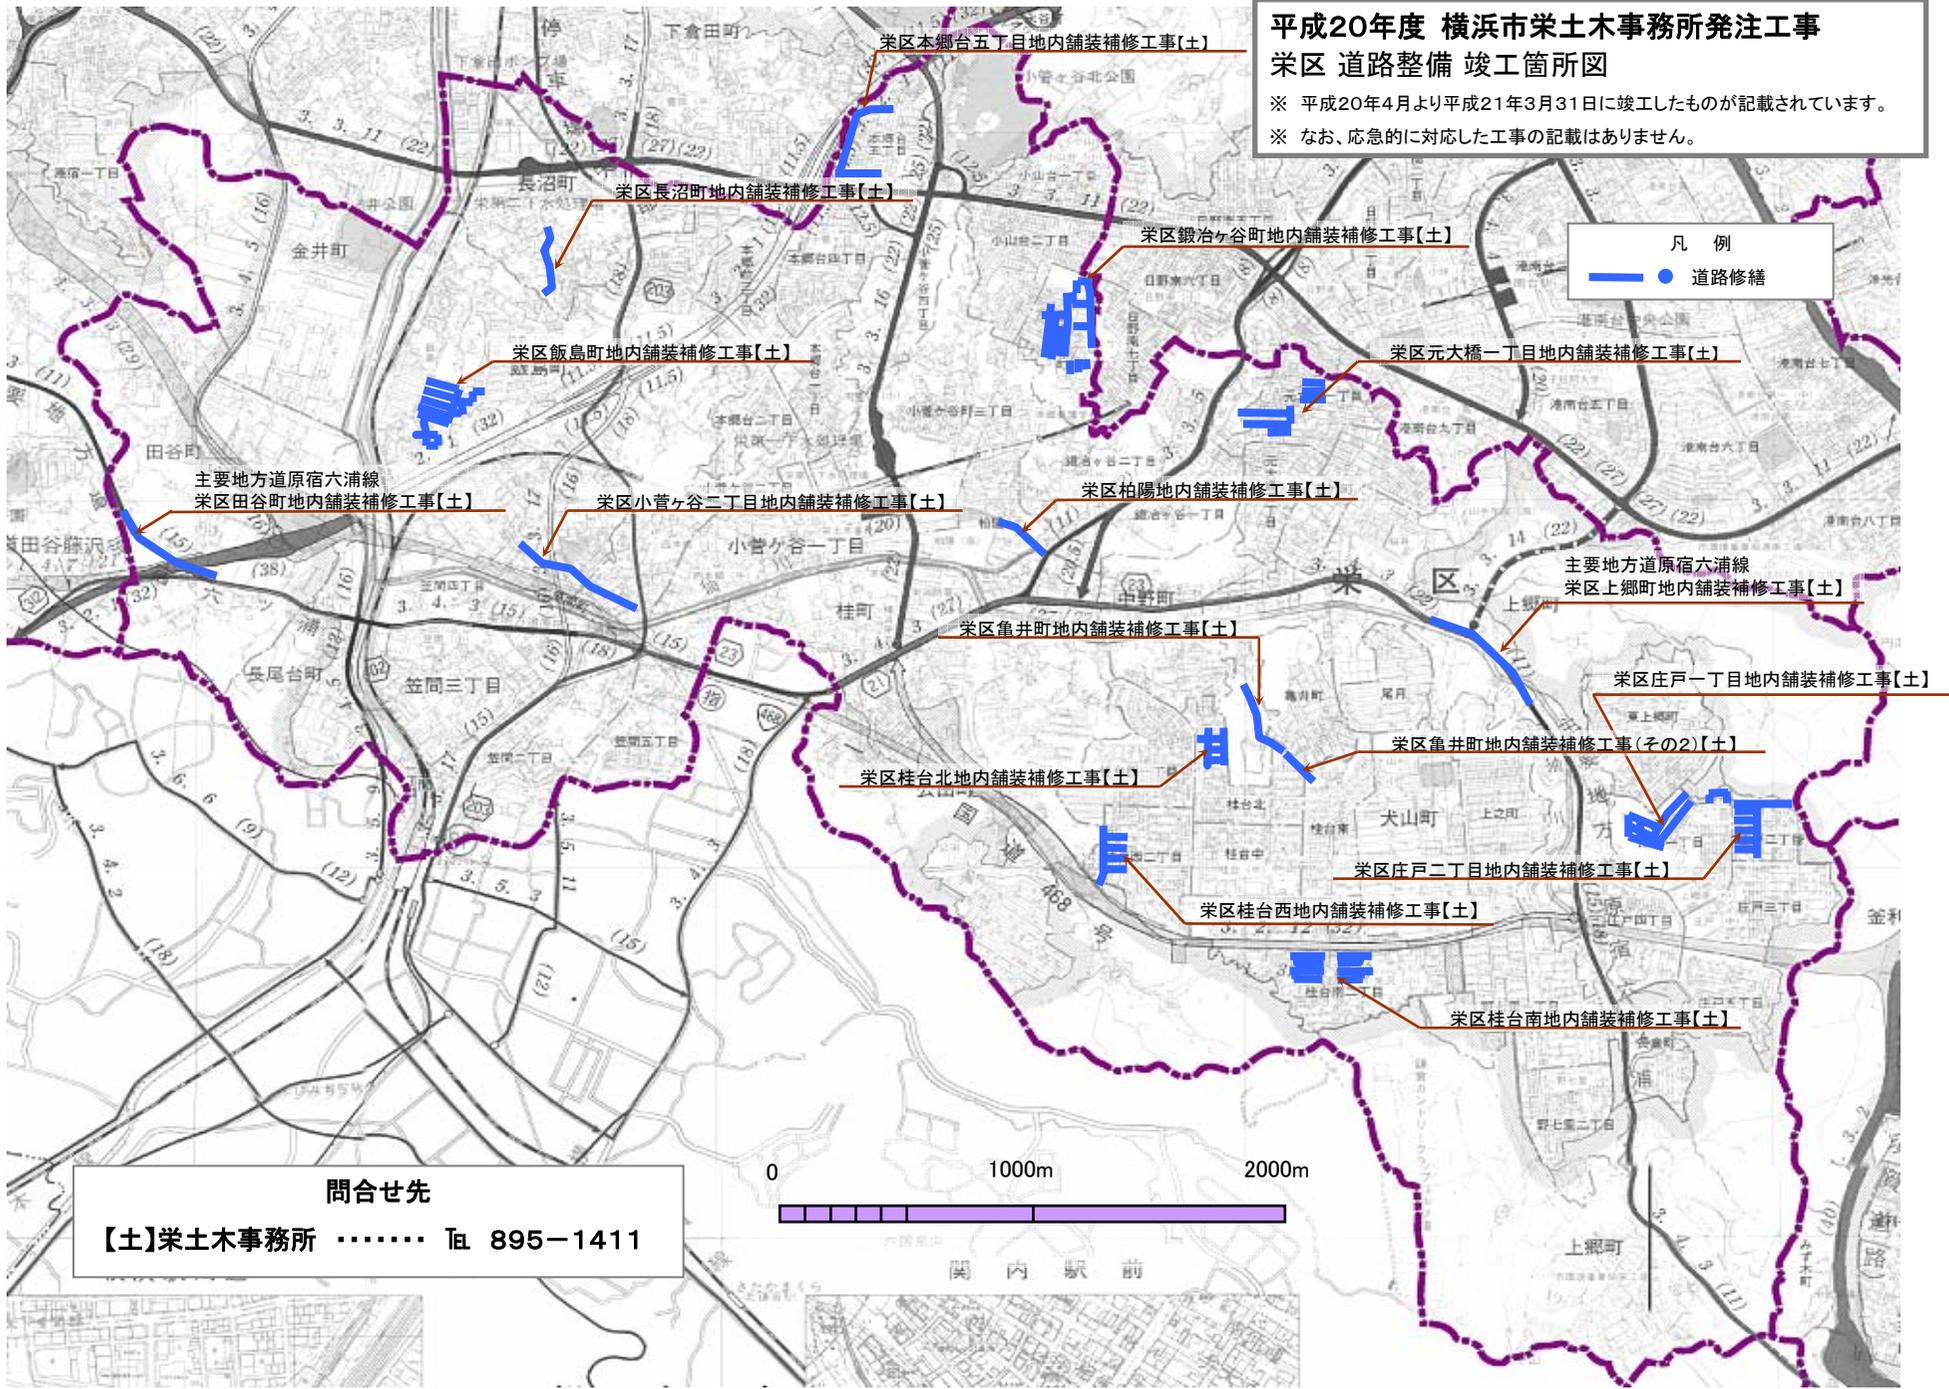

問合せ先  
**【土】栄土木事務所** ..... Tel 895-1411

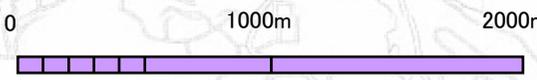

関内駅前