



# 平成21年度 横浜市戸塚土木事務所発注工事 戸塚区 道路整備 竣工箇所図

平成21年4月より平成22年3月31日に竣工したものが記載されています。  
なお、応急的に対応した工事の記載はありません。

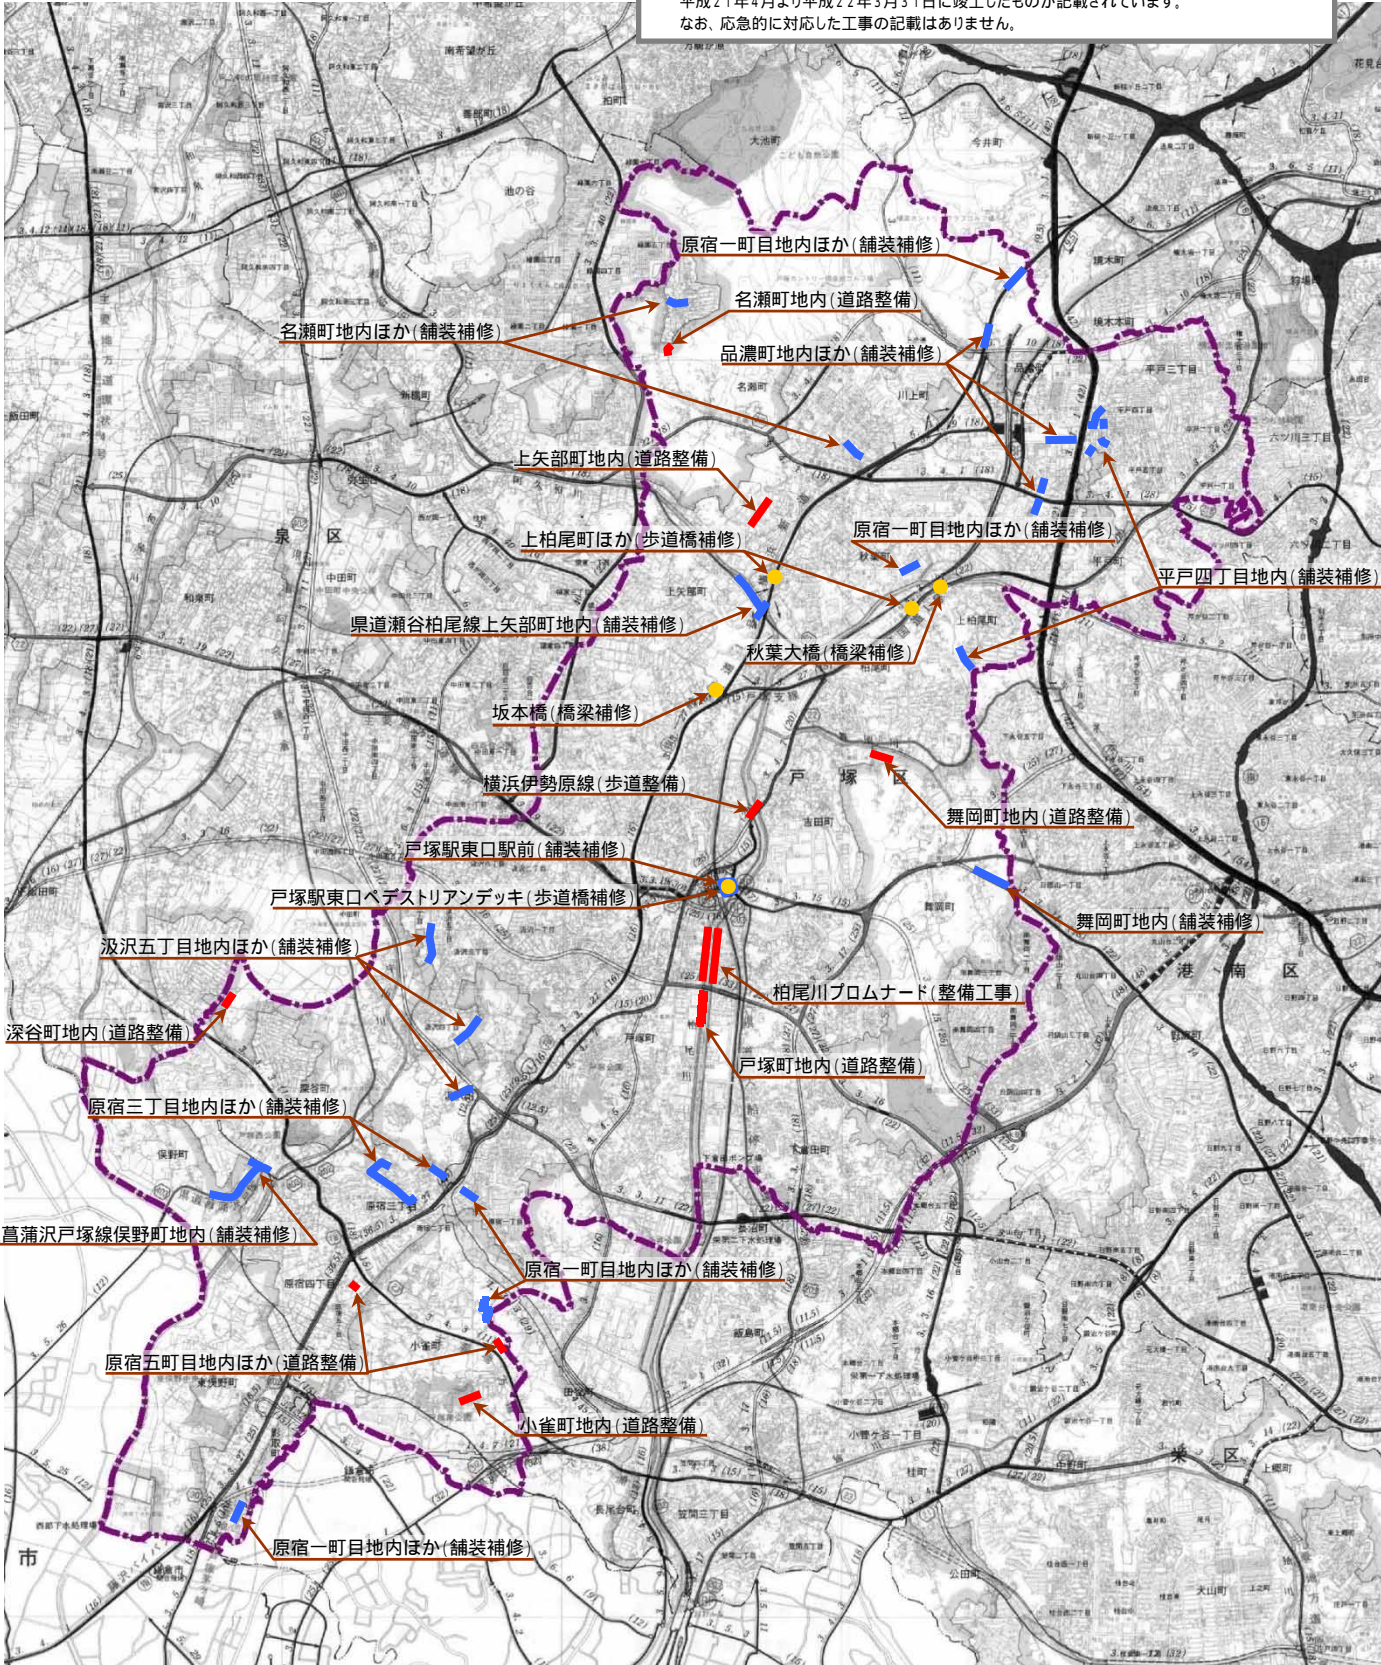

問合せ先

戸塚土木事務所 …… 881-1621

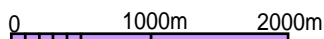

凡例

- 道路整備
- 道路修繕
- 施設整備