


# 平成21年度 横浜市保土ヶ谷土木事務所発注工事 保土ヶ谷区 道路整備 竣工箇所図

平成21年4月より平成22年3月31日に竣工したものが記載されています。  
なお、応急に対応した工事の記載はありません。

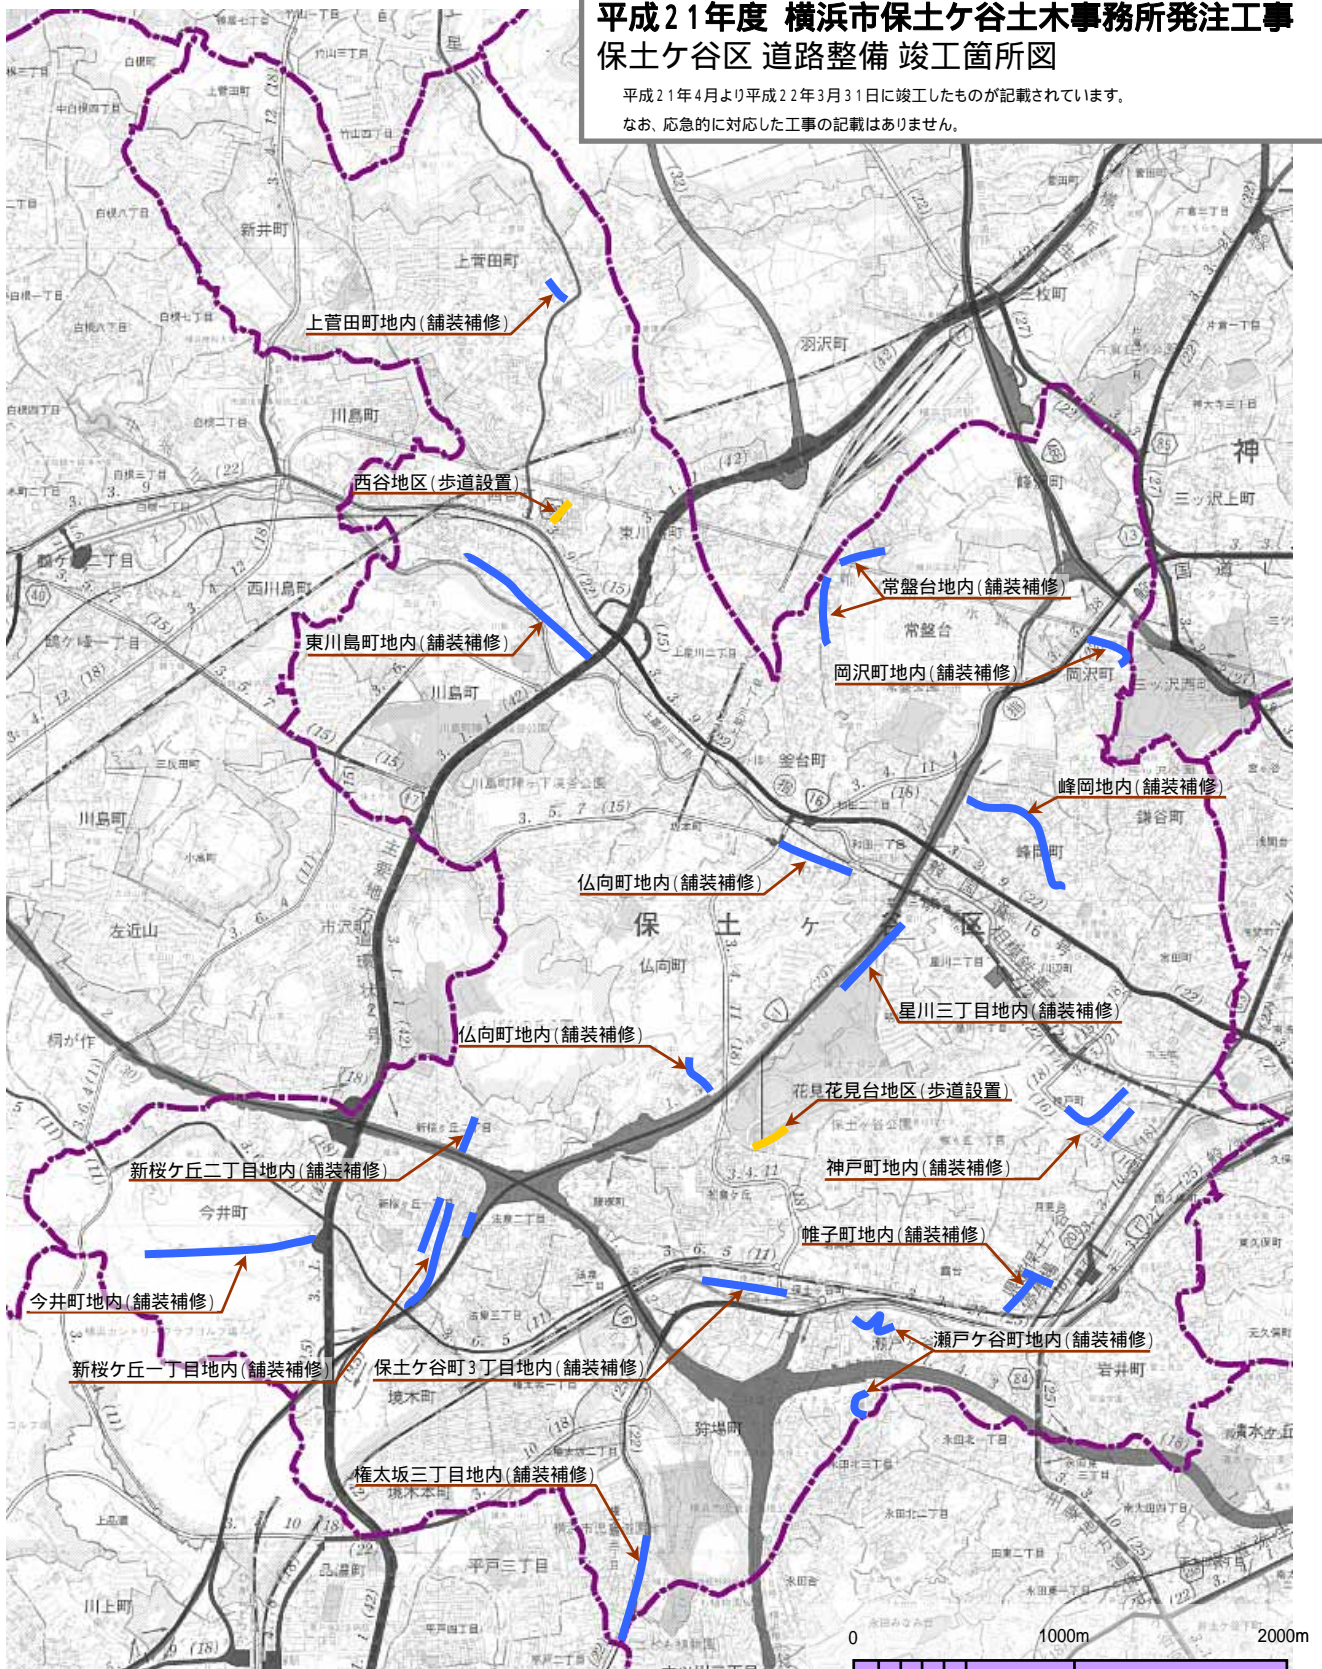

## 問合せ先

保土ヶ谷土木事務所 …… 331 - 4445

## 凡例

- 道路修繕
- 施設整備