


平成21年度 横浜市磯子土木事務所発注工事

磯子区 道路整備 竣工箇所図

平成21年4月より平成22年3月31日に竣工したものが記載されています。
なお、応急に対応した工事の記載はありません。

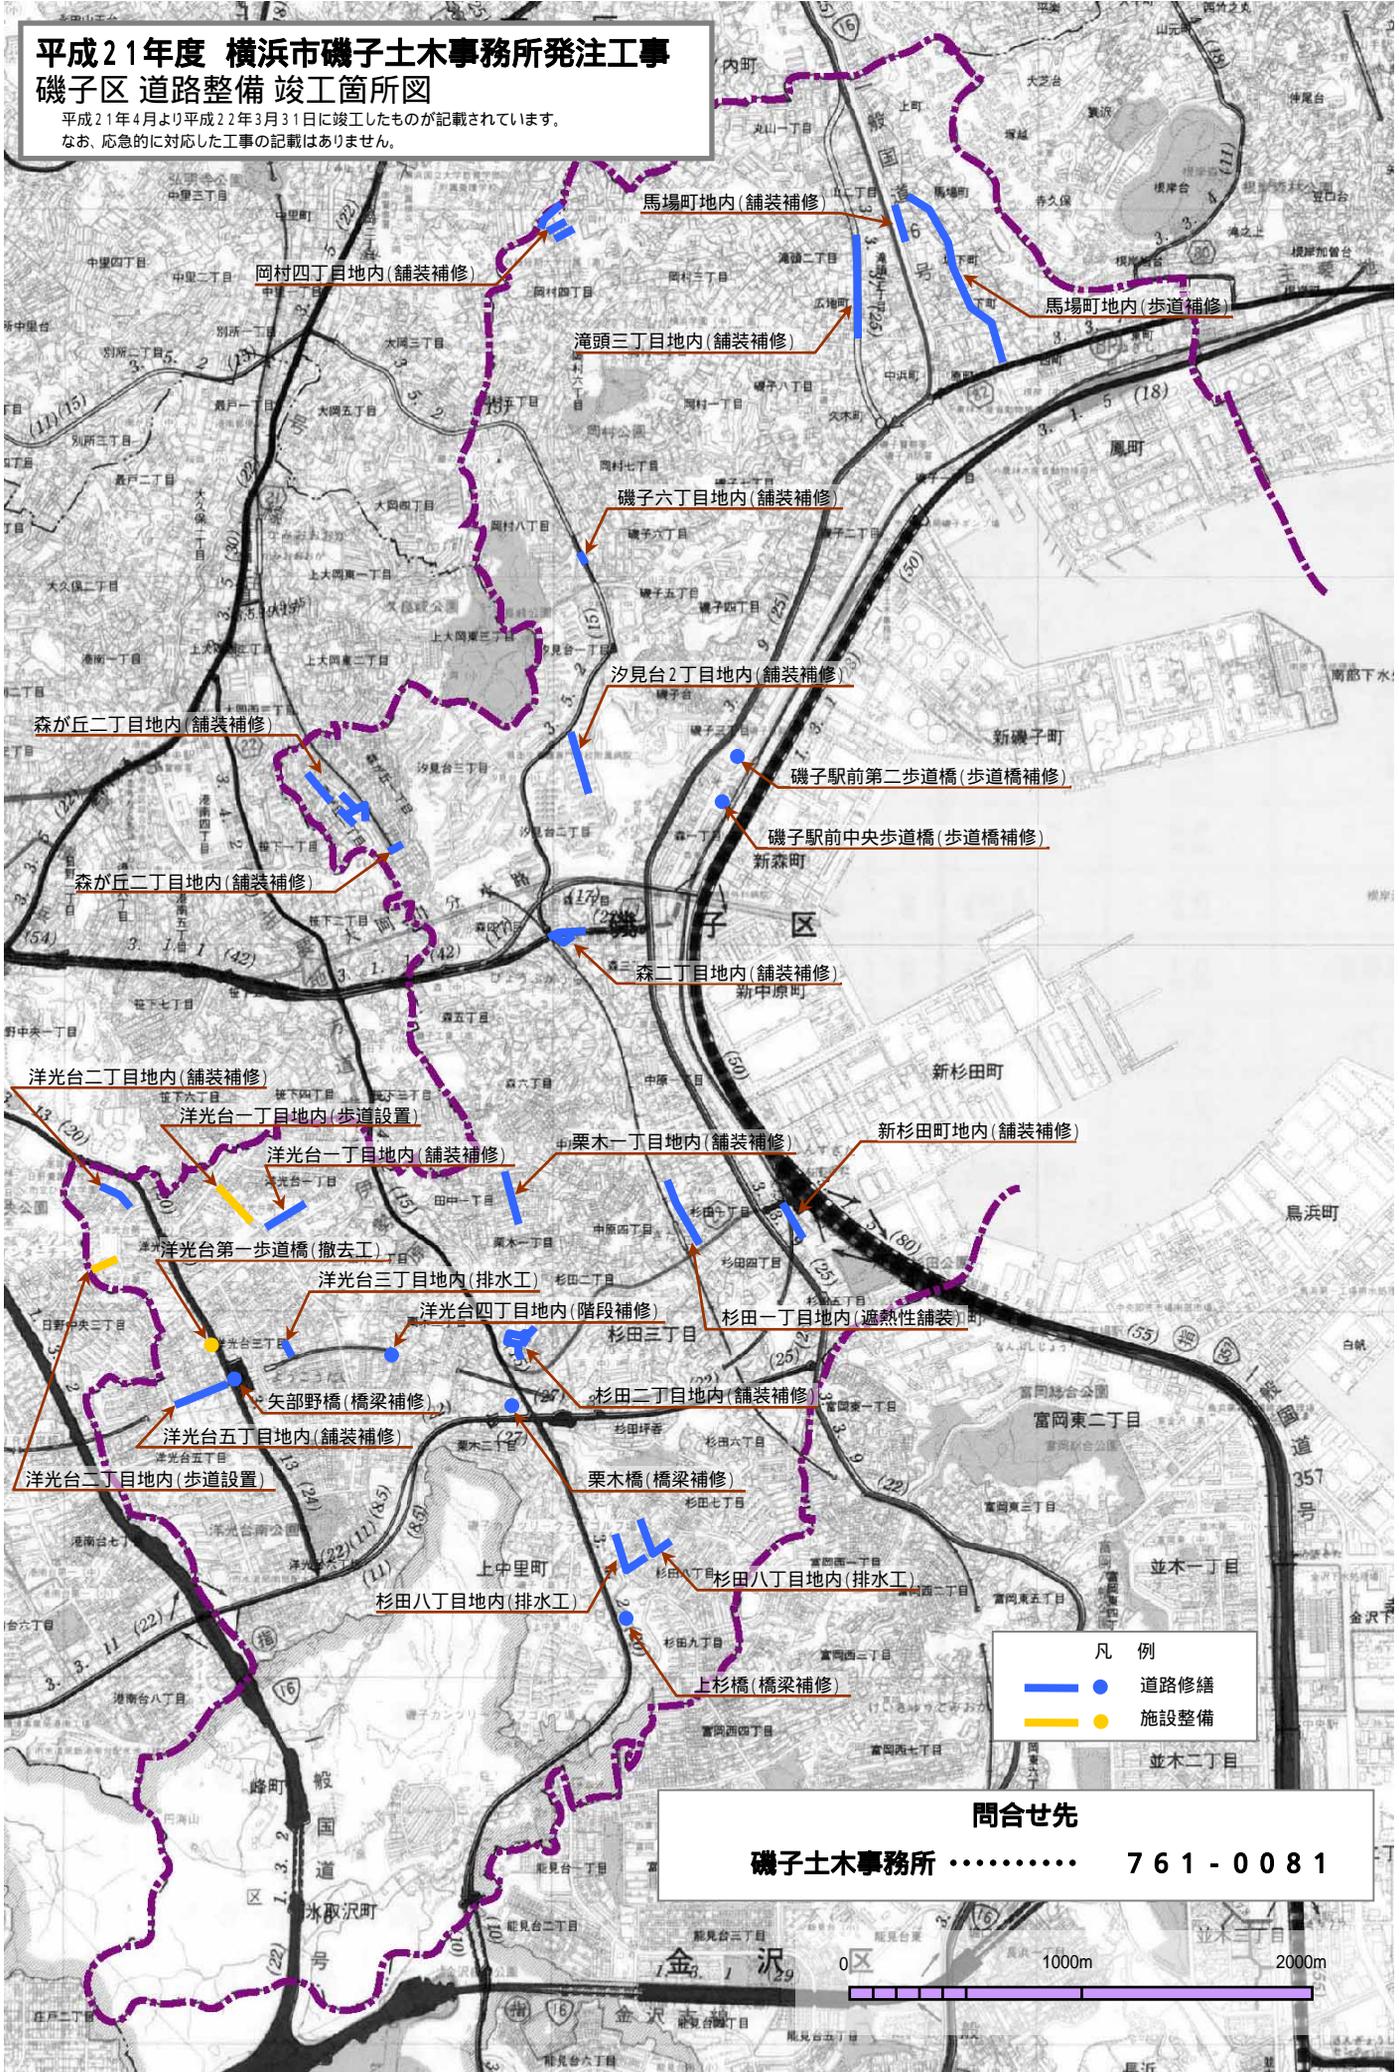

- 馬場町地内(舗装補修)
- 馬場町地内(歩道補修)
- 岡村四丁目地内(舗装補修)
- 滝頭三丁目地内(舗装補修)
- 磯子六丁目地内(舗装補修)
- 汐見台2丁目地内(舗装補修)
- 磯子駅前第二歩道橋(歩道橋補修)
- 磯子駅前中央歩道橋(歩道橋補修)
- 森が丘二丁目地内(舗装補修)
- 森が丘二丁目地内(舗装補修)
- 森二丁目地内(舗装補修)
- 新磯子町
- 新森町
- 新杉田町
- 鳥浜町
- 栗木一丁目地内(舗装補修)
- 新杉田町地内(舗装補修)
- 洋光台二丁目地内(舗装補修)
- 洋光台一丁目地内(歩道設置)
- 洋光台一丁目地内(舗装補修)
- 洋光台第一歩道橋(撤去工)
- 洋光台三丁目地内(排水工)
- 洋光台四丁目地内(階段補修)
- 洋光台五丁目地内(舗装補修)
- 洋光台二丁目地内(歩道設置)
- 矢部野橋(橋梁補修)
- 栗木橋(橋梁補修)
- 上中里町
- 上杉橋(橋梁補修)
- 杉田一丁目地内(遮熱性舗装)
- 杉田二丁目地内(舗装補修)
- 杉田八丁目地内(排水工)
- 並木一丁目
- 並木二丁目

凡 例	
—	道路修繕
—	施設整備

問合せ先
磯子土木事務所 7 6 1 - 0 0 8 1

