
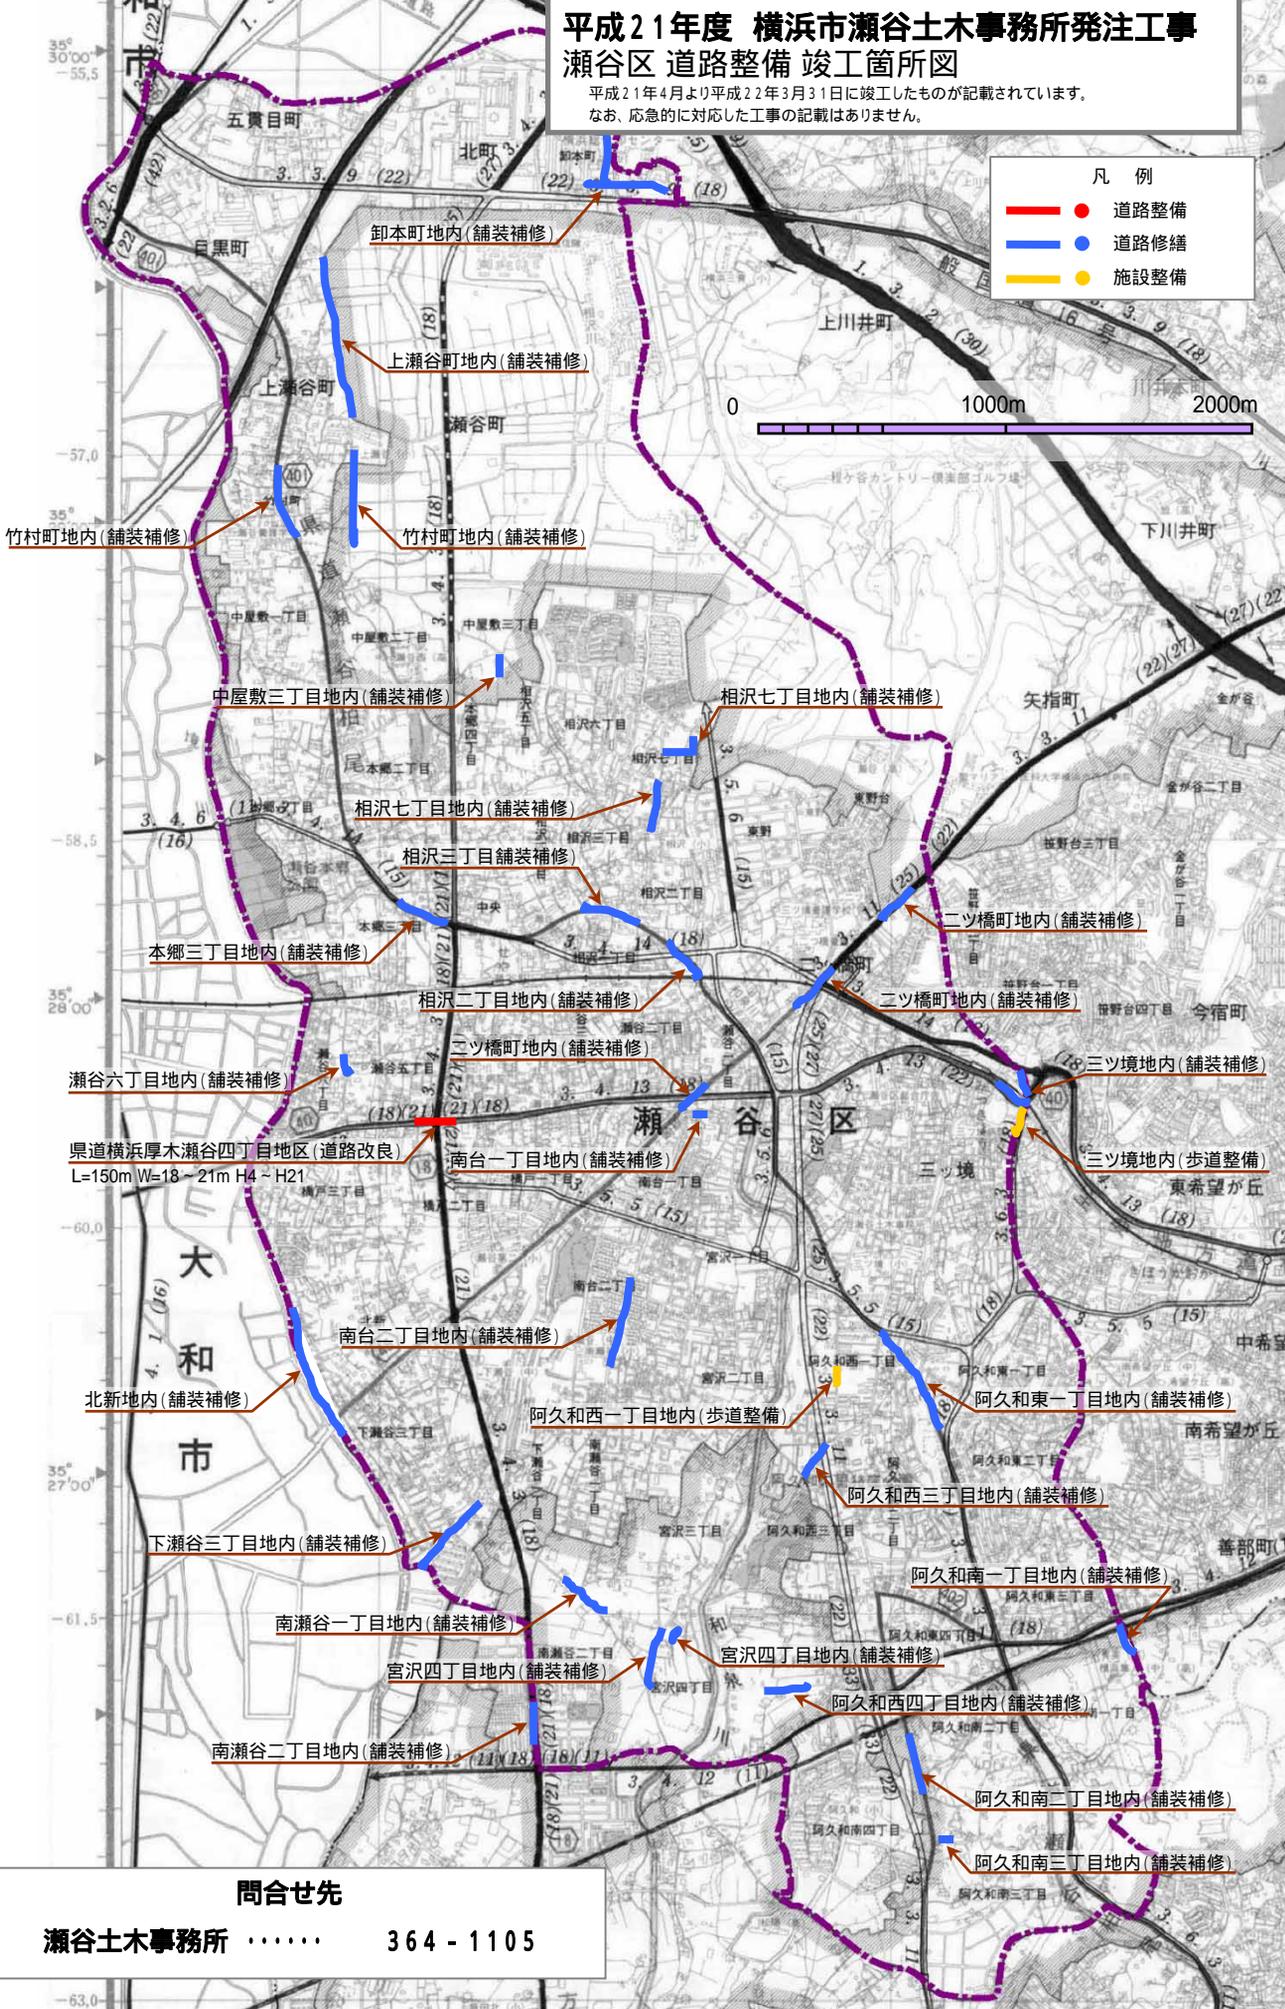


平成21年度 横浜市瀬谷土木事務所発注工事 瀬谷区 道路整備 竣工箇所図

平成21年4月より平成22年3月31日に竣工したものが記載されています。
なお、応急に対応した工事の記載はありません。

- 凡例
- 道路整備
 - 道路修繕
 - 施設整備

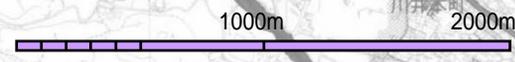

問合せ先
瀬谷土木事務所 …… 364 - 1105