


平成22年度 横浜市緑土木事務所発注工事

緑区 道路整備 竣工箇所図

※ 平成22年4月1日から平成23年3月31日に竣工したものが記載されています。
 ※ なお、応急的に対応した工事の記載はありません。

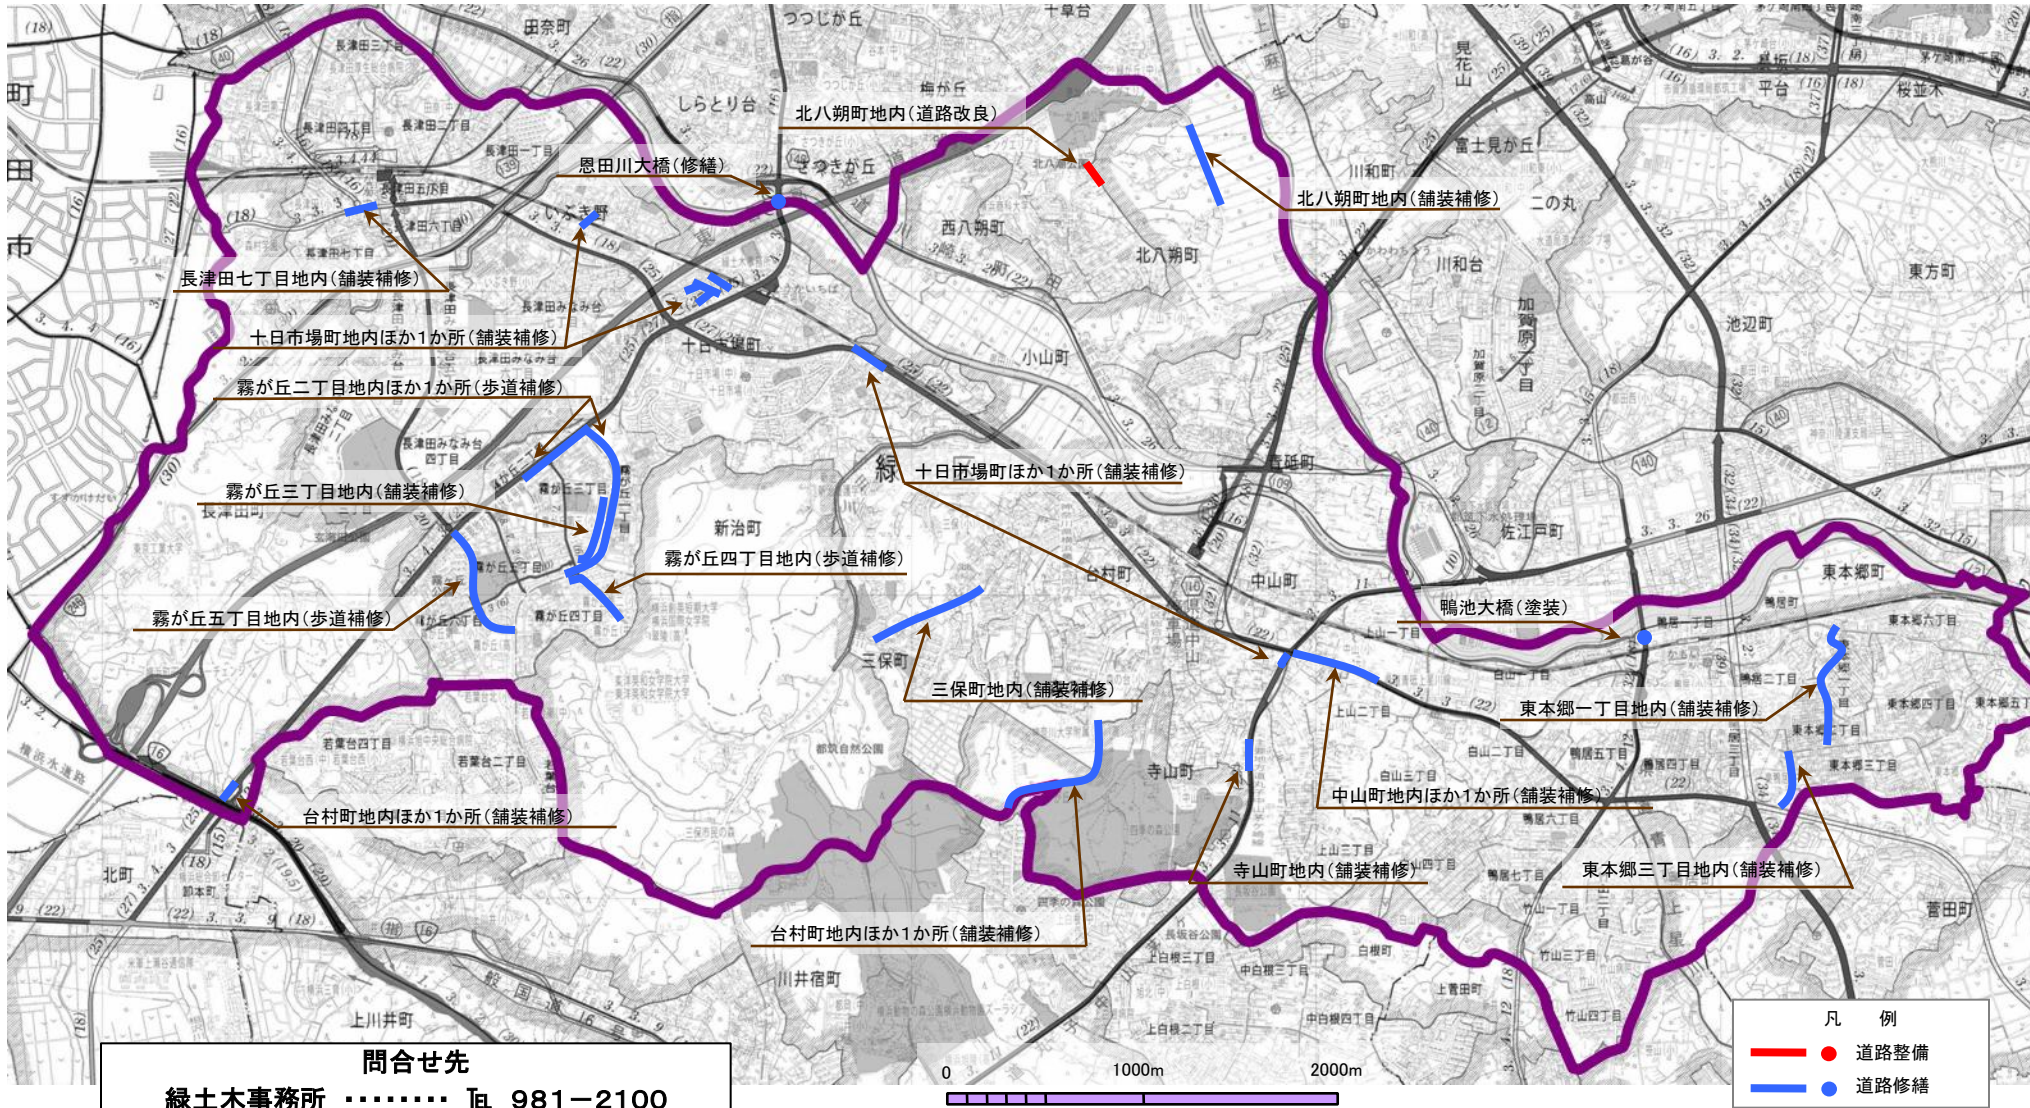

問合せ先
 緑土木事務所 TEL 981-2100

凡 例	
—	● 道路整備
●	● 道路修繕