


平成24年度 横浜市保土ヶ谷土木事務所発注工事 保土ヶ谷区 道路整備 竣工箇所図

※ 平成24年4月1日から平成25年3月31日に竣工したものが記載されています。
※ なお、応急に対応した工事の記載はありません。

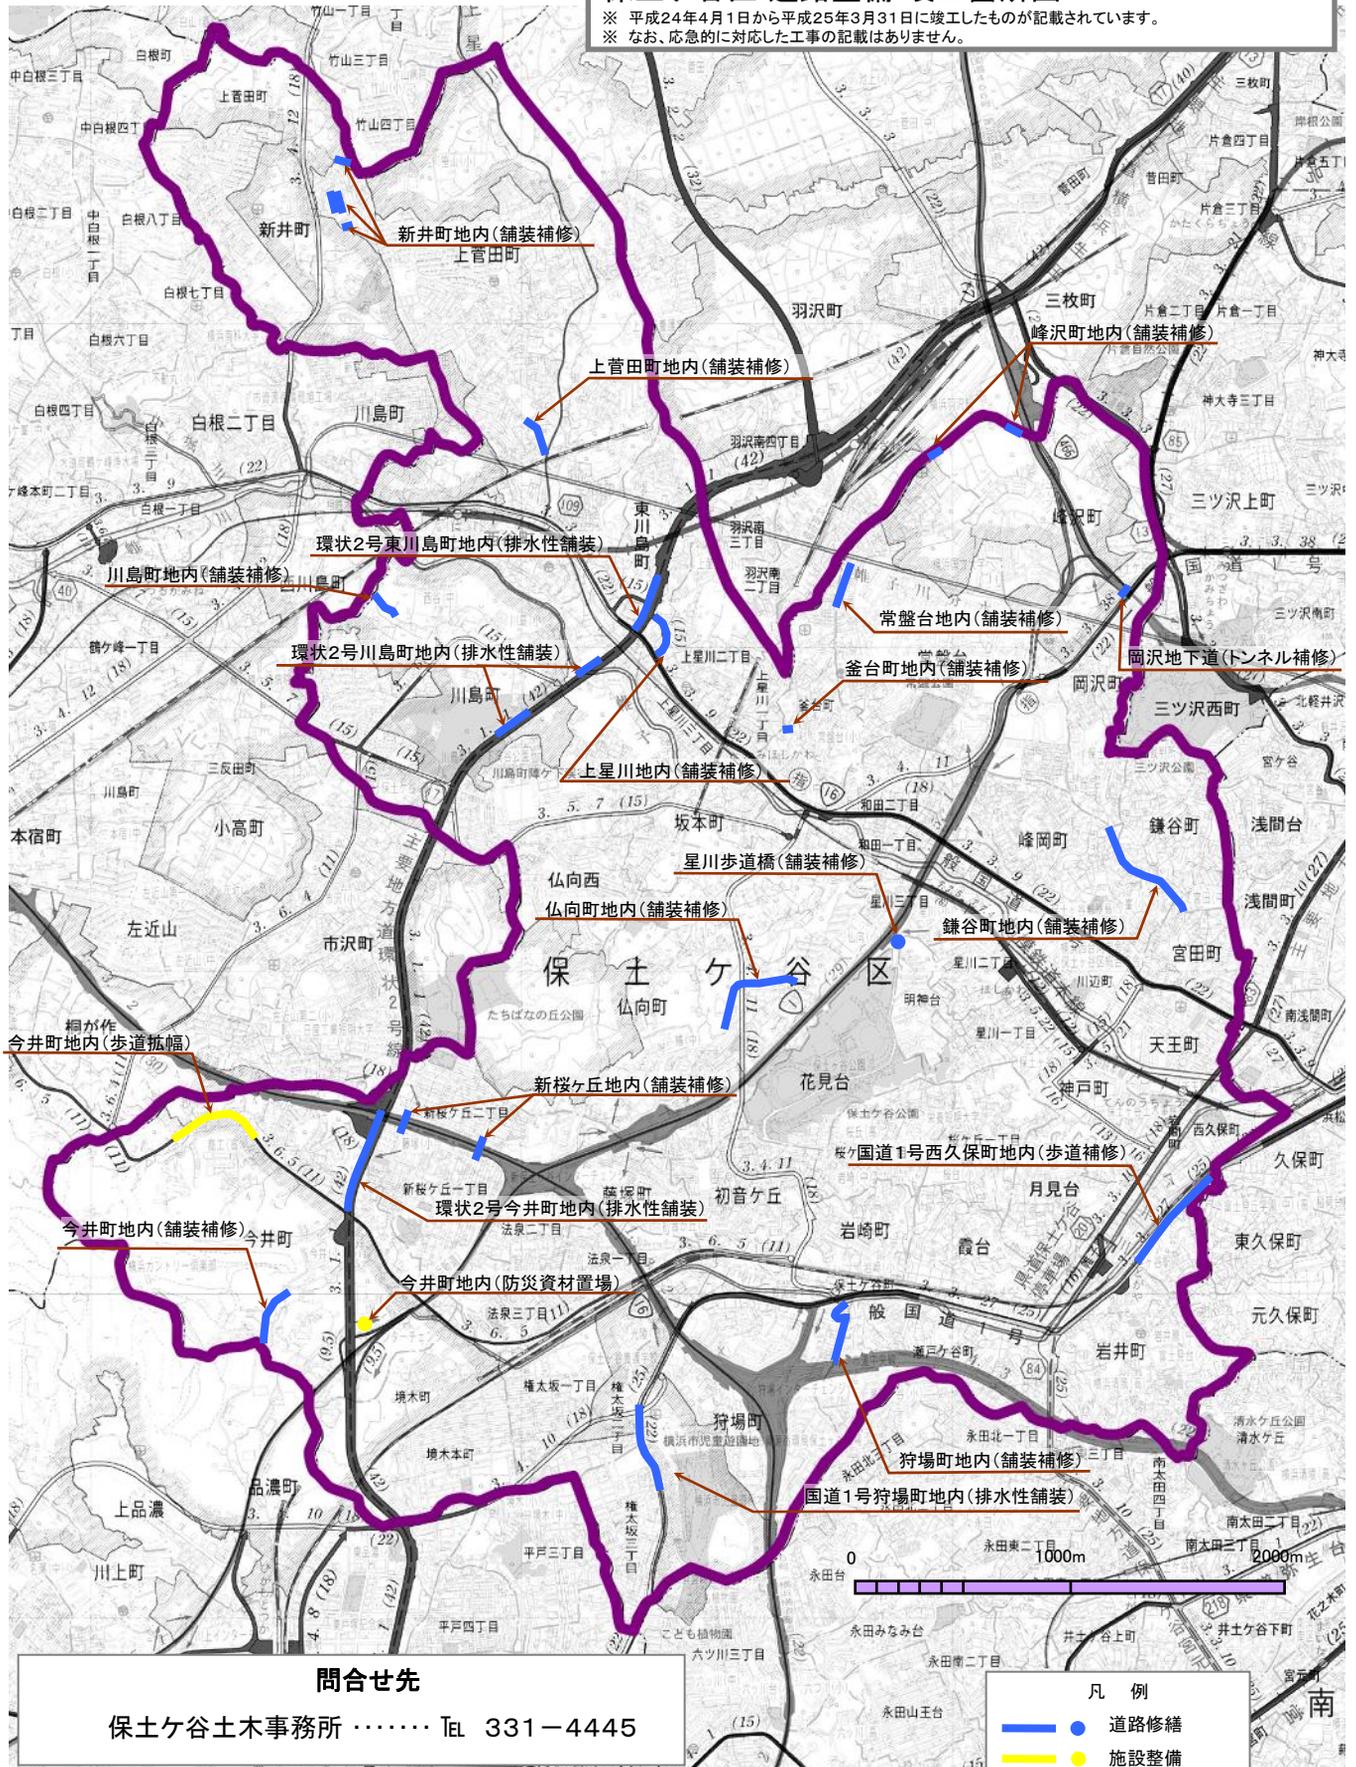

問合せ先

保土ヶ谷土木事務所 …… Tel 331-4445

凡例

- 道路修繕
- 施設整備