


平成25年度 横浜市道路局発注工事 神奈川区 道路整備 竣工箇所図

※ 平成25年4月1日から平成26年3月31日に竣工したものが記載されています。
※ なお、応急に対応した工事の記載はありません。

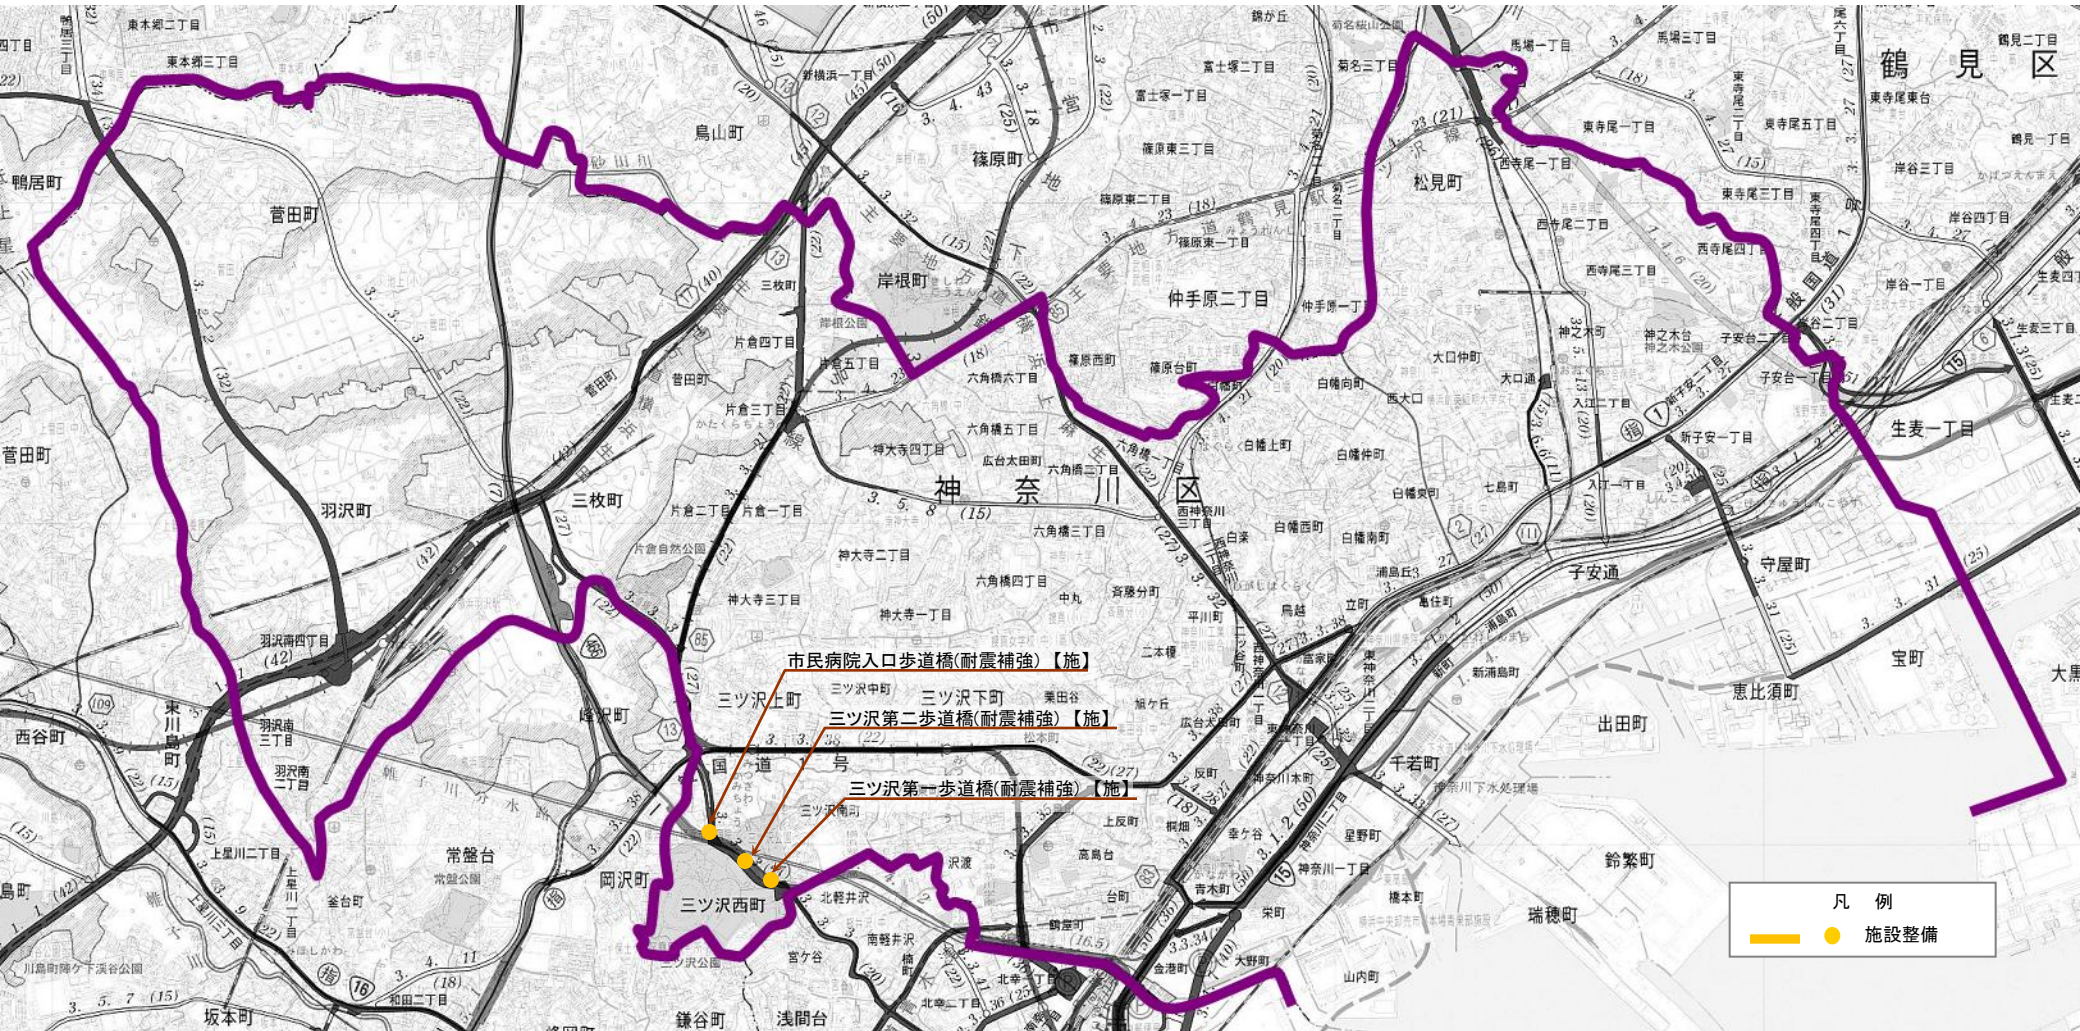

凡例
— 施設整備

問合せ先
【施】 施設課 Tel 671-2785

