


平成25年度横浜市中土木事務所発注工事 中区 道路整備 竣工箇所図

※ 平成25年4月1日から平成26年3月31日に竣工したものが記載されています。
※ なお、応急に対応した工事の記載はありません。

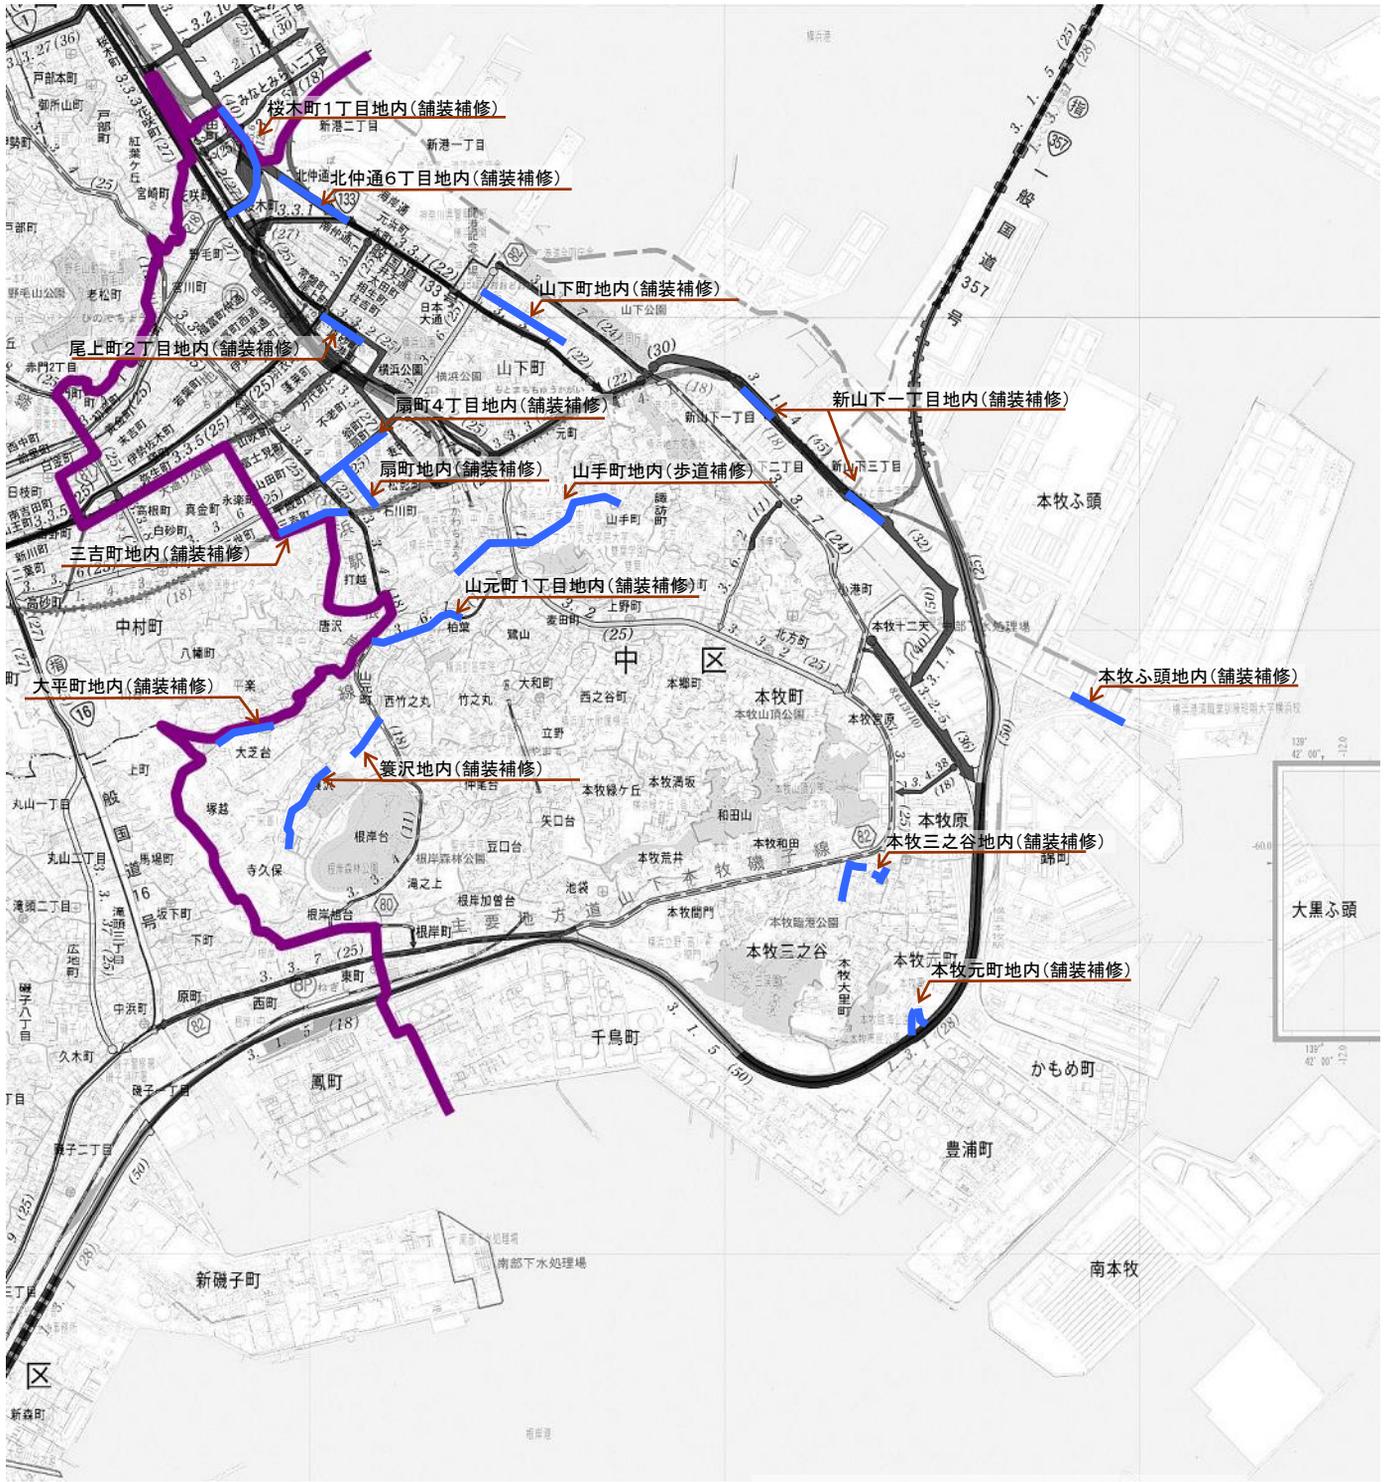

問合せ先

中土木事務所 TEL 641-7681

凡例

—●— 道路修繕