



平成26年度 横浜市道路局所管 戸塚区 道路整備しゅん工箇所図

※ 平成26年4月1日から平成27年3月31日にしゅん工したものが記載されています。
※ なお、応急に対応した工事の記載はありません。

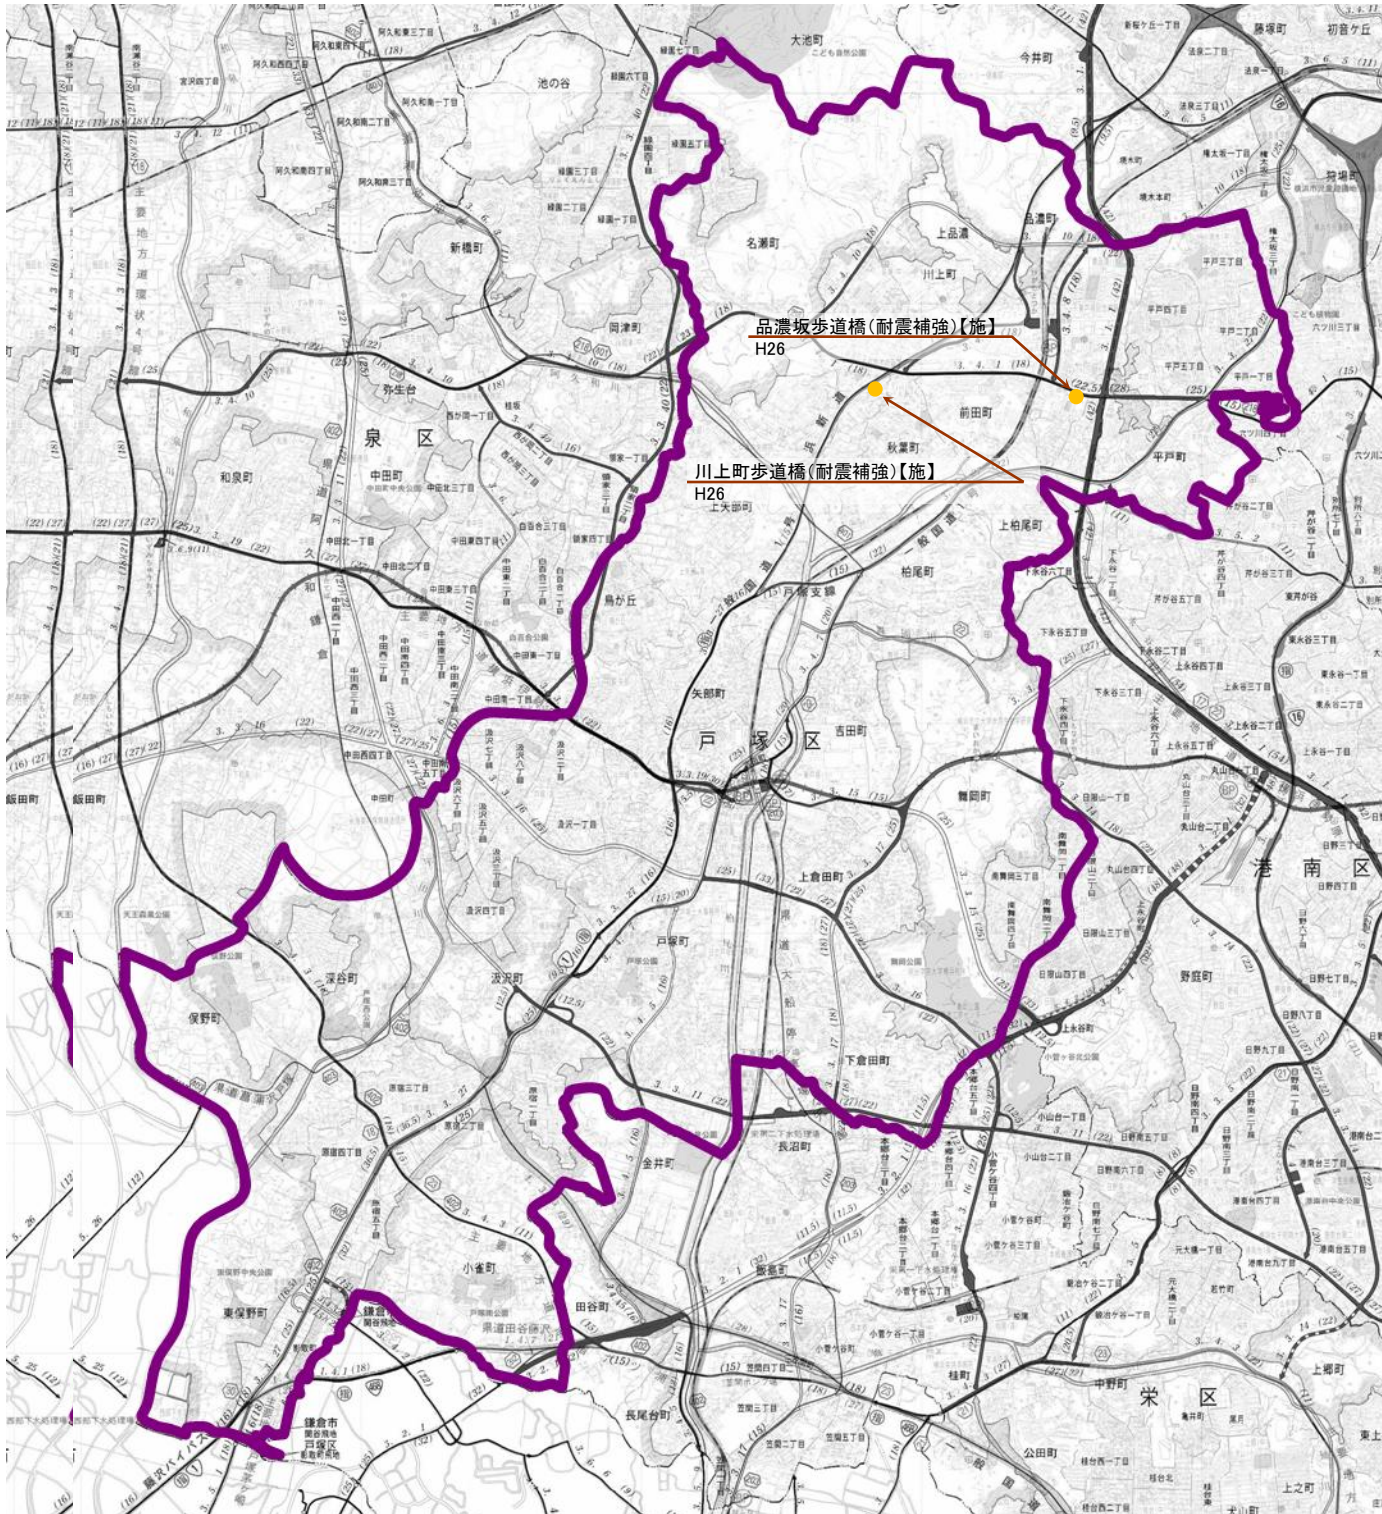

問合せ先	
【施】	施設課 Tel 671-2785
【建】	建設課 Tel 671-2282
【橋】	橋梁課 Tel 671-2796
【企】	企画課鉄道交差調整担当 ... Tel 671-2792

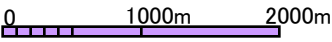

凡例	
	道路整備
	道路修繕
	施設整備