


**平成26年度 横浜市道路局所管
栄区 道路整備しゅん工箇所図**

※ 平成26年4月1日から平成27年3月31日にしゅん工したものが記載されています。
※ なお、応急に対応した工事の記載はありません。

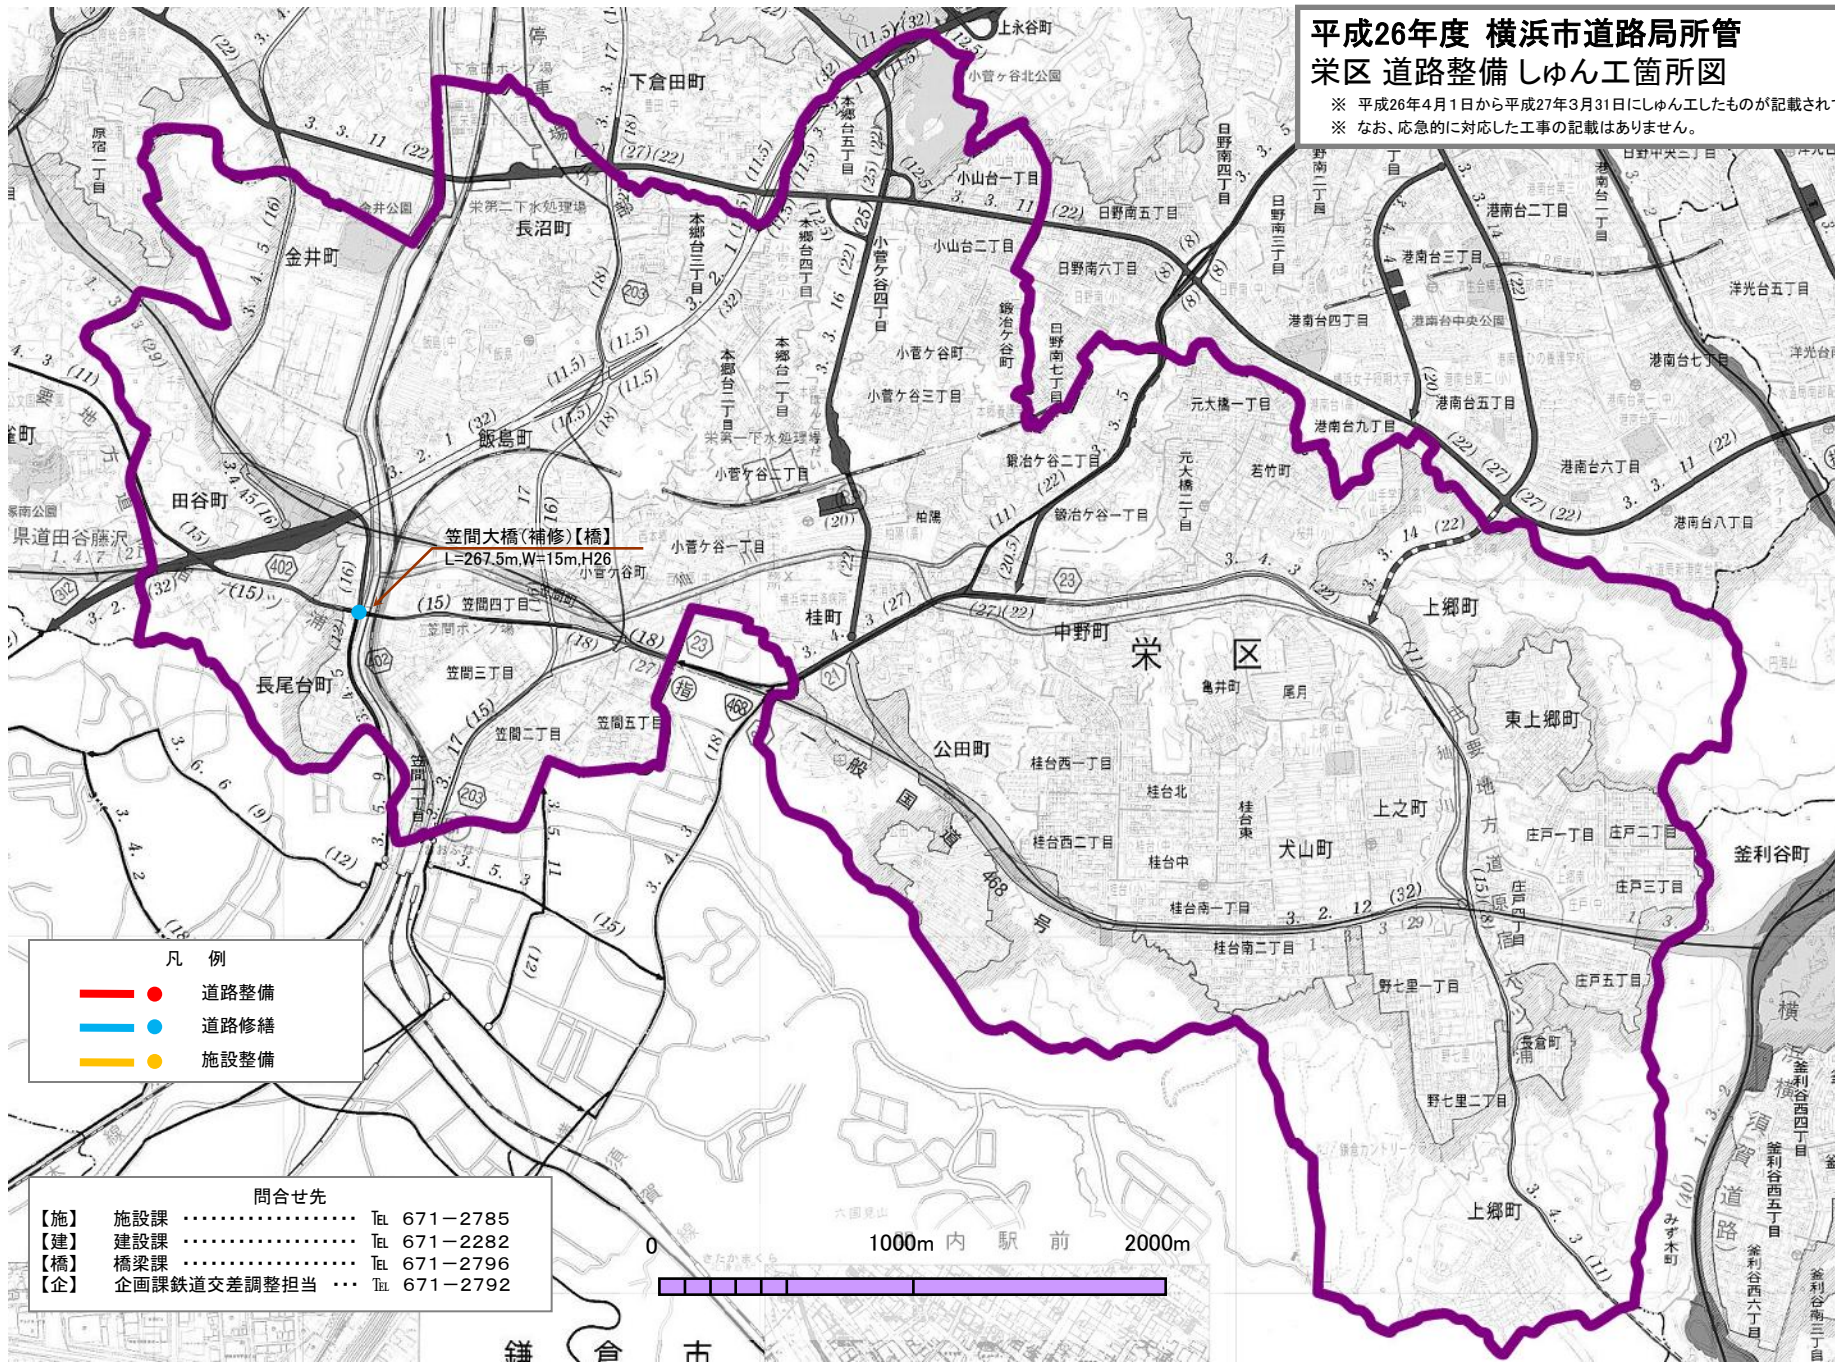

凡 例

- 道路整備
- 道路修繕
- 施設整備

問合せ先	
【施】 施設課	TEL 671-2785
【建】 建設課	TEL 671-2282
【橋】 橋梁課	TEL 671-2796
【企】 企画課鉄道交差調整担当	TEL 671-2792



鎌 倉 市