


平成27年度 横浜市道路局所管 鶴見区 道路整備しゅん工箇所図

※ 平成27年4月1日から平成28年3月31日にしゅん工したものが記載されています。
※ なお、応急に対応した工事の記載はありません。

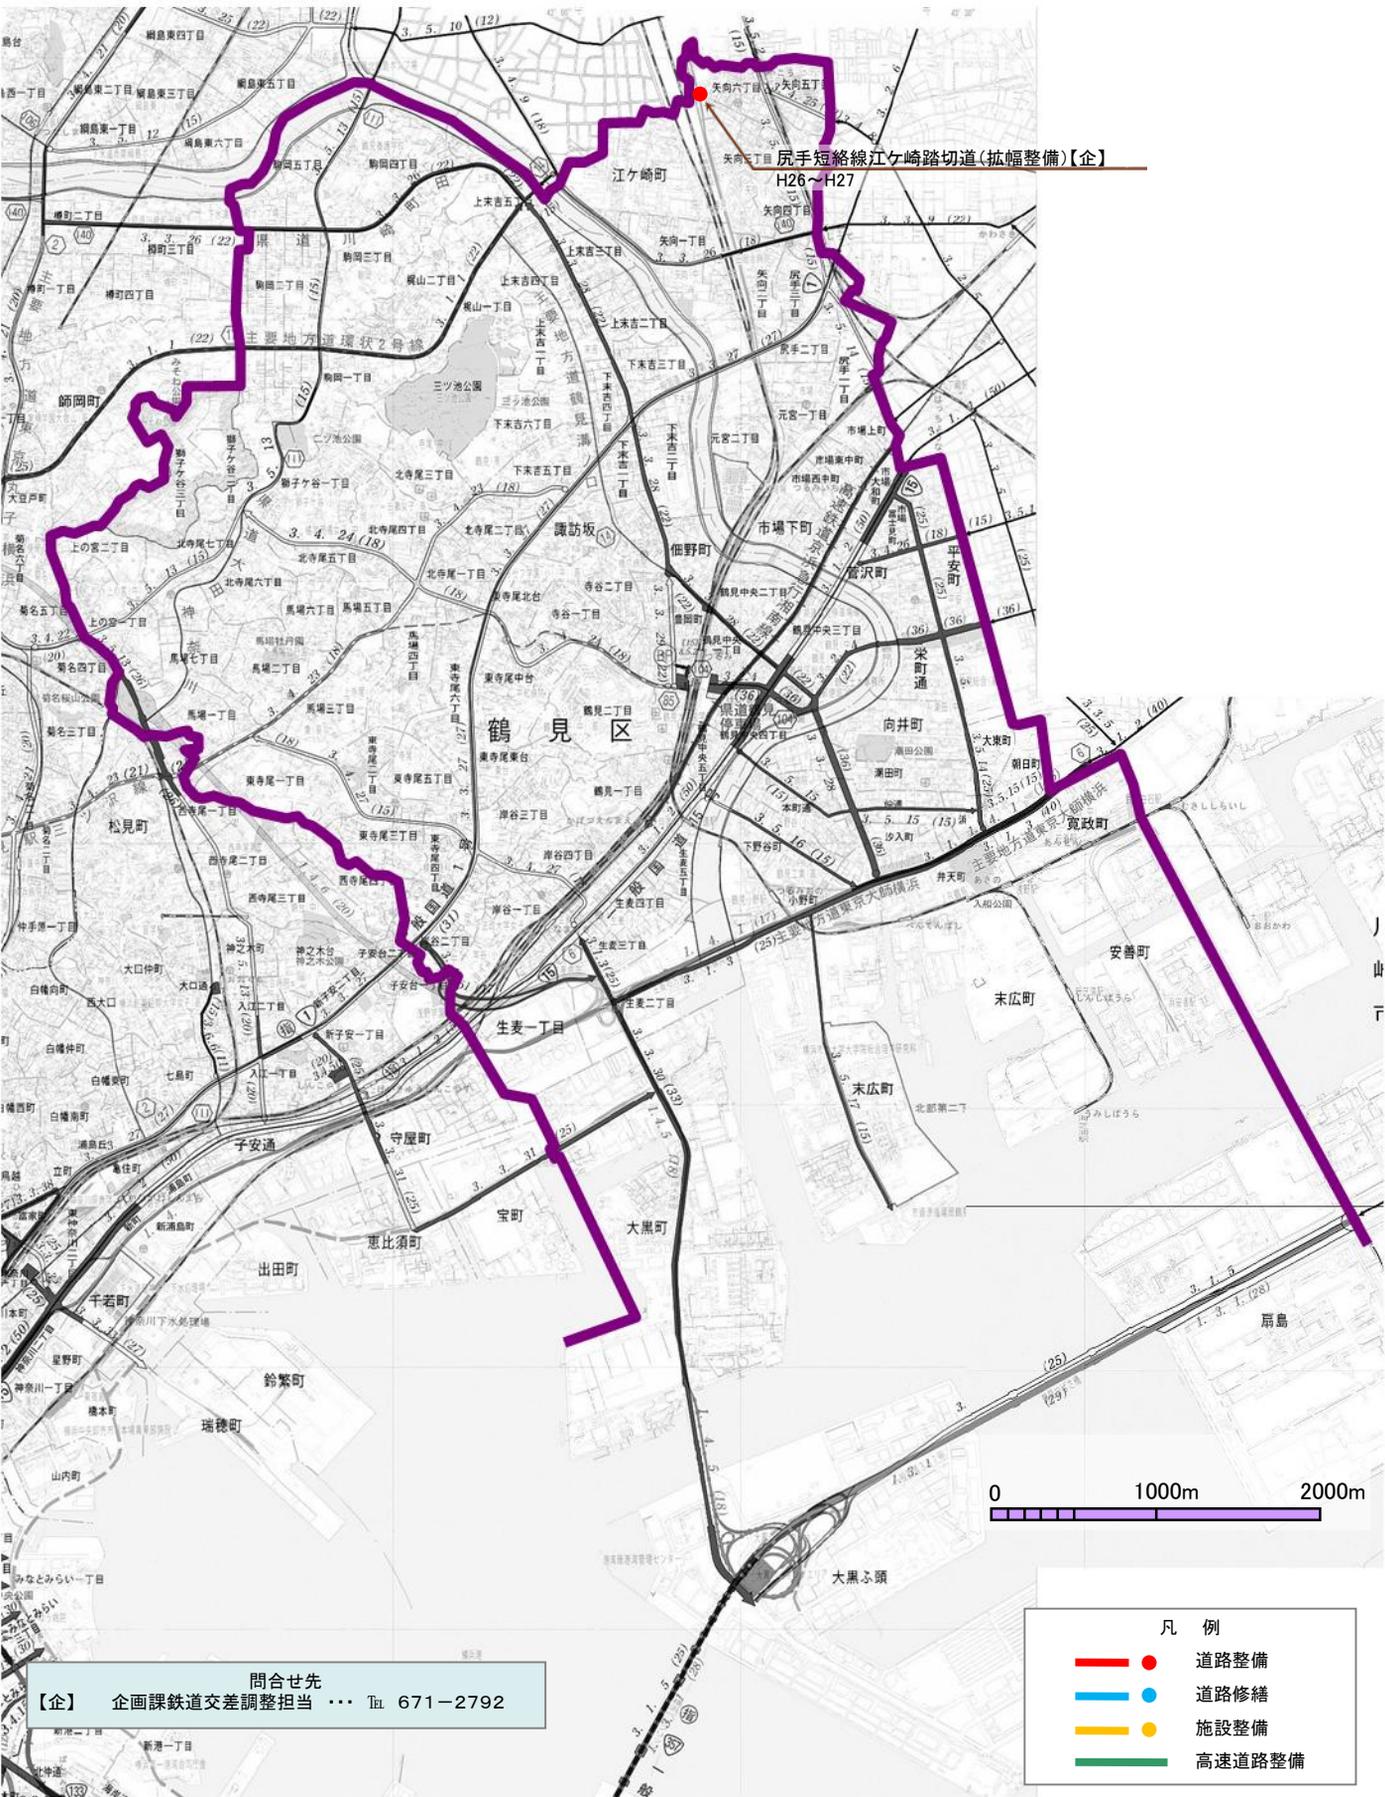

尻手短絡線江ヶ崎踏切道(拡幅整備)【企】
H26~H27

問合せ先
【企】 企画課鉄道交差調整担当 … TEL 671-2792

- 凡 例
- 道路整備
 - 道路修繕
 - 施設整備
 - 高速道路整備