


平成27年度 横浜市道路局所管 神奈川区 道路整備しゅん工箇所図

※ 平成26年4月1日から平成27年3月31日にしゅん工したものが記載されています。
※ なお、応急的に対応した工事の記載はありません。

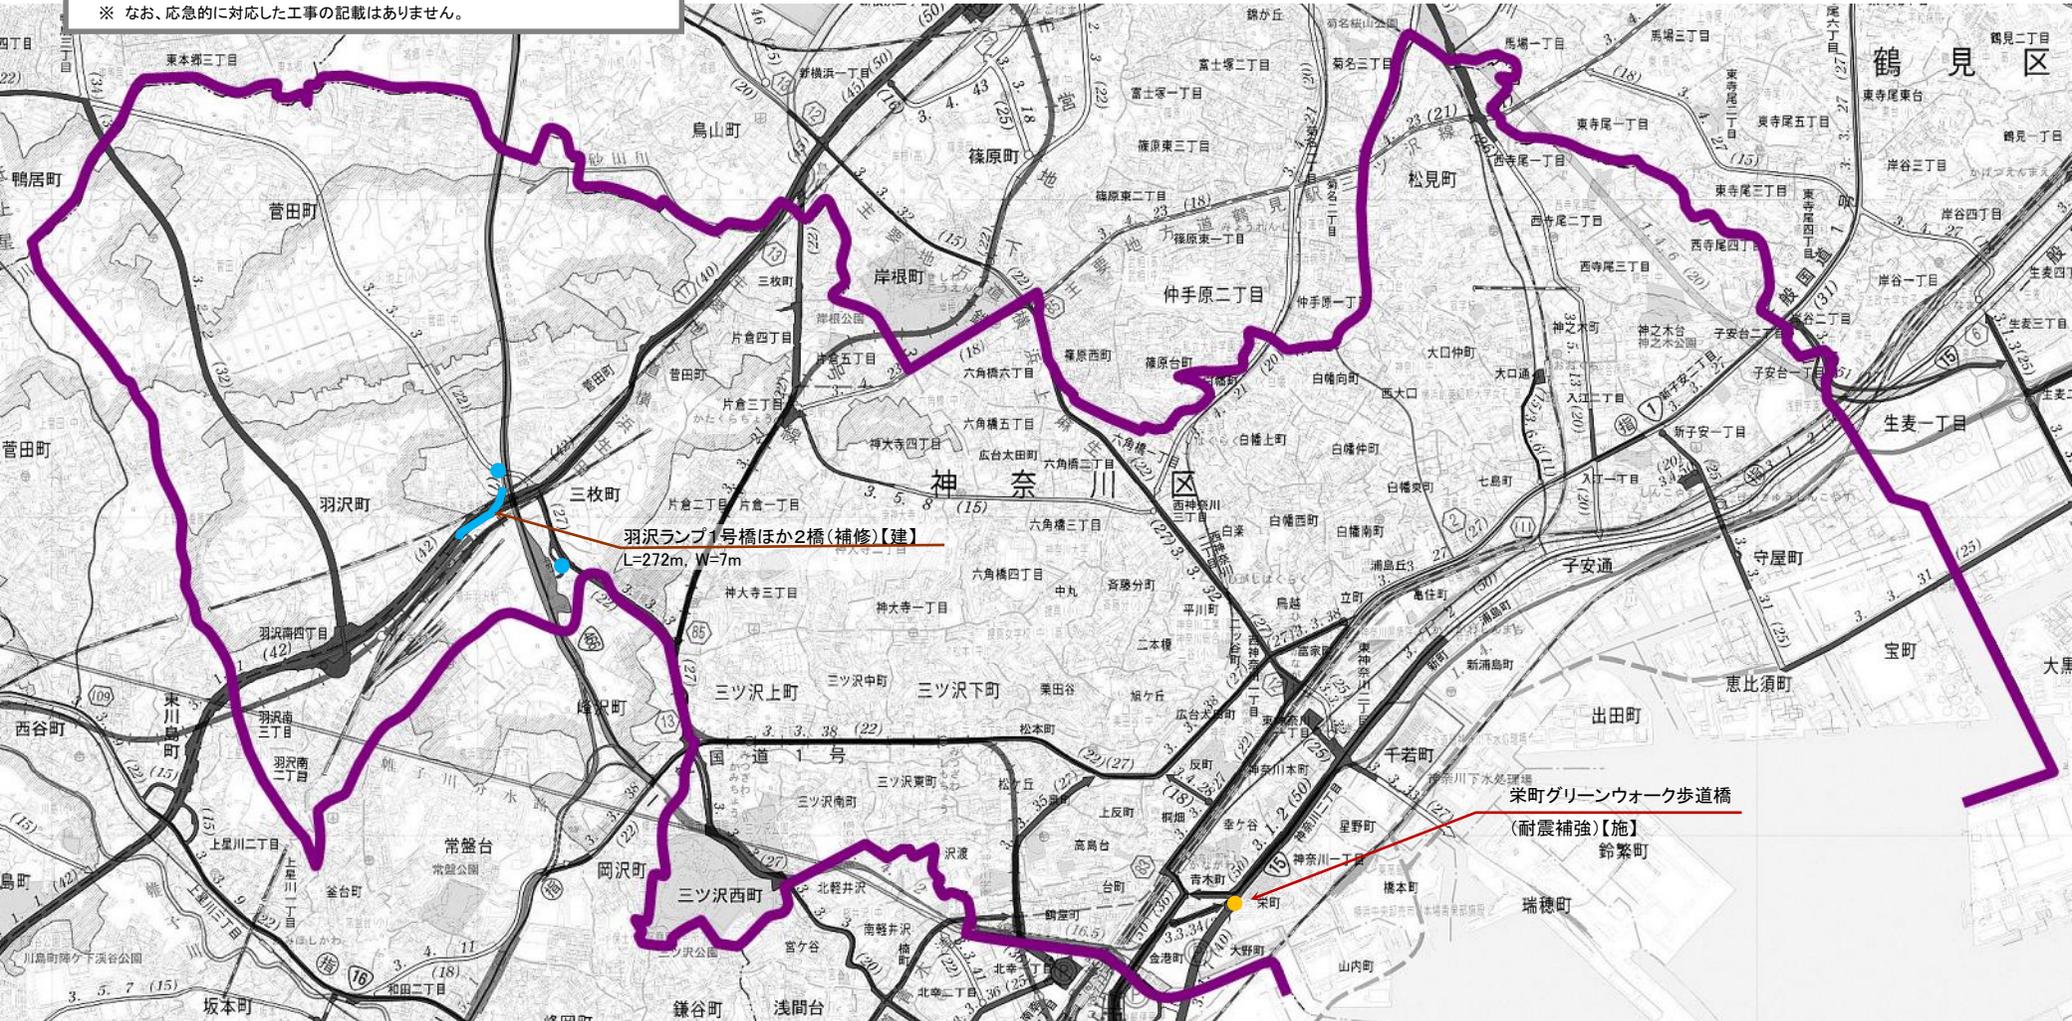

問合せ先
【施】 施設課 Tel. 671-3550
【建】 建設課 Tel. 671-3635

凡 例	
—●—	道路整備
—●—	道路修繕
—●—	施設整備
—●—	高速道路整備

