


平成27年度 横浜市道路局所管 保土ヶ谷区 道路整備しゅん工箇所図

※ 平成27年4月1日から平成28年3月31日にしゅん工したものが記載されています。
※ なお、応急に対応した工事の記載はありません。

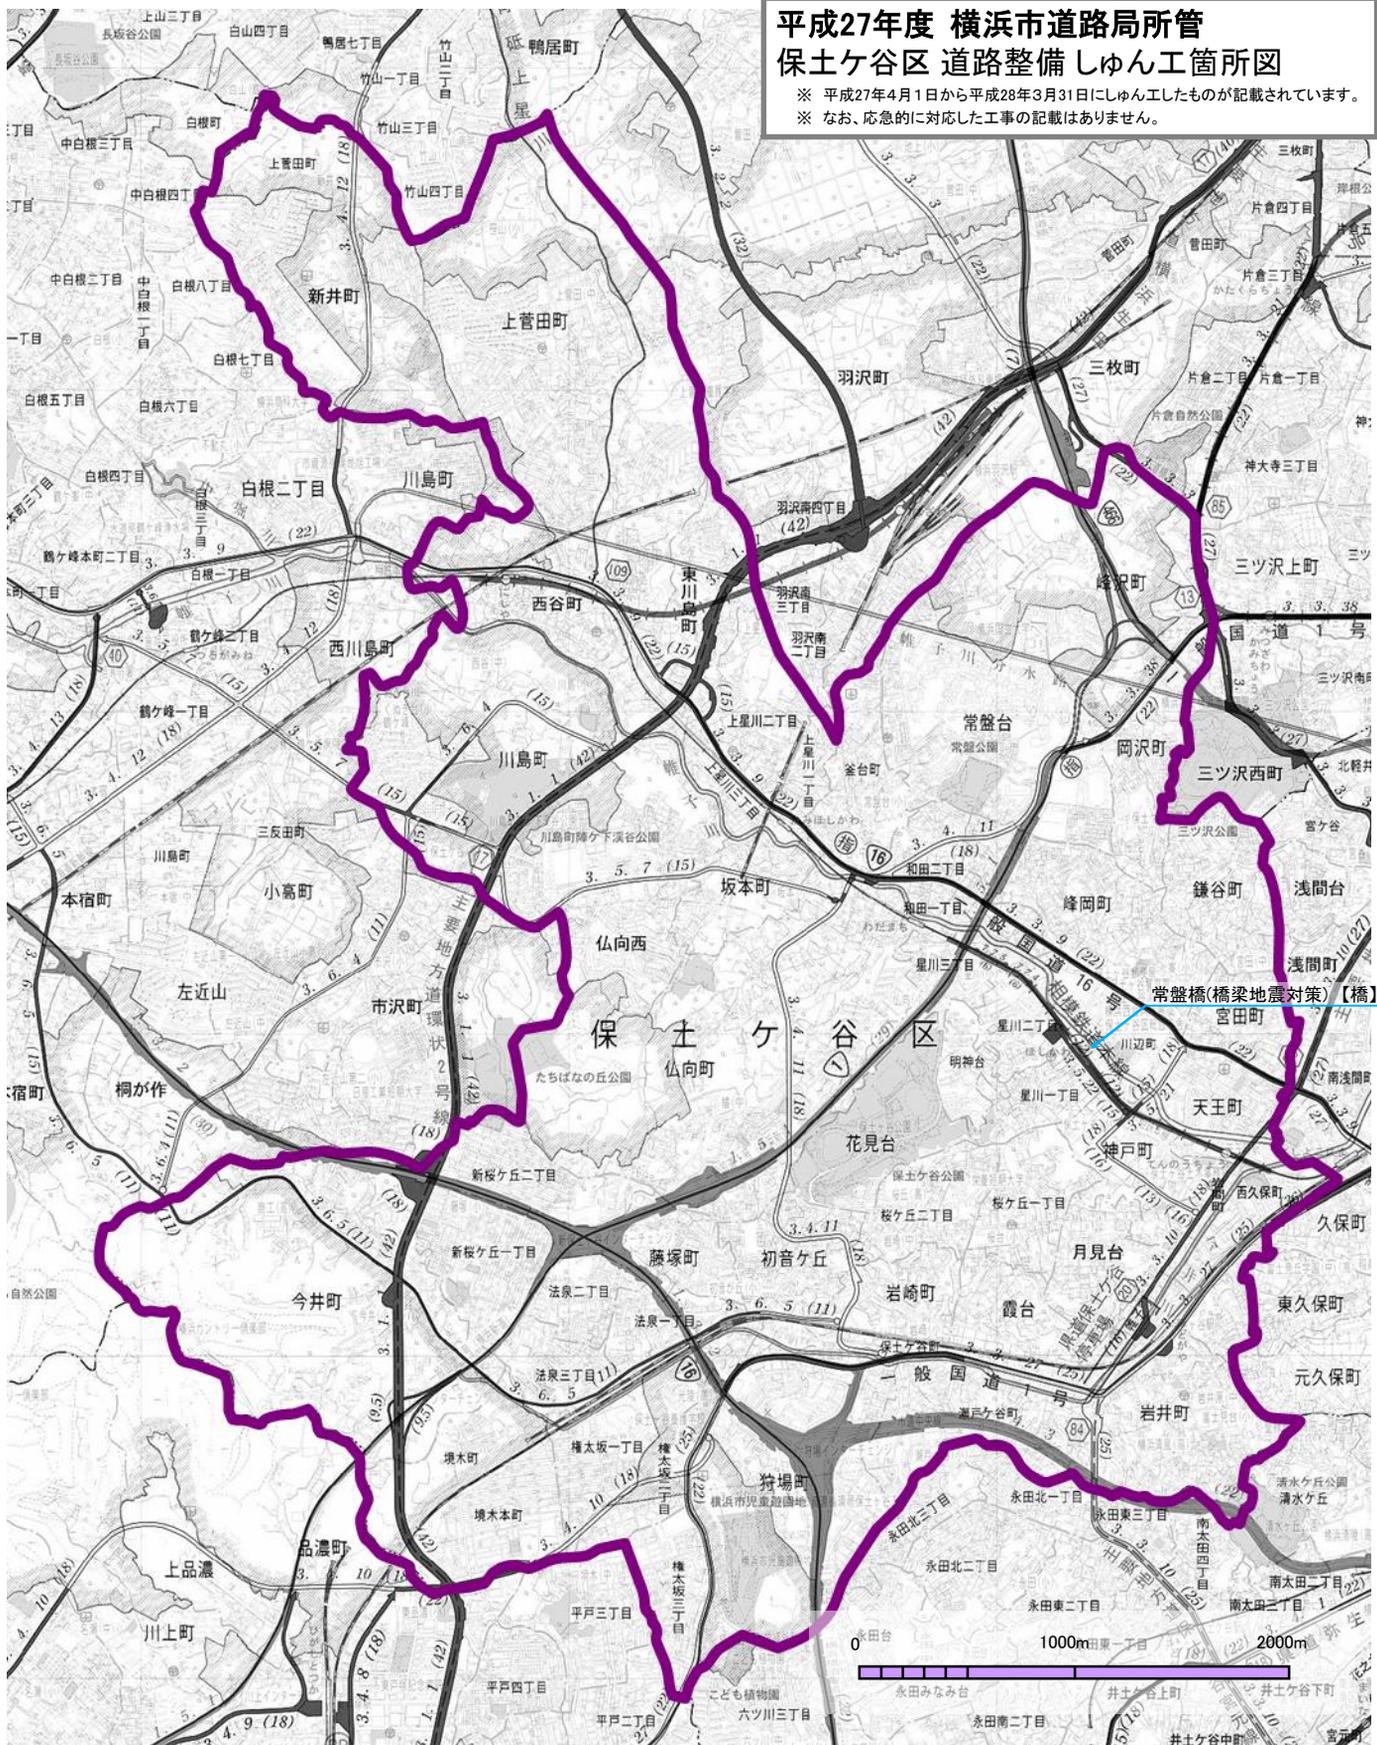

問合せ先
【橋】 橋梁課 TEL 671-2791

- 凡 例
- 道路整備
 - 道路修繕
 - 施設整備
 - 高速道路整備