


平成27年度 横浜市緑土木事務所所管 緑区 道路整備しゅん工箇所図

※ 平成26年4月1日から平成27年3月31日にしゅん工したものが記載されています。
※ なお、応急的に対応した工事の記載はありません。

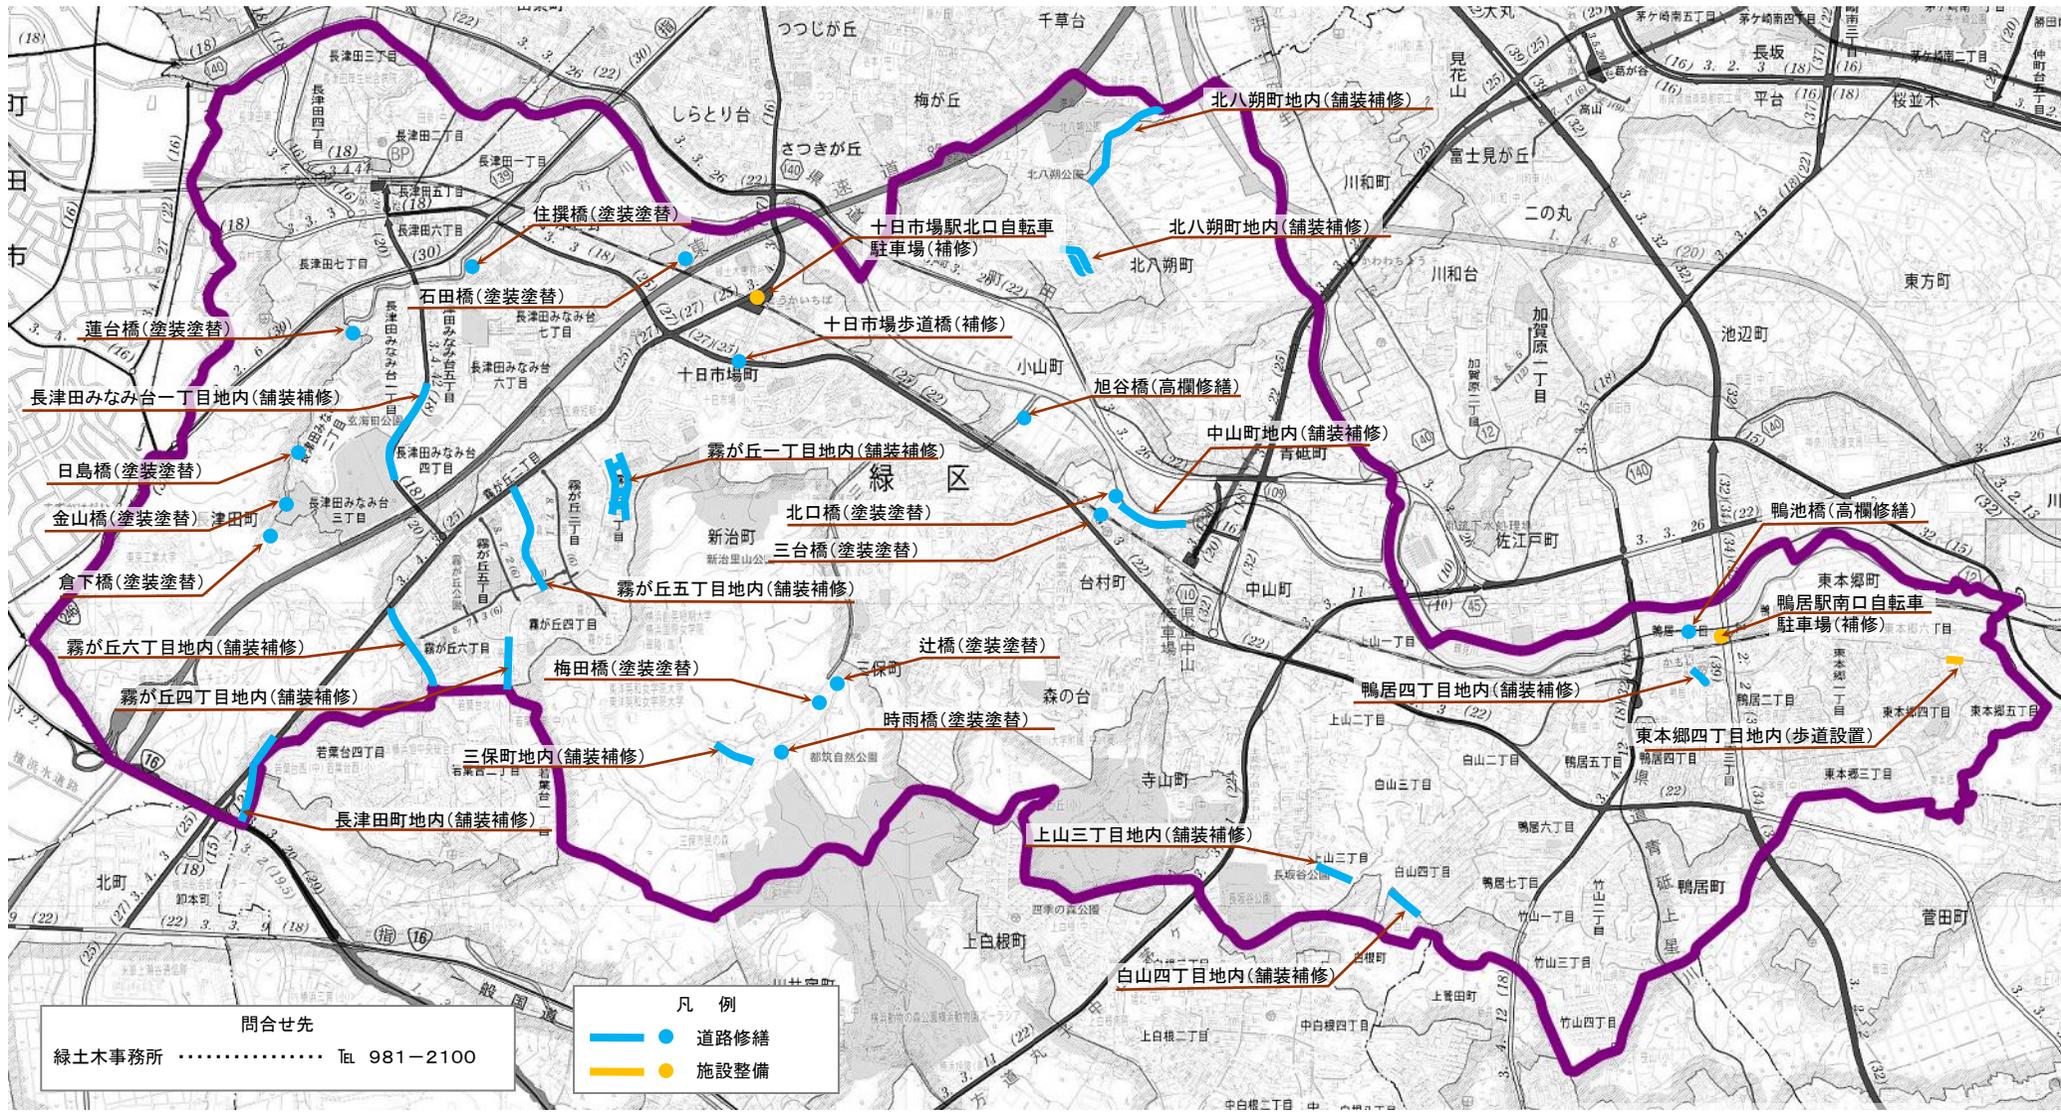

問合せ先
緑土木事務所 Tel. 981-2100

- 凡例
- 道路修繕
 - 施設整備

