


山内ふ頭周辺地区



目

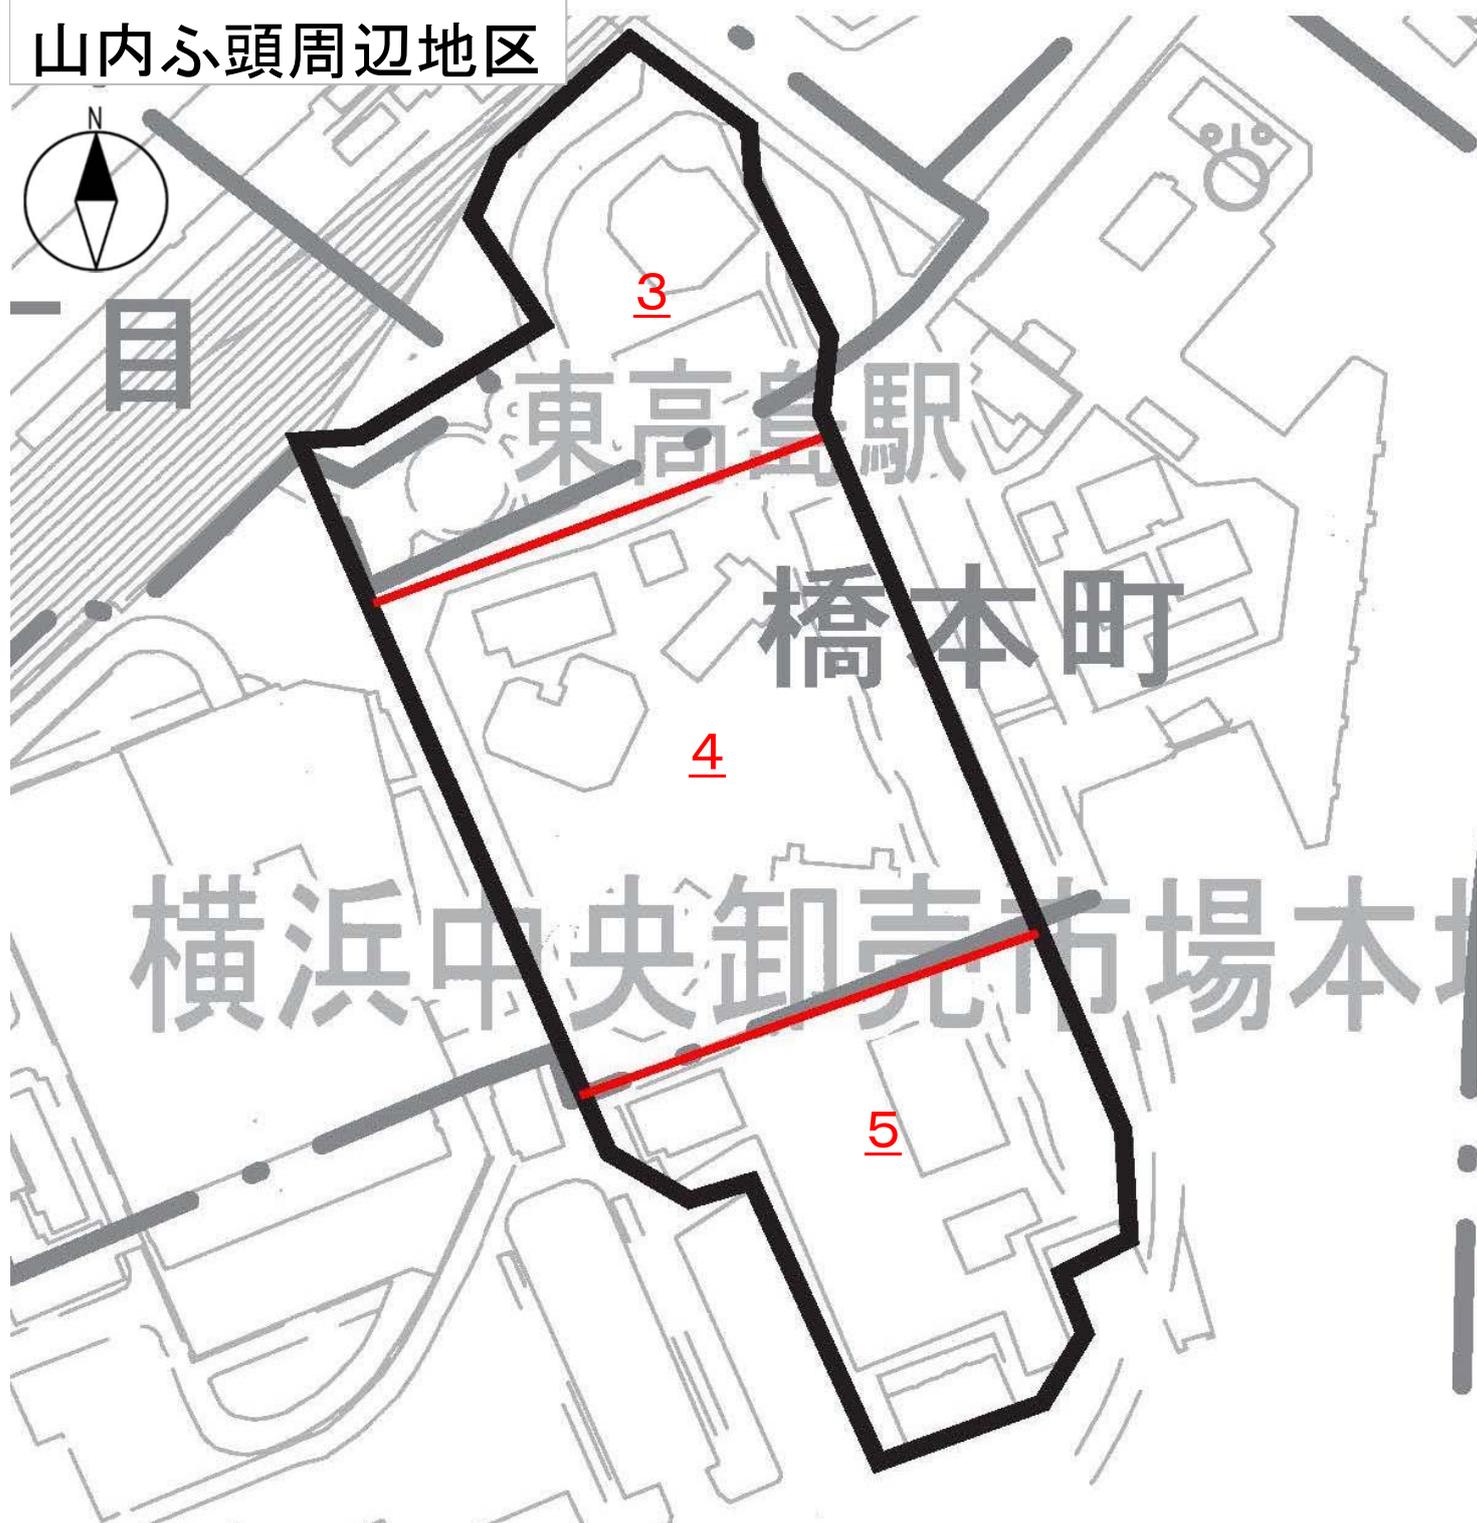

3

4

5

この頁は当地区の索引図（頁照合用）として本市職員が作成したものです。

□赤字は、頁（ページ）番号になります。

山内ふ頭周辺地区画地出来形確認測量原図



図面番号表

図面番号	町名	地番									
		8-1	8-2	8-3	8-4	8-5	8-6	8-7	8-8	9	10
NO. 1	星野町	8-1	8-2	8-3	8-4	8-5	8-6	8-7	8-8	9	10
		11									
NO. 2	橋本町 二丁目	5-1	5-2	5-3	5-4	5-5	5-6	6-1	6-2		
NO. 3	山内町	15-1	15-2								

山内ふ頭周辺地区画地出来形確認測量原図

NO.1

縮尺 1:500

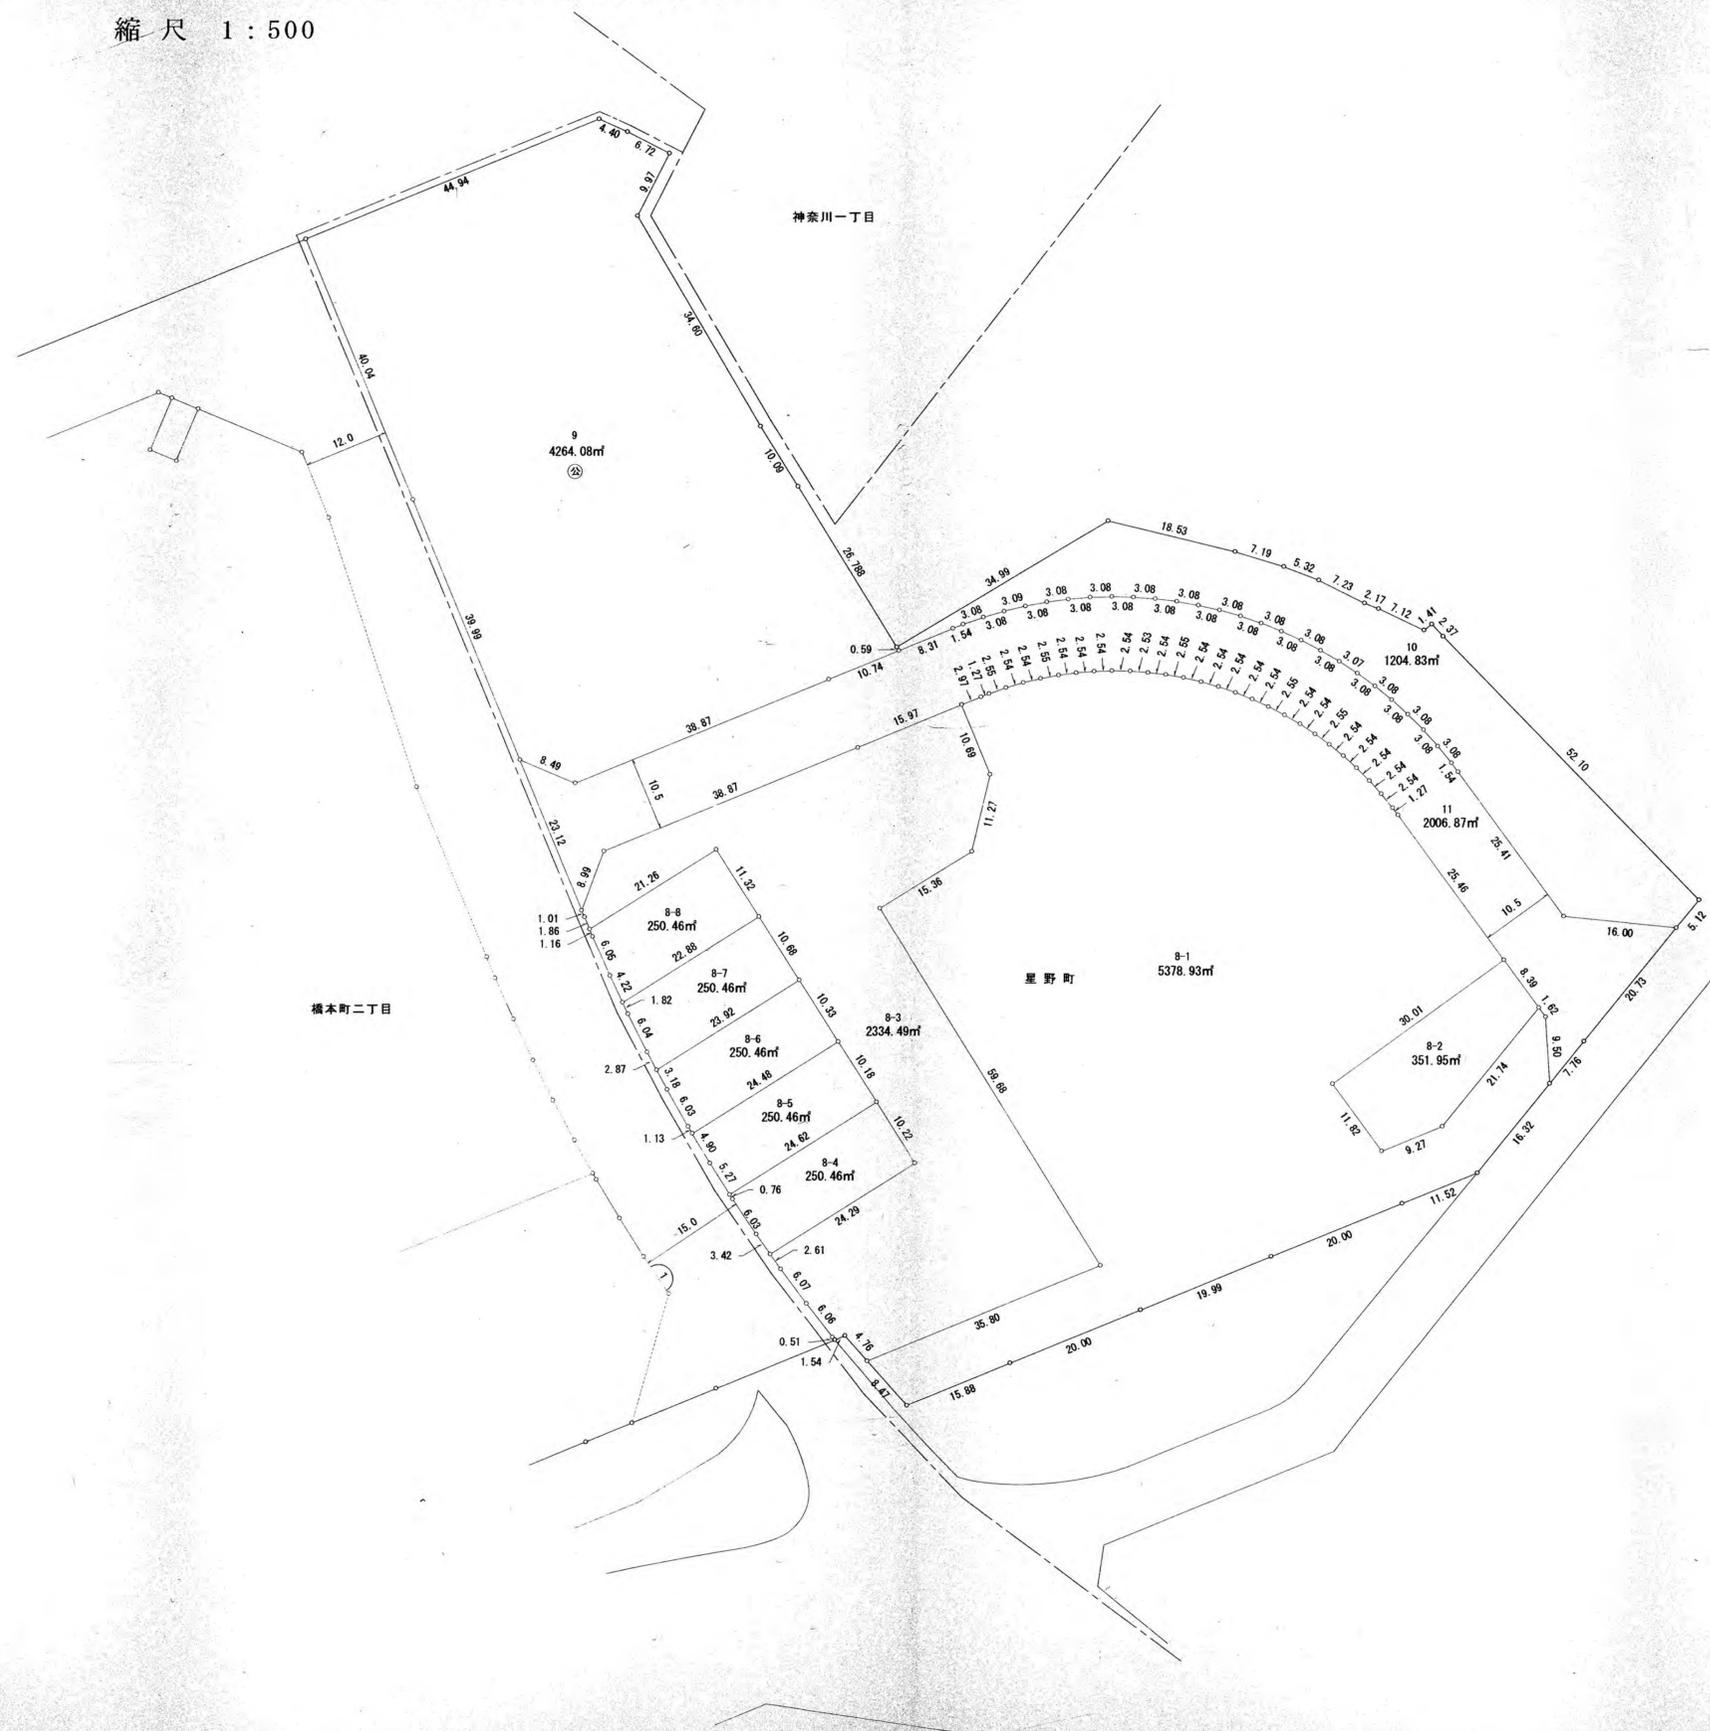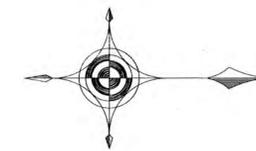

山内ふ頭周辺地区画地出来形確認測量原図

NO. 2

縮尺 1:500

