平成23年度 横浜市青葉土木事務所発注工事
青葉区　道路整備　竣工箇所図

※ 平成23年4月から平成24年3月31日に竣工したものが記載されています。

※ なお、応急的に対応した工事の記載はありません。

問合せ先
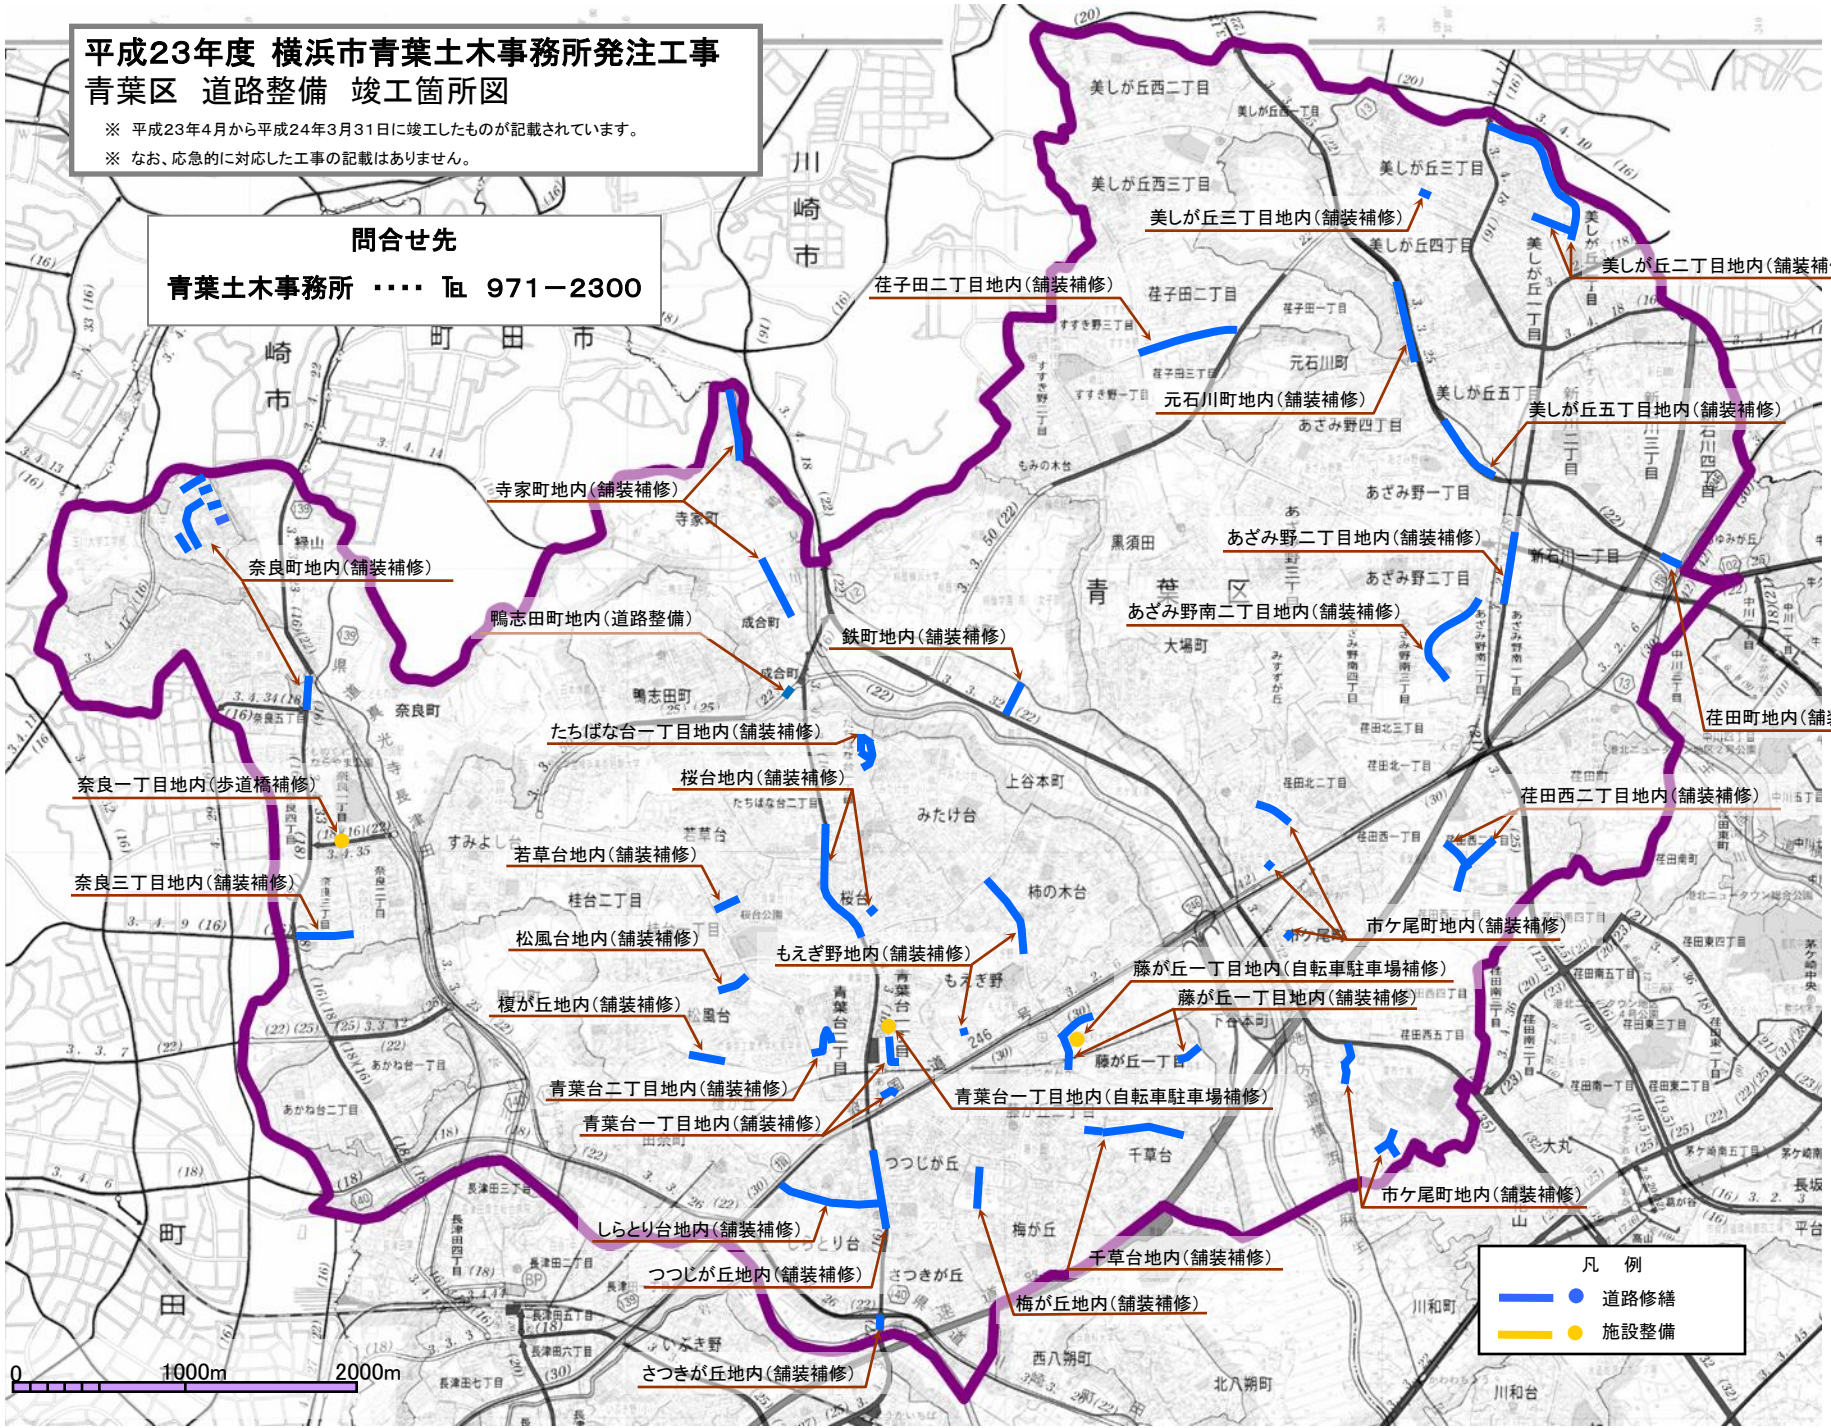
青葉土木事務所 ・・・・ TEL 971－2300