平成23年度 横浜市瀬谷土木事務所発注工事
瀬谷区 道路整備 竣工箇所図

※ 平成23年4月1日から平成24年3月31日に竣工したものが記載されています。
※ なお、応急的に対応した工事の記載はありません。

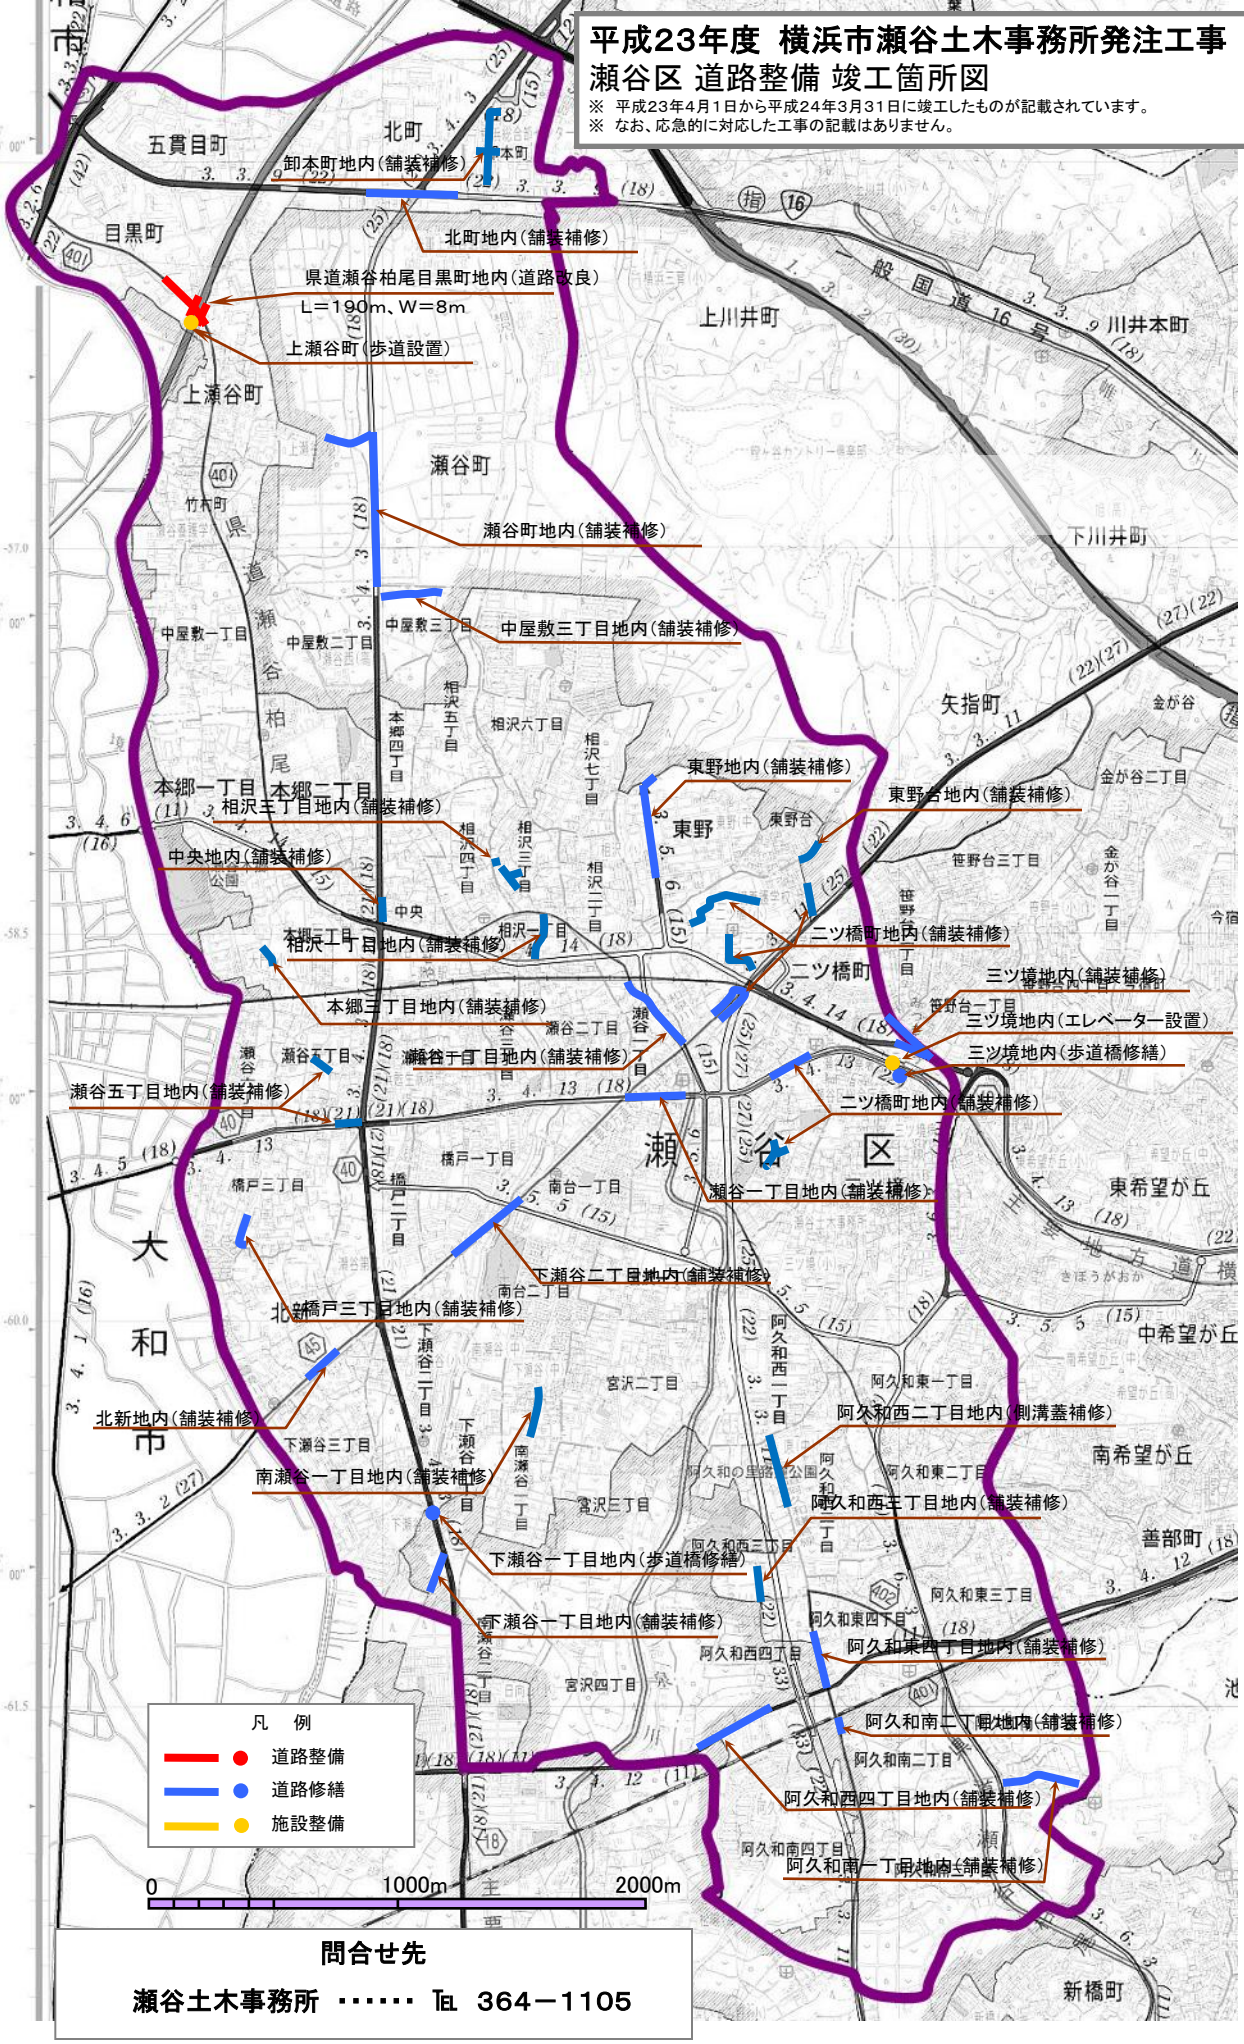

問合せ先

瀬谷土木事務所 ・・・・・・ TEL 364－1105